



# 10街区 画地出来形確認図 (997.05m<sup>2</sup>)

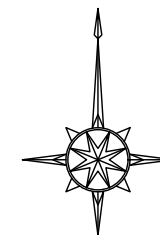

S=1:500

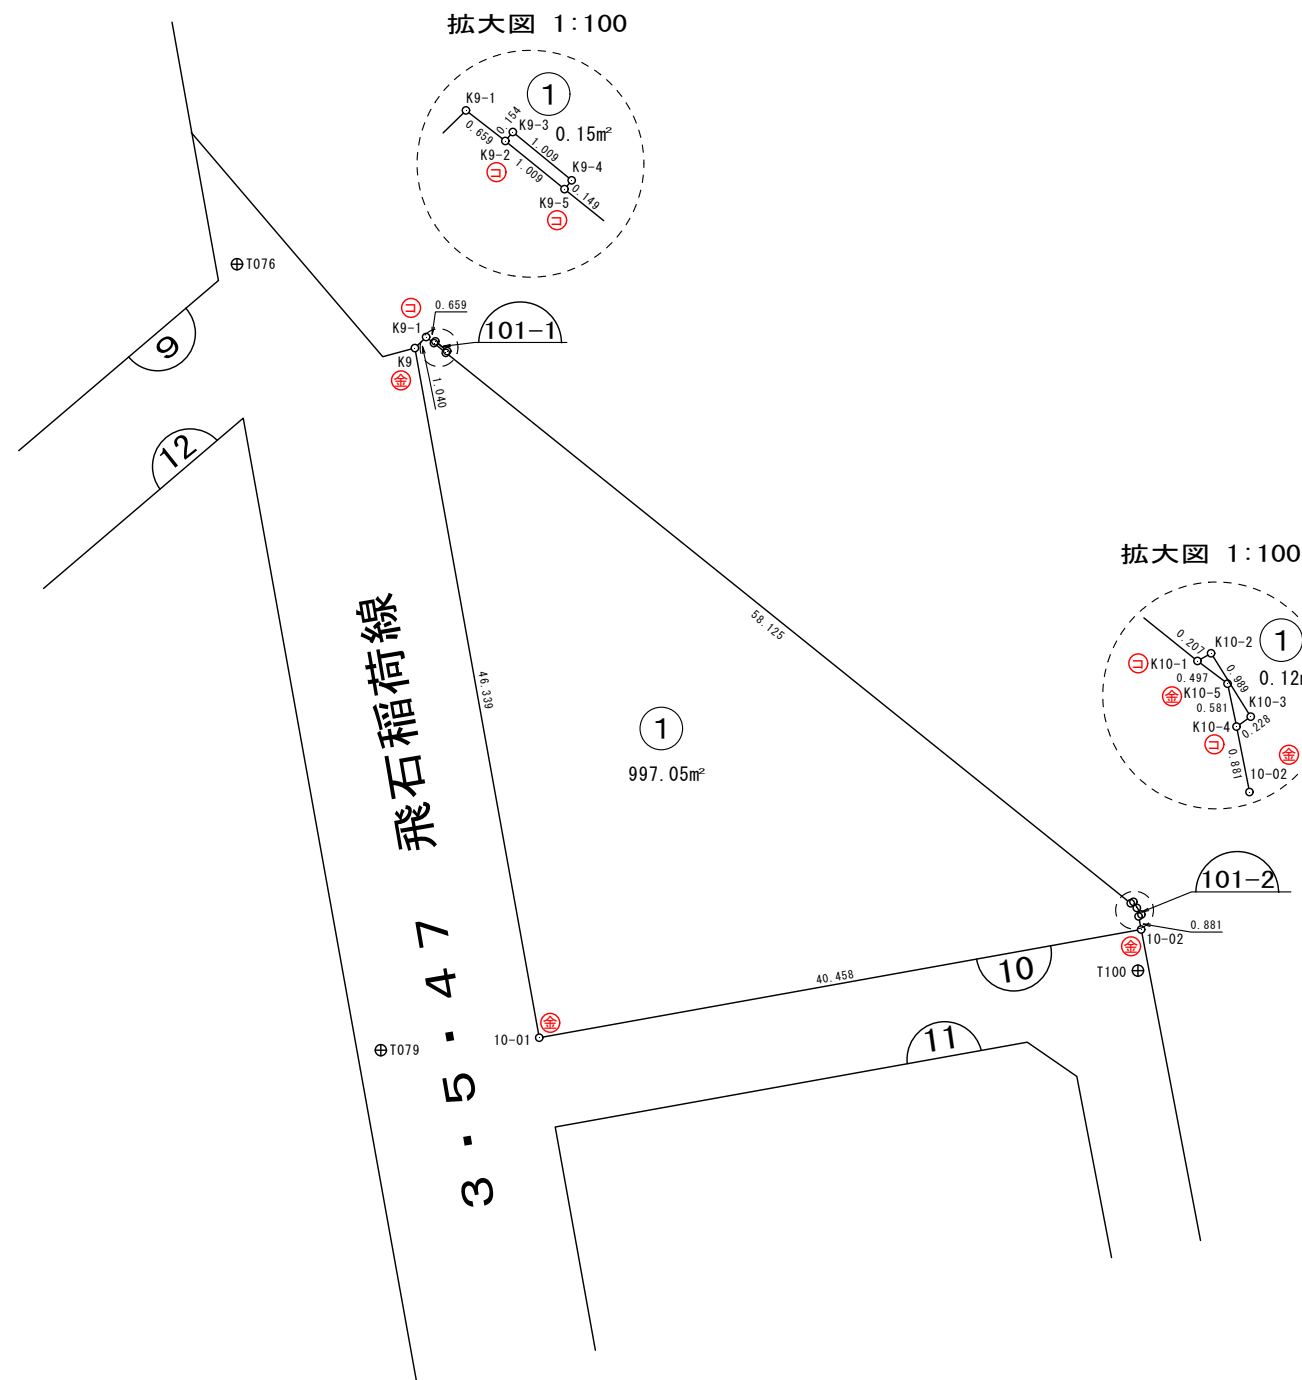

凡 例	
事 項	記 号
金属プレート	⊕
コンクリート杭	⊖
金属釘	⊗
合成樹脂杭	⊕
マーキング	⊗

## 画地面積(座標法)計算簿

画地番号：10-01

点名	X <sub>n</sub>	Y <sub>n</sub>	距離	方向角	X <sub>n+1</sub> -X <sub>n-1</sub>	Y <sub>n+1</sub> -Y <sub>n-1</sub>	X <sub>n</sub> *(Y <sub>n+1</sub> -Y <sub>n-1</sub> )	Y <sub>n</sub> *(X <sub>n+1</sub> -X <sub>n-1</sub> )
10-01	48132.635	-71000.611	46.339	349° 46' 39"	38.454	-48.046	-2312580.581210	-2730257.495394
K9	48178.239	-71008.835	1.040	45° 35' 03"	46.332	-7.481	-360421.405959	-3289981.343220
K9-1	48178.967	-71008.092	0.659	127° 54' 47"	0.323	1.263	60850.035321	-22935.613716
K9-2	48178.562	-71007.572	1.009	129° 07' 47"	-1.042	1.303	62776.666286	73989.890024
K9-5	48177.925	-71006.789	58.125	128° 46' 54"	-37.044	46.094	2220713.274950	2630375.491716
K10-1	48141.518	-70961.478	0.497	126° 54' 57"	-36.706	45.709	2200500.646262	2604712.011468
K10-5	48141.219	-70961.080	0.581	168° 05' 28"	-0.868	0.518	24937.151442	61594.217440
K10-4	48140.650	-70960.960	0.881	168° 49' 03"	-1.434	0.291	14008.929150	101758.016640
10-02	48139.785	-70960.789	40.458	259° 49' 16"	-8.015	-39.651	-1908790.615035	568750.723835
							倍面積	1994.101207
							面積	997.0506035
							地積	997.05