
# 30-1, 30-2街区 画地出来形確認図 (4390.72㎡)



S=1:500

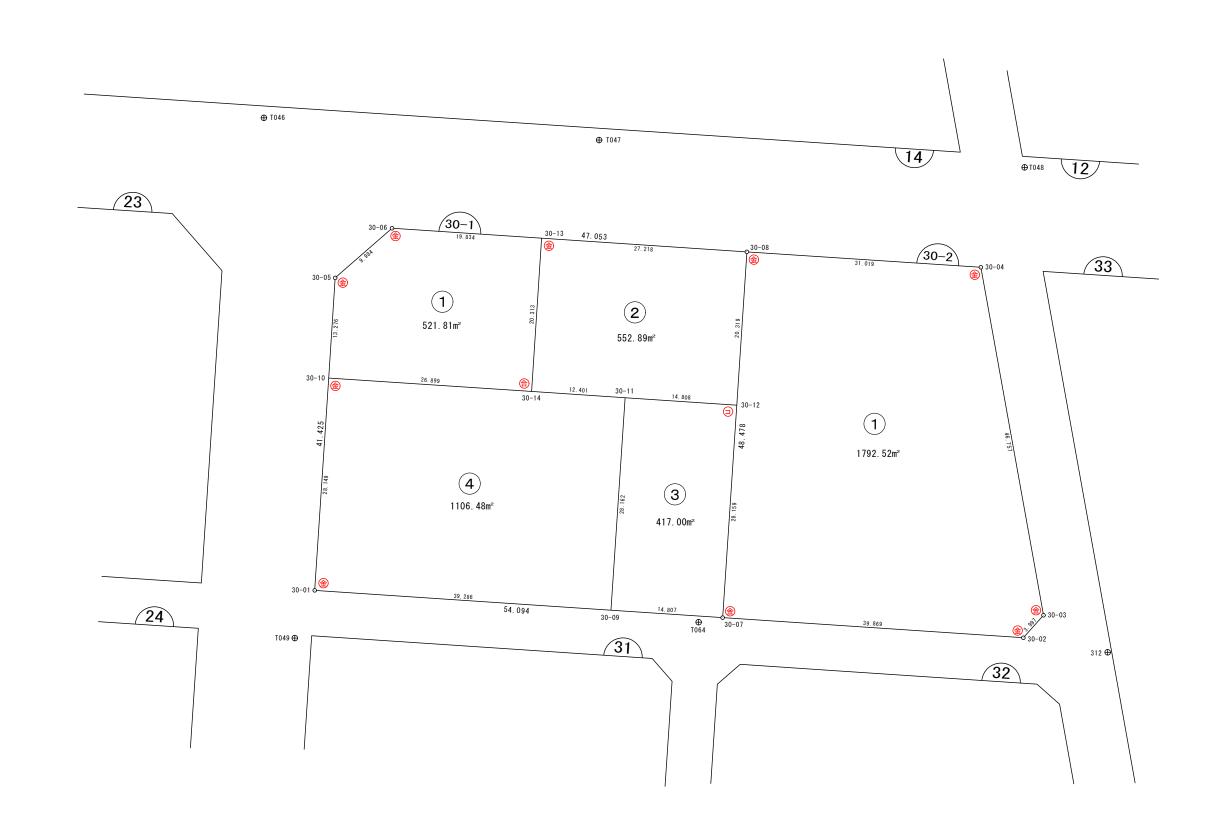

凡	例		
事 項	記号		
金属プレート	<b>(</b>		
コンクリート杭			
金 属 鋲	<b>(E)</b>		
合成樹脂杭			
マーキング	₹		

		• .						
点名	Хn	Yn	距離	方向角	Xn+1 — Xn-1	Yn+1 — Yn-1	Xn* (Yn+1 — Yn-1)	Yn*(Xn+1 — Xn−1)
30-10	47936. 365	-71119. 771	13. 276	3° 41' 48″	15. 024	-25. 985	-1245626. 444525	-1068503. 439504
30-05	47949. 614	-71118. 915	9. 984	48° 54' 09″	19. 812	8. 380	401817. 765320	-1409007. 943980
30-06	47956. 177	-71111. 391	19. 834	93° 48' 26"	5. 246	27. 315	1309922. 974755	-373050. 357186
30-13	47954. 860	-71091. 600	20. 313	183° 45' 15″	-21. 587	18. 461	885294. 670460	1534654. 369200
30-14	47934. 590	-71092. 930	26. 899	273° 47′00″	-18. 495	-28. 171	-1350365. 334890	1314863. 740350
							倍面積	1043. 631120
							面積	521. 8155600
							地積	521. 81

	<b> </b>							
点名	Xn	Yn	距離	方向角	Xn+1 — Xn-1	Yn+1 — Yn-1	Xn* (Yn+1 — Yn−1)	Yn*(Xn+1−Xn−1)
30-11	47933. 761	-71080. 556	12. 401	273° 49′58″	1. 818	-27. 149	-1301353. 677389	-129224. 450808
30-14	47934. 590	-71092. 930	20. 313	3° 45' 15"	21. 099	-11. 044	-529389. 611960	-1499989. 730070
30-13	47954. 860	-71091. 600	27. 218	93° 49' 09"	18. 457	28. 488	1366138. 051680	-1312137. 661200
30-08	47953. 047	-71064. 442	20. 319	183° 46' 42"	-22. 088	25. 819	1238099. 720493	1569671. 394896
30-12	47932. 772	-71065. 781	14. 808	273° 49′ 46″	-19. 286	-16. 114	-772388. 688008	1370574. 652366
							倍面積	1105. 794816
							面積	552. 8974080
							地積	552. 89

点名	Xn	Yn	距離	方向角	Xn+1 — Xn-1	Yn+1 — Yn-1	Xn* (Yn+1 — Yn-1)	Yn* (Xn+1 — Xn−1)
30-11	47933. 761	-71080. 556	28. 162	183° 48' 19″	-27. 111	-16. 644	-797809. 518084	1927064. 953716
30-09	47905. 661	-71082. 425	14. 807	93° 49' 05″	-29. 086	12. 906	618270. 460866	2067503. 413550
30-07	47904. 675	-71067. 650	28. 159	3° 48' 20″	27. 111	16. 644	797325. 410700	-1926715. 059150
30-12	47932. 772	-71065. 781	14. 808	273° 49′46″	29. 086	-12. 906	-618620. 355432	-2067019. 306166
				•			倍面積	-834. 001950
							面積	417. 0009750
							地積	417. 00

	<b>.</b>	• •						
点名	Хn	Yn	距離	方向角	Xn+1 — Xn-1	Yn+1 — Yn-1	Xn* (Yn+1 — Yn-1)	Yn*(Xn+1−Xn−1)
30-09	47905. 661	-71082. 425	28. 162	3° 48' 19″	25. 484	41.068	1967389. 685948	-1811464. 518700
30-11	47933. 761	-71080. 556	12. 401	273° 49′58″	28. 929	-10. 505	-503544. 159305	-2056289. 404524
30-14	47934. 590	-71092. 930	26. 899	273° 47′00″	2. 604	-39. 215	-1879754. 946850	-185125. 989720
30-10	47936. 365	-71119. 771	28. 149	183° 46' 28"	-26. 313	-28. 694	-1375486. 057310	1871374. 534323
30-01	47908. 277	-71121. 624	39. 286	93° 49' 05″	-30. 704	37. 346	1789182. 512842	2183718. 343296
							倍面積	-2212. 964675
							面積	1106. 4823375
							地積	1106. 48