
88街区 画地出来形確認図 (3329.82㎡)



S=1:500

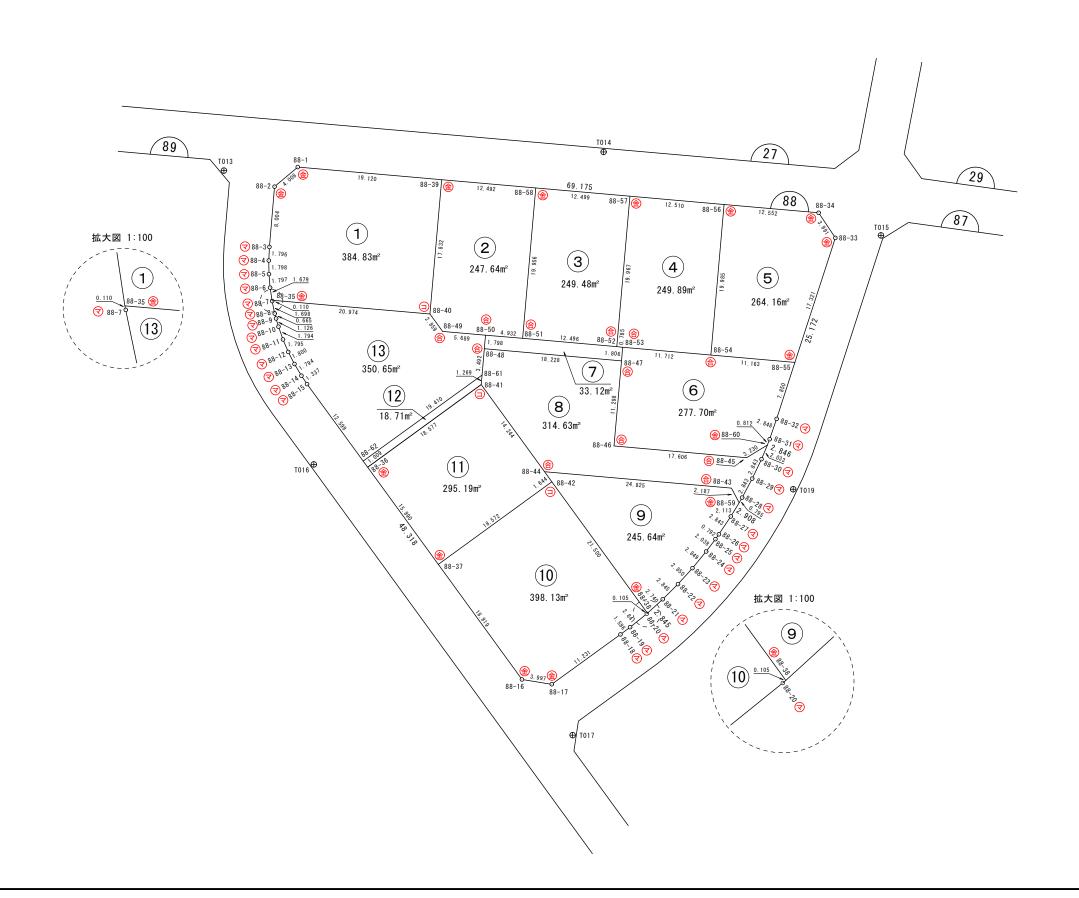

凡	例
事 項	記号
金属プレート	(
コンクリート杭	Э
金 属 鋲	(4)
合成樹脂杭	(a)
マーキング	₹

画地番号:88-1

П-0-	g · J . 00	•						
点名	Xn	Yn	距離	方向角	Xn+1 — Xn-1	Yn+1 — Yn-1	Xn* (Yn+1 — Yn-1)	Yn* (Xn+1 — Xn−1)
88-1	47668. 478	-71289. 078	4. 008	229° 51'28″	-0. 919	-22. 112	-1054045. 385536	65514. 662682
88-2	47665. 894	-71292. 142	8. 004	184° 51'57″	-10. 560	-3. 743	-178413. 441242	752845. 019520
88-3	47657. 918	-71292. 821	1. 796	182° 46' 35″	-9. 770	-0. 766	-36505. 965188	696530. 861170
88-4	47656. 124	-71292. 908	1. 798	179° 10' 18"	-3. 592	-0. 061	-2907. 023564	256084. 125536
88-5	47654. 326	-71292. 882	1. 797	175° 20' 32″	-3. 590	0. 172	8196. 544072	255941. 446380
88-6	47652. 534	-71292. 736	1. 679	171° 28' 27″	-3. 453	0. 395	18822. 750930	246173. 817408
88-35	47650. 873	-71292. 487	20. 974	94° 59' 20″	-3. 485	21. 144	1007530. 058712	248454. 317195
88-40	47649. 049	-71271. 592	17. 832	5° 01' 30″	15. 940	22. 457	1070054. 693393	-1136069. 176480
88-39	47666. 813	-71270. 030	19. 120	274° 59'44″	19. 429	-17. 486	-833501. 892118	-1384705. 412870
							倍面積	-769. 660541

面積

地積

384. 8302705

画地番号:88-2

П,О1	.	_						
点名	Xn	Yn	距離	方向角	Xn+1 — Xn−1	Yn+1 — Yn-1	Xn*(Yn+1−Yn-1)	Yn*(Xn+1−Xn−1)
88-39	47666. 813	-71270. 030	17. 832	185° 01' 30″	-16. 666	-14. 006	-667621. 382878	1187786. 319980
88-40	47649. 049	-71271. 592	2. 859	143° 46' 31"	-20. 071	0. 128	6099. 078272	1430492. 123032
88-49	47646. 742	-71269. 902	5. 689	94° 58' 16"	-2. 800	7. 358	350584. 727636	199555. 725600
88-50	47646. 249	-71264. 234	4. 932	94° 49' 35″	-0. 908	10. 583	504240. 253167	64707. 924472
88-51	47645. 834	-71259. 319	19. 956	4° 58′ 54″	19. 466	6. 648	316749. 504432	-1387133. 903654
88-58	47665. 715	-71257. 586	12. 492	275° 02' 33″	20. 979	-10. 711	-510547. 473365	-1494912. 896694
							倍面積	-495. 292736
							面積	247. 6463680

地積

点名	Xn	Yn	距離	方向角	Xn+1 — Xn-1	Yn+1 — Yn-1	Xn* (Yn+1 — Yn-1)	Yn* (Xn+1 — Xn−1)
88-58	47665. 715	-71257. 586	19. 956	184° 58' 54"	-18. 794	-14. 185	-676138. 167275	1339215. 071284
88-51	47645. 834	-71259. 319	12. 496	95° 02' 27″	-20. 979	10. 715	510525. 111310	1494949. 253301
88-52	47644. 736	-71246. 871	19. 967	4° 59' 26"	18. 794	14. 185	675840. 580160	-1339013. 693574
88-57	47664. 628	-71245. 134	12. 499	274° 59′20″	20. 979	-10. 715	-510726. 489020	-1494651. 666186
				•			倍面積	-498. 964825
							面積	249. 4824125
							地積	249. 48

	.	•						
点名	Хn	Yn	距離	方向角	Xn+1 — Xn-1	Yn+1 — Yn-1	Xn* (Yn+1 — Yn-1)	Yn*(Xn+1−Xn−1)
88-57	47664. 628	-71245. 134	19. 967	184° 59' 26"	-18. 795	-14. 199	-676790. 052972	1339052. 293530
88-52	47644. 736	-71246. 871	0. 785	96° 21' 23″	-19. 979	-0. 956	-45548. 367616	1423441. 235709
88-53	47644. 649	-71246. 090	11. 712	95° 01' 50″	-1. 114	12. 448	593080. 590752	79368. 144260
88-54	47643. 622	-71234. 423	19. 985	5° 01' 34"	18. 882	13. 418	639282. 119996	-1345048. 375086
88-56	47663. 531	-71232. 672	12. 510	275° 01′50″	21. 006	-10. 711	-510524. 080541	-1496313. 508032
							倍面積	-499. 790381
							面積	249. 8951905
							地積	249. 89

		_						
点名	Хn	Yn	距離	方向角	Xn+1 — Xn-1	Yn+1 — Yn-1	Xn* (Yn+1 — Yn-1)	Yn*(Xn+1−Xn−1)
88-56	47663. 531	-71232. 672	19. 985	185° 01'34″	-18. 818	-14. 256	-679491. 297936	1340456. 421696
88-54	47643. 622	-71234. 423	11. 163	95° 01' 14"	-20. 886	9. 370	446420. 738140	1487802. 158778
88-55	47642. 645	-71223. 302	17. 321	17° 59' 25″	15. 498	16. 471	784722. 005795	-1103818. 734396
88-33	47659. 120	-71217. 952	3. 991	326° 17' 24″	19. 795	3. 135	149411. 341200	-1409759. 359840
88-34	47662. 440	-71220. 167	12. 552	274° 59'10″	4. 411	-14. 720	-701591. 116800	-314152. 156637
							倍面積	-528. 329601
							面積	264. 1648005
							地積	264. 16

画地番号:88-6

<u> </u>	9	•						
点名	Xn	Yn	距離	方向角	Xn+1 — Xn-1	Yn+1 — Yn−1	Xn*(Yn+1-Yn-1)	Yn*(Xn+1−Xn−1)
88-55	47642. 645	-71223. 302	11. 163	275° 01′ 14″	8. 445	-8. 699	-414443. 368855	-601480. 785390
88-54	47643. 622	-71234. 423	11. 712	275° 01′50″	2. 004	-22. 788	-1085702. 858136	-142753. 783692
88-53	47644. 649	-71246. 090	1. 806	184° 47' 43"	-0. 773	-11. 818	-563064. 461882	55073. 227570
88-47	47642. 849	-71246. 241	11. 298	185° 02' 49"	-13. 055	-1. 145	-54551. 062105	930119. 676255
88-46	47631. 594	-71247. 235	17. 606	95° 03' 02"	-12. 805	16. 544	788017. 091136	912320. 844175
88-45	47630. 044	-71229. 697	3. 230	58° 41'11"	0. 129	20. 298	966794. 633112	-9188. 630913
88-60	47631. 723	-71226. 937	0. 812	20° 58' 36"	2. 438	3. 051	145324. 386873	-173651. 272406
88-31	47632. 482	-71226. 646	2. 848	18° 53' 12″	3. 454	1. 213	57778. 200666	-246016. 835284
88-32	47635. 177	-71225. 724	7. 850	17° 58' 08"	10. 163	3. 344	159292. 031888	-723867. 033012
							倍面積	-555. 407303
							面積	277. 7036515

地積

画地番号: 88-7

П-0-	g · J . 00	•						
点名	Xn	Yn	距離	方向角	Xn+1 — Xn-1	Yn+1 — Yn-1	Xn*(Yn+1-Yn-1)	Yn*(Xn+1−Xn−1)
88-53	47644. 649	-71246. 090	0. 785	276° 21'23″	1. 887	-0. 630	-30016. 128870	-134441. 371830
88-52	47644. 736	-71246. 871	12. 496	275° 02'27″	1. 185	-13. 229	-630292. 212544	-84427. 542135
88-51	47645. 834	-71259. 319	4. 932	274° 49'35″	1. 513	-17. 363	-827274. 615742	-107815. 349647
88-50	47646. 249	-71264. 234	1. 798	185° 13' 55″	-1. 376	-5. 079	-241995. 298671	98059. 585984
88-48	47644. 458	-71264. 398	18. 228	95° 03′ 51″	-3. 400	17. 993	857266. 732794	242298. 953200
88-47	47642. 849	-71246. 241	1. 806	4° 47' 43"	0. 191	18. 308	872245. 279492	-13608. 032031
							————————— 倍面積	-66, 243541

面積

地積

33. 1217705

	B 7 . 00	<u> </u>						
点名	Xn	Yn	距離	方向角	Xn+1 — Xn-1	Yn+1 — Yn−1	Xn*(Yn+1-Yn-1)	Yn*(Xn+1−Xn−1)
88-60	47631. 723	-71226. 937	3. 230	238° 41′11″	0. 196	-1. 973	-93977. 389479	-13960. 479652
88-45	47630. 044	-71229. 697	17. 606	275° 03′ 02″	-0. 129	-20. 298	-966794. 633112	9188. 630913
88-46	47631. 594	-71247. 235	11. 298	5° 02' 49"	12. 805	-16. 544	-788017. 091136	-912320. 844175
88-47	47642. 849	-71246. 241	18. 228	275° 03'51″	12. 864	-17. 163	-817694. 217387	-916511. 644224
88-48	47644. 458	-71264. 398	3. 492	184° 51' 42″	-1. 871	-18. 453	-879183. 183474	133335. 688658
88-61	47640. 978	-71264. 694	1. 269	184° 52' 47"	-4. 745	-0. 404	-19246. 955112	338150. 973030
88-41	47639. 713	-71264. 802	14. 244	143° 59' 16"	-12. 787	8. 267	393837. 507371	911263. 023174
88-44	47628. 191	-71256. 427	24. 825	95° 01' 26"	-13. 696	33. 105	1576731. 263055	975928. 024192
88-43	47626. 017	-71231. 697	2. 187	152° 14' 25"	-4. 110	25. 749	1226322. 311733	292762. 274670
88-59	47624. 081	-71230. 678	0. 795	30° 10' 25"	-1. 248	1. 419	67578. 570939	88895. 886144
88-28	47624. 769	-71230. 278	2. 843	27° 56' 06"	3. 200	1. 732	82486. 099908	-227936. 889600
88-29	47627. 281	-71228. 946	2. 843	25° 27' 23″	5. 079	2. 554	121640. 075674	-361771. 816734
88-30	47629. 848	-71227. 724	2. 033	22° 46′ 10″	4. 442	2. 009	95688. 364632	-316393. 550008
							倍面積	-629. 276388
							面積	314. 6381940
							地積	314. 63

画地番号:88-9

	9	•						
点名	Xn	Yn	距離	方向角	Xn+1 — Xn-1	Yn+1 — Yn-1	Xn*(Yn+1−Yn−1)	Yn*(Xn+1 — Xn-1)
88-59	47624. 081	-71230. 678	2. 187	332° 14' 25″	3. 739	0. 083	3952. 798723	-266331. 505042
88-43	47626. 017	-71231. 697	24. 825	275° 01' 26″	4. 110	-25. 749	-1226322. 311733	-292762. 274670
88-44	47628. 191	-71256. 427	1. 644	144° 12'11"	0. 840	-23. 768	-1132026. 843688	-59855. 398680
88-42	47626. 857	-71255. 465	21. 500	143° 56′ 58″	-18. 717	13. 615	648439. 658055	1333688. 538405
88-38	47609. 474	-71242. 812	2. 740	47° 37' 05″	-15. 536	14. 677	698764. 249898	1106828. 327232
88-21	47611. 321	-71240. 788	2. 845	45° 15' 23″	3. 850	4. 045	192587. 793445	-274277. 033800
88-22	47613. 324	-71238. 767	2. 850	42° 11' 04"	4. 115	3. 935	187358. 429940	-293147. 526205
88-23	47615. 436	-71236. 853	2. 849	39° 27' 38″	4. 312	3. 725	177367. 499100	-307173. 310136
88-24	47617. 636	-71235. 042	2. 038	37° 00' 17"	3. 828	3. 038	144662. 378168	-272687. 740776
88-25	47619. 264	-71233. 815	0. 792	35° 11' 36"	2. 276	1. 684	80190. 840576	-162128. 162940
88-26	47619. 912	-71233. 358	2. 843	33° 42' 04"	3. 014	2. 035	96906. 520920	-214697. 341012
88-27	47622. 278	-71231. 780	2. 113	31° 26' 00″	4. 169	2. 680	127627. 705040	-296965. 290820
							倍面積	-491. 281556
							面積	245. 6407780

地積

点名	Xn	Yn	距離	方向角	Xn+1 — Xn-1	Yn+1 — Yn-1	Xn* (Yn+1 — Yn-1)	Yn* (Xn+1 — Xn−1)
88-38	47609. 474	-71242. 812	21. 500	323° 56′58″	17. 451	-12. 572	-598546. 307128	-1243258. 312212
88-42	47626. 857	-71255. 465	18. 572	233° 57' 38″	6. 456	-27. 671	-1317882. 760047	-460025. 282040
88-37	47615. 930	-71270. 483	18. 819	143° 58' 22″	-26. 147	-3. 949	-188035. 307570	1863509. 319001
88-16	47600. 710	-71259. 414	3. 997	99° 07' 31″	-15. 854	15. 016	714772. 261360	1129746. 749556
88-17	47600.076	-71255. 467	11. 231	54° 02' 14"	5. 962	13. 038	620609. 790888	-424825. 094254
88-18	47606. 672	-71246. 376	1. 586	53° 13' 26"	7. 546	10. 362	493300. 335264	-537625. 153296
88-19	47607. 622	-71245. 105	2. 841	51° 06' 49"	2. 734	3. 483	165817. 347426	-194784. 117070
88-20	47609. 406	-71242. 893	0. 105	49° 59' 11"	1. 852	2. 293	109168. 367958	-131941. 837836
							倍面積	-796. 271849
							面積	398. 1359245
							地積	398. 13

	 	-						
点名	Хn	Yn	距離	方向角	Xn+1 — Xn-1	Yn+1 — Yn-1	Xn* (Yn+1 — Yn-1)	Yn* (Xn+1 — Xn−1)
88-42	47626. 857	-71255. 465	1. 644	324° 12′11″	12. 261	14. 056	669443. 101992	-873663. 256365
88-44	47628. 191	-71256. 427	14. 244	323° 59′16″	12. 856	-9. 337	-444704. 419367	-916072. 625512
88-41	47639. 713	-71264. 802	18. 577	233° 57'53″	0. 593	-23. 398	-1114674. 004774	-42260. 027586
88-36	47628. 784	-71279. 825	15. 890	143° 59' 28"	-23. 783	-5. 681	-270579. 121904	1695248. 077975
88-37	47615. 930	-71270. 483	18. 572	53° 57' 38″	-1. 927	24. 360	1159924. 054800	137338. 220741
							倍面積	-590. 389253
							面積	295. 1946265
							地積	295. 19

点名	Xn	Yn	距離	方向角	Xn+1 — Xn−1	Yn+1 — Yn-1	Xn* (Yn+1 — Yn-1)	Yn* (Xn+1 — Xn−1)
88-41	47639. 713	-71264. 802	1. 269	4° 52' 47″	12. 194	15. 131	720836. 497403	-869002. 995588
88-61	47640. 978	-71264. 694	19. 410	234° 06′ 49″	-10. 113	-15. 618	-744056. 794404	720699. 850422
88-62	47629. 600	-71280. 420	1. 009	143° 54'06"	-12. 194	-15. 131	-720683. 477600	869193. 441480
88-36	47628. 784	-71279. 825	18. 577	53° 57' 53″	10. 113	15. 618	743866. 348512	-720852. 870225
							倍面積	-37. 426089
							面積	18. 7130445
							地積	18. 71

回地田 7.00 10										
点名	Xn	Yn	距離	方向角	Xn+1 — Xn−1	Yn+1 — Yn−1	Xn*(Yn+1-Yn-1)	Yn*(Xn+1 — Xn-1)		
88-62	47629. 600	-71280. 420	12. 599	323° 54' 28″	-1. 197	-23. 148	-1102529. 980800	85322. 662740		
88-15	47639. 781	-71287. 842	1. 337	326° 02' 12"	11. 290	-8. 169	-389169. 370989	-804839. 736180		
88-14	47640. 890	-71288. 589	1. 794	329° 05' 28″	2. 649	-1. 669	-79512. 645410	-188843. 472261		
88-13	47642. 430	-71289. 511	1. 800	332° 54' 30″	3. 143	-1. 742	-82993. 113060	-224062. 933073		
88-12	47644. 033	-71290. 331	1. 795	337° 07' 12″	3. 257	-1. 518	-72323. 642094	-232192. 608067		
88-11	47645. 687	-71291. 029	1. 794	340° 30' 18"	3. 346	-1. 297	-61796. 456039	-238539. 783034		
88-10	47647. 379	-71291. 628	1. 126	343° 39' 23"	2. 773	-0. 916	-43644. 999164	-197691. 684444		
88-9	47648. 460	-71291. 945	0. 665	344° 40' 10″	1. 723	-0. 493	-23490. 690780	-122836. 021235		
88-8	47649. 102	-71292. 121	1. 698	348° 18' 46"	2. 305	-0. 520	-24777. 533040	-164328. 338905		
88-7	47650. 765	-71292. 465	0. 110	348° 29' 10"	1. 771	-0. 366	-17440. 179990	-126258. 955515		
88-35	47650. 873	-71292. 487	20. 974	94° 59' 20"	-1. 716	20. 873	994616. 672129	122337. 907692		
88-40	47649. 049	-71271. 592	2. 859	143° 46' 31"	-4. 131	22. 585	1076153. 771665	294422. 946552		
88-49	47646. 742	-71269. 902	5. 689	94° 58' 16"	-2. 800	7. 358	350584. 727636	199555. 725600		
88-50	47646. 249	-71264. 234	1. 798	185° 13' 55″	-2. 284	5. 504	262244. 954496	162767. 510456		
88-48	47644. 458	-71264. 398	3. 492	184° 51' 42"	-5. 271	-0. 460	-21916. 450680	375634. 641858		
88-61	47640. 978	-71264. 694	19. 410	234° 06′ 49″	-14. 858	-16. 022	-763303. 749516	1058850. 823452		
							倍面積	701. 314364		
							面積	350. 6571820		
							地積	350. 65		