
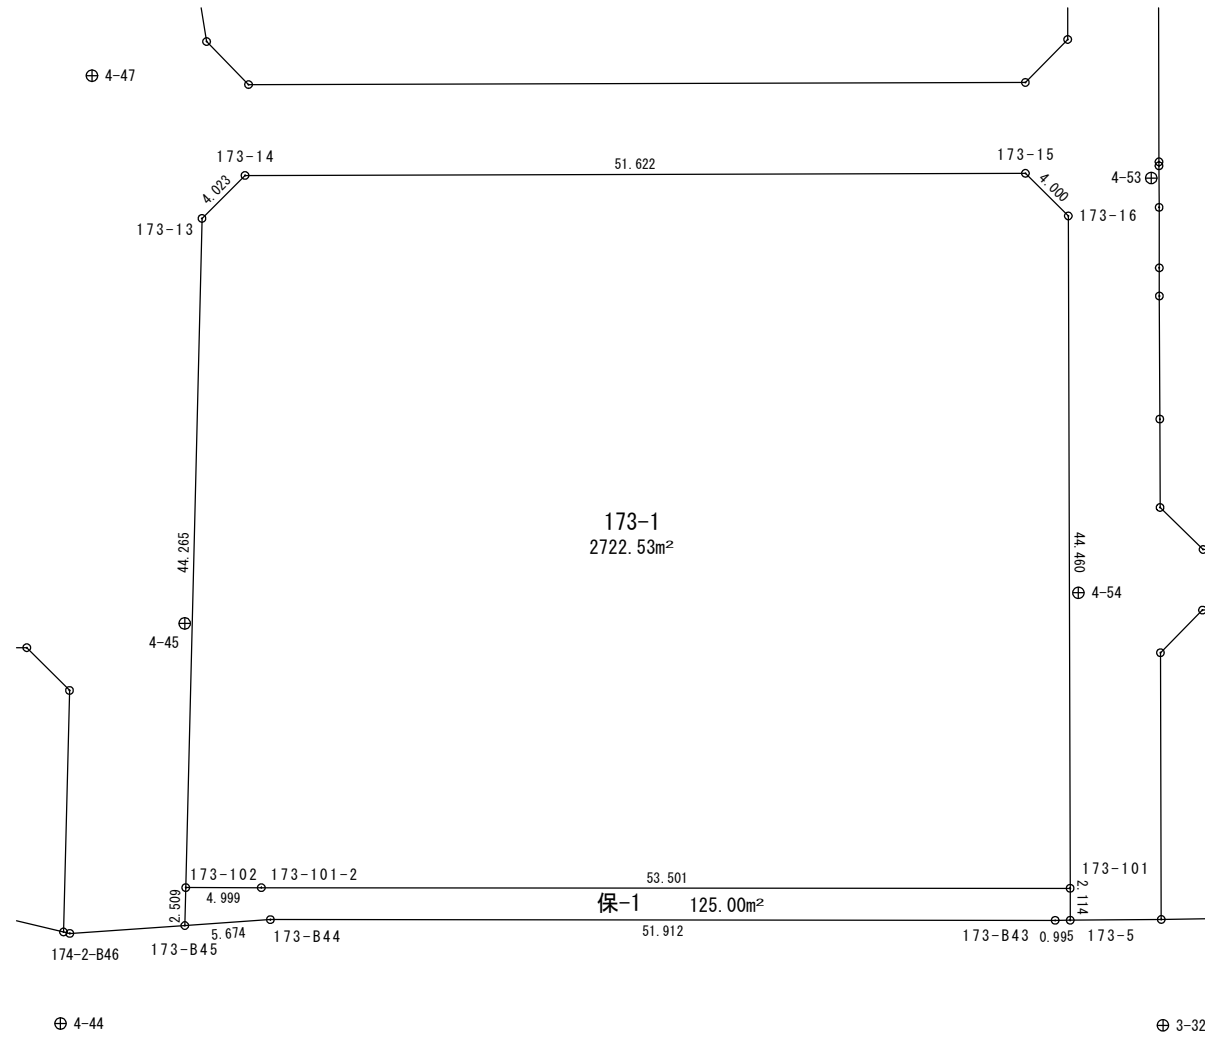


173街区 画地出来形確認図 (2847.54m²)

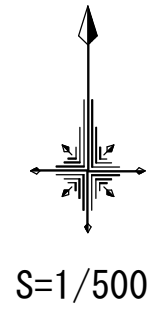


面積計算書 (座標法)

世界測地系 (測地成果2011)

| 所 在 | 地 番 | 公簿地目 | 現況地目 | 地 積 | 所 有 者 |
|-----------|-------|------|------|------------------------|-------|
| 前橋市六供町三丁目 | 173-1 | | | 2722.53 m ² | |

| 点 名 | X 座標 | Y 座標 | 辺 長 | 方 向 角 | 測 角 | DX | 倍 積 (Y×DX) |
|-----------|-----------|------------|--------|-----------|-----------|---------|-----------------|
| 173-101 | 40465.595 | -68032.101 | 44.460 | 359-50-43 | 89-48-09 | 44.420 | -3021985.926420 |
| 173-16 | 40510.055 | -68032.221 | 4.000 | 314-49-40 | 134-58-57 | 47.280 | -3216563.408880 |
| 173-15 | 40512.875 | -68035.058 | 51.622 | 269-50-37 | 135-00-57 | 2.679 | -182265.920382 |
| 173-14 | 40512.734 | -68086.680 | 4.023 | 225-03-01 | 135-12-24 | -2.983 | 203102.566440 |
| 173-13 | 40509.892 | -68089.527 | 44.265 | 181-23-25 | 136-20-24 | -47.094 | 3206608.184538 |
| 173-102 | 40465.640 | -68090.601 | 4.999 | 90-03-26 | 88-40-01 | -44.257 | 3013485.728457 |
| 173-101-2 | 40465.635 | -68085.602 | 53.501 | 90-02-34 | 179-59-08 | -0.045 | 3063.852090 |
| | | | | | | | |
| | | | | | | | |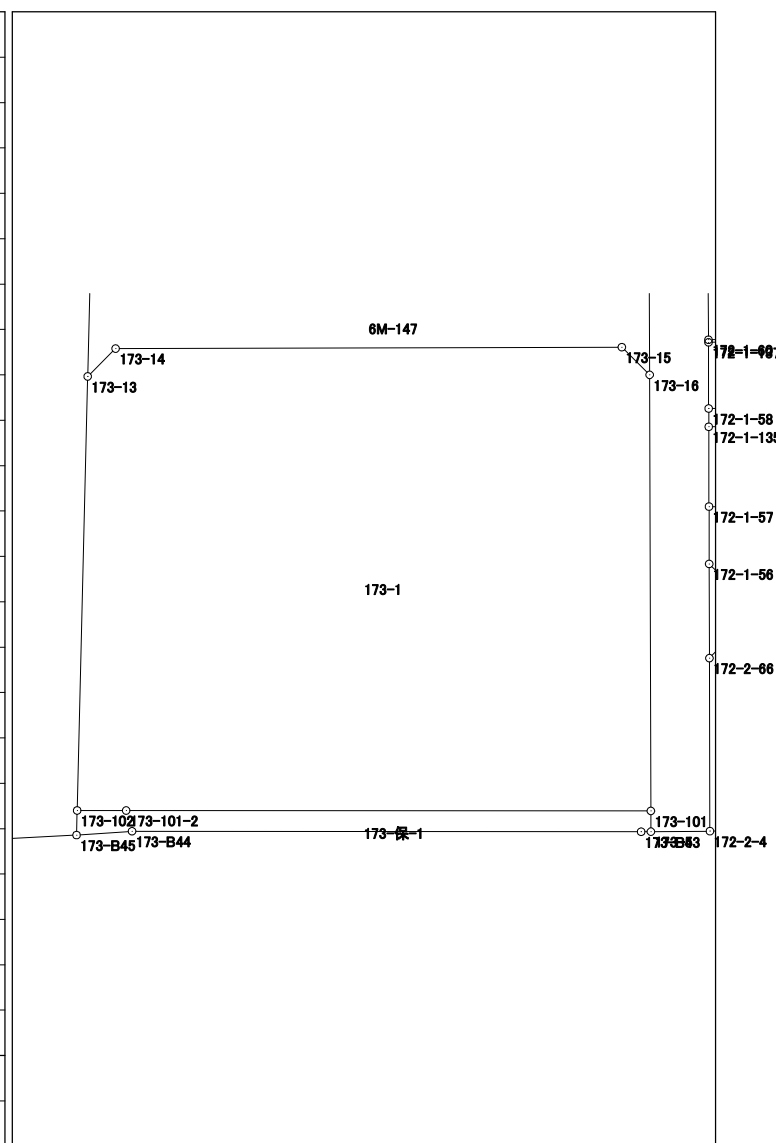
| | |
|-----|--------------|
| 倍面積 | 5445.075843 |
| 面積 | 2722.5379215 |

面積計算書 (座標法)

世界測地系 (測地成果2011)

| | | | | | |
|-----------|---------|------|------|-----------------------|-------|
| 所 在 | 地 番 | 公簿地目 | 現況地目 | 地 積 | 所 有 者 |
| 前橋市六供町三丁目 | 173-保-1 | | | 125.00 m ² | |

| 点 名 | X 座標 | Y 座標 | 辺 長 | 方 向 角 | 測 角 | DX | 倍 積 (Y×DX) | |
|-----------|-----------|------------|--------|-----------|-----------|--------|----------------|-------------|
| 173-102 | 40465.640 | -68090.601 | 2.509 | 181-24-58 | 91-21-32 | -2.503 | 170430.774303 | |
| 173-B45 | 40463.132 | -68090.663 | 5.674 | 86-04-09 | 84-39-11 | -2.119 | 144284.114897 | |
| 173-B44 | 40463.521 | -68085.002 | 51.912 | 90-03-03 | 183-58-54 | 0.343 | -23353.155686 | |
| 173-B43 | 40463.475 | -68033.090 | 0.995 | 89-39-16 | 179-36-13 | -0.040 | 2721.323600 | |
| 173-5 | 40463.481 | -68032.095 | 2.114 | 359-50-15 | 90-10-59 | 2.120 | -144228.041400 | |
| 173-101 | 40465.595 | -68032.101 | 53.501 | 270-02-34 | 90-12-19 | 2.154 | -146541.145554 | |
| 173-101-2 | 40465.635 | -68085.602 | 4.999 | 270-03-26 | 180-00-52 | 0.045 | -3063.852090 | |
| | | | | | | | | |
| | | | | | | | | |
| | | | | | | | 倍面積 | 250.018070 |
| | | | | | | | 面 積 | 125.0090350 |