



# 197街区 画地出来形確認図 (1322.60m<sup>2</sup>)

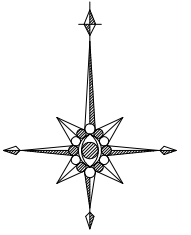

S=1:250

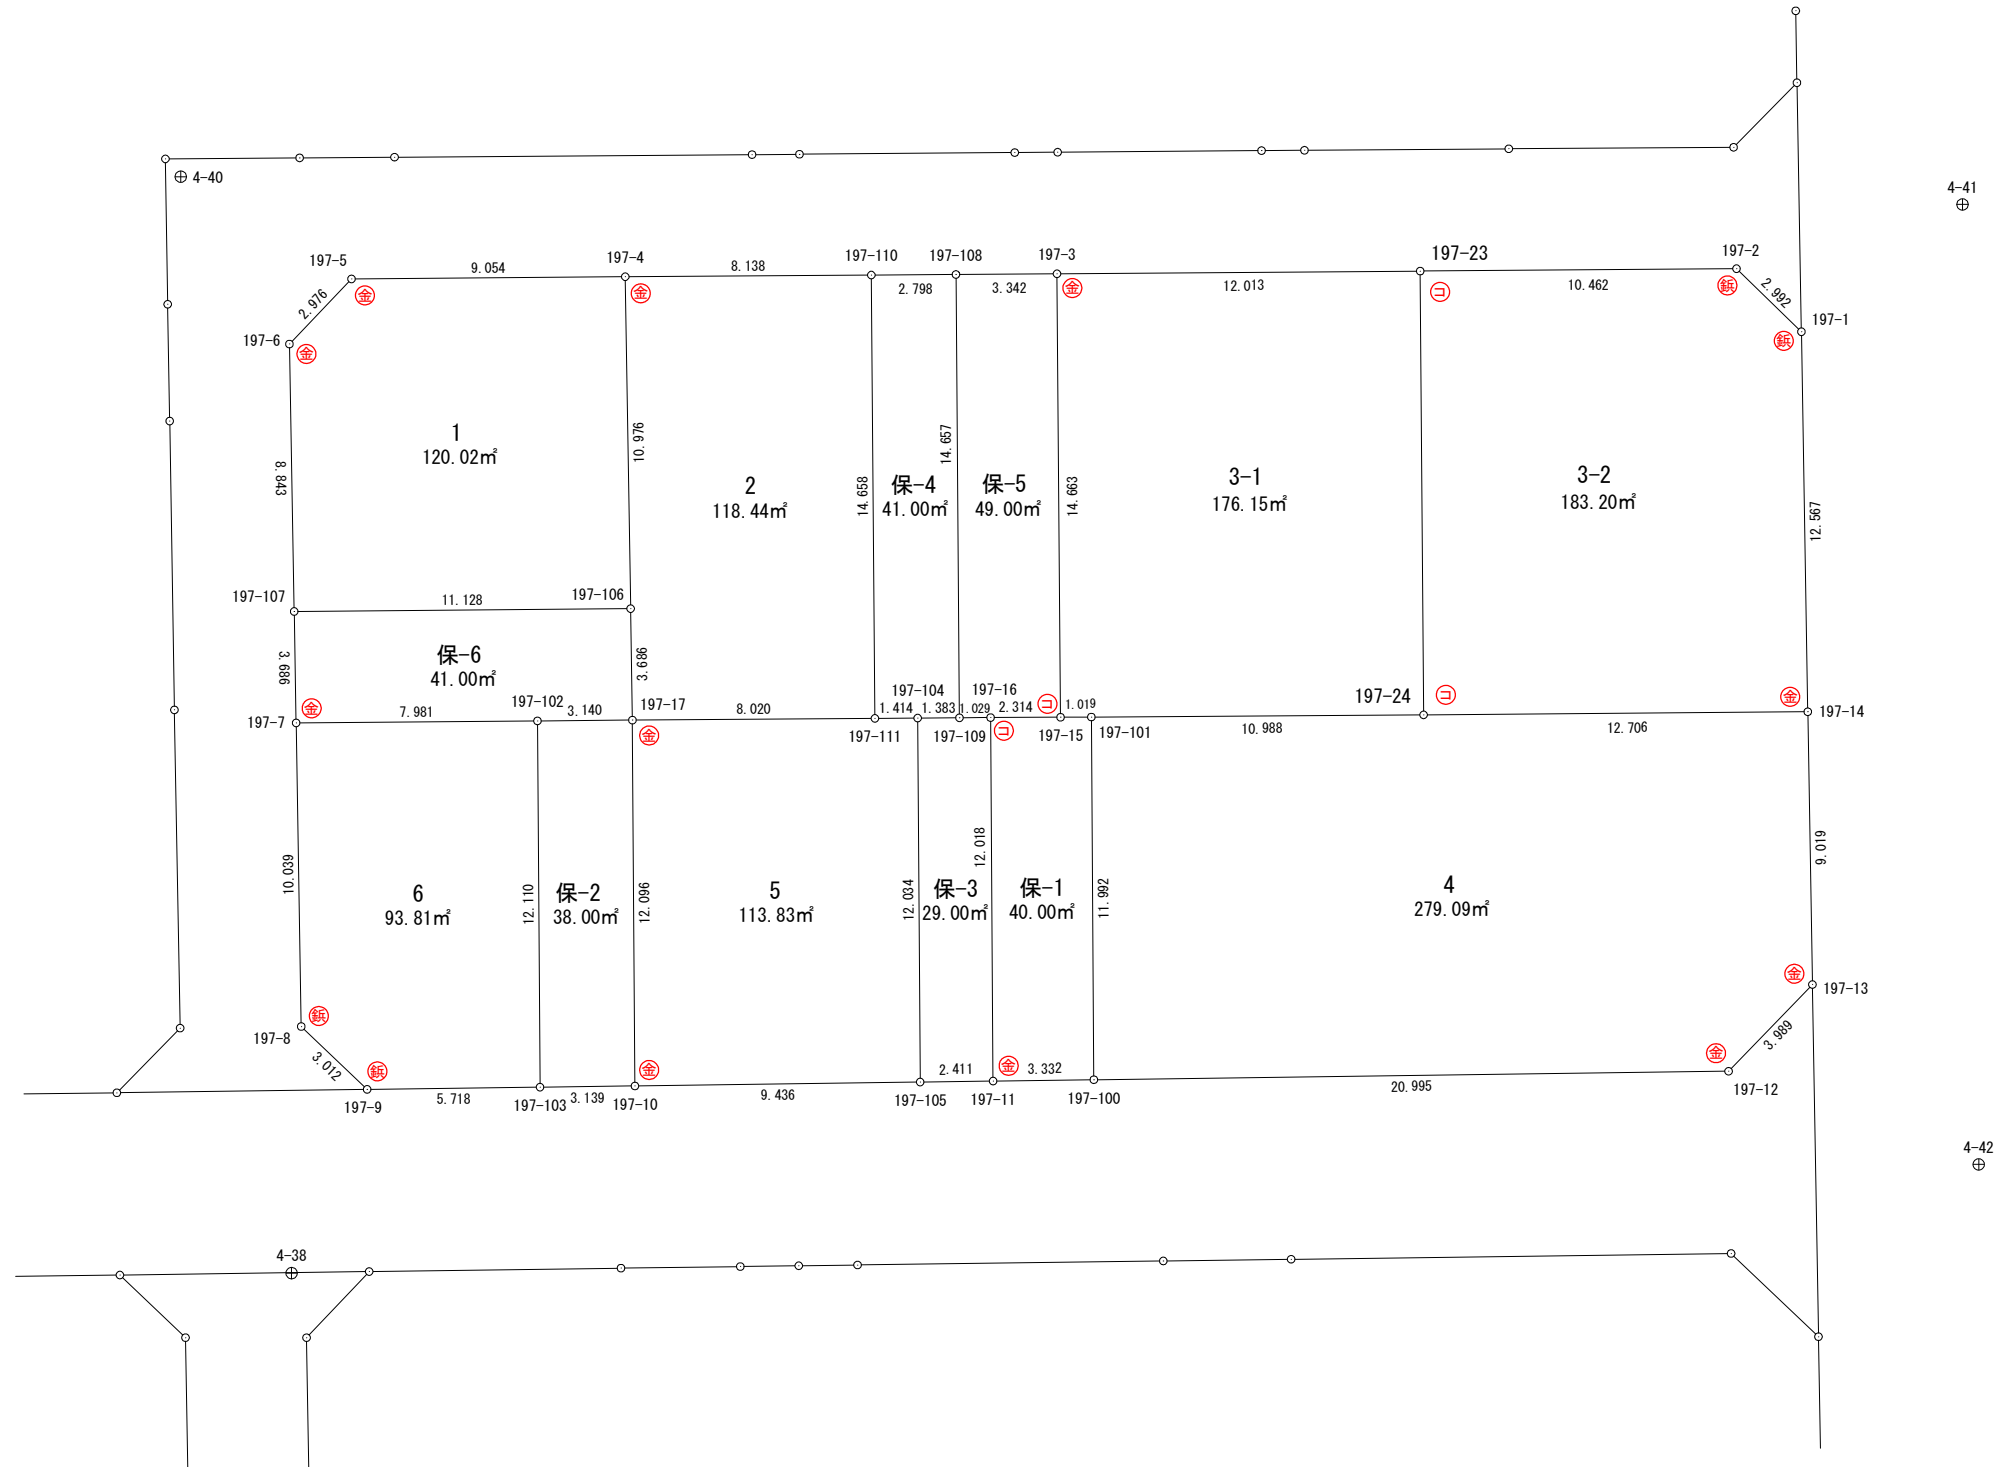

凡	例
事項	記号
金属プレート	金
コンクリート杭	杭
金属釘	釘
合成樹脂杭	合
マーキング	マ