



199街区 画地出来形確認図 (2921.52㎡)

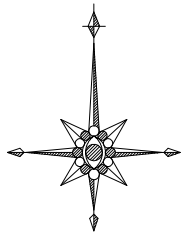

S=1:250

3・3・2 前橋長瀬線

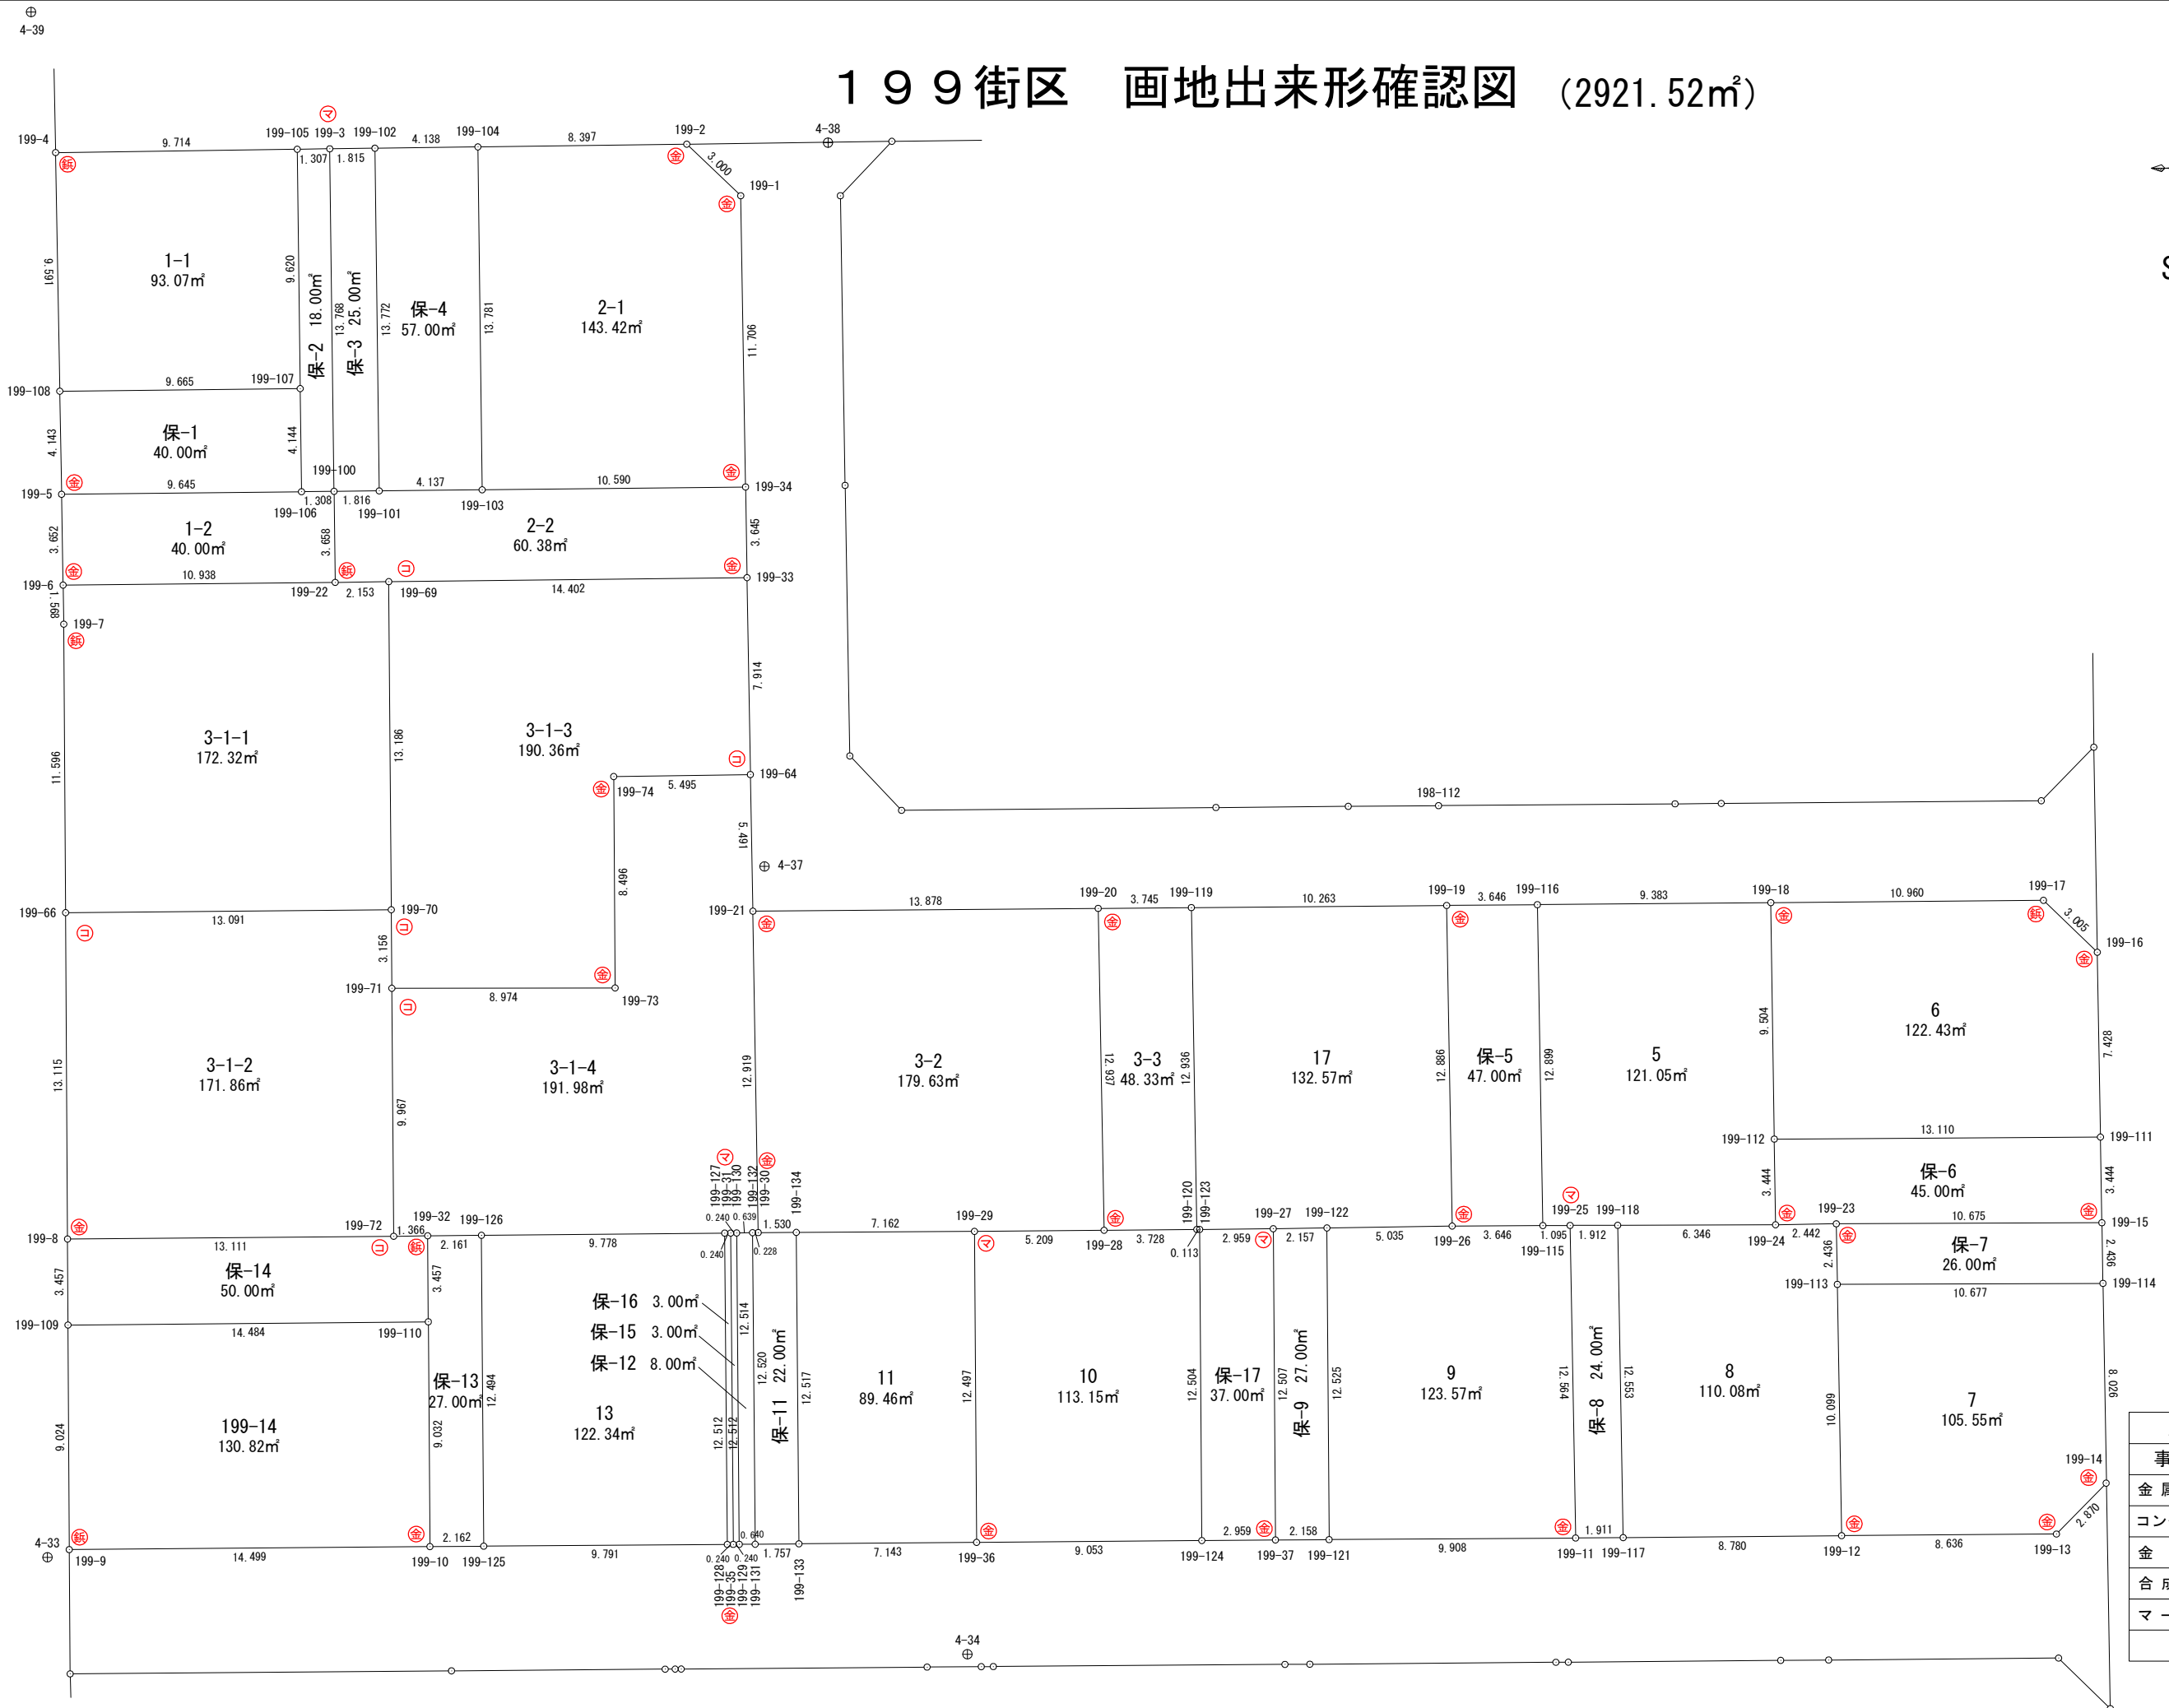

凡 例	
事 項	記 号
金属プレート	⊕
コンクリート杭	⊖
金属釘	⊗
合成樹脂杭	⊕ ⁴⁻³⁵
マーキング	マ