



70-1 街区  
 70-2 街区  
 70-3 街区

# 画地出来形確認図


( 401.50 m<sup>2</sup> )  
 ( 0.94 m<sup>2</sup> )  
 ( 0.80 m<sup>2</sup> )

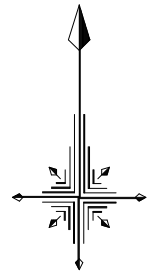

S=1/500

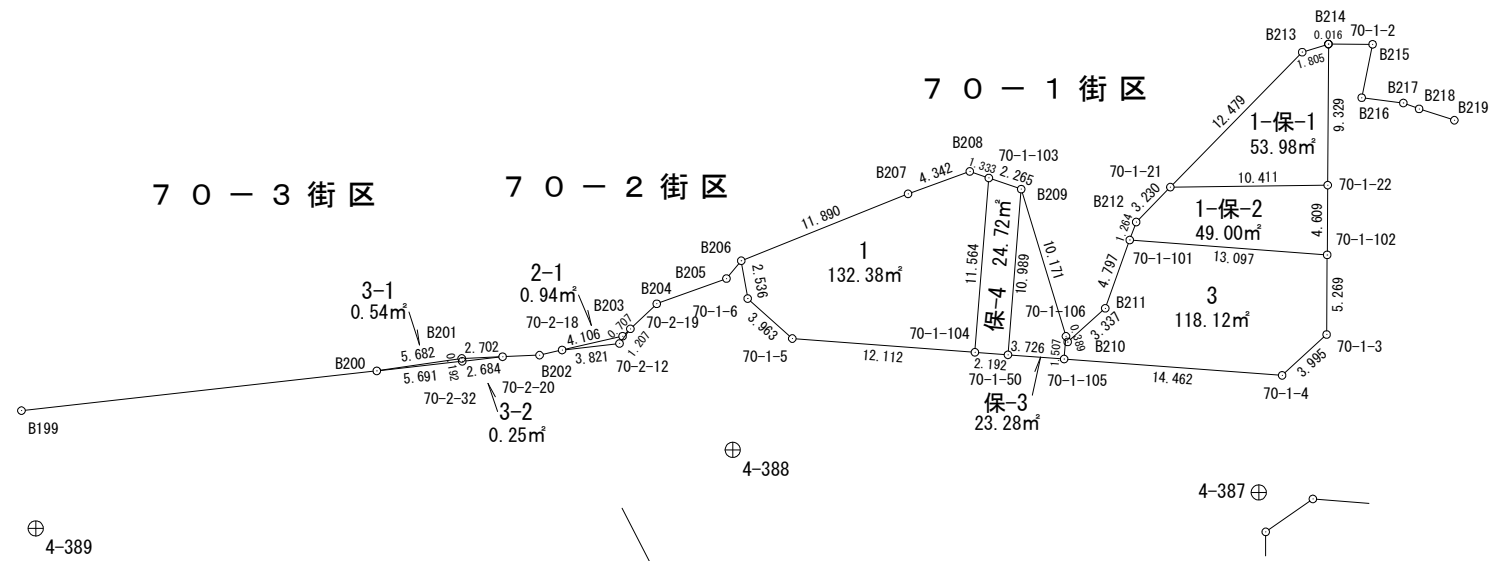

拡大図1/250

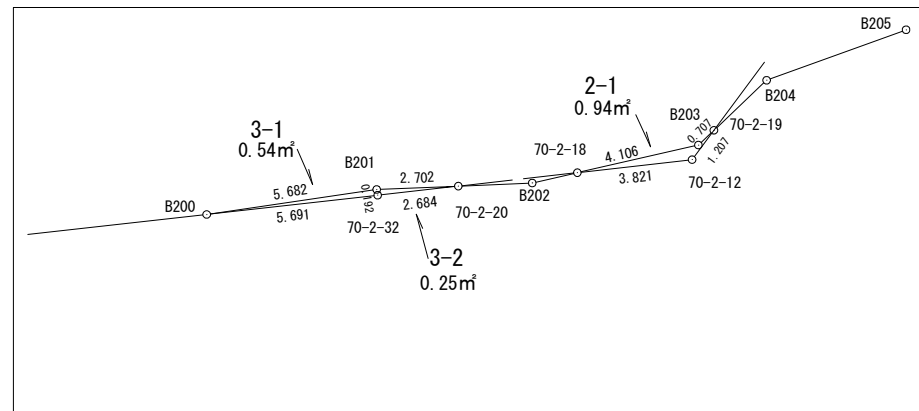

# 面積計算書 (座標法)

世界測地系 (測地成果2011)

所 在	地 番	公簿地目	現況地目	地 積	所 有 者
前橋市六供町一丁目	70-3-1			0.54 m <sup>2</sup>	

点 名	X 座標	Y 座標	辺 長	方 向 角	測 角	DX	倍 積 (Y×DX)		
B200	41801.982	-68195.132	5.691	83-34-23	1-55-53	-0.189	12888.879948		
70-2-32	41802.619	-68189.477	0.192	350-05-45	86-31-22	0.826	-56324.508002		
B201	41802.808	-68189.510	5.682	261-38-30	91-32-45	-0.637	43436.717870		
倍面積							1.089816		
面 積							0.5449080		

# 面積計算書（座標法）

世界測地系（測地成果2011）

所 在	地 番	公簿地目	現況地目	地 積	所 有 者
前橋市六供町一丁目	70-3-2			0.25 m <sup>2</sup>	

点 名	X 座標	Y 座標	辺 長	方 向 角	測 角	DX	倍 積 (Y×DX)	
B201	41802.808	-68189.510	0.192	170-05-45	82-28-16	-0.301	20525.042510	
70-2-32	41802.619	-68189.477	2.684	83-33-39	93-27-54	0.112	-7637.221424	
70-2-20	41802.920	-68186.810	2.702	267-37-29	4-03-50	0.189	-12887.307090	
						倍面積	0.513996	
						面 積	0.2569980	