
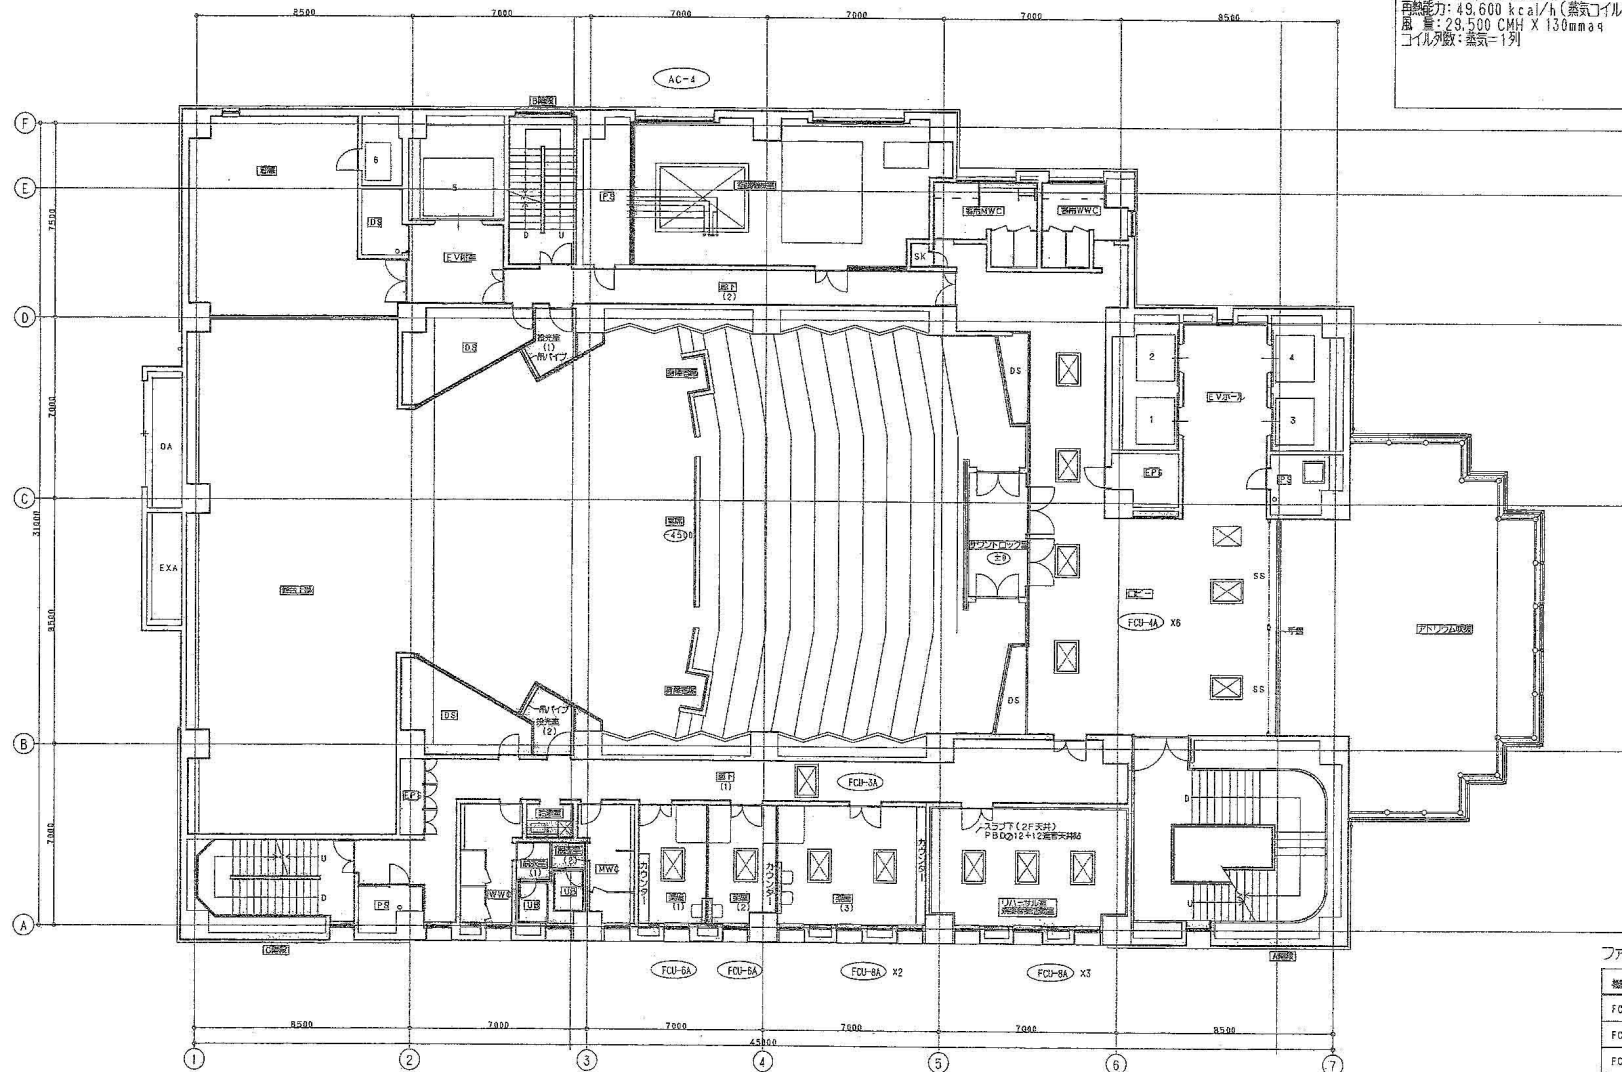


空調機空気ろ過器  
 AC-4: FY-60UCH (松下電器)  
 (2Fホール専用空調機)  
 ハンドリングユニット (極型) 取付位置: 床上  
 冷房能力: 308,000 kcal/h  
 暖房能力: 131,000 kcal/h  
 再熱能力: 49,600 kcal/h (蒸気コイル: 915kg/h, 2kgf/cm<sup>2</sup>)  
 風量: 29,500 CMH X 130mmφ  
 コイル列数: 蒸気=1列

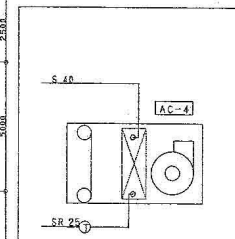

ファンコイルユニットフィルター新設

機器番号	品名	型式	台数
FCU-3A	設下	対物外 300	1
FCU-5A	茶屋(1)	対物外 600	1
FCU-5A	茶屋(2)	対物外 600	1
FCU-8A	茶屋(3)	対物外 800	2
FCU-8A	リバー	対物外 800	3
FCU-4A	ロビー	対物外 400	6

REVISIONS					

株式会社 ヤマト



松田平田設計

PROJECT NO.	前橋ビル改修工事 完成図・封鎖図
DATE	
DRAWN BY	
CHECKED BY	

空調機設備  
 3F 平面図  
 scale 1:100