


# 総括図

前橋都市計画道路表 図1

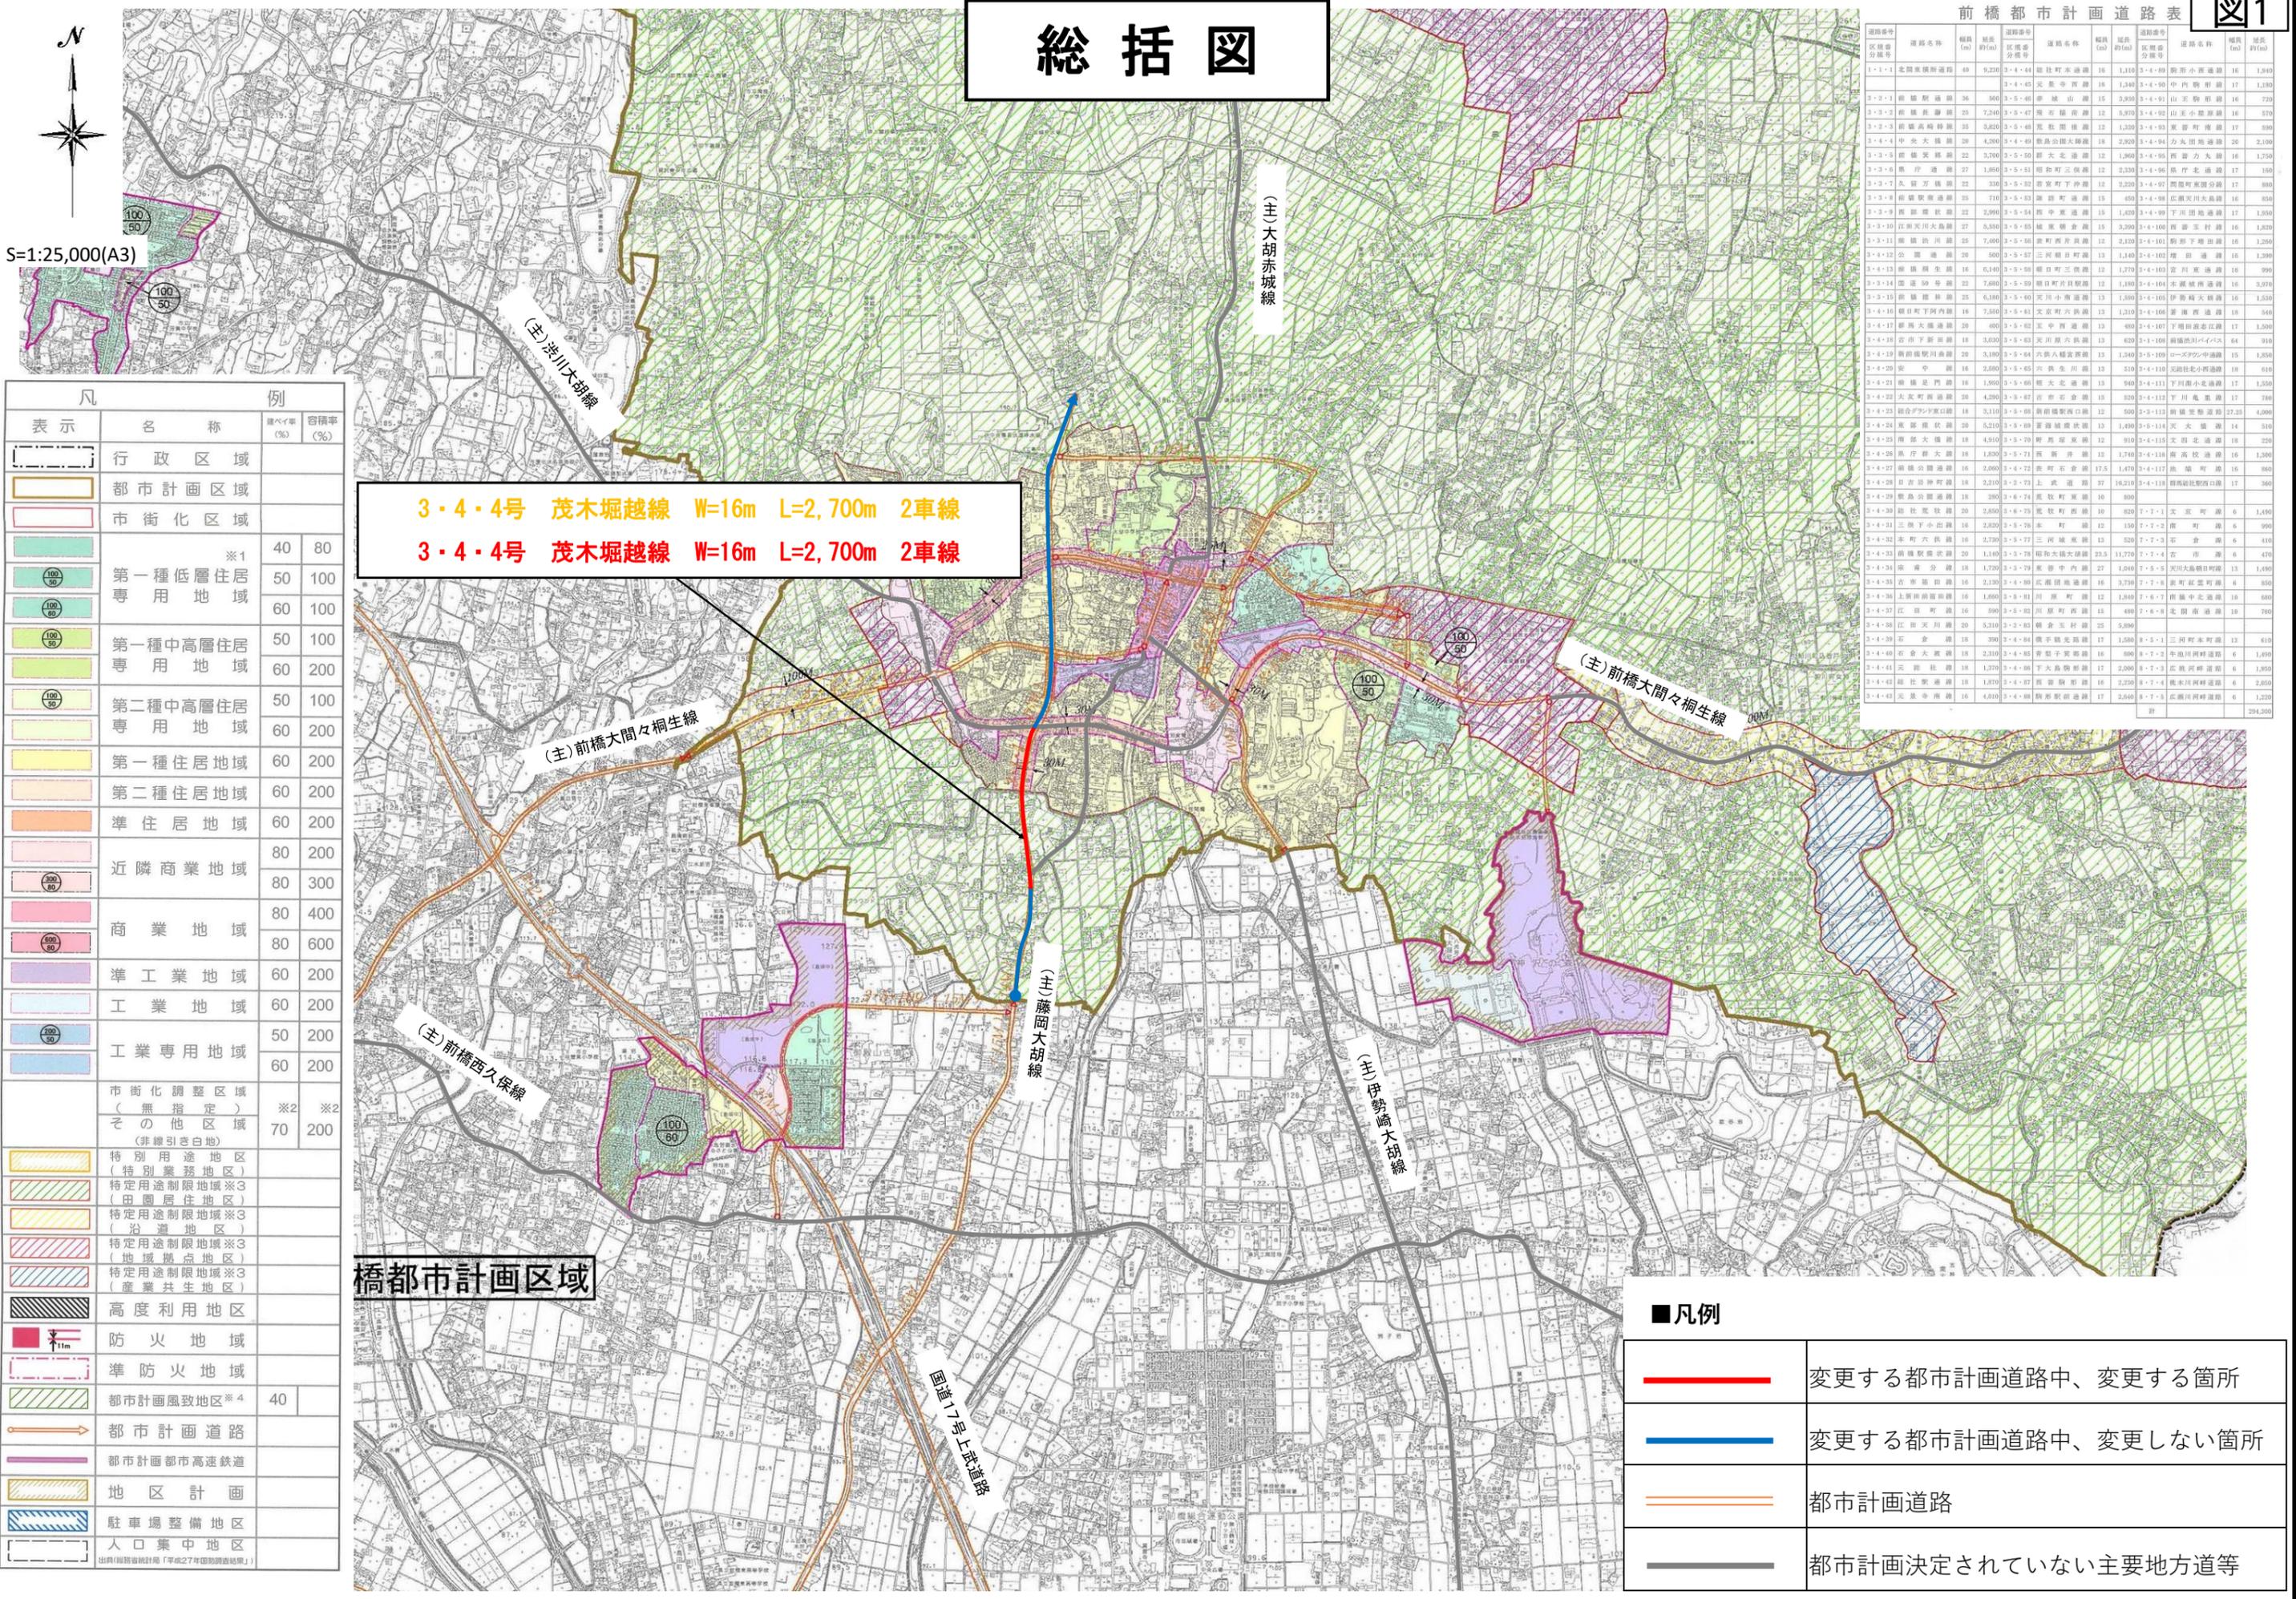

S=1:25,000(A3)

凡	例		
表示	名称	種別率 (%)	容積率 (%)
[Dashed Box]	行政区域		
[Yellow Box]	都市計画区域		
[Pink Box]	市街化区域		
[Green Box]	※1 第一種低層住居専用地域	40	80
[Light Green Box]	第一種中高層住居専用地域	50	100
[Yellow-Green Box]	第二種中高層住居専用地域	60	100
[Light Yellow Box]	第一種住居地域	50	100
[Yellow-Orange Box]	第二種住居地域	60	200
[Orange Box]	準住居地域	60	200
[Light Orange Box]	近隣商業地域	80	200
[Pink Box]	商業地域	80	300
[Light Pink Box]	商業地域	80	400
[Purple Box]	準工業地域	60	200
[Light Purple Box]	工業地域	60	200
[Blue Box]	工業専用地域	50	200
[Light Blue Box]	工業専用地域	60	200
[White Box]	市街化調整区域(無指定)その他区域(非線引き白地)	※2	※2
[Yellow Box]	特別用途地区(特別業務地区)	70	200
[Diagonal Lines]	特定用途制限地域※3(田園居住地区)		
[Diagonal Lines]	特定用途制限地域※3(沿道地区)		
[Diagonal Lines]	特定用途制限地域※3(地域拠点地区)		
[Diagonal Lines]	特定用途制限地域※3(産業共生地区)		
[Hatched Box]	高度利用地区		
[Red Box]	防火地域		
[Dashed Red Box]	準防火地域		
[Green Box]	都市計画風致地区※4	40	
[Orange Arrow]	都市計画道路		
[Purple Arrow]	都市計画都市高速鉄道		
[Yellow Box]	地区計画		
[Blue Box]	駐車場整備地区		
[Dashed Box]	人口集中地区		

前橋都市計画区域

凡例	
[Red Line]	変更する都市計画道路中、変更する箇所
[Blue Line]	変更する都市計画道路中、変更しない箇所
[Orange Line]	都市計画道路
[Grey Line]	都市計画決定されていない主要地方道等

3・4・4号 茂木堀越線 W=16m L=2,700m 2車線  
 3・4・4号 茂木堀越線 W=16m L=2,700m 2車線

道路番号	道路名称	幅員(m)	延長(m)	道路番号	道路名称	幅員(m)	延長(m)
