



北部第三地区 画地出来形確認測量原図

〈13-1街区〉

平成二十四年三月

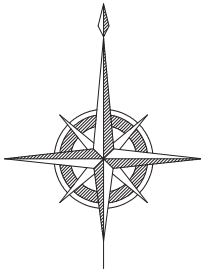

S=1 : 500

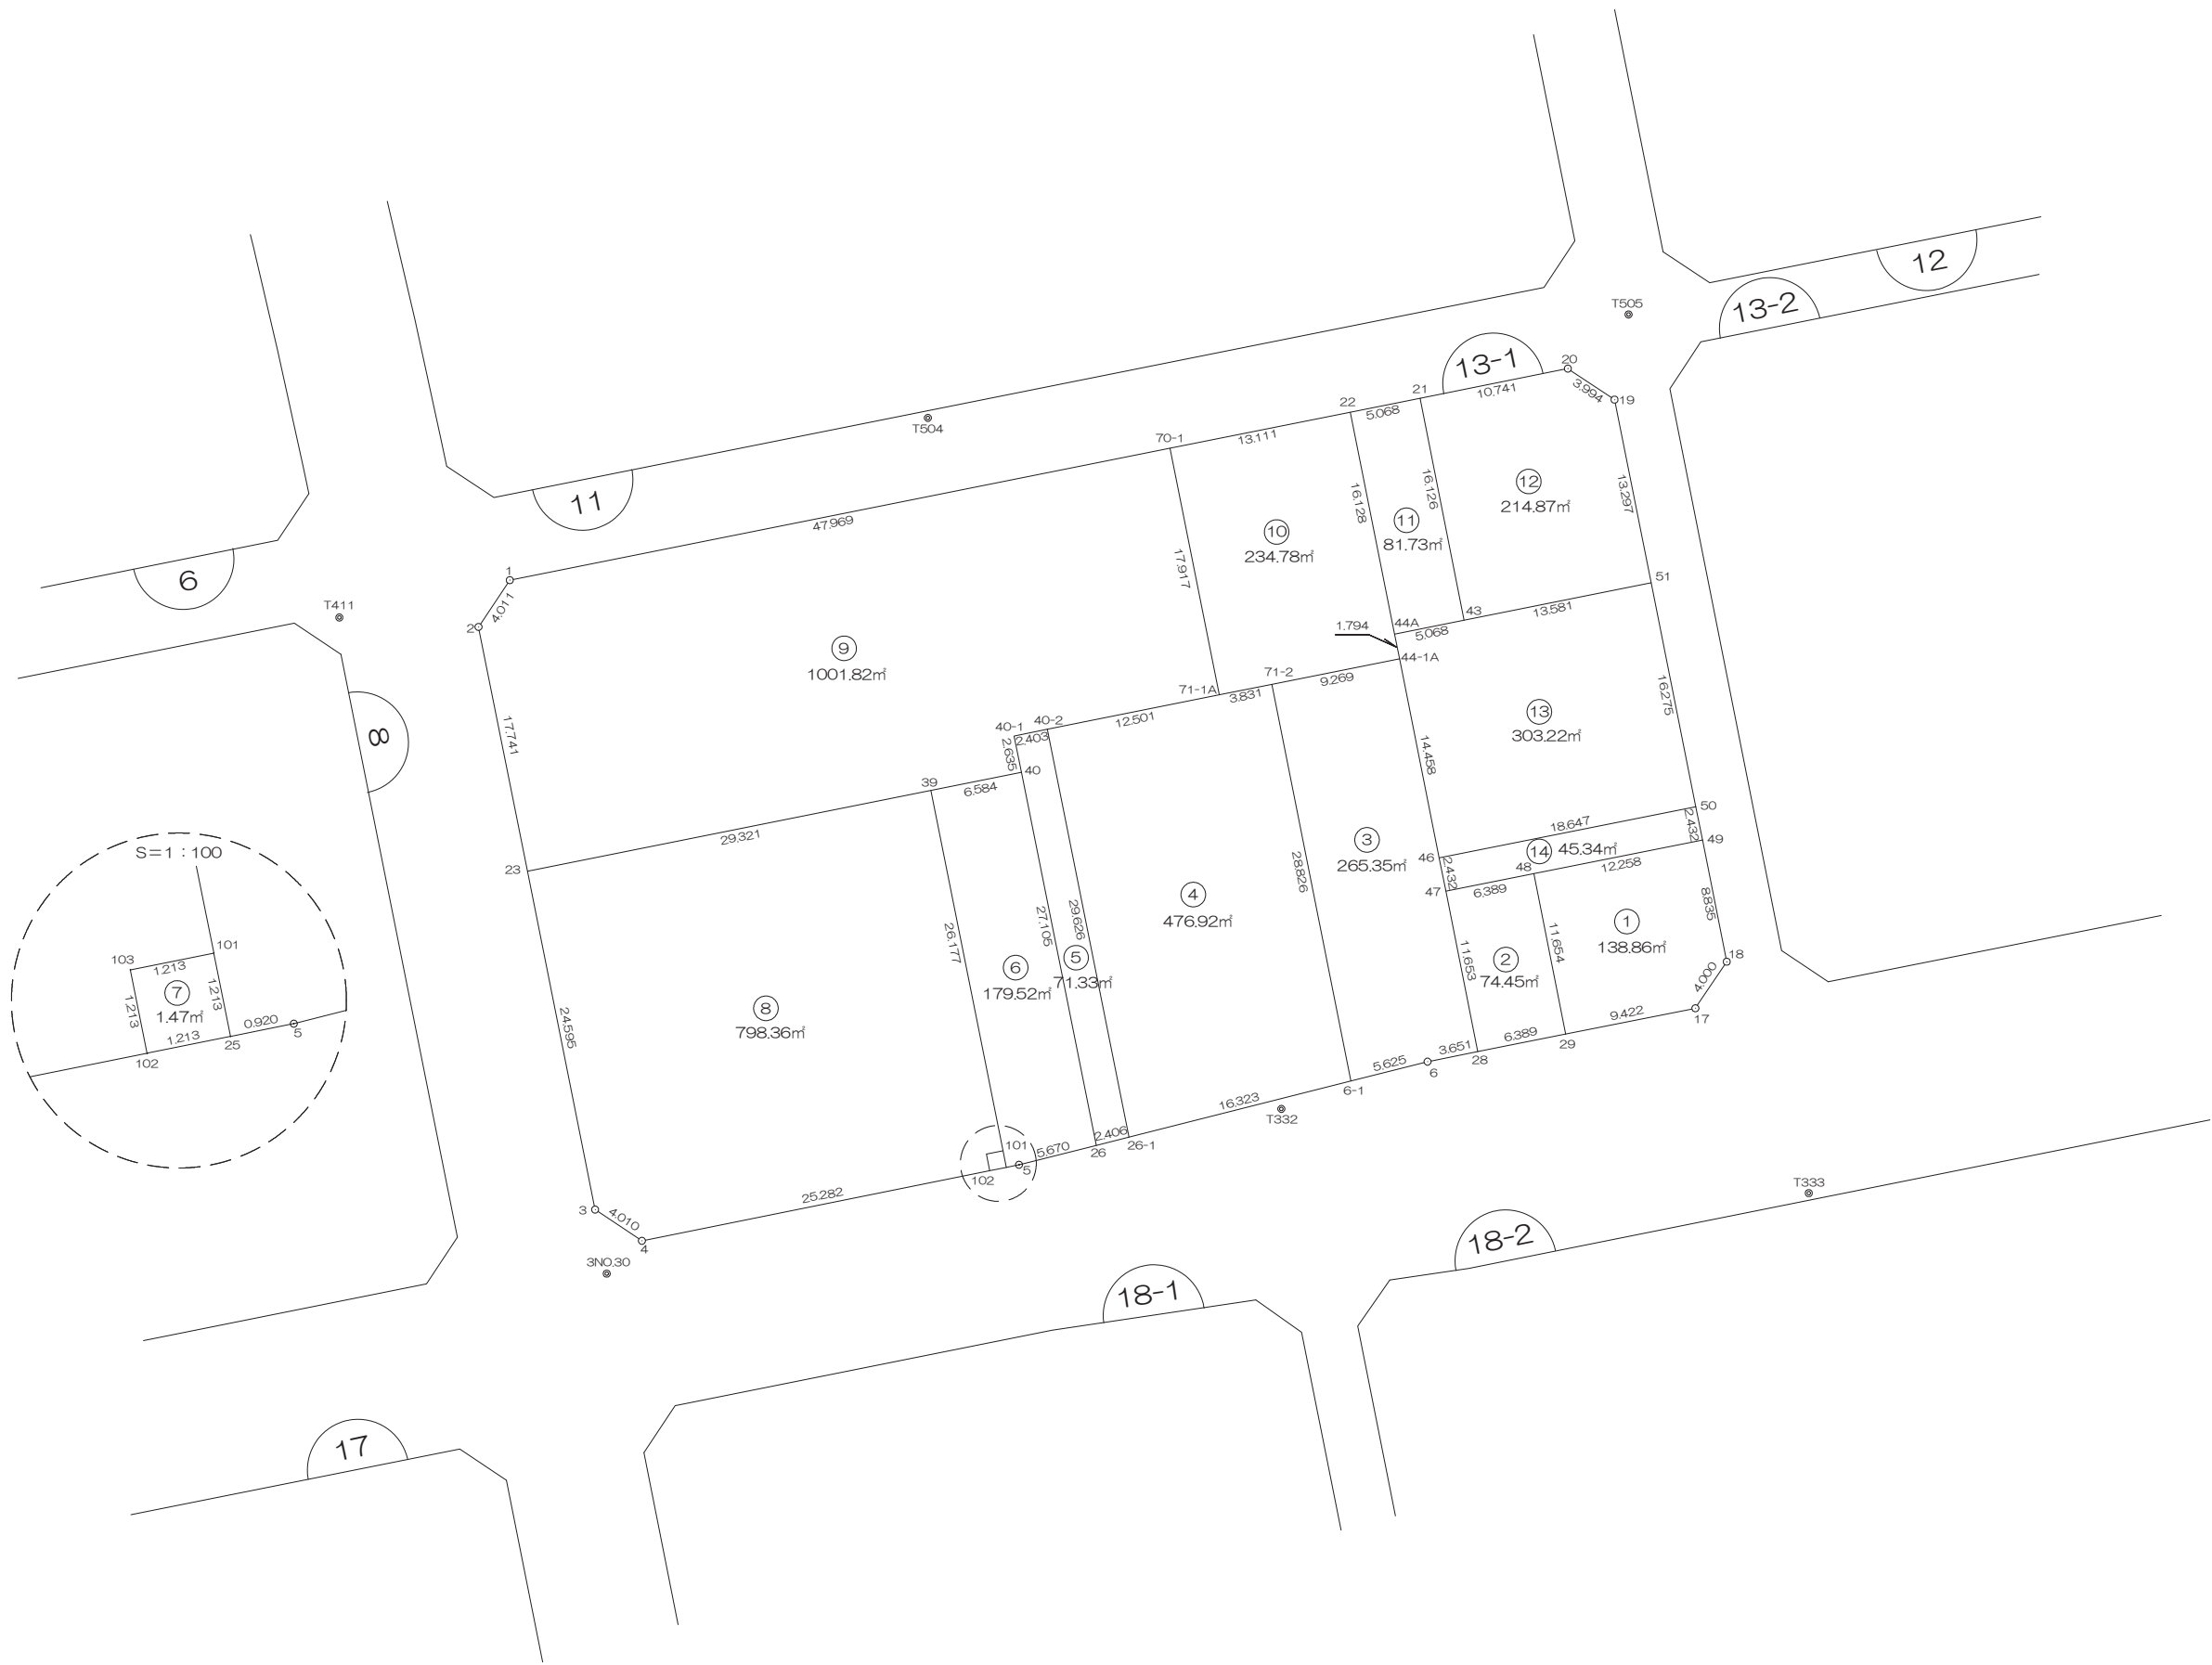

画地出来形面積計算書

世界測地系


現場名：北部第三地区

地番名： 13-1_1

点 名	Xn	Yn	距 離	方 向 角	Yn+1－Yn-1	Xn × (Yn+1－Yn-1)
13B. 29	48591. 503	-70266. 161	9. 422	78° 43' 33"	11. 518	559676. 931554
13B. 17	48593. 345	-70256. 921	4. 000	33° 57' 08"	11. 474	557560. 040530
13B. 18	48596. 663	-70254. 687	8. 835	348° 42' 28"	0. 504	24492. 718152
13B. 49	48605. 327	-70256. 417	12. 258	258° 43' 59"	-13. 752	-668420. 456904
13B. 48	48602. 932	-70268. 439	11. 654	168° 43' 40"	-9. 744	-473586. 969408

倍 面 積 合 計	-277. 736076
1/2	138. 8680380

合 計 面 積	138. 8680380
---------	--------------

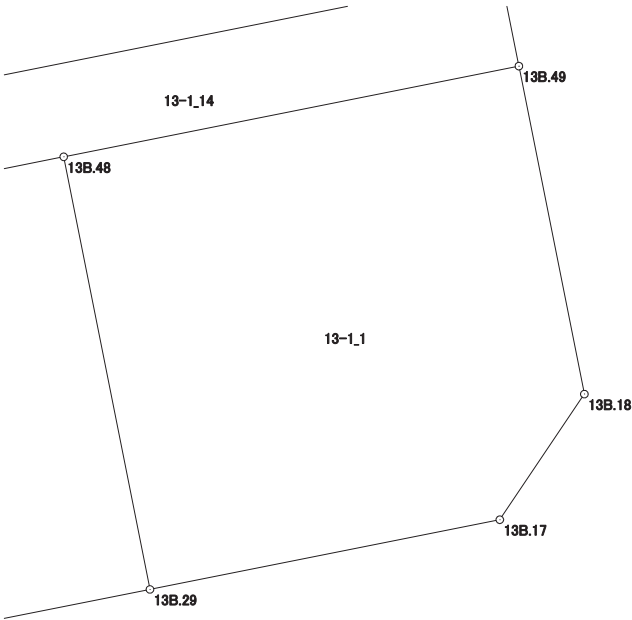

画地出来形面積計算書

世界測地系


現場名：北部第三地区

地番名： 13-1_2

点 名	Xn	Yn	距 離	方 向 角	Yn+1-Yn-1	Xn × (Yn+1-Yn-1)
13B. 28	48590. 255	-70272. 427	6. 389	78° 44' 09"	8. 544	415155. 138720
13B. 29	48591. 503	-70266. 161	11. 654	348° 43' 40"	3. 988	193782. 913964
13B. 48	48602. 932	-70268. 439	6. 389	258° 43' 37"	-8. 544	-415263. 451008
13B. 47	48601. 683	-70274. 705	11. 653	168° 43' 36"	-3. 988	-193823. 511804

倍 面 積 合 計	-148. 910128
1/2	74. 4550640

合 計 面 積	74. 4550640
---------	-------------

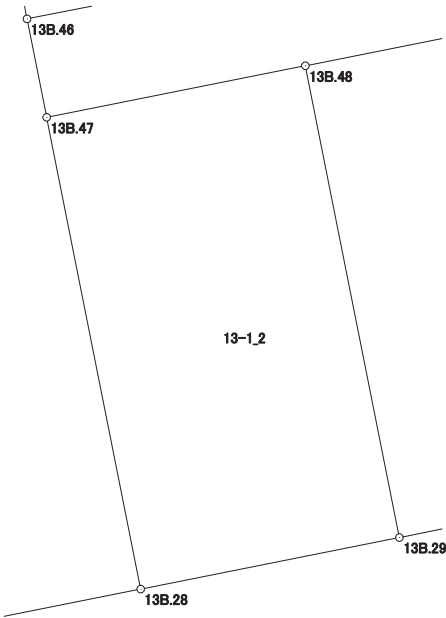

画地出来形面積計算書

世界測地系


現場名：北部第三地区

地番名： 13-1_3

点 名	Xn	Yn	距 離	方 向 角	Y _{n+1} －Y _{n-1}	X _n × (Y _{n+1} －Y _{n-1})
13B. 28	48590. 255	-70272. 427	11. 653	348° 43' 36"	1. 302	63264. 512010
13B. 47	48601. 683	-70274. 705	2. 432	348° 44' 11"	-2. 753	-133800. 433299
13B. 46	48604. 068	-70275. 180	14. 458	348° 43' 27"	-3. 302	-160490. 632536
13B. 44-1A	48618. 247	-70278. 007	9. 269	258° 43' 13"	-11. 917	-579383. 649499
13B. 71-2	48616. 434	-70287. 097	28. 826	168° 43' 31"	-3. 454	-167921. 163036
13B. 6-1	48588. 164	-70281. 461	5. 625	75° 49' 49"	11. 090	538842. 738760
13B. 6	48589. 541	-70276. 007	3. 651	78° 43' 15"	9. 034	438957. 913394

倍 面 積 合 計	-530. 714206
1/2	265. 3571030

合 計 面 積	265. 3571030
---------	--------------

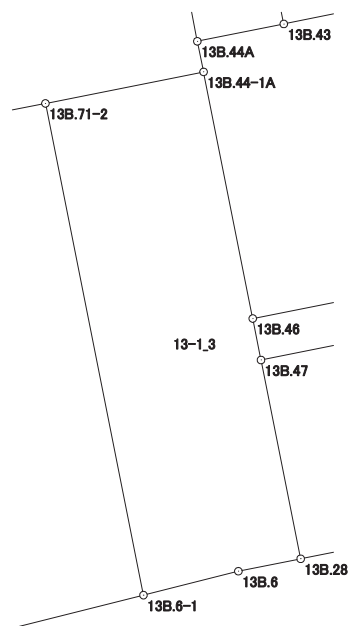

画地出来形面積計算書

世界測地系


現場名：北部第三地区

地番名： 13-1_4

点 名	Xn	Yn	距 離	方 向 角	Yn+1－Yn-1	Xn × (Yn+1－Yn-1)
13B. 26-1	48584. 170	-70297. 288	16. 323	75° 50' 13"	21. 648	1051750. 112160
13B. 6-1	48588. 164	-70281. 461	28. 826	348° 43' 31"	10. 191	495161. 979324
13B. 71-2	48616. 434	-70287. 097	3. 831	258° 42' 38"	-9. 393	-456654. 164562
13B. 71-1A	48615. 684	-70290. 854	12. 501	258° 37' 22"	-16. 012	-778434. 332208
13B. 40-2	48613. 218	-70303. 109	29. 626	168° 40' 06"	-6. 434	-312777. 444612

倍 面 積 合 計	-953. 849898
1/2	476. 9249490

合 計 面 積	476. 9249490
---------	--------------

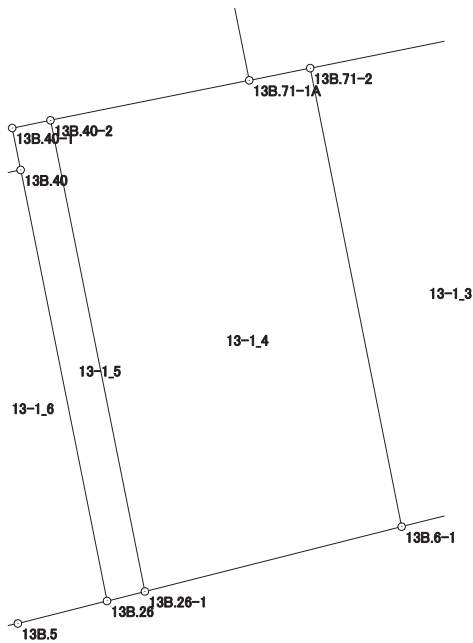

画地出来形面積計算書

世界測地系


現場名：北部第三地区

地番名： 13-1_5

点 名	Xn	Yn	距 離	方 向 角	Yn+1－Yn-1	Xn × (Yn+1－Yn-1)
13B. 26	48583. 582	-70299. 621	2. 406	75° 51' 14"	7. 659	372101. 654538
13B. 26-1	48584. 170	-70297. 288	29. 626	348° 40' 06"	-3. 488	-169461. 584960
13B. 40-2	48613. 218	-70303. 109	2. 403	258° 36' 04"	-8. 177	-397510. 283586
13B. 40-1	48612. 743	-70305. 465	2. 635	168° 39' 52"	-1. 838	-89350. 221634
13B. 40	48610. 159	-70304. 947	27. 105	168° 40' 05"	5. 844	284077. 769196

倍 面 積 合 計	-142. 666446
1/2	71. 3332230

合 計 面 積	71. 3332230
---------	-------------

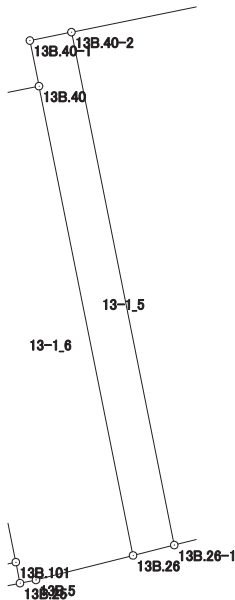

画地出来形面積計算書

世界測地系


現場名：北部第三地区

地番名： 13-1_6

点 名	Xn	Yn	距 離	方 向 角	Yn+1－Yn-1	Xn × (Yn+1－Yn-1)
13B. 26	48583. 582	-70299. 621	27. 105	348° 40' 05"	0. 172	8356. 376104
13B. 40	48610. 159	-70304. 947	6. 584	258° 41' 30"	-11. 782	-572724. 893338
13B. 39	48608. 868	-70311. 403	26. 177	168° 40' 10"	-1. 313	-63823. 443684
13B. 101	48583. 201	-70306. 260	1. 213	168° 38' 04"	5. 382	261474. 787782
13B. 25	48582. 012	-70306. 021	0. 920	78° 35' 33"	1. 141	55432. 075692
13B. 5	48582. 194	-70305. 119	5. 670	75° 49' 53"	6. 400	310926. 041600

倍 面 積 合 計	-359. 055844
1/2	179. 5279220

合 計 面 積	179. 5279220
---------	--------------

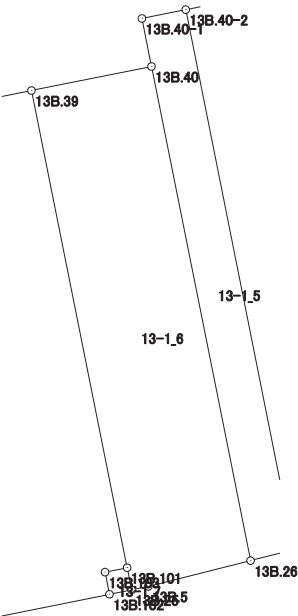

画地出来形面積計算書

世界測地系


現場名：北部第三地区

地番名： 13-1_7

点 名	Xn	Yn	距 離	方 向 角	Yn+1-Yn-1	Xn × (Yn+1-Yn-1)
13B. 25	48582. 012	-70306. 021	1. 213	258° 38' 04"	-0. 950	-46152. 911400
13B. 102	48581. 773	-70307. 210	1. 213	348° 38' 04"	-1. 428	-69374. 771844
13B. 103	48582. 962	-70307. 449	1. 213	78° 38' 04"	0. 950	46153. 813900
13B. 101	48583. 201	-70306. 260	1. 213	168° 38' 04"	1. 428	69376. 811028

倍 面 積 合 計	2. 941684
1/2	1. 4708420

合 計 面 積	1. 4708420
---------	------------

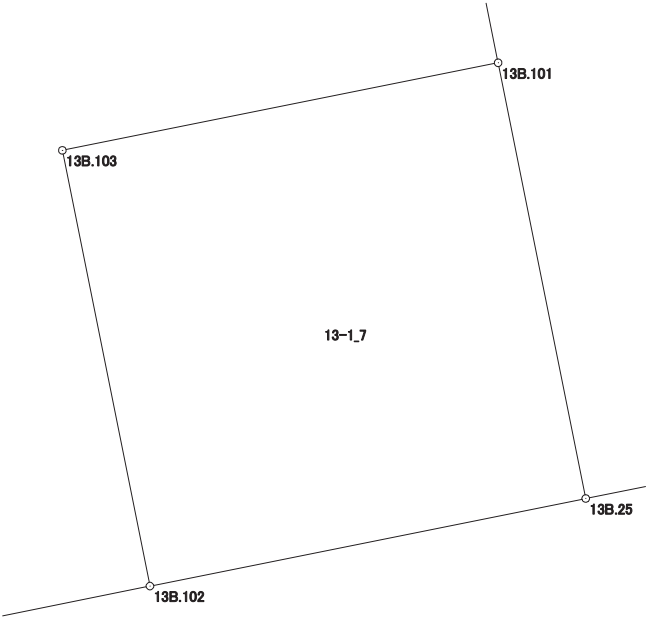

画地出来形面積計算書

世界測地系


現場名：北部第三地区

地番名： 13-1_8

点 名	Xn	Yn	距 離	方 向 角	Yn+1-Yn-1	Xn × (Yn+1-Yn-1)
13B. 4	48576. 776	-70331. 993	4. 010	303° 42' 07"	-28. 119	-1365930. 364344
13B. 3	48579. 001	-70335. 329	24. 595	348° 41' 03"	-8. 162	-396501. 806162
13B. 23	48603. 118	-70340. 155	29. 321	78° 41' 27"	23. 926	1162878. 201268
13B. 39	48608. 868	-70311. 403	26. 177	168° 40' 10"	33. 895	1647597. 580860
13B. 101	48583. 201	-70306. 260	1. 213	258° 38' 04"	3. 954	192097. 976754
13B. 103	48582. 962	-70307. 449	1. 213	168° 38' 04"	-0. 950	-46153. 813900
13B. 102	48581. 773	-70307. 210	25. 282	258° 36' 01"	-24. 544	-1192391. 036512

倍 面 積 合 計	1596. 737964
1/2	798. 3689820

合 計 面 積	798. 3689820
---------	--------------

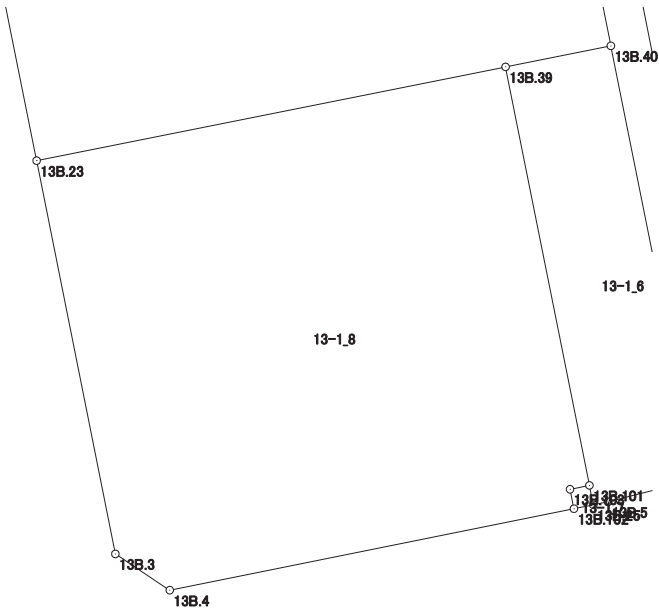

画地出来形面積計算書

世界測地系


現場名：北部第三地区

地番名： 13-1_9

点 名	Xn	Yn	距 離	方 向 角	Yn+1-Yn-1	Xn × (Yn+1-Yn-1)
13B. 1	48623. 848	-70341. 408	4. 011	213° 46' 38"	-49. 268	-2395599. 743264
13B. 2	48620. 514	-70343. 638	17. 741	168° 40' 41"	1. 253	60921. 504042
13B. 23	48603. 118	-70340. 155	29. 321	78° 41' 27"	32. 235	1566721. 508730
13B. 39	48608. 868	-70311. 403	6. 584	78° 41' 30"	35. 208	1711421. 024544
13B. 40	48610. 159	-70304. 947	2. 635	348° 39' 52"	5. 938	288647. 124142
13B. 40-1	48612. 743	-70305. 465	2. 403	78° 36' 04"	1. 838	89350. 221634
13B. 40-2	48613. 218	-70303. 109	12. 501	78° 37' 22"	14. 611	710287. 728198
13B. 71-1A	48615. 684	-70290. 854	17. 917	348° 40' 59"	8. 739	424852. 462476
13B. 70-1	48633. 253	-70294. 370	47. 969	258° 41' 35"	-50. 554	-2458605. 472162

倍 面 積 合 計	-2003. 641660
1/2	1001. 8208300

合 計 面 積	1001. 8208300
---------	---------------

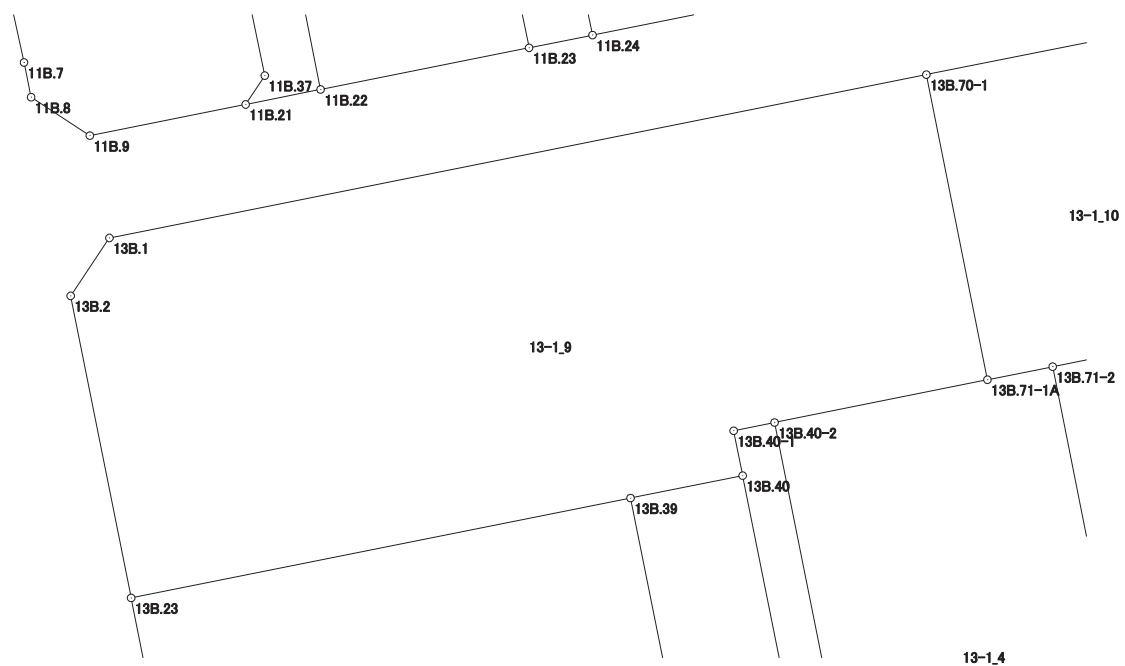

画地出来形面積計算書

世界測地系


現場名：北部第三地区

地番名: 13-1_10

点 名	Xn	Yn	距 離	方 向 角	Yn+1—Yn-1	Xn × (Yn+1—Yn-1)
13B. 70-1	48633. 253	-70294. 370	17. 917	168° 40' 59"	-9. 341	-454283. 216273
13B. 71-1A	48615. 684	-70290. 854	3. 831	78° 42' 38"	7. 273	353581. 869732
13B. 71-2	48616. 434	-70287. 097	9. 269	78° 43' 13"	12. 847	624575. 327598
13B. 44-1A	48618. 247	-70278. 007	1. 794	348° 29' 23"	8. 732	424534. 532804
13B. 44A	48620. 005	-70278. 365	16. 128	348° 44' 40"	-3. 506	-170461. 737530
13B. 22	48635. 823	-70281. 513	13. 111	258° 41' 46"	-16. 005	-778416. 347115

倍面積合計	-469.570784
1/2	234.7853920

合 計 面 積	234.7853920
---------	-------------

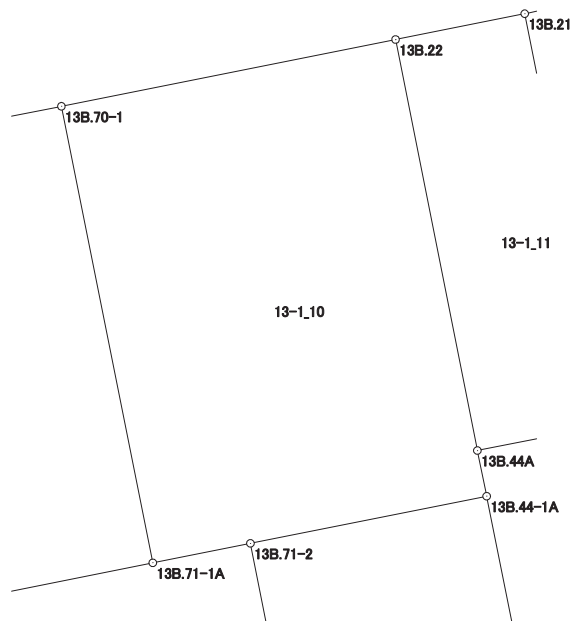

画地出来形面積計算書

世界測地系


現場名：北部第三地区

地番名： 13-1_11

点 名	Xn	Yn	距 離	方 向 角	Yn+1-Yn-1	Xn × (Yn+1-Yn-1)
13B. 22	48635. 823	-70281. 513	16. 128	168° 44' 40"	-1. 822	-88614. 469506
13B. 44A	48620. 005	-70278. 365	5. 068	78° 39' 56"	8. 117	394648. 580585
13B. 43	48621. 001	-70273. 396	16. 126	348° 44' 47"	1. 822	88587. 463822
13B. 21	48636. 817	-70276. 543	5. 068	258° 41' 24"	-8. 117	-394785. 043589

倍 面 積 合 計	-163. 468688
1/2	81. 7343440

合 計 面 積	81. 7343440
---------	-------------

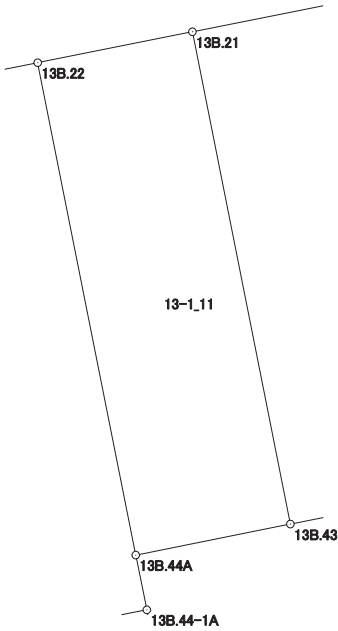

画地出来形面積計算書

世界測地系


現場名：北部第三地区

地番名： 13-1_12

点 名	Xn	Yn	距 離	方 向 角	Yn+1-Yn-1	Xn × (Yn+1-Yn-1)
13B. 43	48621. 001	-70273. 396	13. 581	78° 39' 28"	16. 463	800447. 539463
13B. 51	48623. 672	-70260. 080	13. 297	348° 42' 40"	10. 713	520905. 398136
13B. 19	48636. 712	-70262. 683	3. 994	303° 35' 40"	-5. 930	-288415. 702160
13B. 20	48638. 922	-70266. 010	10. 741	258° 41' 54"	-13. 860	-674135. 458920
13B. 21	48636. 817	-70276. 543	16. 126	168° 44' 47"	-7. 386	-359231. 530362

倍 面 積 合 計	-429. 753843
1/2	214. 8769215

合 計 面 積	214. 8769215
---------	--------------

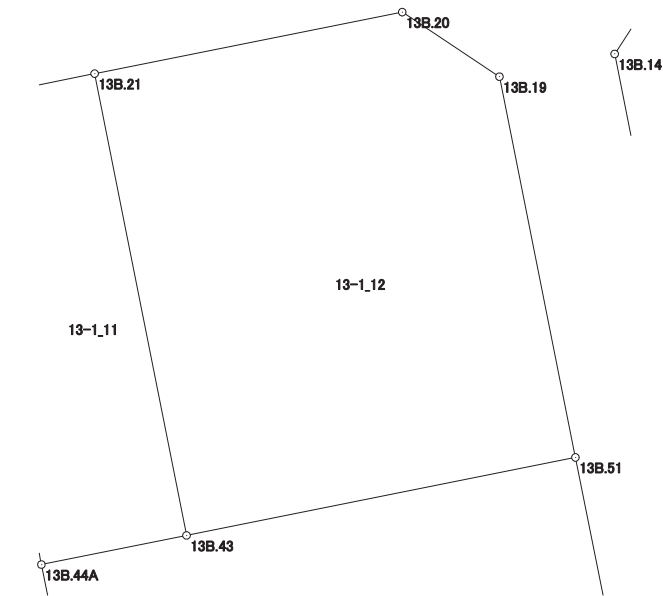

画地出来形面積計算書

世界測地系


現場名：北部第三地区

地番名： 13-1_13

点 名	Xn	Yn	距 離	方 向 角	Yn+1-Yn-1	Xn × (Yn+1-Yn-1)
13B. 50	48607. 712	-70256. 893	16. 275	348° 42' 26"	15. 100	733976. 451200
13B. 51	48623. 672	-70260. 080	13. 581	258° 39' 28"	-16. 503	-802436. 459016
13B. 43	48621. 001	-70273. 396	5. 068	258° 39' 56"	-18. 285	-889035. 003285
13B. 44A	48620. 005	-70278. 365	1. 794	168° 29' 23"	-4. 611	-224186. 843055
13B. 44-1A	48618. 247	-70278. 007	14. 458	168° 43' 27"	3. 185	154849. 116695
13B. 46	48604. 068	-70275. 180	18. 647	78° 43' 50"	21. 114	1026226. 291752

倍 面 積 合 計	-606. 445709
1/2	303. 2228545

合 計 面 積	303. 2228545
---------	--------------

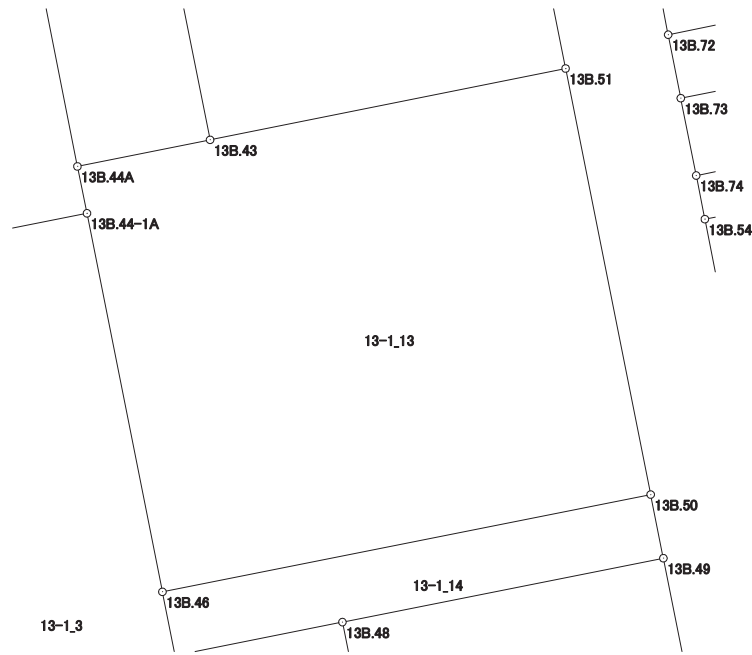

画地出来形面積計算書

世界測地系

現場名：北部第三地区

地番名： 13-1_14

点 名	Xn	Yn	距 離	方 向 角	Yn+1-Yn-1	Xn × (Yn+1-Yn-1)
13B. 47	48601. 683	-70274. 705	6. 389	78° 43' 37"	6. 741	327623. 945103
13B. 48	48602. 932	-70268. 439	12. 258	78° 43' 59"	18. 288	888850. 420416
13B. 49	48605. 327	-70256. 417	2. 432	348° 42' 47"	11. 546	561197. 105542
13B. 50	48607. 712	-70256. 893	18. 647	258° 43' 50"	-18. 763	-912026. 500256
13B. 46	48604. 068	-70275. 180	2. 432	168° 44' 11"	-17. 812	-865735. 659216

倍 面 積 合 計	-90. 688411
1/2	45. 3442055

合 計 面 積	45. 3442055
---------	-------------

