


北部第三地区 画地出来形確認測量原図


〈149-2街区〉

平成二十四年三月

三陽測量株式会社

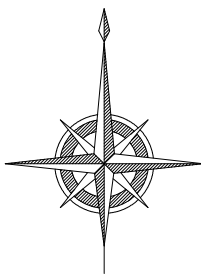

S=1 : 500

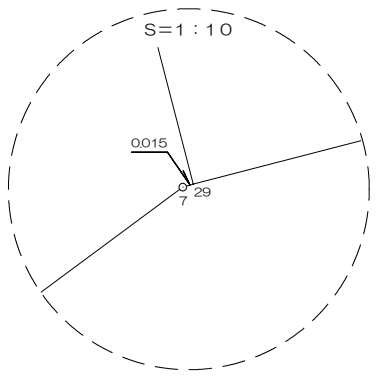

前橋市

画地出来形面積計算書

世界測地系


現場名：北部第三地区

地番名： 149-2_1

点 名	Xn	Yn	距 離	方 向 角	Yn+1－Yn-1	Xn × (Yn+1－Yn-1)
149B. 201	47138. 939	－69763. 785	33. 805	255° 22′ 08″	－34. 731	－1637182. 490409
149B. 202	47130. 400	－69796. 494	10. 774	165° 23′ 56″	－29. 993	－1413582. 087200
149B. 32	47119. 974	－69793. 778	30. 937	75° 28′ 51″	32. 665	1539173. 950710
149B. 8	47127. 730	－69763. 829	3. 991	31° 10′ 23″	32. 015	1508794. 275950
149B. 9	47131. 145	－69761. 763	8. 052	345° 27′ 23″	0. 044	2073. 770380

倍 面 積 合 計	－722. 580569
1/2	361. 2902845

合 計 面 積	361. 2902845
---------	--------------

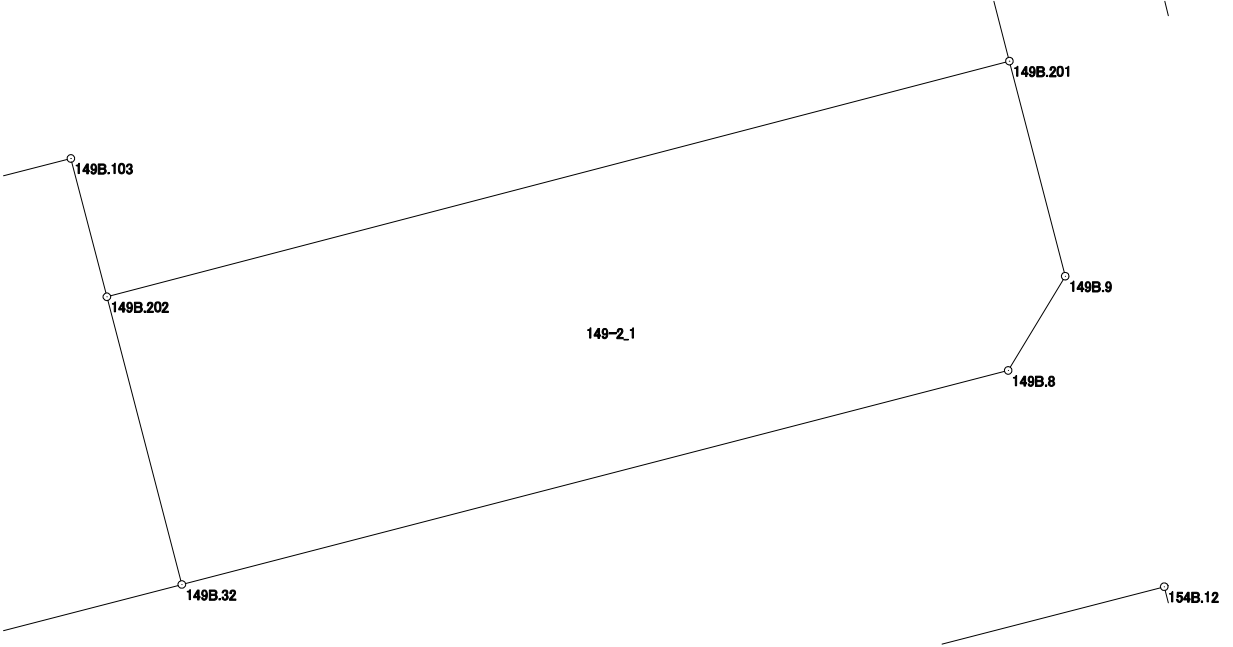

画地出来形面積計算書

世界測地系


現場名：北部第三地区

地番名： 149-2_2

点 名	Xn	Yn	距 離	方 向 角	Yn+1-Yn-1	Xn × (Yn+1-Yn-1)
149B. 31	47115. 619	-69810. 596	17. 373	75° 28' 56"	20. 465	964221. 142835
149B. 32	47119. 974	-69793. 778	10. 774	345° 23' 56"	14. 102	664485. 873348
149B. 202	47130. 400	-69796. 494	5. 179	345° 24' 59"	-4. 020	-189464. 208000
149B. 103	47135. 412	-69797. 798	17. 366	255° 26' 20"	-18. 112	-853716. 582144
149B. 96	47131. 046	-69814. 606	1. 442	165° 25' 27"	-16. 445	-775070. 051470
149B. 95	47129. 650	-69814. 243	14. 497	165° 25' 47"	4. 010	188989. 896500

倍 面 積 合 計	-553. 928931
1/2	276. 9644655

合 計 面 積	276. 9644655
---------	--------------

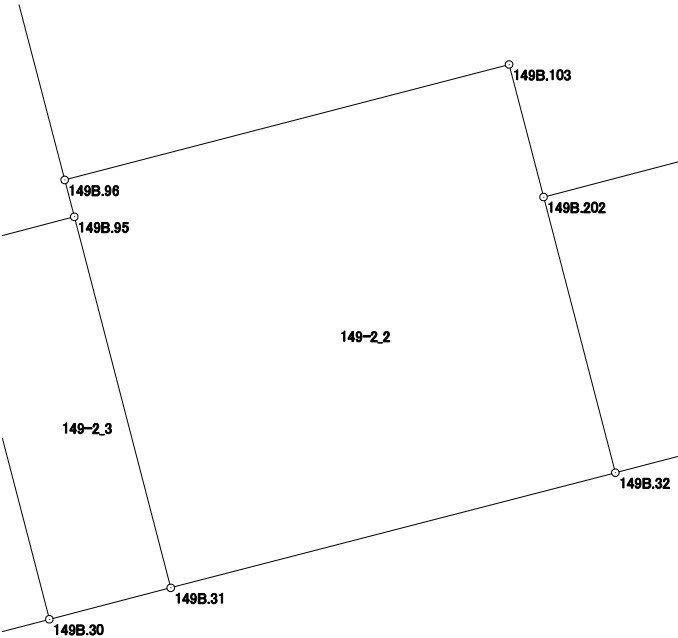

画地出来形面積計算書

世界測地系


現場名：北部第三地区

地番名： 149-2_3

点 名	Xn	Yn	距 離	方 向 角	Yn+1－Yn-1	Xn × (Yn+1－Yn-1)
149B. 94	47128. 452	－69818. 834	14. 488	165° 25′ 29″	－0. 945	－44536. 387140
149B. 30	47114. 430	－69815. 188	4. 743	75° 29′ 00″	8. 238	388128. 674340
149B. 31	47115. 619	－69810. 596	14. 497	345° 25′ 47″	0. 945	44524. 259955
149B. 95	47129. 650	－69814. 243	4. 745	255° 22′ 30″	－8. 238	－388254. 056700

倍 面 積 合 計	－137. 509545
1/2	68. 7547725

合 計 面 積	68. 7547725
---------	-------------

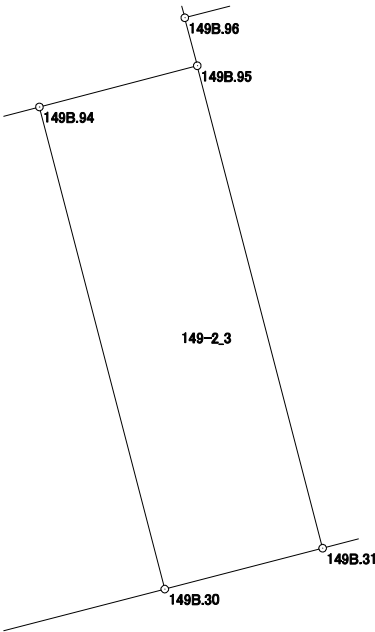

画地出来形面積計算書

世界測地系


現場名：北部第三地区

地番名： 149-2_4

点 名	Xn	Yn	距 離	方 向 角	Yn+1－Yn-1	Xn × (Yn+1－Yn-1)
149B. 93	47125. 386	－69830. 593	14. 468	165° 29′ 08″	－8. 133	－383270. 764338
149B. 29	47111. 380	－69826. 967	12. 167	75° 28′ 59″	15. 405	725750. 808900
149B. 30	47114. 430	－69815. 188	14. 488	345° 25′ 29″	8. 133	383181. 659190
149B. 94	47128. 452	－69818. 834	12. 152	255° 23′ 11″	－15. 405	－726013. 803060

倍 面 積 合 計	－352. 099308
1/2	176. 0496540

合 計 面 積	176. 0496540
---------	--------------

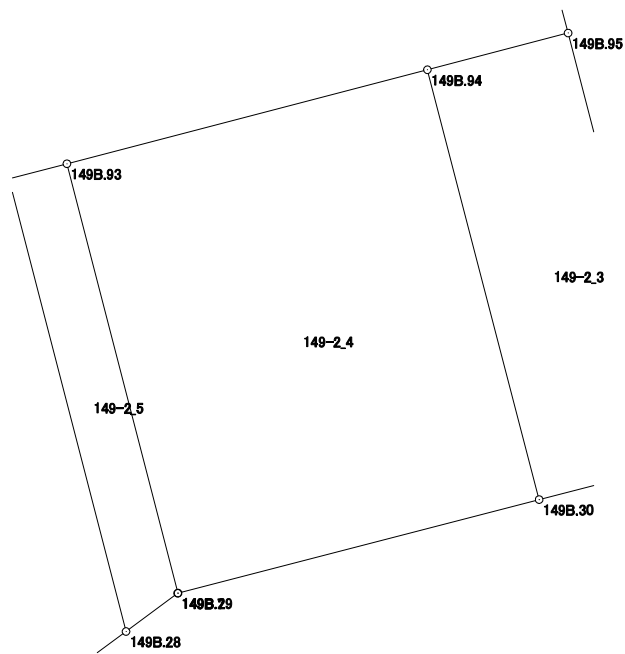

画地出来形面積計算書

世界測地系


現場名：北部第三地区

地番名： 149-2_5

点 名	Xn	Yn	距 離	方 向 角	Yn+1－Yn-1	Xn × (Yn+1－Yn-1)
149B. 92	47124. 892	－69832. 488	15. 252	165° 29′ 01″	1. 928	90856. 791776
149B. 28	47110. 127	－69828. 665	2. 097	53° 26′ 10″	5. 507	259435. 469389
149B. 7	47111. 376	－69826. 981	0. 015	74° 03′ 17″	1. 698	79995. 116448
149B. 29	47111. 380	－69826. 967	14. 468	345° 29′ 08″	－3. 612	－170166. 304560
149B. 93	47125. 386	－69830. 593	1. 958	255° 23′ 20″	－5. 521	－260179. 256106

倍 面 積 合 計	－58. 183053
1/2	29. 0915265

合 計 面 積	29. 0915265
---------	-------------

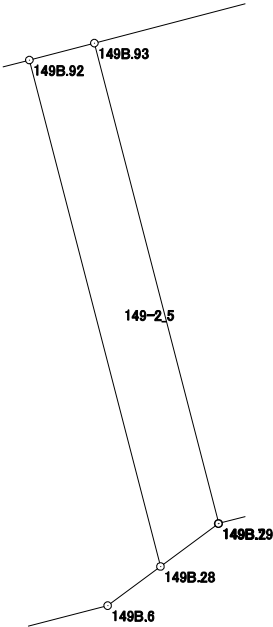

画地出来形面積計算書

世界測地系


現場名：北部第三地区

地番名： 149-2_6

点 名	Xn	Yn	距 離	方 向 角	Yn+1－Yn-1	Xn × (Yn+1－Yn-1)
149B. 90	47121. 472	－69845. 607	15. 957	165° 26′ 57″	－3. 720	－175291. 875840
149B. 27	47106. 027	－69841. 598	11. 771	75° 26′ 44″	15. 402	725527. 027854
149B. 6	47108. 985	－69830. 205	1. 917	53° 26′ 27″	12. 933	609260. 503005
149B. 28	47110. 127	－69828. 665	15. 252	345° 29′ 01″	－2. 283	－107552. 419941
149B. 92	47124. 892	－69832. 488	5. 570	255° 22′ 48″	－9. 213	－434161. 629996
149B. 91	47123. 486	－69837. 878	7. 987	255° 23′ 41″	－13. 119	－618213. 012834

倍 面 積 合 計	－431. 407752
1/2	215. 7038760

合 計 面 積	215. 7038760
---------	--------------

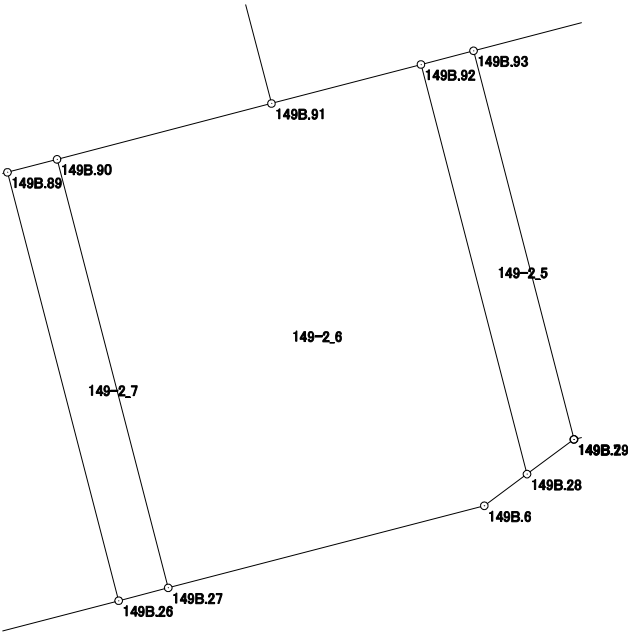

画地出来形面積計算書

世界測地系


現場名：北部第三地区

地番名： 149-2_7

点 名	Xn	Yn	距 離	方 向 角	Yn+1-Yn-1	Xn × (Yn+1-Yn-1)
149B. 89	47121. 005	-69847. 395	15. 954	165° 26' 47"	2. 221	104655. 752105
149B. 26	47105. 563	-69843. 386	1. 847	75° 27' 08"	5. 797	273070. 948711
149B. 27	47106. 027	-69841. 598	15. 957	345° 26' 57"	-2. 221	-104622. 485967
149B. 90	47121. 472	-69845. 607	1. 848	255° 21' 44"	-5. 797	-273163. 173184

倍 面 積 合 計	-58. 958335
1/2	29. 4791675

合 計 面 積	29. 4791675
---------	-------------

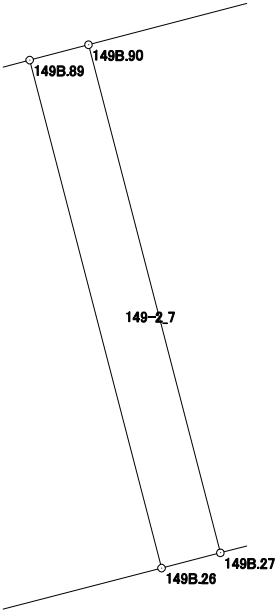

画地出来形面積計算書

世界測地系


現場名：北部第三地区

地番名： 149-2_8

点 名	Xn	Yn	距 離	方 向 角	Yn+1－Yn-1	Xn × (Yn+1－Yn-1)
149B. 88	47118. 888	－69855. 515	15. 944	165° 26′ 55″	－4. 114	－193847. 105232
149B. 25	47103. 455	－69851. 509	8. 392	75° 27′ 07″	12. 129	571317. 805695
149B. 26	47105. 563	－69843. 386	15. 954	345° 26′ 47″	4. 114	193792. 286182
149B. 89	47121. 005	－69847. 395	8. 391	255° 23′ 15″	－12. 129	－571530. 669645

倍 面 積 合 計	－267. 683000
1/2	133. 8415000

合 計 面 積	133. 8415000
---------	--------------

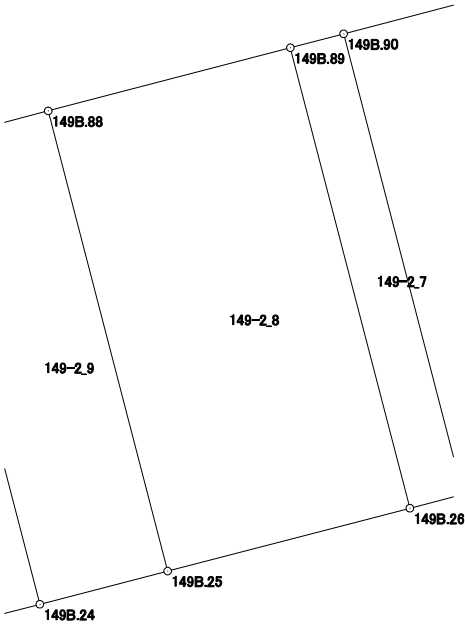

画地出来形面積計算書

世界測地系


現場名：北部第三地区

地番名： 149-2_9

点 名	Xn	Yn	距 離	方 向 角	Yn+1－Yn-1	Xn × (Yn+1－Yn-1)
149B. 87	47117. 770	－69859. 801	0. 745	165° 27′ 36″	－4. 099	－193135. 739230
149B. 82	47117. 049	－69859. 614	15. 195	165° 26′ 49″	4. 005	188703. 781245
149B. 24	47102. 342	－69855. 796	4. 429	75° 26′ 46″	8. 105	381764. 481910
149B. 25	47103. 455	－69851. 509	15. 944	345° 26′ 55″	0. 281	13236. 070855
149B. 88	47118. 888	－69855. 515	4. 429	255° 22′ 49″	－8. 292	－390709. 819296

倍 面 積 合 計	－141. 224516
1/2	70. 6122580

合 計 面 積	70. 6122580
---------	-------------

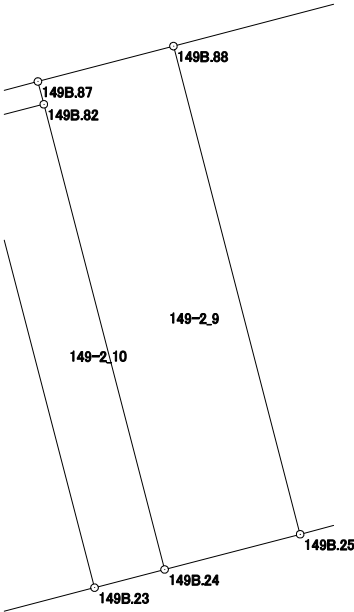

画地出来形面積計算書

世界測地系


現場名：北部第三地区

地番名： 149-2_10

点 名	Xn	Yn	距 離	方 向 角	Yn+1-Yn-1	Xn × (Yn+1-Yn-1)
149B. 81	47116. 478	-69861. 831	15. 199	165° 26' 37"	1. 603	75527. 714234
149B. 23	47101. 767	-69858. 011	2. 288	75° 26' 51"	6. 035	284259. 163845
149B. 24	47102. 342	-69855. 796	15. 195	345° 26' 49"	-1. 603	-75505. 054226
149B. 82	47117. 049	-69859. 614	2. 289	255° 33' 25"	-6. 035	-284351. 390715

倍 面 積 合 計	-69. 566862
1/2	34. 7834310

合 計 面 積	34. 7834310
---------	-------------

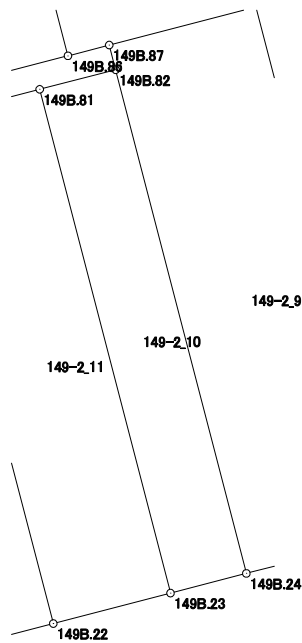

画地出来形面積計算書

世界測地系


現場名：北部第三地区

地番名： 149-2_11

点 名	Xn	Yn	距 離	方 向 角	Yn+1－Yn-1	Xn × (Yn+1－Yn-1)
149B. 80	47115. 596	－69865. 256	15. 206	165° 26′ 34″	0. 397	18704. 891612
149B. 22	47100. 878	－69861. 434	3. 537	75° 26′ 28″	7. 245	341245. 861110
149B. 23	47101. 767	－69858. 011	15. 199	345° 26′ 37″	－0. 397	－18699. 401499
149B. 81	47116. 478	－69861. 831	3. 537	255° 33′ 33″	－7. 245	－341358. 883110

倍 面 積 合 計	－107. 531887
1/2	53. 7659435

合 計 面 積	53. 7659435
---------	-------------

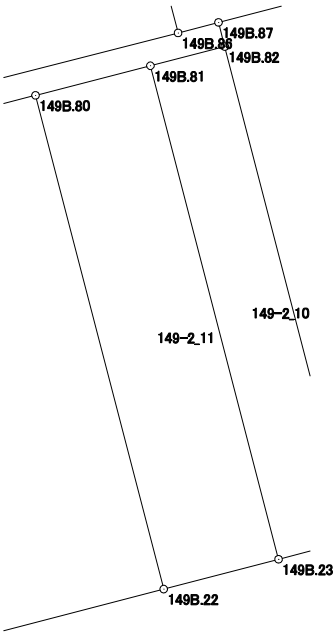

画地出来形面積計算書

世界測地系


現場名：北部第三地区

地番名： 149-2_12

点 名	Xn	Yn	距 離	方 向 角	Yn+1－Yn-1	Xn × (Yn+1－Yn-1)
149B. 62	47112. 817	－69876. 049	12. 361	165° 27' 57"	－7. 691	－362344. 675547
149B. 20	47100. 852	－69872. 947	4. 016	121° 01' 47"	6. 543	308180. 874636
149B. 21	47098. 782	－69869. 506	8. 340	75° 26' 38"	11. 513	542248. 277166
149B. 22	47100. 878	－69861. 434	15. 206	345° 26' 34"	4. 250	200178. 731500
149B. 80	47115. 596	－69865. 256	11. 145	255° 33' 40"	－14. 615	－688594. 435540

倍 面 積 合 計	－331. 227785
1/2	165. 6138925

合 計 面 積	165. 6138925
---------	--------------

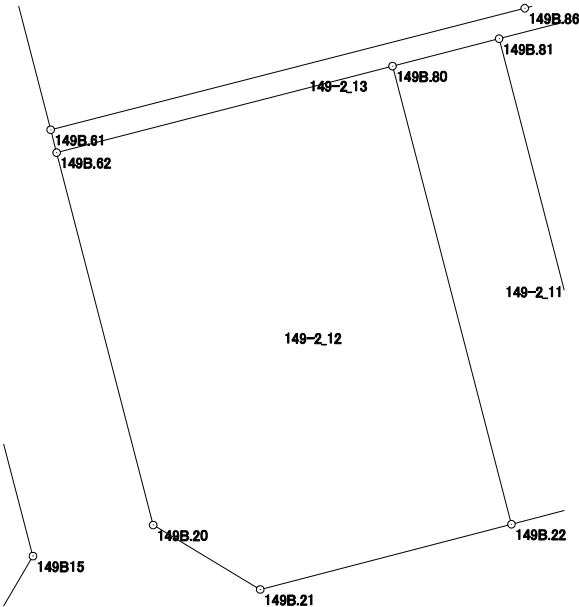

画地出来形面積計算書

世界測地系


現場名：北部第三地区

地番名： 149-2_13

点 名	Xn	Yn	距 離	方 向 角	Yn+1－Yn-1	Xn × (Yn+1－Yn-1)
149B. 61	47113. 551	－69876. 239	0. 758	165° 29′ 14″	－15. 043	－708729. 147693
149B. 62	47112. 817	－69876. 049	11. 145	75° 33′ 40″	10. 983	517440. 069111
149B. 80	47115. 596	－69865. 256	3. 537	75° 33′ 33″	14. 218	669889. 543928
149B. 81	47116. 478	－69861. 831	2. 289	75° 33′ 25″	5. 642	265831. 168876
149B. 82	47117. 049	－69859. 614	0. 745	345° 27′ 36″	2. 030	95647. 609470
149B. 87	47117. 770	－69859. 801	1. 245	255° 23′ 41″	－1. 392	－65587. 935840
149B. 86	47117. 456	－69861. 006	15. 726	255° 37′ 18″	－16. 438	－774516. 741728

倍 面 積 合 計	－25. 433876
1/2	12. 7169380

合 計 面 積	12. 7169380
---------	-------------

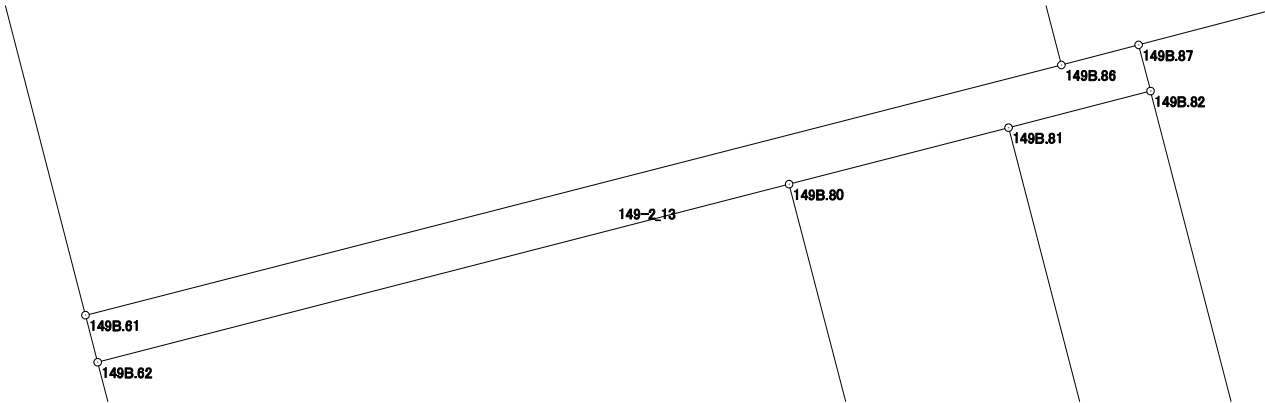

画地出来形面積計算書

世界測地系


現場名：北部第三地区

地番名： 149-2_14

点 名	Xn	Yn	距 離	方 向 角	Yn+1－Yn-1	Xn × (Yn+1－Yn-1)
149B. 60	47126. 102	－69879. 492	12. 966	165° 28′ 11″	－11. 955	－563392. 549410
149B. 61	47113. 551	－69876. 239	15. 726	75° 37′ 18″	18. 486	870941. 103786
149B. 86	47117. 456	－69861. 006	12. 996	345° 23′ 26″	11. 955	563289. 186480
149B. 85	47130. 032	－69864. 284	15. 708	255° 30′ 39″	－18. 486	－871245. 771552

倍 面 積 合 計	－408. 030696
1/2	204. 0153480

合 計 面 積	204. 0153480
---------	--------------

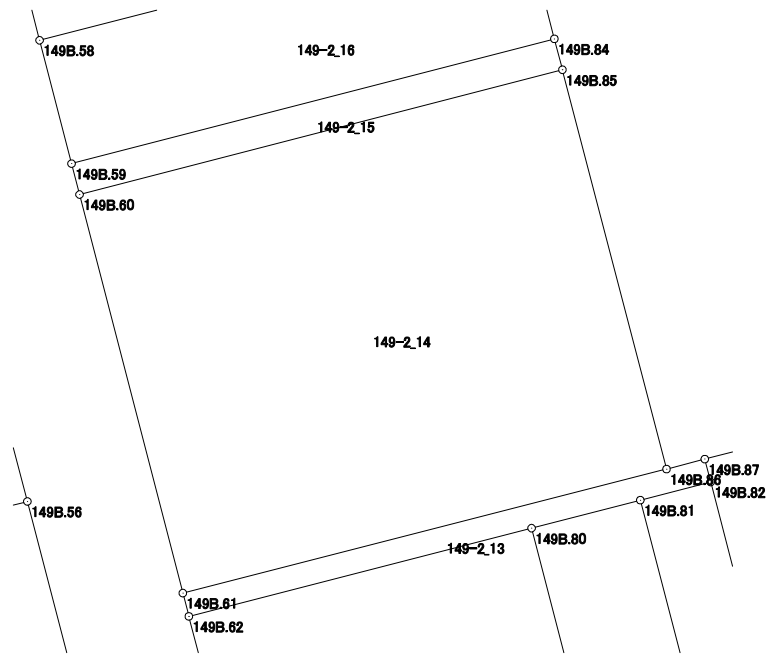

画地出来形面積計算書

世界測地系


現場名：北部第三地区

地番名： 149-2_15

点 名	Xn	Yn	距 離	方 向 角	Yn+1－Yn-1	Xn × (Yn+1－Yn-1)
149B. 59	47127. 076	－69879. 744	1. 006	165° 29′ 39″	－14. 954	－704738. 294504
149B. 60	47126. 102	－69879. 492	15. 708	75° 30′ 39″	15. 460	728569. 536920
149B. 85	47130. 032	－69864. 284	1. 006	345° 22′ 10″	14. 954	704782. 498528
149B. 84	47131. 005	－69864. 538	15. 705	255° 30′ 45″	－15. 460	－728645. 337300

倍 面 積 合 計	－31. 596356
1/2	15. 7981780

合 計 面 積	15. 7981780
---------	-------------

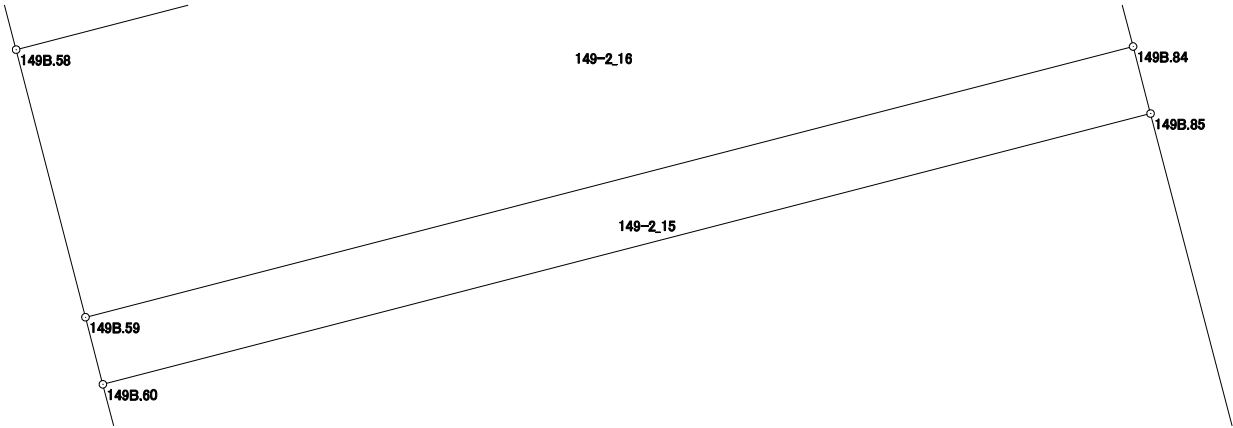

画地出来形面積計算書

世界測地系


現場名：北部第三地区

地番名： 149-2_16

点 名	Xn	Yn	距 離	方 向 角	Yn+1－Yn-1	Xn × (Yn+1－Yn-1)
149B. 58	47130. 960	－69880. 751	4. 012	165° 27′ 54″	－14. 194	－668976. 846240
149B. 59	47127. 076	－69879. 744	15. 705	75° 30′ 45″	16. 213	764071. 283188
149B. 84	47131. 005	－69864. 538	4. 013	345° 23′ 32″	14. 194	668977. 484970
149B. 83	47134. 888	－69865. 550	15. 700	255° 30′ 41″	－16. 213	－764197. 939144

倍 面 積 合 計	－126. 017226
1/2	63. 0086130

合 計 面 積	63. 0086130
---------	-------------

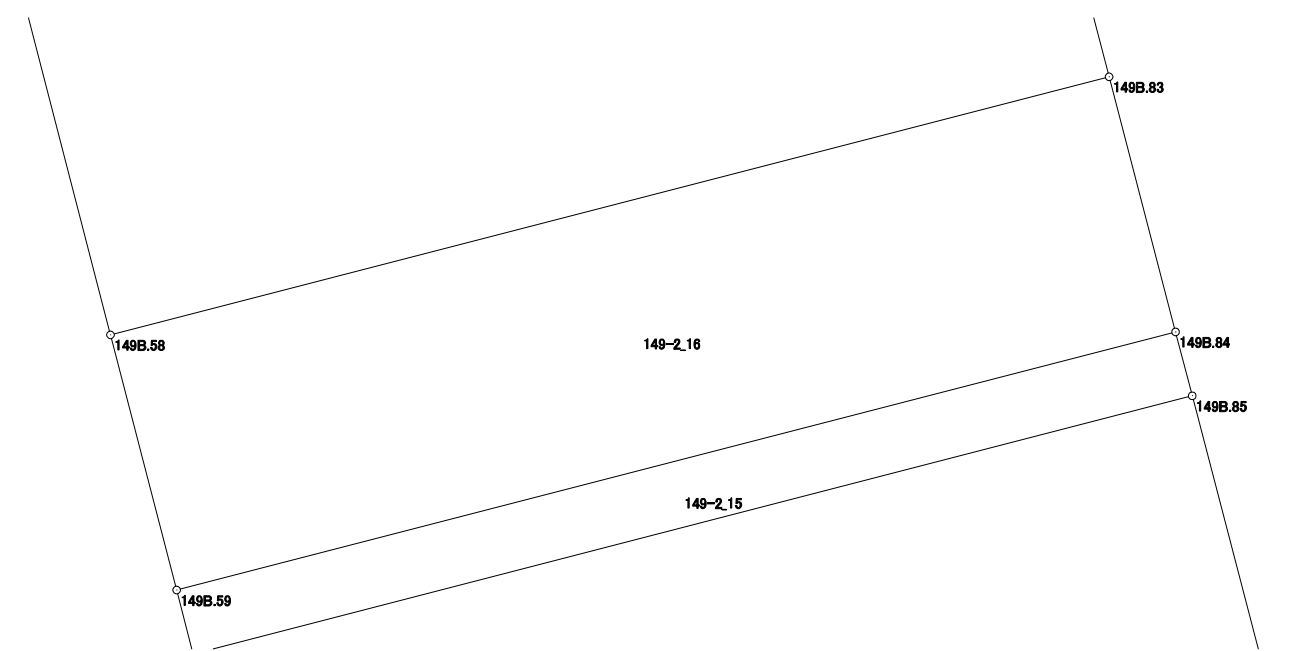

画地出来形面積計算書

世界測地系


現場名：北部第三地区

地番名： 149-2_17

点 名	Xn	Yn	距 離	方 向 角	Yn+1－Yn-1	Xn × (Yn+1－Yn-1)
149B. 18	47141. 966	－69880. 689	3. 989	210° 29' 36″	－14. 477	－682474. 241782
149B. 19	47138. 529	－69882. 713	7. 819	165° 28' 04″	－0. 062	－2922. 588798
149B. 58	47130. 960	－69880. 751	15. 700	75° 30' 41″	17. 163	808908. 666480
149B. 83	47134. 888	－69865. 550	10. 648	345° 23' 22″	12. 515	589893. 123320
149B. 41	47145. 192	－69868. 236	12. 864	255° 28' 36″	－15. 139	－713731. 061688

倍 面 積 合 計	－326. 102468
1/2	163. 0512340

合 計 面 積	163. 0512340
---------	--------------

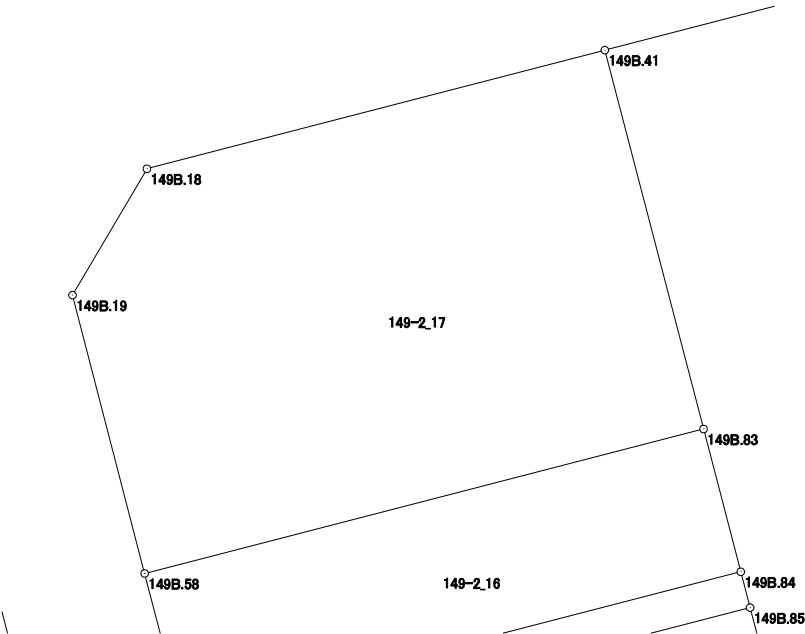

画地出来形面積計算書

世界測地系


現場名：北部第三地区

地番名： 149-2_18

点 名	Xn	Yn	距 離	方 向 角	Yn+1－Yn-1	Xn × (Yn+1－Yn-1)
149B. 41	47145. 192	－69868. 236	10. 648	165° 23′ 22″	－20. 452	－964213. 466784
149B. 83	47134. 888	－69865. 550	4. 013	165° 23′ 32″	3. 698	174304. 815824
149B. 84	47131. 005	－69864. 538	1. 006	165° 22′ 10″	1. 266	59667. 852330
149B. 85	47130. 032	－69864. 284	12. 996	165° 23′ 26″	3. 532	166463. 273024
149B. 86	47117. 456	－69861. 006	1. 245	75° 23′ 41″	4. 483	211227. 555248
149B. 87	47117. 770	－69859. 801	4. 429	75° 22′ 49″	5. 491	258723. 675070
149B. 88	47118. 888	－69855. 515	8. 391	75° 23′ 15″	12. 406	584556. 924528
149B. 89	47121. 005	－69847. 395	1. 848	75° 21′ 44″	9. 908	466874. 917540
149B. 90	47121. 472	－69845. 607	7. 987	75° 23′ 41″	9. 517	448455. 049024
149B. 91	47123. 486	－69837. 878	28. 625	345° 23′ 25″	0. 509	23985. 854374
149B. 40	47151. 185	－69845. 098	23. 902	255° 28′ 44″	－30. 358	－1431415. 674230

倍 面 積 合 計	－1369. 224052
1/2	684. 6120260

合 計 面 積	684. 6120260
---------	--------------

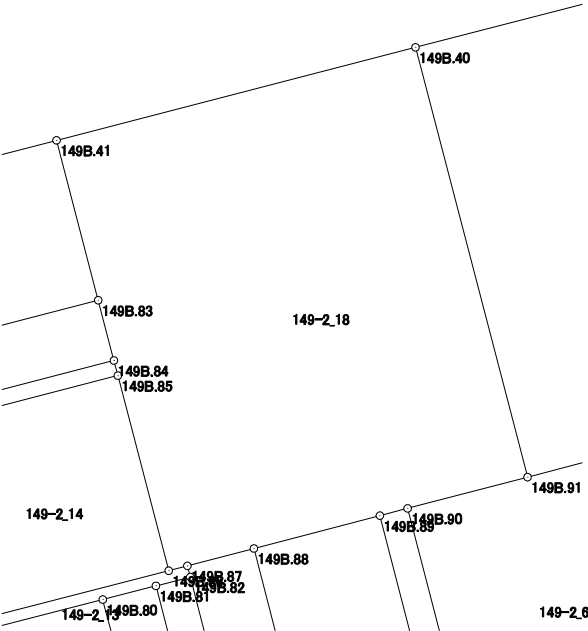

画地出来形面積計算書

世界測地系


現場名：北部第三地区

地番名： 149-2_19

点 名	Xn	Yn	距 離	方 向 角	Yn+1-Yn-1	Xn × (Yn+1-Yn-1)
149B. 40	47151.185	-69845.098	28.625	165° 23' 25"	-16.445	-775401.237325
149B. 91	47123.486	-69837.878	5.570	75° 22' 48"	12.610	594227.158460
149B. 92	47124.892	-69832.488	1.958	75° 23' 20"	7.285	343304.838220
149B. 93	47125.386	-69830.593	12.152	75° 23' 11"	13.654	643450.020444
149B. 94	47128.452	-69818.834	4.745	75° 22' 30"	16.350	770550.190200
149B. 95	47129.650	-69814.243	1.442	345° 25' 27"	4.228	199264.160200
149B. 96	47131.046	-69814.606	17.280	345° 26' 02"	-4.709	-221940.095614
149B. 97	47147.771	-69818.952	9.860	345° 25' 36"	-6.827	-321877.832617
149B. 39	47157.314	-69821.433	24.446	255° 28' 48"	-26.146	-1232975.131844

倍 面 積 合 計	-1397.929876
1/2	698.9649380

合 計 面 積	698.9649380
---------	-------------

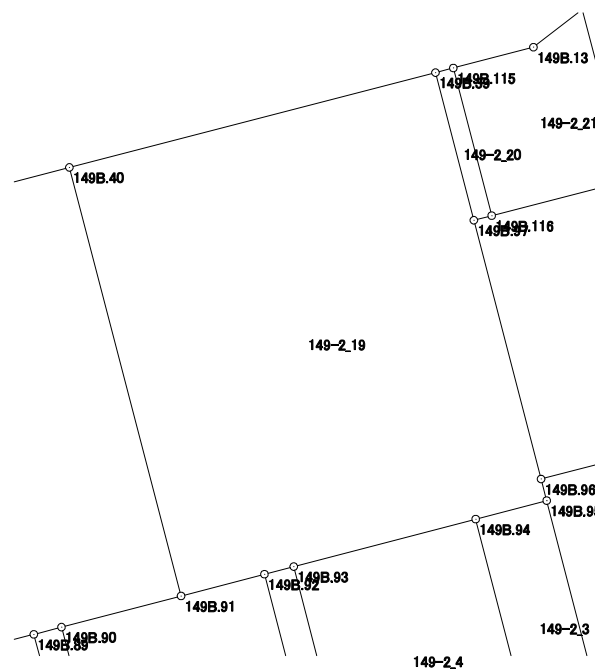

画地出来形面積計算書

世界測地系


現場名：北部第三地区

地番名： 149-2_20

点 名	Xn	Yn	距 離	方 向 角	Yn+1－Yn-1	Xn × (Yn+1－Yn-1)
149B. 39	47157. 314	－69821. 433	9. 860	165° 25′ 36″	1. 326	62530. 598364
149B. 97	47147. 771	－69818. 952	1. 191	75° 30′ 31″	3. 634	171334. 999814
149B. 116	47148. 069	－69817. 799	9. 861	345° 26′ 22″	－1. 326	－62518. 339494
149B. 115	47157. 613	－69820. 278	1. 193	255° 29′ 10″	－3. 634	－171370. 765642

倍 面 積 合 計	－23. 506958
1/2	11. 7534790

合 計 面 積	11. 7534790
---------	-------------

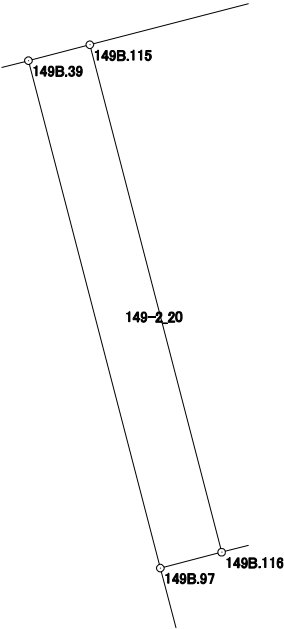

画地出来形面積計算書

世界測地系


現場名：北部第三地区

地番名： 149-2_21

点 名	Xn	Yn	距 離	方 向 角	Yn+1-Yn-1	Xn × (Yn+1-Yn-1)
149B. 115	47157. 613	-69820. 278	9. 861	165° 26' 22"	-2. 699	-127278. 397487
149B. 116	47148. 069	-69817. 799	9. 017	75° 30' 38"	11. 209	528482. 705421
149B. 117	47150. 325	-69809. 069	11. 437	345° 27' 43"	5. 859	276253. 754175
149B. 114	47161. 396	-69811. 940	3. 993	232° 18' 54"	-6. 031	-284430. 379276
149B. 13	47158. 955	-69815. 100	5. 349	255° 28' 13"	-8. 338	-393211. 366790

倍 面 積 合 計	-183. 683957
1/2	91. 8419785

合 計 面 積	91. 8419785
---------	-------------

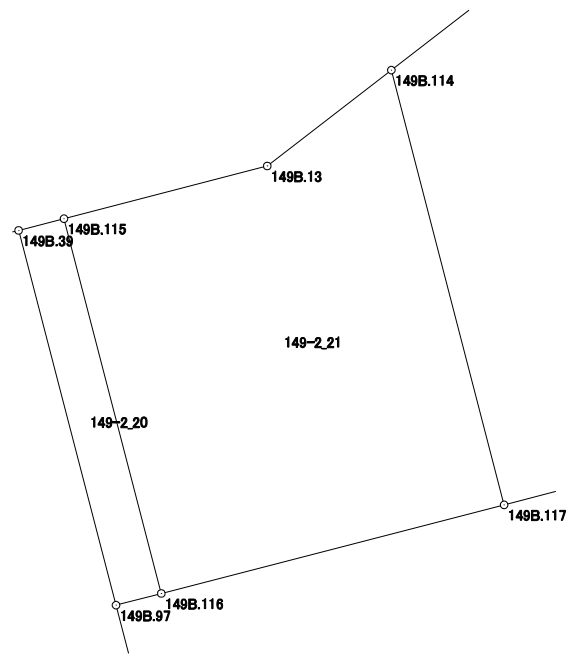

画地出来形面積計算書

世界測地系


現場名：北部第三地区

地番名： 149-2_22

点 名	Xn	Yn	距 離	方 向 角	Yn+1－Yn-1	Xn × (Yn+1－Yn-1)
149B. 114	47161. 396	－69811. 940	11. 437	165° 27′ 43″	－4. 000	－188645. 584000
149B. 117	47150. 325	－69809. 069	7. 984	75° 30′ 28″	10. 601	499840. 595325
149B. 98	47152. 323	－69801. 339	14. 857	345° 27′ 35″	4. 000	188609. 292000
149B. 38	47166. 704	－69805. 069	8. 682	232° 18′ 47″	－10. 601	－500014. 229104

倍 面 積 合 計	－209. 925779
1/2	104. 9628895

合 計 面 積	104. 9628895
---------	--------------

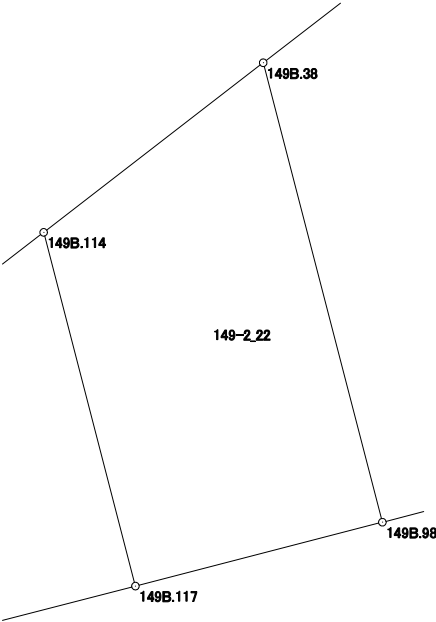

画地出来形面積計算書

世界測地系


現場名：北部第三地区

地番名： 149-2_23

点 名	Xn	Yn	距 離	方 向 角	Yn+1－Yn-1	Xn × (Yn+1－Yn-1)
149B. 38	47166. 704	－69805. 069	14. 857	165° 27′ 35″	0. 866	40846. 365664
149B. 98	47152. 323	－69801. 339	15. 480	75° 30′ 12″	18. 717	882550. 029591
149B. 101	47156. 198	－69786. 352	16. 281	345° 27′ 43″	10. 900	514002. 558200
149B. 37	47171. 958	－69790. 439	12. 153	255° 30′ 31″	－15. 853	－747817. 050174
149B. 12	47168. 917	－69802. 205	3. 619	232° 18′ 25″	－14. 630	－690081. 255710

倍 面 積 合 計	－499. 352429
1/2	249. 6762145

合 計 面 積	249. 6762145
---------	--------------

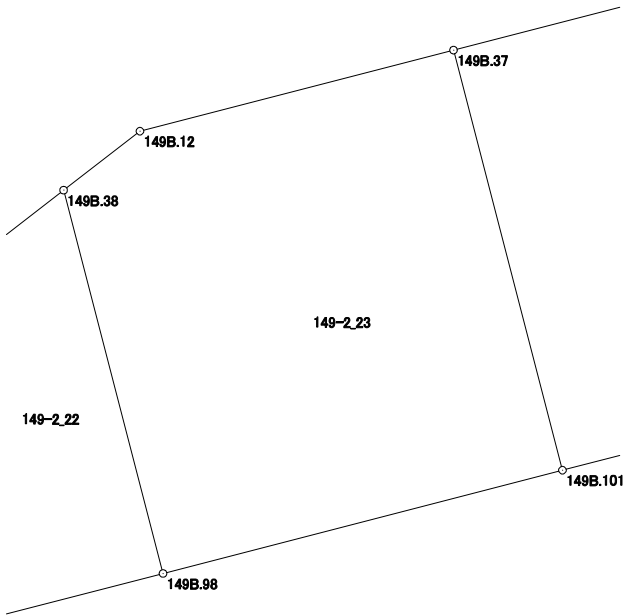

画地出来形面積計算書

世界測地系


現場名：北部第三地区

地番名： 149-2_24

点 名	Xn	Yn	距 離	方 向 角	Yn+1-Yn-1	Xn × (Yn+1-Yn-1)
149B. 37	47171. 958	-69790. 439	16. 281	165° 27' 43"	-10. 127	-477710. 418666
149B. 101	47156. 198	-69786. 352	17. 508	75° 30' 32"	21. 038	992072. 093524
149B. 36	47160. 579	-69769. 401	13. 463	345° 27' 03"	13. 569	639921. 896451
149B. 10	47173. 610	-69772. 783	3. 993	300° 27' 25"	-6. 824	-321912. 714640
149B. 11	47175. 634	-69776. 225	14. 682	255° 30' 00"	-17. 656	-832932. 993904

倍 面 積 合 計	-562. 137235
1/2	281. 0686175

合 計 面 積	281. 0686175
---------	--------------

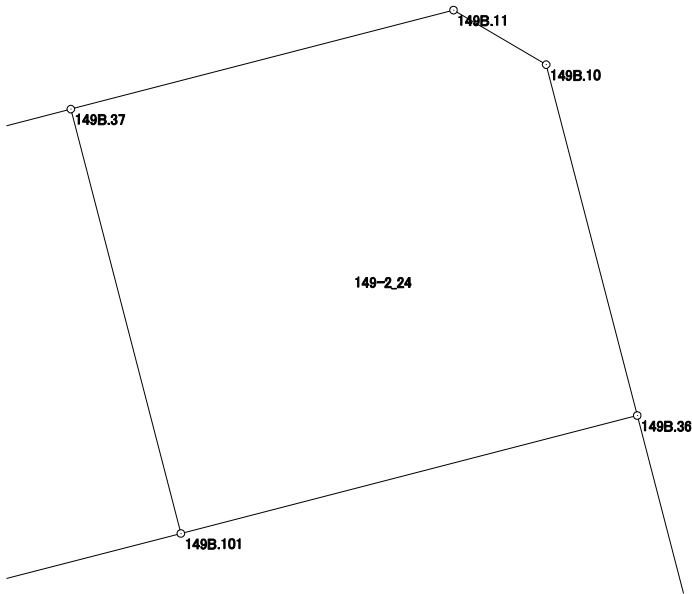

画地出来形面積計算書

世界測地系

現場名：北部第三地区

地番名： 149-2_25

点 名	Xn	Yn	距 離	方 向 角	Yn+1－Yn-1	Xn × (Yn+1－Yn-1)
149B. 201	47138. 939	－69763. 785	22. 357	345° 27′ 06″	27. 093	1277135. 274327
149B. 36	47160. 579	－69769. 401	17. 508	255° 30′ 32″	－22. 567	－1064272. 786293
149B. 101	47156. 198	－69786. 352	15. 480	255° 30′ 12″	－31. 938	－1506074. 651724
149B. 98	47152. 323	－69801. 339	7. 984	255° 30′ 28″	－22. 717	－1071159. 321591
149B. 117	47150. 325	－69809. 069	9. 017	255° 30′ 38″	－16. 460	－776094. 349500
149B. 116	47148. 069	－69817. 799	1. 191	255° 30′ 31″	－9. 883	－465964. 365927
149B. 97	47147. 771	－69818. 952	17. 280	165° 26′ 02″	3. 193	150542. 832803
149B. 96	47131. 046	－69814. 606	17. 366	75° 26′ 20″	21. 154	997010. 147084
149B. 103	47135. 412	－69797. 798	5. 179	165° 24′ 59″	18. 112	853716. 582144
149B. 202	47130. 400	－69796. 494	33. 805	75° 22′ 08″	34. 013	1603046. 295200

倍 面 積 合 計	－2114. 343477
1/2	1057. 1717385

合 計 面 積	1057. 1717385
---------	---------------

