


北部第三地区 画地出来形確認測量原図

〈14-2街区〉

平成二十四年三月

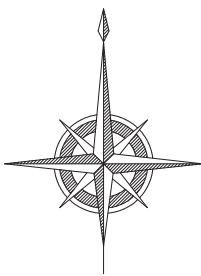

S=1 : 500



前橋市

画地出来形面積計算書

世界測地系


現場名：北部第三地区

地番名： 14-2_1

点 名	Xn	Yn	距 離	方 向 角	Yn+1-Yn-1	Xn × (Yn+1-Yn-1)
14B. 95	48626. 291	-70160. 077	13. 333	166° 38' 55"	-8. 611	-418720. 991801
14B. 45	48613. 318	-70156. 998	10. 706	78° 40' 39"	13. 577	660023. 018486
14B. 11	48615. 420	-70146. 500	4. 003	28° 55' 16"	12. 434	604484. 132280
14B. 12	48618. 924	-70144. 564	10. 840	339° 21' 00"	-1. 887	-91743. 909588
14B. 46	48629. 068	-70148. 387	12. 015	256° 38' 13"	-15. 513	-754382. 731884

倍 面 積 合 計	-340. 482507
1/2	170. 2412535

合 計 面 積	170. 2412535
---------	--------------

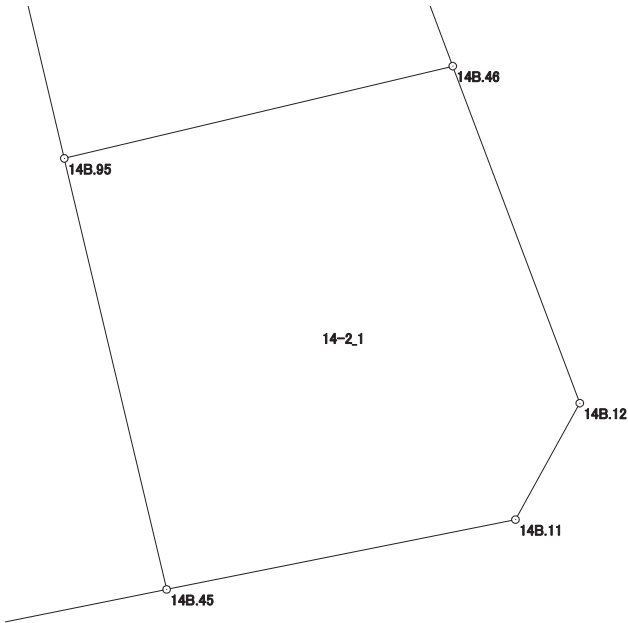

画地出来形面積計算書

世界測地系


現場名：北部第三地区

地番名： 14-2_2

点 名	Xn	Yn	距 離	方 向 角	Yn+1-Yn-1	Xn × (Yn+1-Yn-1)
14B. 44	48626. 420	-70183. 279	1. 482	165° 49' 23"	-15. 008	-729785. 311360
14B. 7	48624. 983	-70182. 916	9. 164	164° 42' 51"	2. 779	135128. 827757
14B. 8	48616. 143	-70180. 500	0. 637	164° 19' 36"	2. 588	125818. 578084
14B. 9	48615. 530	-70180. 328	9. 964	121° 20' 19"	8. 682	422080. 031460
14B. 10	48610. 348	-70171. 818	15. 115	78° 40' 04"	23. 330	1134079. 418840
14B. 45	48613. 318	-70156. 998	13. 333	346° 38' 55"	11. 741	570768. 966638
14B. 95	48626. 291	-70160. 077	7. 973	346° 39' 02"	-4. 920	-239241. 351720
14B. 47	48634. 049	-70161. 918	6. 734	256° 38' 26"	-8. 393	-408185. 573257
14B. 93	48632. 493	-70168. 470	2. 439	166° 40' 34"	-5. 990	-291308. 633070
14B. 94	48630. 120	-70167. 908	15. 810	256° 27' 56"	-14. 809	-720163. 447080

倍 面 積 合 計	-808. 493708
1/2	404. 2468540

合 計 面 積	404. 2468540
---------	--------------

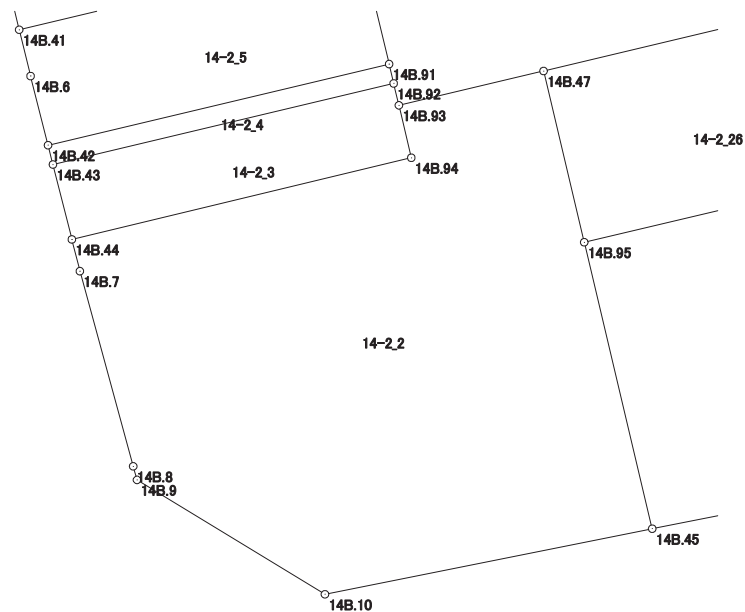

画地出来形面積計算書

世界測地系


現場名：北部第三地区

地番名： 14-2_3

点 名	Xn	Yn	距 離	方 向 角	Yn+1-Yn-1	Xn × (Yn+1-Yn-1)
14B. 43	48629. 813	-70184. 136	3. 500	165° 49' 29"	-14. 573	-708682. 264849
14B. 44	48626. 420	-70183. 279	15. 810	76° 27' 56"	16. 228	789109. 543760
14B. 94	48630. 120	-70167. 908	2. 439	346° 40' 34"	14. 809	720163. 447080
14B. 93	48632. 493	-70168. 470	1. 021	346° 37' 51"	-0. 798	-38808. 729414
14B. 92	48633. 486	-70168. 706	15. 861	256° 36' 37"	-15. 666	-761892. 191676

倍 面 積 合 計	-110. 195099
1/2	55. 0975495

合 計 面 積	55. 0975495
---------	-------------

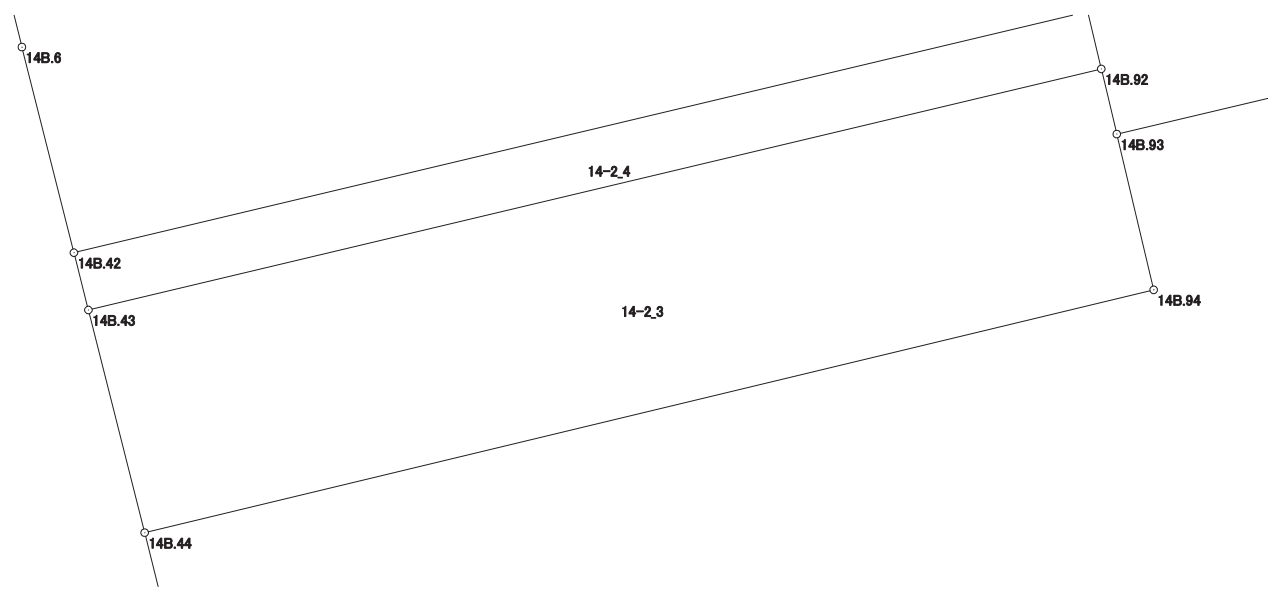

画地出来形面積計算書

世界測地系


現場名：北部第三地区

地番名： 14-2_4

点 名	Xn	Yn	距 離	方 向 角	Yn+1-Yn-1	Xn × (Yn+1-Yn-1)
14B. 42	48630. 686	-70184. 357	0. 901	165° 47' 38"	-15. 223	-740304. 932978
14B. 43	48629. 813	-70184. 136	15. 861	76° 36' 37"	15. 651	761105. 203263
14B. 92	48633. 486	-70168. 706	0. 900	346° 42' 17"	15. 223	740347. 557378
14B. 91	48634. 362	-70168. 913	15. 875	256° 36' 41"	-15. 651	-761176. 399662

倍 面 積 合 計	-28. 571999
1/2	14. 2859995

合 計 面 積	14. 2859995
---------	-------------

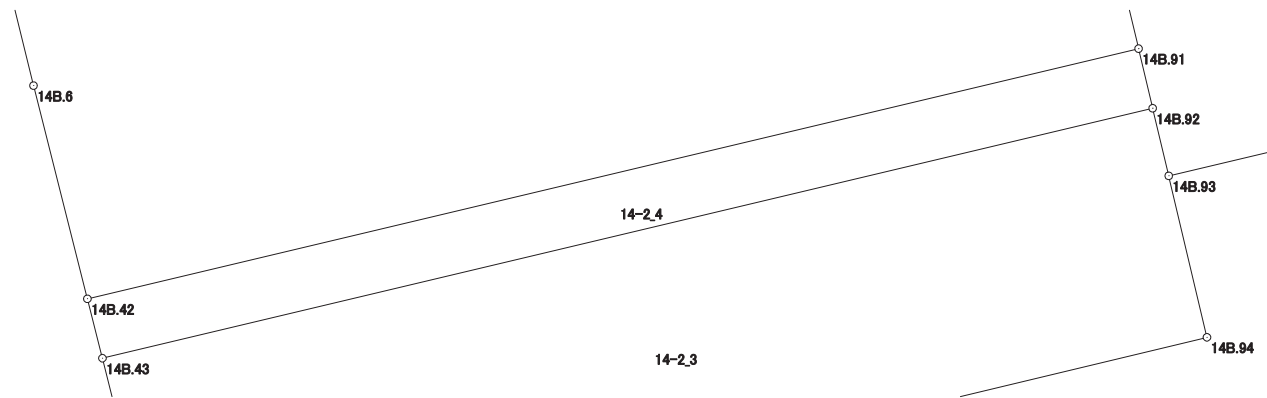

画地出来形面積計算書

世界測地系


現場名：北部第三地区

地番名： 14-2_5

点 名	Xn	Yn	距 離	方 向 角	Yn+1-Yn-1	Xn × (Yn+1-Yn-1)
14B. 41	48635. 917	-70185. 664	2. 160	166° 12' 30"	-14. 994	-729246. 939498
14B. 6	48633. 819	-70185. 149	3. 232	165° 48' 48"	1. 307	63564. 401433
14B. 42	48630. 686	-70184. 357	15. 875	76° 36' 41"	16. 236	789567. 817896
14B. 91	48634. 362	-70168. 913	5. 391	346° 40' 49"	14. 202	690705. 209124
14B. 90	48639. 608	-70170. 155	15. 942	256° 36' 47"	-16. 751	-814762. 073608

倍 面 積 合 計	-171. 584653
1/2	85. 7923265

合 計 面 積	85. 7923265
---------	-------------

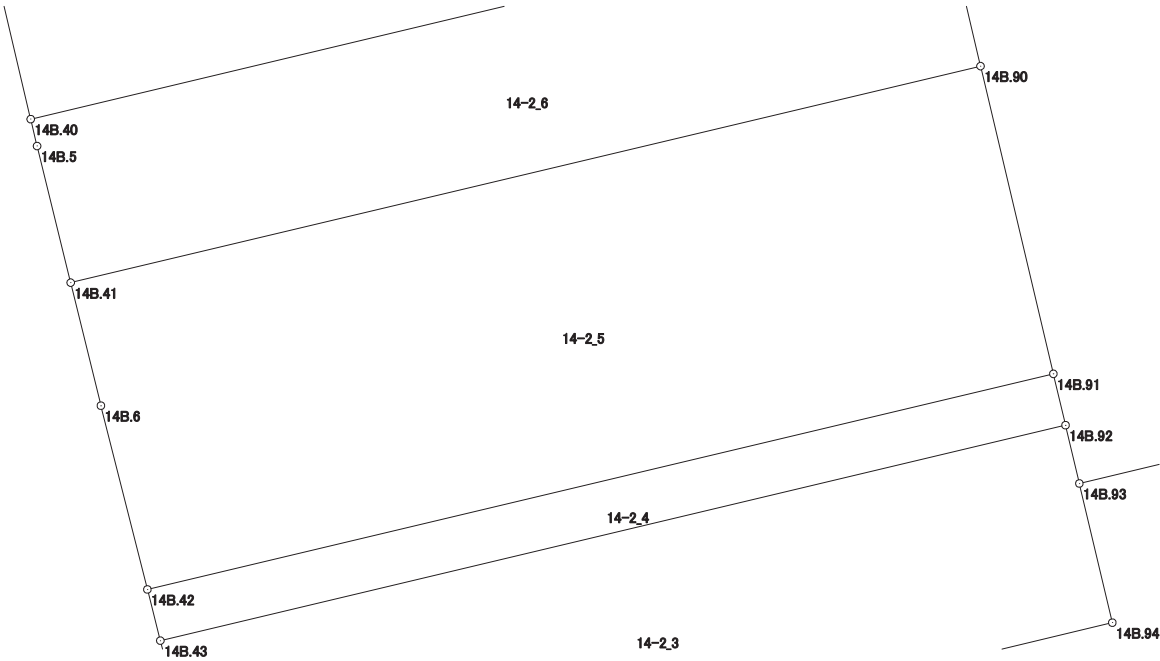

画地出来形面積計算書

世界測地系


現場名：北部第三地区

地番名： 14-2_6

点 名	Xn	Yn	距 離	方 向 角	Yn+1-Yn-1	Xn × (Yn+1-Yn-1)
14B. 40	48638. 704	-70186. 346	0. 471	166° 36' 47"	-15. 421	-750057. 454384
14B. 5	48638. 246	-70186. 237	2. 398	166° 10' 41"	0. 682	33171. 283772
14B. 41	48635. 917	-70185. 664	15. 942	76° 36' 47"	16. 082	782162. 817194
14B. 90	48639. 608	-70170. 155	2. 871	346° 41' 23"	14. 848	722200. 899584
14B. 89	48642. 402	-70170. 816	15. 964	256° 36' 22"	-16. 191	-787569. 130782

倍 面 積 合 計	-91. 584616
1/2	45. 7923080

合 計 面 積	45. 7923080
---------	-------------

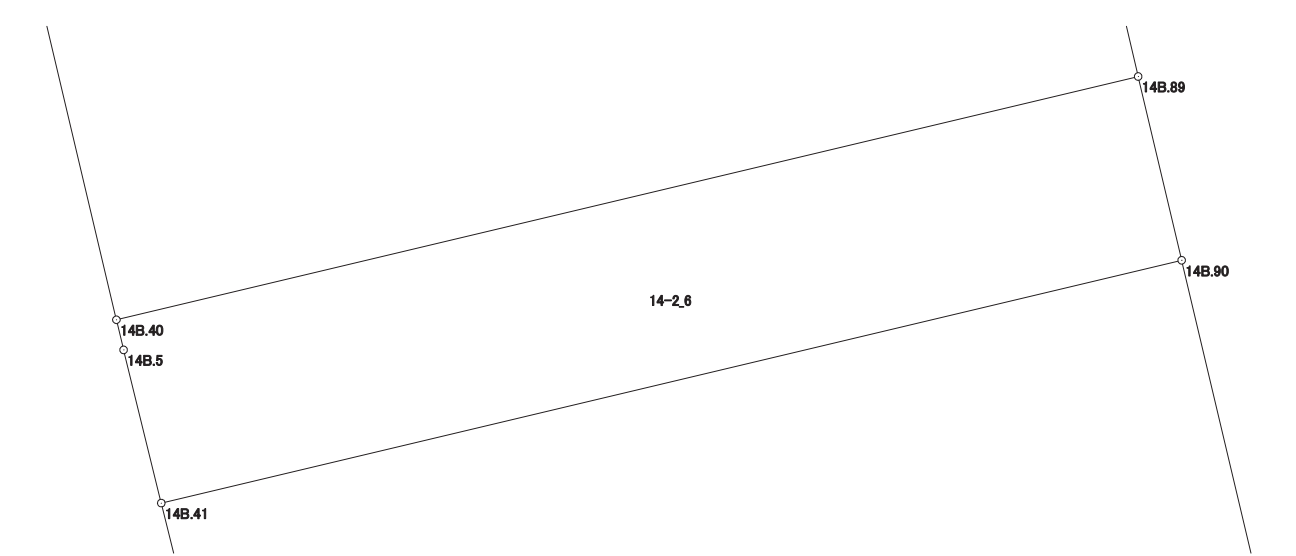

画地出来形面積計算書

世界測地系


現場名：北部第三地区

地番名： 14-2_7

点 名	Xn	Yn	距 離	方 向 角	Yn+1-Yn-1	Xn × (Yn+1-Yn-1)
14B. 39	48645. 059	-70187. 851	6. 531	166° 40' 36"	-14. 026	-682295. 597534
14B. 40	48638. 704	-70186. 346	15. 964	76° 36' 22"	17. 035	828560. 322640
14B. 89	48642. 402	-70170. 816	2. 997	346° 40' 07"	14. 839	721804. 603278
14B. 88	48645. 318	-70171. 507	3. 528	346° 40' 36"	-1. 504	-73162. 558272
14B. 87	48648. 751	-70172. 320	15. 964	256° 37' 41"	-16. 344	-795115. 186344

倍 面 積 合 計	-208. 416232
1/2	104. 2081160

合 計 面 積	104. 2081160
---------	--------------

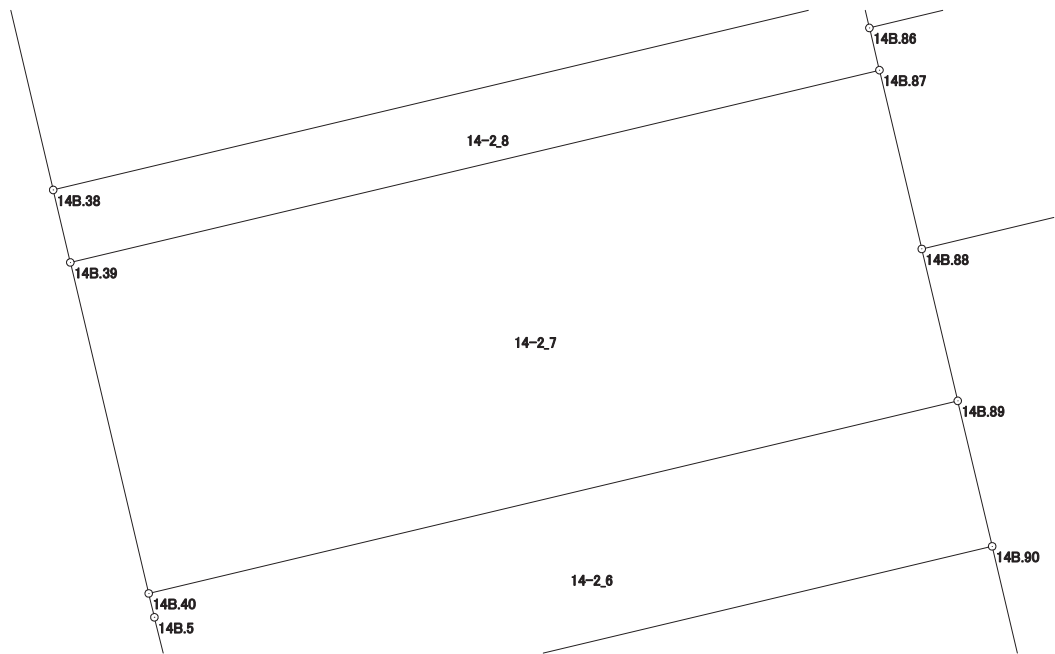

画地出来形面積計算書

世界測地系


現場名：北部第三地区

地番名： 14-2_8

点 名	Xn	Yn	距 離	方 向 角	Yn+1-Yn-1	Xn × (Yn+1-Yn-1)
14B. 85	48650. 144	-70172. 650	15. 963	256° 37' 25"	-15. 668	-762250. 456192
14B. 38	48646. 451	-70188. 180	1. 430	166° 42' 08"	-15. 201	-739474. 701651
14B. 39	48645. 059	-70187. 851	15. 964	76° 37' 41"	15. 860	771510. 635740
14B. 87	48648. 751	-70172. 320	0. 833	346° 40' 51"	15. 339	746223. 191589
14B. 86	48649. 562	-70172. 512	0. 598	346° 39' 39"	-0. 330	-16054. 355460

倍 面 積 合 計	-45. 685974
1/2	22. 8429870

合 計 面 積	22. 8429870
---------	-------------

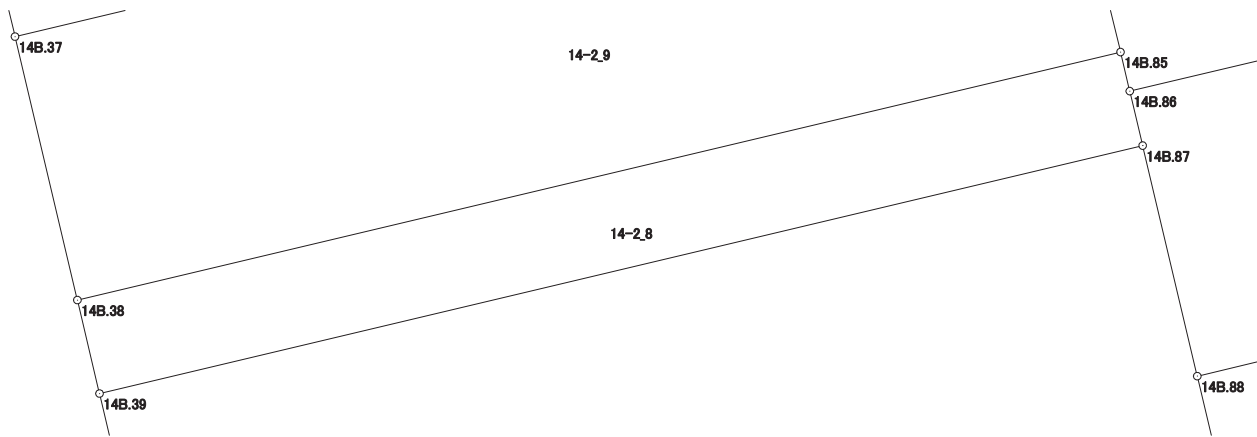

画地出来形面積計算書

世界測地系


現場名：北部第三地区

地番名： 14-2_9

点 名	Xn	Yn	距 離	方 向 角	Yn+1-Yn-1	Xn × (Yn+1-Yn-1)
14B. 84	48654. 067	-70173. 579	15. 963	256° 37' 25"	-16. 459	-800797. 288753
14B. 37	48650. 374	-70189. 109	4. 031	166° 40' 38"	-14. 601	-710344. 110774
14B. 38	48646. 451	-70188. 180	15. 963	76° 37' 25"	16. 459	800671. 937009
14B. 85	48650. 144	-70172. 650	4. 031	346° 40' 38"	14. 601	710340. 752544

倍 面 積 合 計	-128. 709974
1/2	64. 3549870

合 計 面 積	64. 3549870
---------	-------------

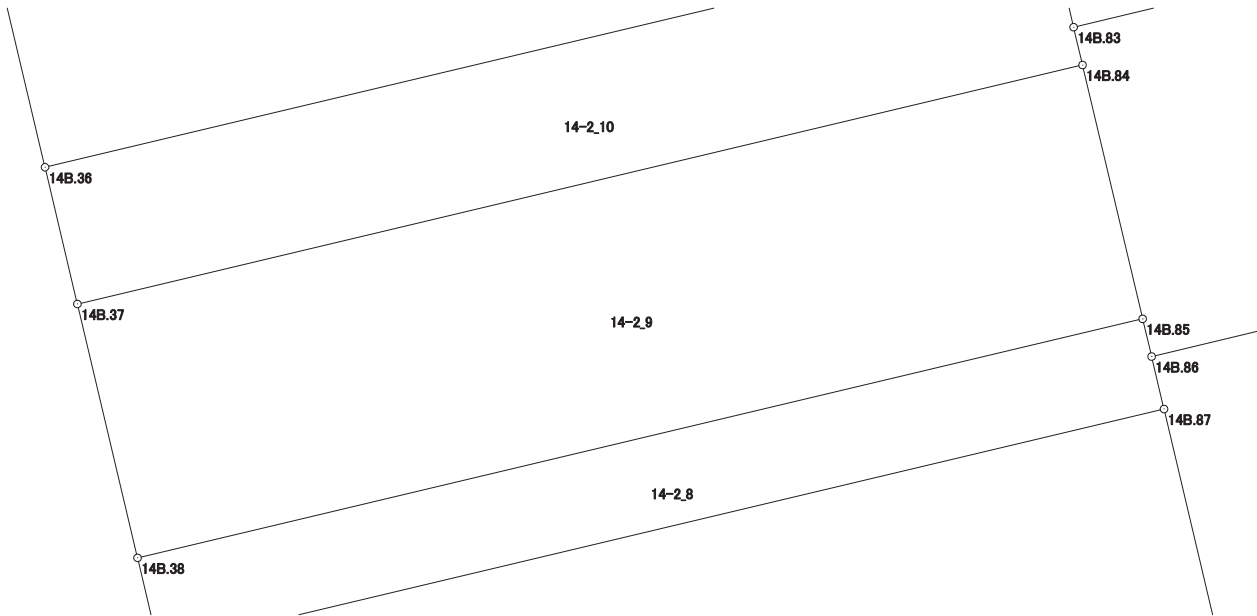

画地出来形面積計算書

世界測地系


現場名：北部第三地区

地番名： 14-2_10

点 名	Xn	Yn	距 離	方 向 角	Yn+1-Yn-1	Xn × (Yn+1-Yn-1)
14B. 36	48652. 487	-70189. 609	2. 171	166° 41' 13"	-15. 030	-731246. 879610
14B. 37	48650. 374	-70189. 109	15. 963	76° 37' 25"	16. 030	779865. 495220
14B. 84	48654. 067	-70173. 579	0. 600	346° 42' 17"	15. 392	748883. 399264
14B. 83	48654. 651	-70173. 717	1. 570	346° 40' 18"	-0. 500	-24327. 325500
14B. 82	48656. 179	-70174. 079	15. 963	256° 37' 38"	-15. 892	-773243. 996668

倍 面 積 合 計	-69. 307294
1/2	34. 6536470

合 計 面 積	34. 6536470
---------	-------------

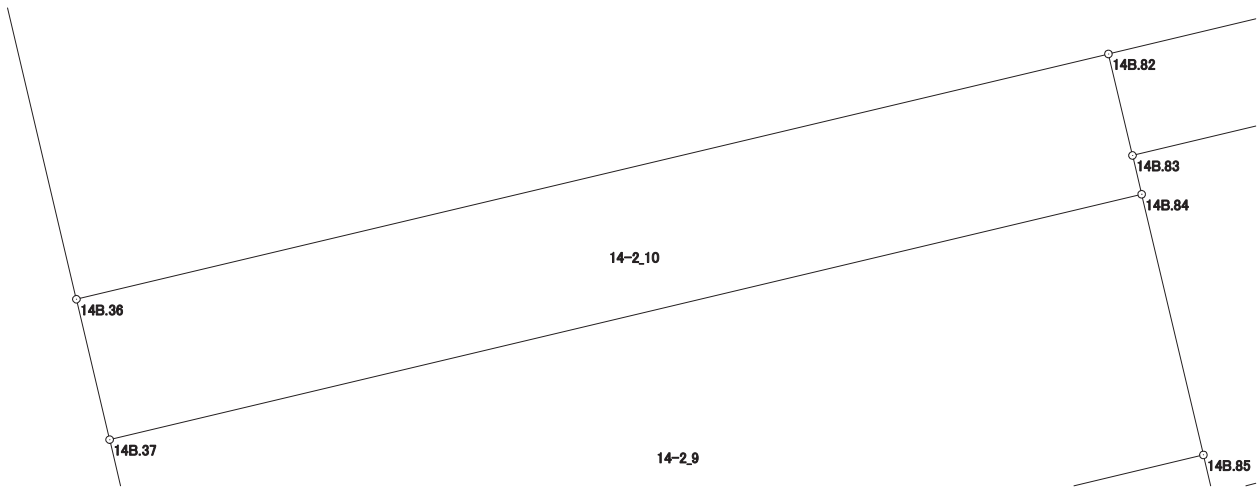

画地出来形面積計算書

世界測地系


現場名：北部第三地区

地番名： 14-2_11

点 名	Xn	Yn	距 離	方 向 角	Yn+1-Yn-1	Xn × (Yn+1-Yn-1)
14B. 35	48664. 846	-70192. 535	12. 701	166° 40' 50"	-25. 213	-1226986. 762198
14B. 36	48652. 487	-70189. 609	15. 963	76° 37' 38"	18. 456	897930. 300072
14B. 82	48656. 179	-70174. 079	14. 597	76° 37' 11"	29. 731	1446596. 857849
14B. 52	48659. 557	-70159. 878	12. 806	339° 20' 31"	9. 683	471170. 490431
14B. 53	48671. 540	-70164. 396	28. 924	256° 37' 07"	-32. 657	-1589466. 481780

倍 面 積 合 計	-755. 595626
1/2	377. 7978130

合 計 面 積	377. 7978130
---------	--------------

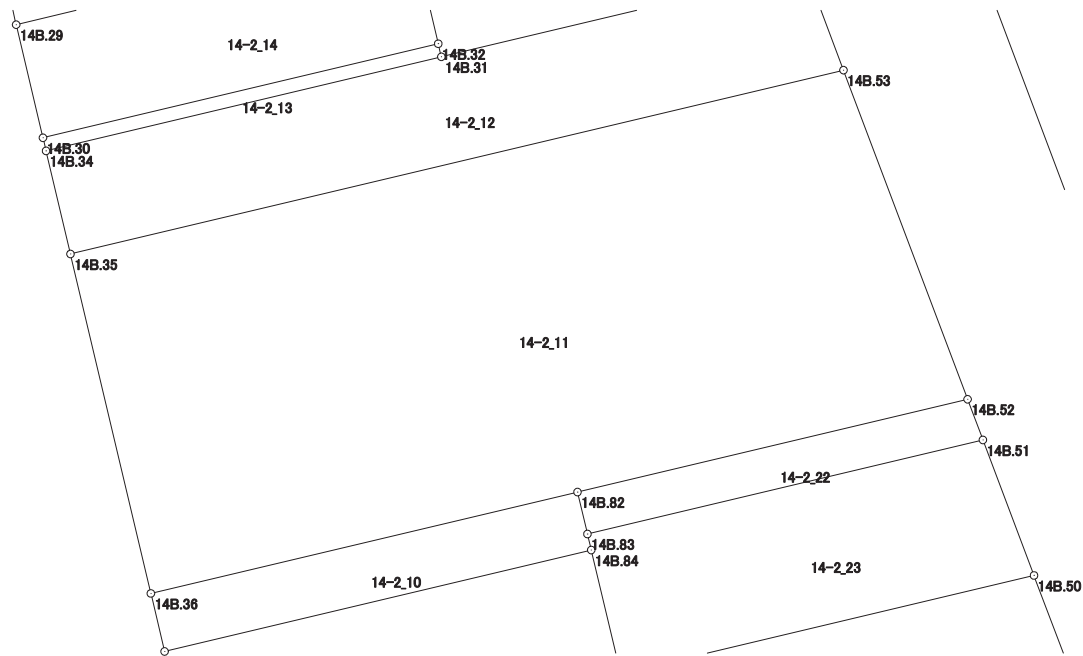

画地出来形面積計算書

世界測地系


現場名：北部第三地区

地番名： 14-2_12

点 名	Xn	Yn	距 離	方 向 角	Yn+1－Yn-1	Xn × (Yn+1－Yn-1)
14B. 34	48668. 601	-70193. 424	3. 859	166° 40' 49"	-13. 501	-657074. 782101
14B. 35	48664. 846	-70192. 535	28. 924	76° 37' 07"	29. 028	1412643. 149688
14B. 53	48671. 540	-70164. 396	3. 890	339° 21' 40"	26. 768	1302839. 782720
14B. 54	48675. 180	-70165. 767	13. 637	256° 37' 23"	-14. 638	-712507. 284840
14B. 31	48672. 025	-70179. 034	14. 792	256° 36' 57"	-27. 657	-1346122. 195425

倍 面 積 合 計	-221. 329958
1/2	110. 6649790

合 計 面 積	110. 6649790
---------	--------------

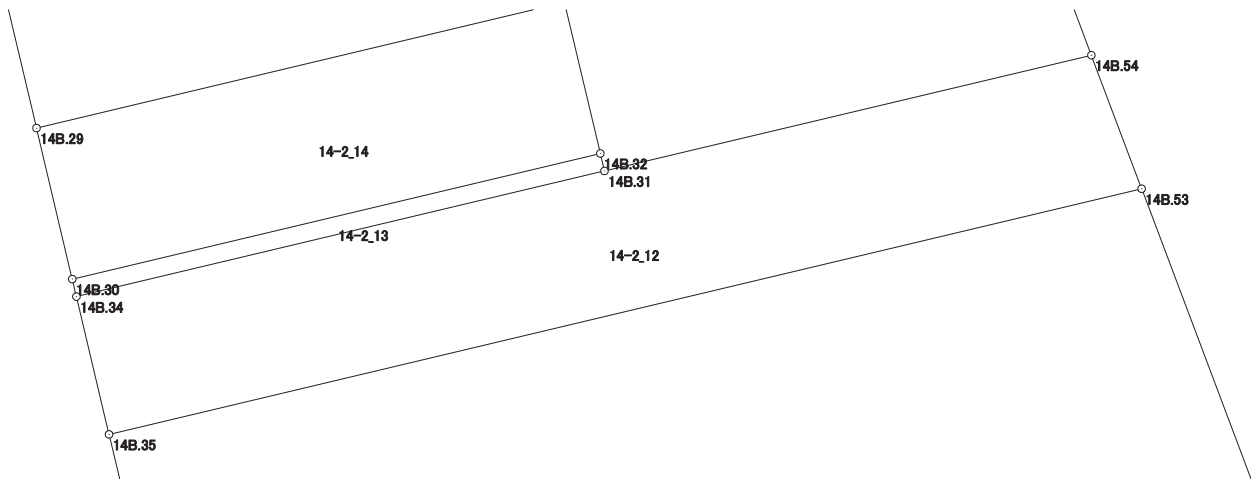

画地出来形面積計算書

世界測地系


現場名：北部第三地区

地番名： 14-2_13

点 名	Xn	Yn	距 離	方 向 角	Yn+1－Yn-1	Xn × (Yn+1－Yn-1)
14B. 34	48668. 601	-70193. 424	14. 792	76° 36' 57"	14. 503	705840. 720303
14B. 31	48672. 025	-70179. 034	0. 490	346° 40' 21"	14. 277	694890. 500925
14B. 32	48672. 502	-70179. 147	14. 792	256° 36' 57"	-14. 503	-705897. 296506
14B. 30	48669. 078	-70193. 537	0. 490	166° 40' 21"	-14. 277	-694848. 426606

倍 面 積 合 計	-14. 501884
1/2	7. 2509420

合 計 面 積	7. 2509420
---------	------------

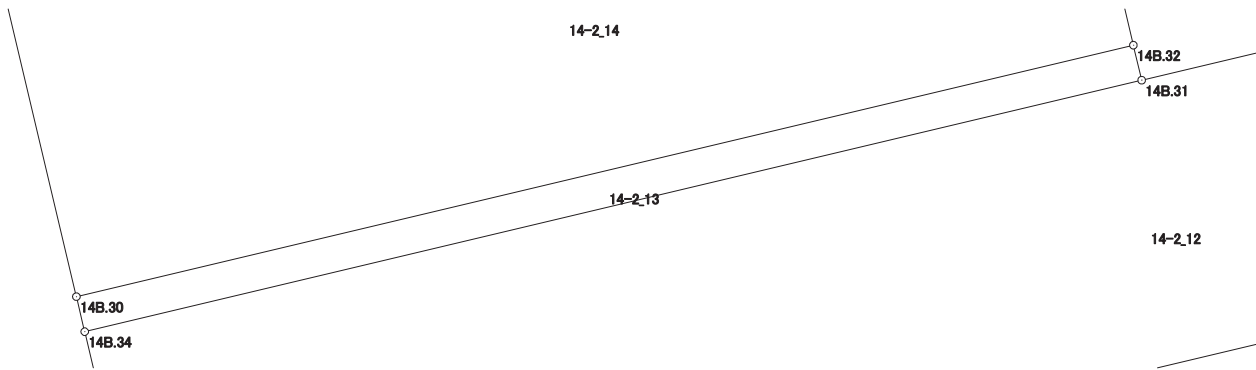

画地出来形面積計算書

世界測地系


現場名：北部第三地区

地番名： 14-2_14

点 名	Xn	Yn	距 離	方 向 角	Yn+1-Yn-1	Xn × (Yn+1-Yn-1)
14B. 30	48669. 078	-70193. 537	14. 792	76° 36' 57"	15. 365	747800. 383470
14B. 32	48672. 502	-70179. 147	4. 232	346° 38' 13"	13. 412	652795. 596824
14B. 33	48676. 619	-70180. 125	14. 789	256° 36' 47"	-15. 365	-747916. 250935
14B. 29	48673. 195	-70194. 512	4. 231	166° 40' 35"	-13. 412	-652804. 891340

倍 面 積 合 計	-125. 161981
1/2	62. 5809905

合 計 面 積	62. 5809905
---------	-------------

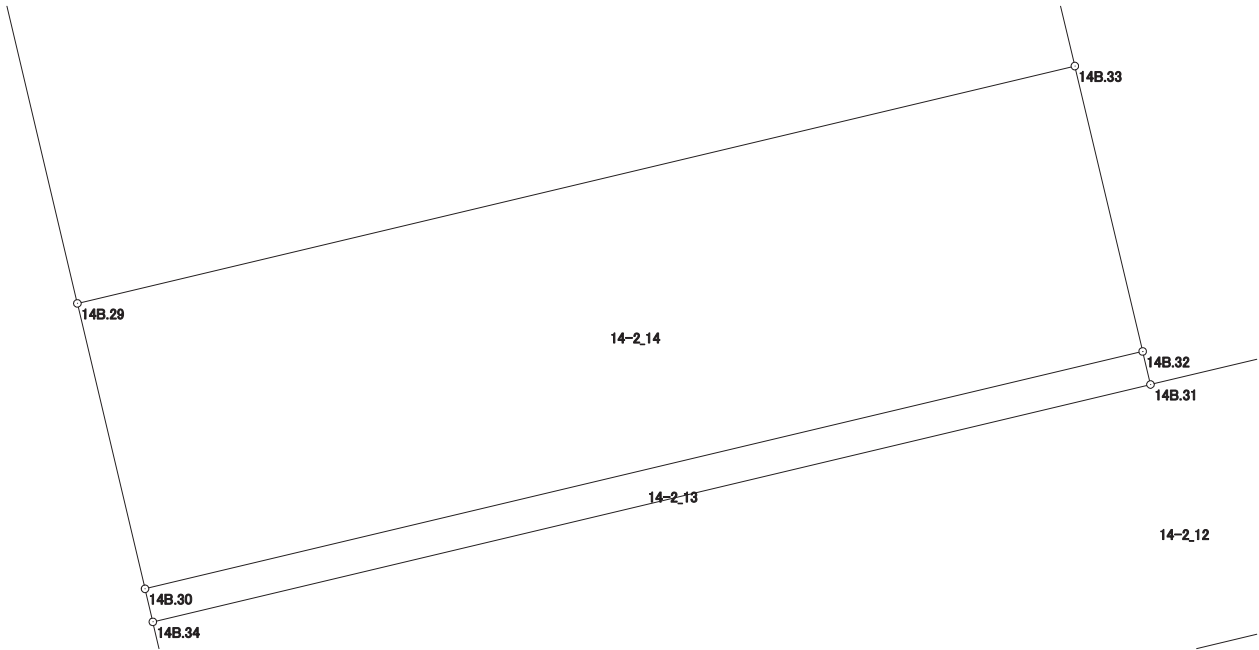

画地出来形面積計算書

世界測地系


現場名：北部第三地区

地番名： 14-2_15

点 名	Xn	Yn	距 離	方 向 角	Y _{n+1} －Y _{n-1}	X _n × (Y _{n+1} －Y _{n-1})
14B. 33	48676. 619	-70180. 125	4. 251	346° 40' 12"	13. 407	652607. 430933
14B. 98	48680. 755	-70181. 105	0. 100	346° 39' 39"	-1. 003	-48826. 797265
14B. 97	48680. 852	-70181. 128	3. 786	346° 38' 08"	-0. 898	-43715. 405096
14B. 81	48684. 535	-70182. 003	1. 658	346° 38' 34"	-1. 258	-61245. 145030
14B. 80	48686. 148	-70182. 386	4. 317	346° 39' 44"	-1. 379	-67138. 198092
14B. 75	48690. 349	-70183. 382	9. 853	346° 39' 02"	-3. 271	-159266. 131579
14B. 76	48699. 936	-70185. 657	14. 820	256° 42' 06"	-16. 698	-813191. 531328
14B. 28	48696. 527	-70200. 080	1. 608	165° 09' 04"	-14. 011	-682287. 039797
14B. 4	48694. 973	-70199. 668	22. 380	166° 40' 49"	5. 568	271133. 609664
14B. 29	48673. 195	-70194. 512	14. 789	76° 36' 47"	19. 543	951220. 249885

倍 面 積 合 計	-708. 957705
1/2	354. 4788525

合 計 面 積	354. 4788525
---------	--------------

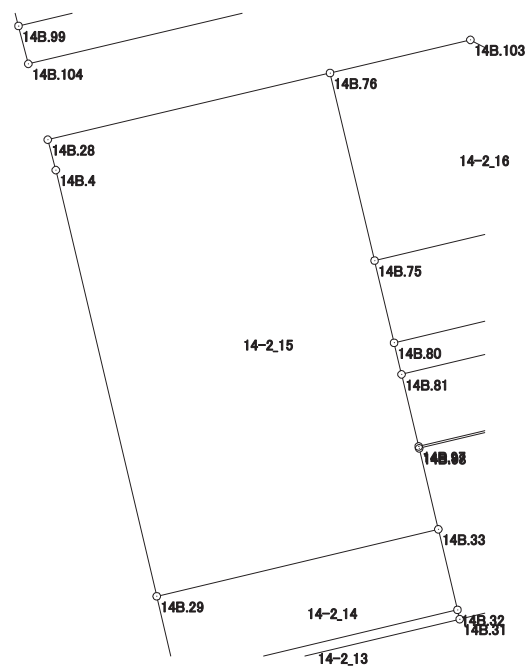

画地出来形面積計算書

世界測地系


現場名：北部第三地区

地番名： 14-2_16

点 名	Xn	Yn	距 離	方 向 角	Yn+1-Yn-1	Xn × (Yn+1-Yn-1)
14B. 76	48699. 936	-70185. 657	9. 853	166° 39' 02"	-4. 895	-238386. 186720
14B. 75	48690. 349	-70183. 382	11. 226	76° 41' 52"	13. 200	642712. 606800
14B. 73	48692. 932	-70172. 457	7. 280	339° 21' 07"	8. 358	406975. 525656
14B. 102	48699. 744	-70175. 024	3. 943	298° 33' 38"	-6. 030	-293659. 456320
14B. 103	48701. 629	-70178. 487	7. 367	256° 42' 52"	-10. 633	-517844. 421157

倍 面 積 合 計	-201. 931741
1/2	100. 9658705

合 計 面 積	100. 9658705
---------	--------------

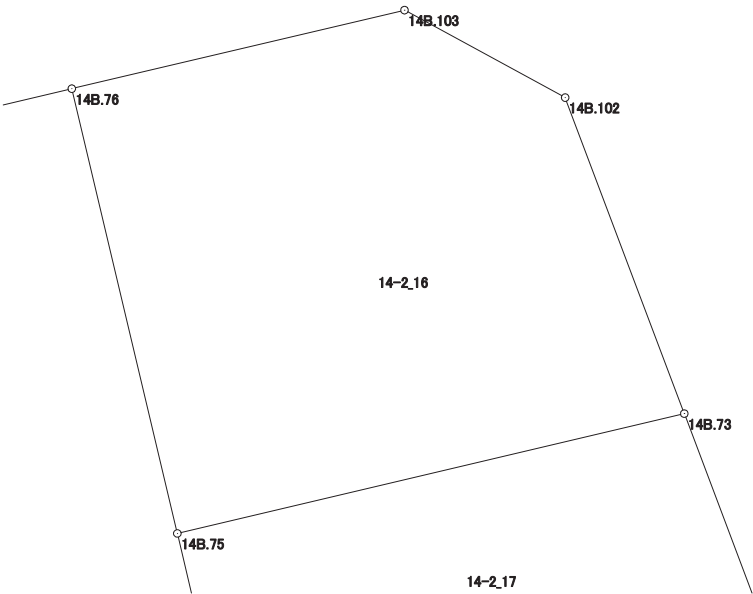

画地出来形面積計算書

世界測地系


現場名：北部第三地区

地番名： 14-2_17

点 名	Xn	Yn	距 離	方 向 角	Yn+1-Yn-1	Xn × (Yn+1-Yn-1)
14B. 75	48690. 349	-70183. 382	4. 317	166° 39' 44"	-9. 929	-483446. 475221
14B. 80	48686. 148	-70182. 386	11. 778	76° 37' 58"	12. 455	606385. 973340
14B. 58	48688. 871	-70170. 927	4. 340	339° 21' 21"	9. 929	483431. 800159
14B. 73	48692. 932	-70172. 457	11. 226	256° 41' 52"	-12. 455	-606470. 468060

倍 面 積 合 計	-99. 169782
1/2	49. 5848910

合 計 面 積	49. 5848910
---------	-------------

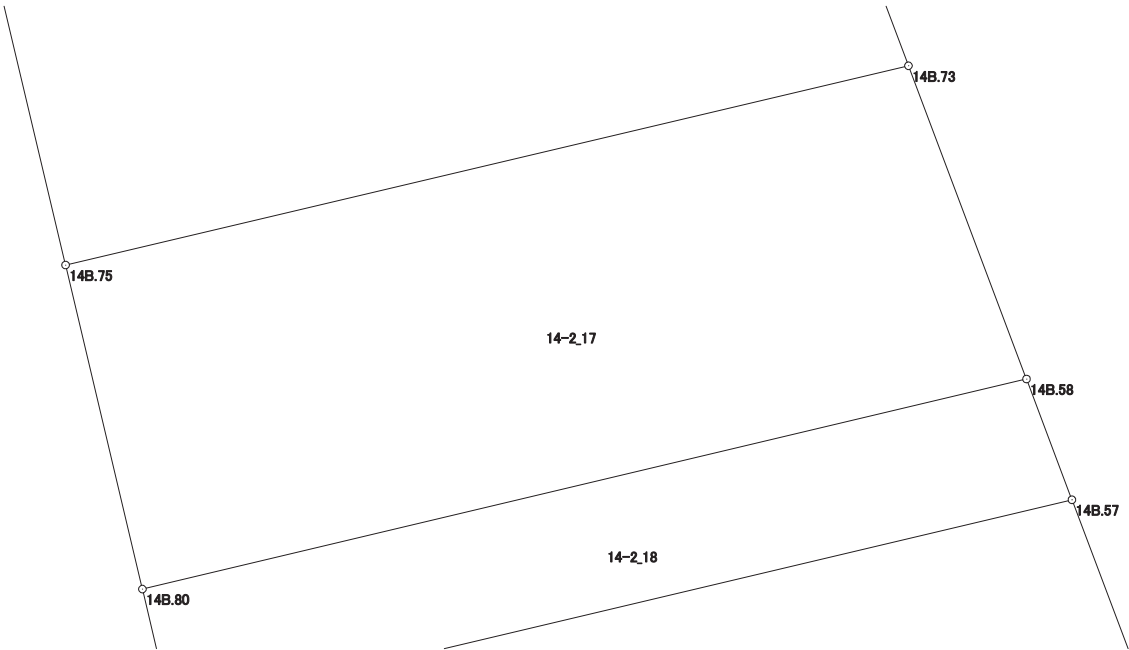

画地出来形面積計算書

世界測地系


現場名：北部第三地区

地番名： 14-2_18

点 名	Xn	Yn	距 離	方 向 角	Yn+1-Yn-1	Xn × (Yn+1-Yn-1)
14B. 80	48686. 148	-70182. 386	1. 658	166° 38' 34"	-11. 076	-539247. 775248
14B. 81	48684. 535	-70182. 003	11. 990	76° 38' 14"	12. 048	586551. 277680
14B. 57	48687. 306	-70170. 338	1. 672	339° 22' 33"	11. 076	539260. 601256
14B. 58	48688. 871	-70170. 927	11. 778	256° 37' 58"	-12. 048	-586603. 517808

倍 面 積 合 計	-39. 414120
1/2	19. 7070600

合 計 面 積	19. 7070600
---------	-------------

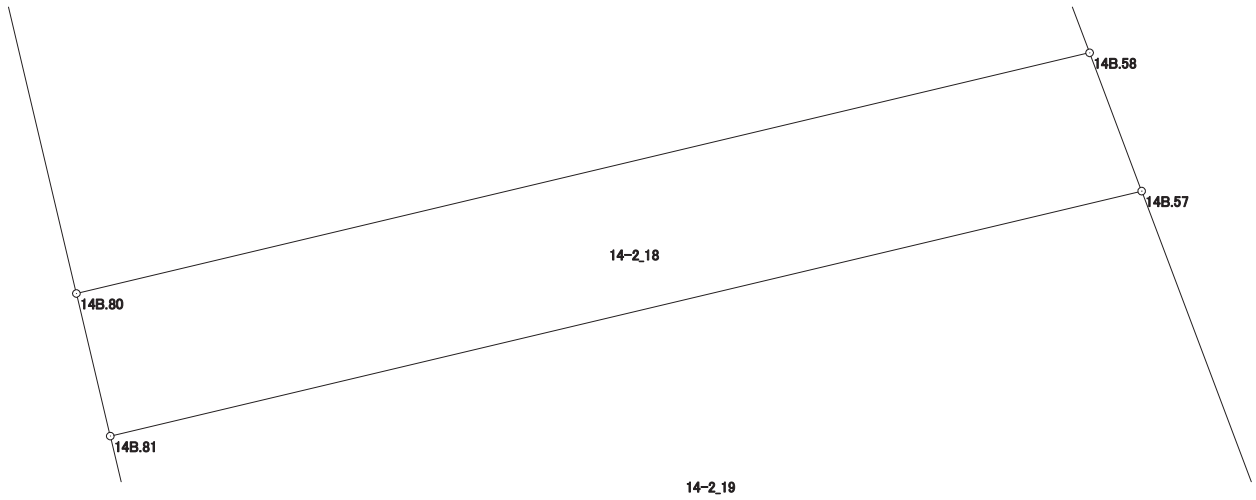

画地出来形面積計算書

世界測地系


現場名：北部第三地区

地番名： 14-2_19

点 名	Xn	Yn	距 離	方 向 角	Yn+1-Yn-1	Xn × (Yn+1-Yn-1)
14B. 57	48687. 306	-70170. 338	11. 990	256° 38' 14"	-13. 011	-633470. 538366
14B. 81	48684. 535	-70182. 003	3. 786	166° 38' 08"	-10. 790	-525306. 132650
14B. 97	48680. 852	-70181. 128	12. 474	76° 37' 40"	13. 011	633386. 565372
14B. 56	48683. 737	-70168. 992	3. 814	339° 20' 12"	10. 790	525297. 522230

倍 面 積 合 計	-92. 583414
1/2	46. 2917070

合 計 面 積	46. 2917070
---------	-------------

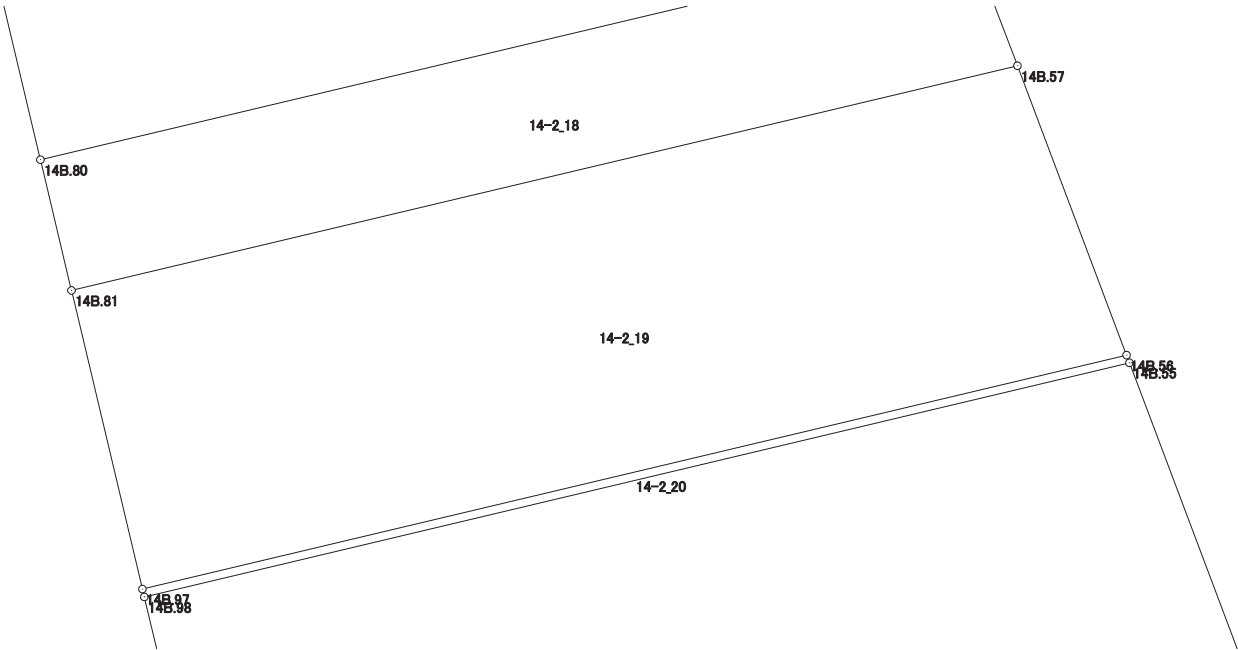

画地出来形面積計算書

世界測地系


現場名：北部第三地区

地番名： 14-2_20

点 名	Xn	Yn	距 離	方 向 角	Yn+1－Yn-1	Xn × (Yn+1－Yn-1)
14B. 97	48680. 852	-70181. 128	0. 100	166° 39' 39"	-12. 113	-589671. 160276
14B. 98	48680. 755	-70181. 105	12. 487	76° 37' 37"	12. 171	592493. 469105
14B. 55	48683. 643	-70168. 957	0. 100	339° 34' 40"	12. 113	589704. 967659
14B. 56	48683. 737	-70168. 992	12. 474	256° 37' 40"	-12. 171	-592529. 763027

倍 面 積 合 計	-2. 486539
1/2	1. 2432695

合 計 面 積	1. 2432695
---------	------------

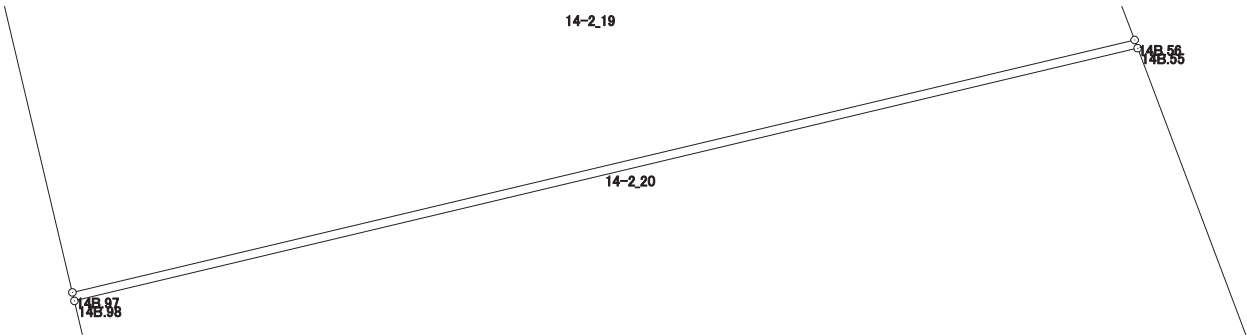

画地出来形面積計算書

世界測地系


現場名：北部第三地区

地番名： 14-2_21

点 名	Xn	Yn	距 離	方 向 角	Yn+1-Yn-1	Xn × (Yn+1-Yn-1)
14B. 98	48680. 755	-70181. 105	4. 251	166° 40' 12"	-11. 168	-543666. 671840
14B. 33	48676. 619	-70180. 125	4. 232	166° 38' 13"	1. 958	95308. 820002
14B. 32	48672. 502	-70179. 147	0. 490	166° 40' 21"	1. 091	53101. 699682
14B. 31	48672. 025	-70179. 034	13. 637	76° 37' 23"	13. 380	651231. 694500
14B. 54	48675. 180	-70165. 767	9. 044	339° 20' 49"	10. 077	490499. 788860
14B. 55	48683. 643	-70168. 957	12. 487	256° 37' 37"	-15. 338	-746709. 716334

倍 面 積 合 計	-234. 385130
1/2	117. 1925650

合 計 面 積	117. 1925650
---------	--------------

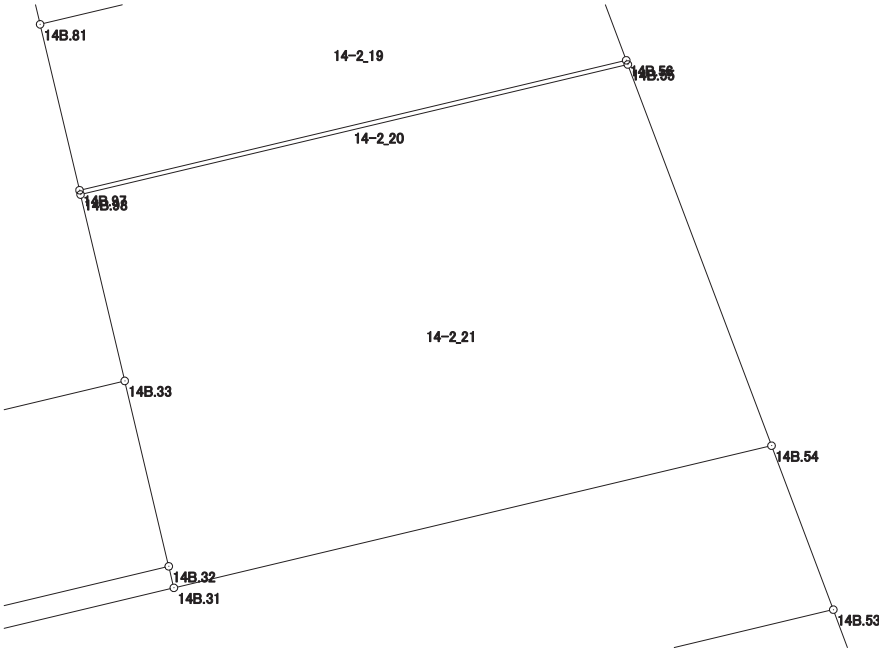

画地出来形面積計算書

世界測地系


現場名：北部第三地区

地番名： 14-2_22

点 名	Xn	Yn	距 離	方 向 角	Yn+1-Yn-1	Xn × (Yn+1-Yn-1)
14B. 82	48656. 179	-70174. 079	1. 570	166° 40' 18"	-13. 839	-673352. 861181
14B. 83	48654. 651	-70173. 717	14. 799	76° 37' 06"	14. 759	718093. 994109
14B. 51	48658. 076	-70159. 320	1. 583	339° 21' 18"	13. 839	673379. 113764
14B. 52	48659. 557	-70159. 878	14. 597	256° 37' 11"	-14. 759	-718166. 401763

倍 面 積 合 計	-46. 155071
1/2	23. 0775355

合 計 面 積	23. 0775355
---------	-------------

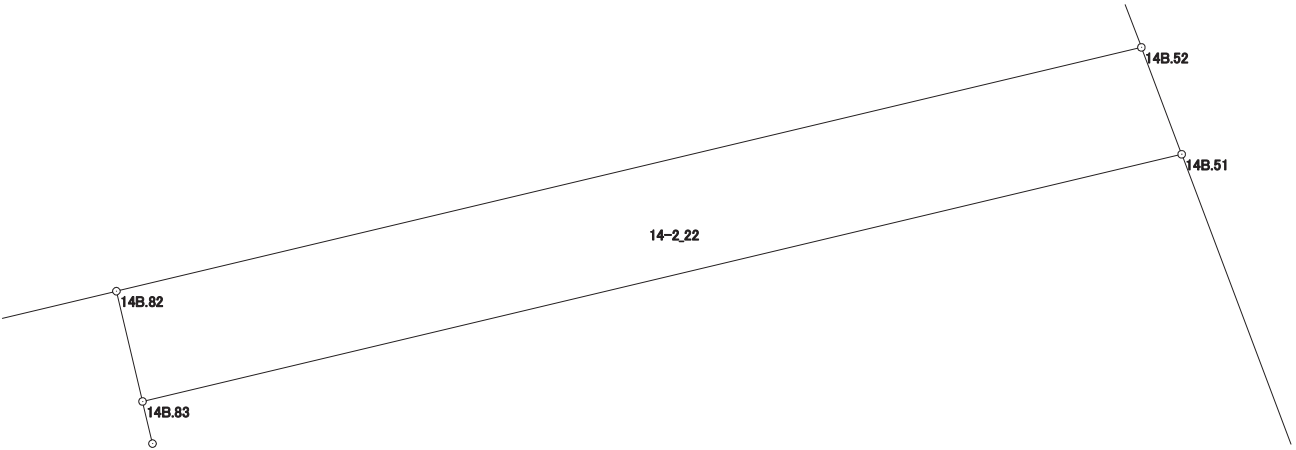

画地出来形面積計算書

世界測地系


現場名：北部第三地区

地番名： 14-2_23

点 名	Xn	Yn	距 離	方 向 角	Yn+1－Yn-1	Xn × (Yn+1－Yn-1)
14B. 83	48654. 651	-70173. 717	0. 600	166° 42' 17"	-14. 259	-693766. 668609
14B. 84	48654. 067	-70173. 579	4. 031	166° 40' 38"	1. 067	51913. 889489
14B. 85	48650. 144	-70172. 650	0. 598	166° 39' 39"	1. 067	51909. 703648
14B. 86	48649. 562	-70172. 512	15. 472	76° 37' 16"	15. 190	738986. 846780
14B. 50	48653. 142	-70157. 460	5. 273	339° 20' 41"	13. 192	641832. 249264
14B. 51	48658. 076	-70159. 320	14. 799	256° 37' 06"	-16. 257	-791034. 341532

倍 面 積 合 計	-158. 320960
1/2	79. 1604800

合 計 面 積	79. 1604800
---------	-------------

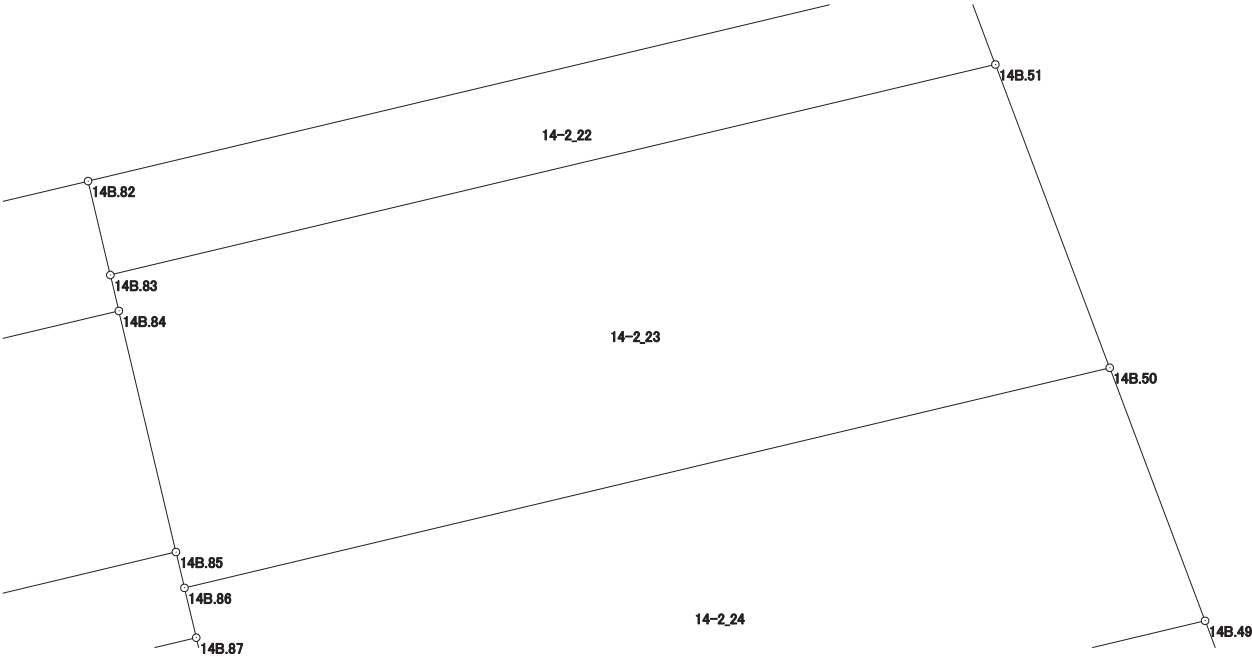

画地出来形面積計算書

世界測地系


現場名：北部第三地区

地番名： 14-2_24

点 名	Xn	Yn	距 離	方 向 角	Yn+1－Yn-1	Xn × (Yn+1－Yn-1)
14B. 86	48649. 562	-70172. 512	0. 833	166° 40' 51"	-14. 860	-722932. 491320
14B. 87	48648. 751	-70172. 320	3. 528	166° 40' 36"	1. 005	48891. 994755
14B. 88	48645. 318	-70171. 507	16. 033	76° 37' 40"	16. 411	798318. 313698
14B. 49	48649. 026	-70155. 909	4. 399	339° 21' 09"	14. 047	683372. 868222
14B. 50	48653. 142	-70157. 460	15. 472	256° 37' 16"	-16. 603	-807788. 116626

倍 面 積 合 計	-137. 431271
1/2	68. 7156355

合 計 面 積	68. 7156355
---------	-------------

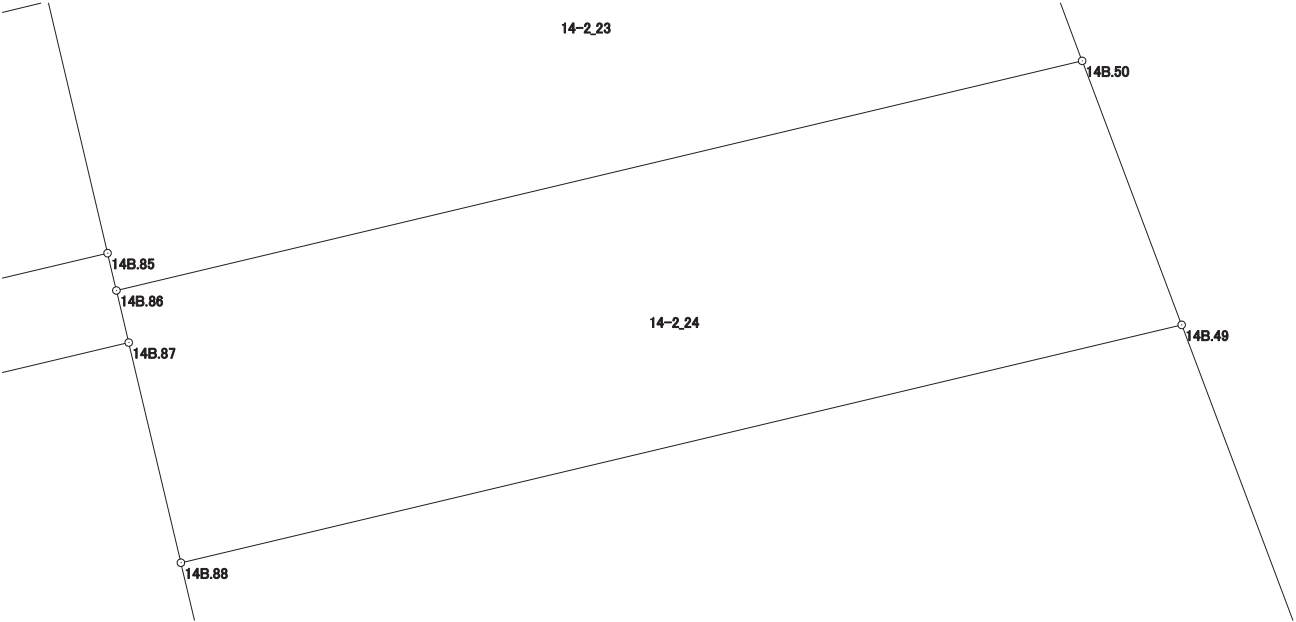

画地出来形面積計算書

世界測地系


現場名：北部第三地区

地番名： 14-2_25

点 名	Xn	Yn	距 離	方 向 角	Yn+1-Yn-1	Xn × (Yn+1-Yn-1)
14B. 88	48645. 318	-70171. 507	2. 997	166° 40' 07"	-14. 907	-725155. 755426
14B. 89	48642. 402	-70170. 816	2. 871	166° 41' 23"	1. 352	65764. 527504
14B. 90	48639. 608	-70170. 155	5. 391	166° 40' 49"	1. 903	92561. 174024
14B. 91	48634. 362	-70168. 913	0. 900	166° 42' 17"	1. 449	70471. 190538
14B. 92	48633. 486	-70168. 706	1. 021	166° 37' 51"	0. 443	21544. 634298
14B. 93	48632. 493	-70168. 470	6. 734	76° 38' 26"	6. 788	330117. 362484
14B. 47	48634. 049	-70161. 918	10. 994	76° 38' 51"	17. 249	838888. 711201
14B. 48	48636. 588	-70151. 221	13. 292	339° 20' 53"	6. 009	292257. 257292
14B. 49	48649. 026	-70155. 909	16. 033	256° 37' 40"	-20. 286	-986894. 141436

倍 面 積 合 計	-445. 039521
1/2	222. 5197605

合 計 面 積	222. 5197605
---------	--------------

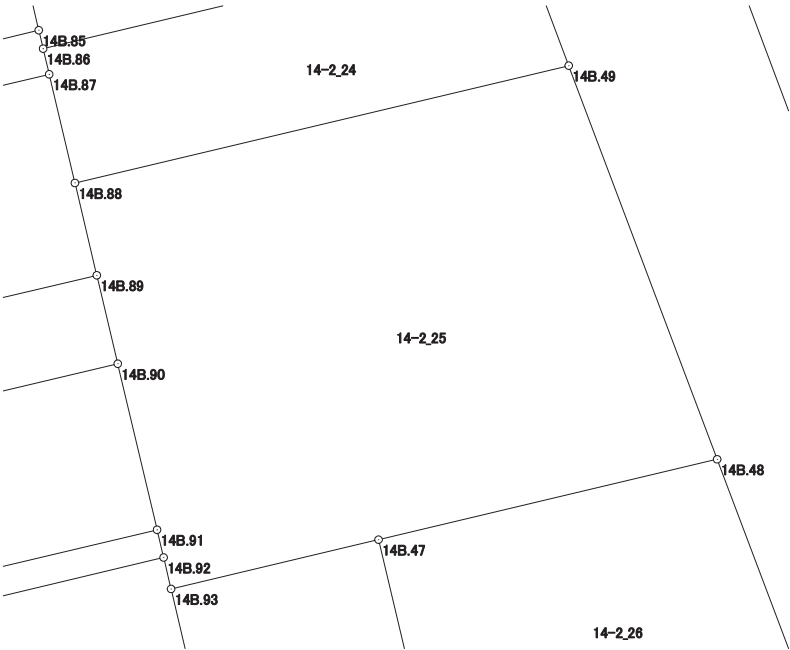

画地出来形面積計算書

世界測地系

現場名：北部第三地区

地番名： 14-2_26

点 名	Xn	Yn	距 離	方 向 角	Yn+1-Yn-1	Xn × (Yn+1-Yn-1)
14B. 47	48634. 049	-70161. 918	7. 973	166° 39' 02"	-8. 856	-430703. 137944
14B. 95	48626. 291	-70160. 077	12. 015	76° 38' 13"	13. 531	657962. 343521
14B. 46	48629. 068	-70148. 387	8. 036	339° 21' 02"	8. 856	430659. 026208
14B. 48	48636. 588	-70151. 221	10. 994	256° 38' 51"	-13. 531	-658101. 672228

倍 面 積 合 計	-183. 440443
1/2	91. 7202215

合 計 面 積	91. 7202215
---------	-------------

