


北部第三地区 画地出来形確認測量原図

〈73-2街区〉

平成二十四年三月

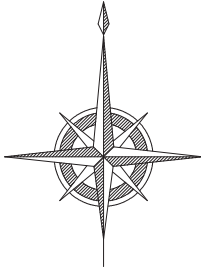

S=1 : 500



前橋市

画地出来形面積計算書

世界測地系


現場名：北部第三地区

地番名： 73-2_1

点 名	Xn	Yn	距 離	方 向 角	Yn+1-Yn-1	Xn × (Yn+1-Yn-1)
73B. 76	47545. 933	-70067. 370	14. 533	151° 05' 22"	-10. 487	-498614. 199371
73B. 26	47533. 211	-70060. 344	17. 285	73° 49' 55"	23. 627	1123067. 176297
73B. 6	47538. 024	-70043. 743	4. 016	22° 45' 57"	18. 155	863052. 825720
73B. 7	47541. 727	-70042. 189	15. 850	331° 04' 03"	-6. 114	-290670. 118878
73B. 27	47555. 599	-70049. 857	20. 003	241° 06' 15"	-25. 181	-1197497. 538419

倍 面 積 合 計	-661. 854651
1/2	330. 9273255

合 計 面 積	330. 9273255
---------	--------------

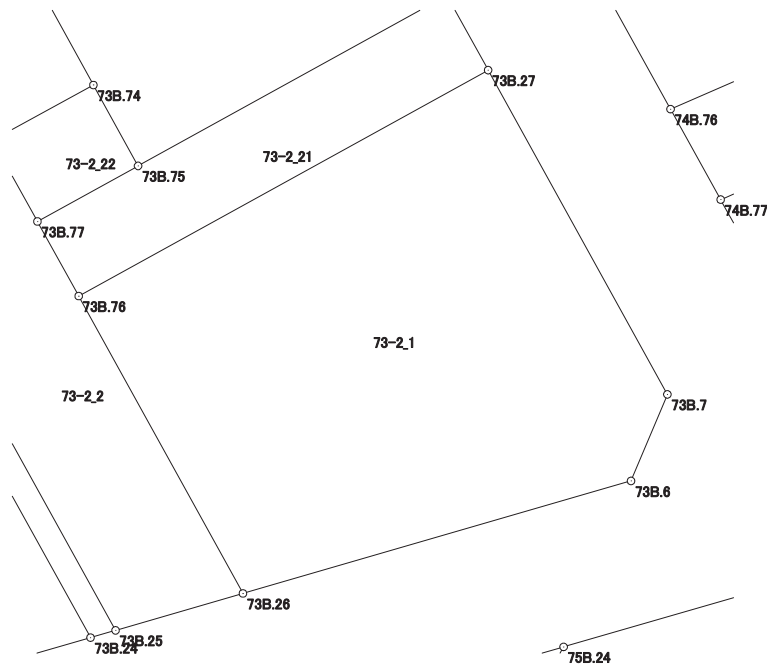

画地出来形面積計算書

世界測地系


現場名：北部第三地区

地番名： 73-2_2

点 名	Xn	Yn	距 離	方 向 角	Yn+1-Yn-1	Xn × (Yn+1-Yn-1)
73B. 78	47552. 594	-70071. 049	5. 533	241° 03' 47"	-6. 757	-321312. 877658
73B. 79	47549. 917	-70075. 891	20. 889	151° 05' 29"	5. 256	249922. 363752
73B. 25	47531. 631	-70065. 793	5. 673	73° 49' 48"	15. 547	738974. 267157
73B. 26	47533. 211	-70060. 344	14. 533	331° 05' 22"	-1. 577	-74959. 873747
73B. 76	47545. 933	-70067. 370	3. 648	331° 04' 52"	-8. 790	-417928. 751070
73B. 77	47549. 126	-70069. 134	3. 962	331° 05' 34"	-3. 679	-174933. 234554

倍 面 積 合 計	-238. 106120
1/2	119. 0530600

合 計 面 積	119. 0530600
---------	--------------

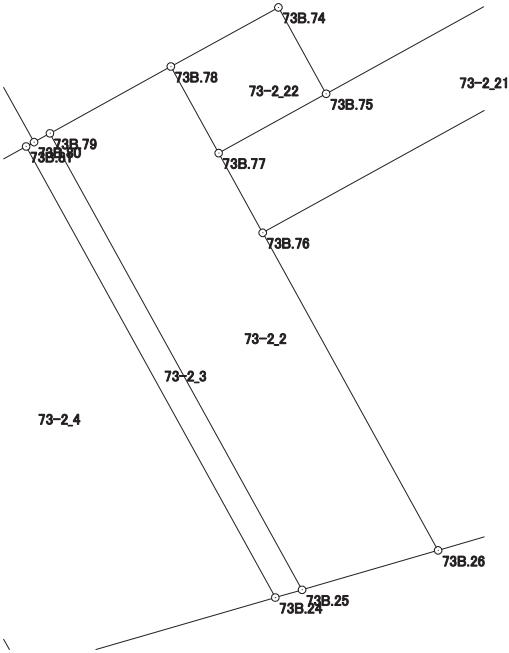

画地出来形面積計算書

世界測地系


現場名：北部第三地区

地番名： 73-2_3

点 名	Xn	Yn	距 離	方 向 角	Yn+1－Yn-1	Xn × (Yn+1－Yn-1)
73B. 79	47549. 917	-70075. 891	0. 728	241° 04' 31"	-10. 735	-510448. 358995
73B. 80	47549. 565	-70076. 528	0. 362	241° 05' 57"	-0. 954	-45362. 285010
73B. 81	47549. 390	-70076. 845	20. 643	151° 05' 18"	9. 663	459469. 755570
73B. 24	47531. 320	-70066. 865	1. 116	73° 49' 19"	11. 052	525316. 148640
73B. 25	47531. 631	-70065. 793	20. 889	331° 05' 29"	-9. 026	-429020. 501406

倍 面 積 合 計	-45. 241201
1/2	22. 6206005

合 計 面 積	22. 6206005
---------	-------------

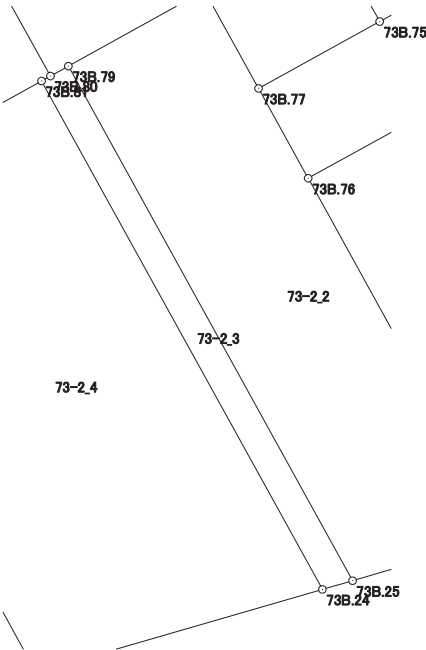

画地出来形面積計算書

世界測地系


現場名：北部第三地区

地番名： 73-2_4

点 名	Xn	Yn	距 離	方 向 角	Yn+1-Yn-1	Xn × (Yn+1-Yn-1)
73B. 81	47549. 390	-70076. 845	1. 822	241° 02' 35"	-11. 574	-550336. 639860
73B. 82	47548. 508	-70078. 439	8. 504	241° 03' 14"	-9. 036	-429648. 318288
73B. 83	47544. 392	-70085. 881	18. 300	151° 05' 45"	1. 403	66704. 781976
73B. 23	47528. 372	-70077. 036	10. 590	73° 50' 10"	19. 016	903799. 521952
73B. 24	47531. 320	-70066. 865	20. 643	331° 05' 18"	0. 191	9078. 482120

倍 面 積 合 計	-402. 172100
1/2	201. 0860500

合 計 面 積	201. 0860500
---------	--------------

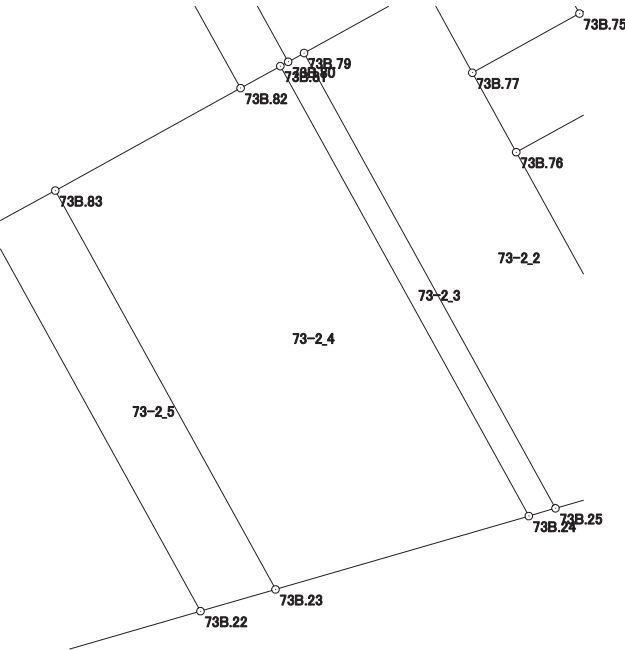

画地出来形面積計算書

世界測地系


現場名：北部第三地区

地番名： 73-2_5

点 名	Xn	Yn	距 離	方 向 角	Yn+1-Yn-1	Xn × (Yn+1-Yn-1)
73B. 83	47544. 392	-70085. 881	3. 061	241° 18' 00"	-11. 530	-548186. 839760
73B. 84	47542. 922	-70088. 566	17. 619	151° 05' 45"	5. 831	277222. 778182
73B. 22	47527. 498	-70080. 050	3. 138	73° 49' 44"	11. 530	547992. 051940
73B. 23	47528. 372	-70077. 036	18. 300	331° 05' 45"	-5. 831	-277137. 937132

倍 面 積 合 計	-109. 946770
1/2	54. 9733850

合 計 面 積	54. 9733850
---------	-------------

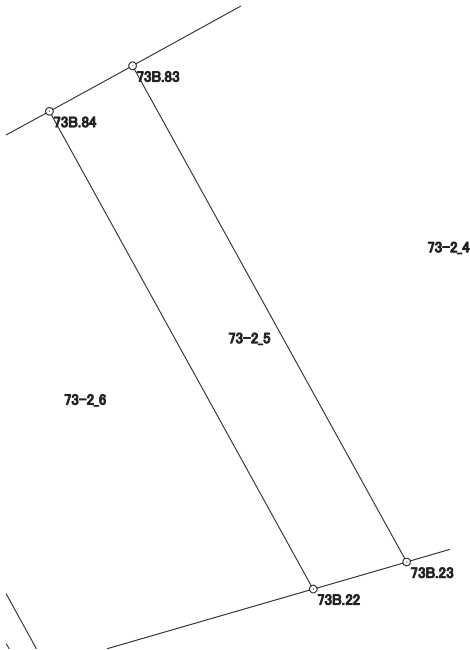

画地出来形面積計算書

世界測地系


現場名：北部第三地区

地番名： 73-2_6

点 名	Xn	Yn	距 離	方 向 角	Yn+1-Yn-1	Xn × (Yn+1-Yn-1)
73B. 22	47527. 498	-70080. 050	17. 619	331° 05' 45"	0. 115	5465. 662270
73B. 84	47542. 922	-70088. 566	6. 238	241° 17' 39"	-13. 987	-664982. 850014
73B. 89	47539. 926	-70094. 037	2. 414	241° 18' 43"	-7. 589	-360780. 498414
73B. 85	47538. 767	-70096. 155	15. 670	151° 30' 48"	5. 356	254617. 636052
73B. 21	47524. 994	-70088. 681	8. 987	73° 49' 18"	16. 105	765390. 028370

倍 面 積 合 計	-290. 021736
1/2	145. 0108680

合 計 面 積	145. 0108680
---------	--------------

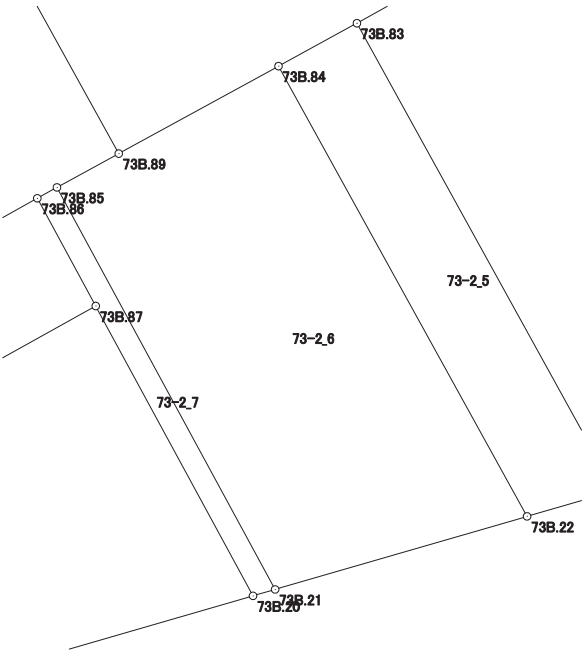

画地出来形面積計算書

世界測地系


現場名：北部第三地区

地番名： 73-2_7

点 名	Xn	Yn	距 離	方 向 角	Yn+1-Yn-1	Xn × (Yn+1-Yn-1)
73B. 21	47524. 994	-70088. 681	15. 670	331° 30' 48"	-6. 716	-319177. 859704
73B. 85	47538. 767	-70096. 155	0. 769	241° 00' 12"	-8. 147	-387298. 334749
73B. 86	47538. 394	-70096. 828	4. 198	151° 31' 05"	1. 329	63178. 525626
73B. 87	47534. 704	-70094. 826	11. 297	151° 31' 13"	7. 389	351233. 927856
73B. 20	47524. 774	-70089. 439	0. 789	73° 48' 55"	6. 145	292039. 736230

倍 面 積 合 計	-24. 004741
1/2	12. 0023705

合 計 面 積	12. 0023705
---------	-------------

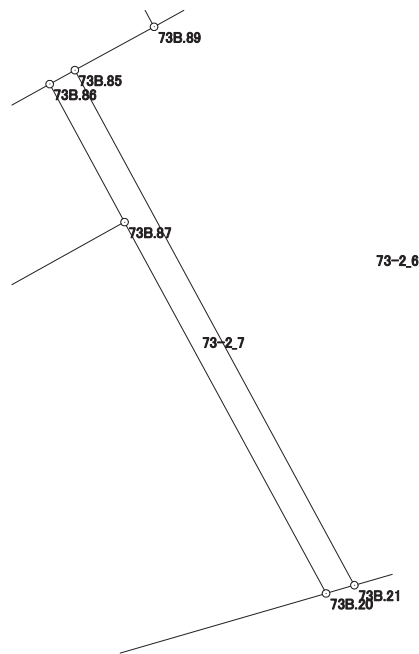

画地出来形面積計算書

世界測地系


現場名：北部第三地区

地番名： 73-2_8

点 名	Xn	Yn	距 離	方 向 角	Yn+1-Yn-1	Xn × (Yn+1-Yn-1)
73B. 19	47526. 783	-70109. 084	4. 757	157° 49' 46"	-12. 463	-592326. 296529
73B. 4	47522. 378	-70107. 289	4. 004	115° 37' 50"	5. 405	256858. 453090
73B. 5	47520. 646	-70103. 679	14. 826	73° 50' 02"	17. 850	848243. 531100
73B. 20	47524. 774	-70089. 439	11. 297	331° 31' 13"	8. 853	420736. 824222
73B. 87	47534. 704	-70094. 826	16. 311	240° 56' 45"	-19. 645	-933819. 260080

倍 面 積 合 計	-306. 748197
1/2	153. 3740985

合 計 面 積	153. 3740985
---------	--------------

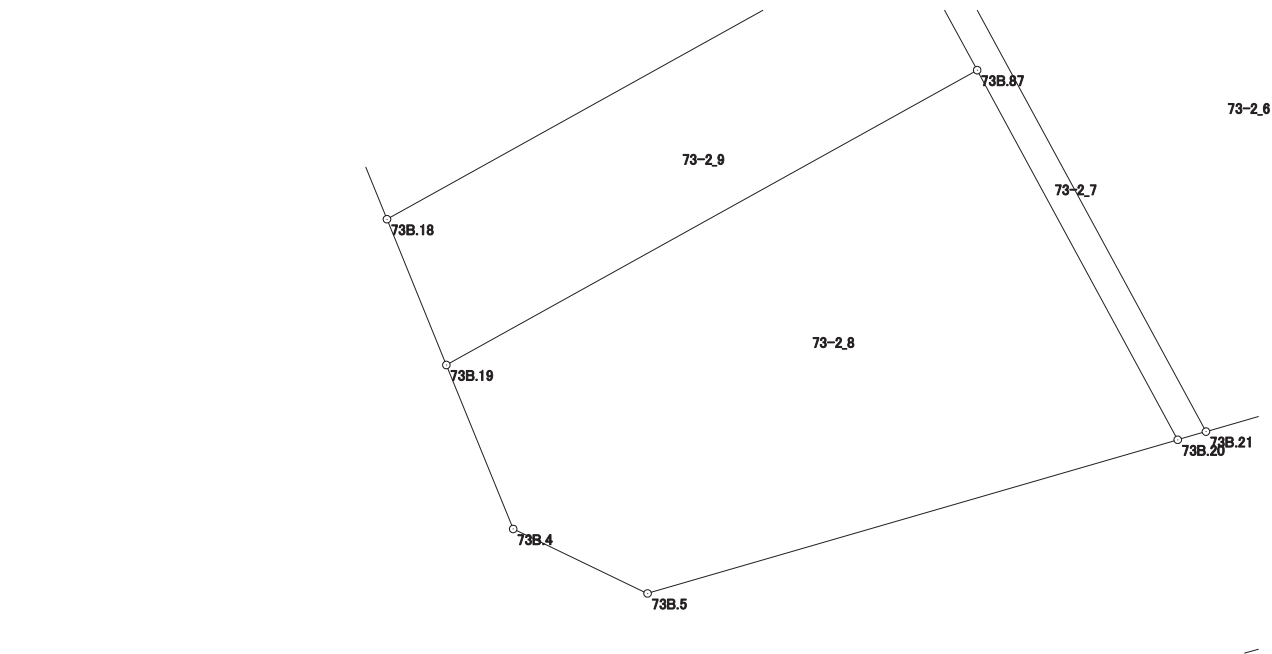

画地出来形面積計算書

世界測地系


現場名：北部第三地区

地番名： 73-2_9

点 名	Xn	Yn	距 離	方 向 角	Yn+1－Yn-1	Xn × (Yn+1－Yn-1)
73B. 18	47530. 699	-70110. 679	4. 228	157° 50' 20"	-12. 256	-582536. 246944
73B. 19	47526. 783	-70109. 084	16. 311	60° 56' 45"	15. 853	753442. 090899
73B. 87	47534. 704	-70094. 826	4. 198	331° 31' 05"	12. 256	582585. 332224
73B. 86	47538. 394	-70096. 828	15. 845	240° 56' 43"	-15. 853	-753626. 160082

倍 面 積 合 計	-134. 983903
1/2	67. 4919515

合 計 面 積	67. 4919515
---------	-------------

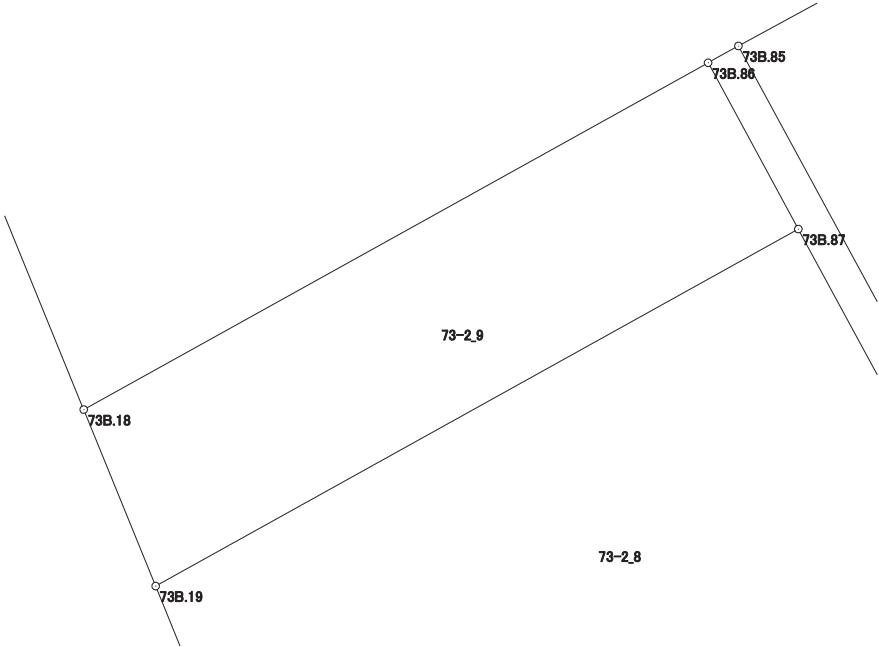

画地出来形面積計算書

世界測地系


現場名：北部第三地区

地番名： 73-2_10

点 名	Xn	Yn	距 離	方 向 角	Yn+1－Yn-1	Xn × (Yn+1－Yn-1)
73B. 89	47539. 926	-70094. 037	22. 302	330° 59' 50"	-8. 695	-413359. 656570
73B. 88	47559. 431	-70104. 850	14. 211	241° 05' 25"	-23. 253	-1105899. 449043
73B. 16	47552. 561	-70117. 290	4. 008	197° 26' 09"	-13. 641	-648664. 484601
73B. 17	47548. 737	-70118. 491	6. 211	153° 51' 06"	1. 536	73034. 860032
73B. 3	47543. 162	-70115. 754	13. 457	157° 50' 37"	7. 812	371407. 181544
73B. 18	47530. 699	-70110. 679	15. 845	60° 56' 43"	18. 926	899566. 009274
73B. 86	47538. 394	-70096. 828	0. 769	61° 00' 12"	14. 524	690447. 634456
73B. 85	47538. 767	-70096. 155	2. 414	61° 18' 43"	2. 791	132680. 698697

倍 面 積 合 計	-787. 206211
1/2	393. 6031055

合 計 面 積	393. 6031055
---------	--------------

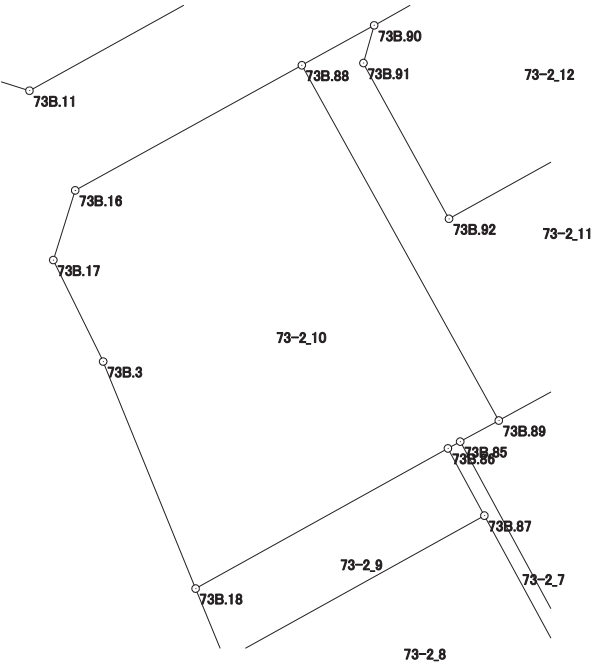

画地出来形面積計算書

世界測地系


現場名：北部第三地区

地番名： 73-2_11

点 名	Xn	Yn	距 離	方 向 角	Yn+1-Yn-1	Xn × (Yn+1-Yn-1)
73B. 90	47561. 623	-70100. 878	4. 537	241° 06' 26"	-3. 384	-160948. 532232
73B. 88	47559. 431	-70104. 850	22. 302	150° 59' 50"	6. 841	325354. 067471
73B. 89	47539. 926	-70094. 037	6. 238	61° 17' 39"	16. 284	774140. 154984
73B. 84	47542. 922	-70088. 566	3. 061	61° 18' 00"	8. 156	387760. 071832
73B. 83	47544. 392	-70085. 881	8. 504	61° 03' 14"	10. 127	481482. 057784
73B. 82	47548. 508	-70078. 439	11. 078	330° 56' 18"	2. 061	97997. 474988
73B. 93	47558. 191	-70083. 820	14. 811	240° 57' 43"	-18. 330	-871741. 641030
73B. 92	47551. 002	-70096. 769	9. 754	331° 12' 53"	-17. 646	-839084. 981292
73B. 91	47559. 551	-70101. 466	2. 154	15° 50' 35"	-4. 109	-195422. 195059

倍 面 積 合 計	-463. 522554
1/2	231. 7612770

合 計 面 積	231. 7612770
---------	--------------

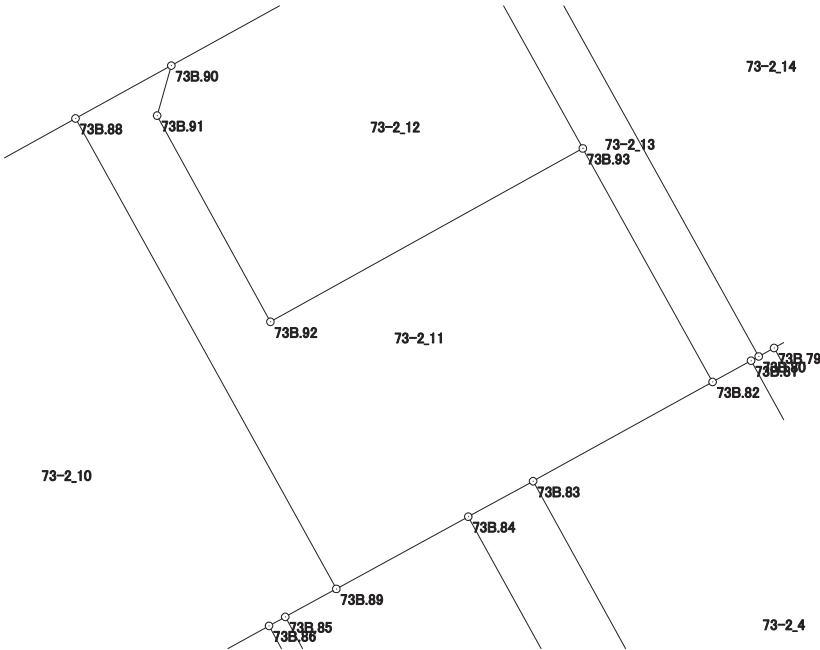

画地出来形面積計算書

世界測地系


現場名：北部第三地区

地番名： 73-2_12

点 名	Xn	Yn	距 離	方 向 角	Yn+1－Yn-1	Xn × (Yn+1－Yn-1)
73B. 65	47568. 027	-70089. 284	13. 245	241° 05' 09"	-17. 058	-811415. 404566
73B. 90	47561. 623	-70100. 878	2. 154	195° 50' 35"	-12. 182	-579395. 691386
73B. 91	47559. 551	-70101. 466	9. 754	151° 12' 53"	4. 109	195422. 195059
73B. 92	47551. 002	-70096. 769	14. 811	60° 57' 43"	17. 646	839084. 981292
73B. 93	47558. 191	-70083. 820	11. 252	330° 56' 51"	7. 485	355973. 059635

倍 面 積 合 計	-330. 859966
1/2	165. 4299830

合 計 面 積	165. 4299830
---------	--------------

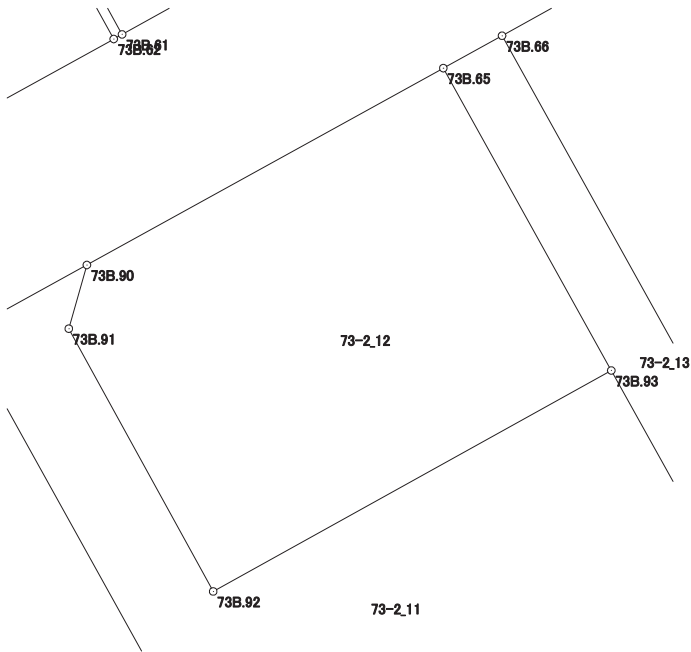

画地出来形面積計算書

世界測地系


現場名：北部第三地区

地番名： 73-2_13

点 名	Xn	Yn	距 離	方 向 角	Yn+1-Yn-1	Xn × (Yn+1-Yn-1)
73B. 65	47568. 027	-70089. 284	11. 252	150° 56' 51"	3. 553	169009. 199931
73B. 93	47558. 191	-70083. 820	11. 078	150° 56' 18"	10. 845	515768. 581395
73B. 82	47548. 508	-70078. 439	1. 822	61° 02' 35"	6. 975	331650. 843300
73B. 81	47549. 390	-70076. 845	0. 362	61° 05' 57"	1. 911	90866. 884290
73B. 80	47549. 565	-70076. 528	22. 328	330° 56' 25"	-10. 528	-500601. 820320
73B. 66	47569. 082	-70087. 373	2. 183	241° 05' 54"	-12. 756	-606791. 209992

倍 面 積 合 計	-97. 521396
1/2	48. 7606980

合 計 面 積	48. 7606980
---------	-------------

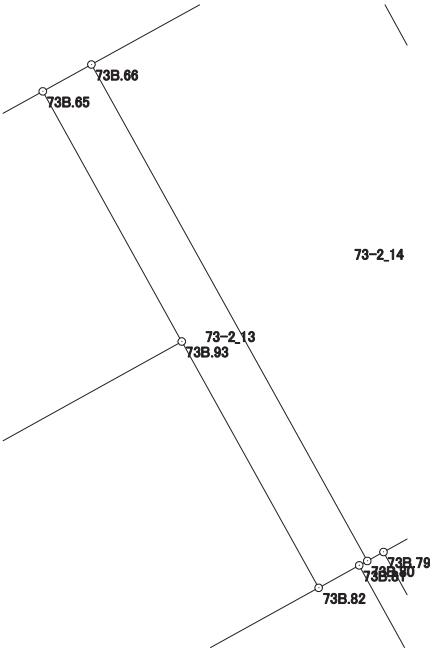

画地出来形面積計算書

世界測地系


現場名：北部第三地区

地番名： 73-2_14

点 名	Xn	Yn	距 離	方 向 角	Yn+1-Yn-1	Xn × (Yn+1-Yn-1)
73B. 78	47552. 594	-70071. 049	4. 916	61° 12' 13"	9. 150	435106. 235100
73B. 74	47554. 962	-70066. 741	4. 658	331° 05' 28"	2. 056	97773. 001872
73B. 73	47559. 040	-70068. 993	4. 533	331° 05' 38"	-4. 443	-211304. 814720
73B. 72	47563. 008	-70071. 184	0. 653	331° 04' 54"	-2. 507	-119240. 461056
73B. 71	47563. 580	-70071. 500	1. 535	331° 05' 52"	-1. 058	-50322. 267640
73B. 70	47564. 924	-70072. 242	10. 954	331° 05' 17"	-6. 038	-287197. 011112
73B. 67	47574. 513	-70077. 538	11. 235	241° 05' 31"	-15. 131	-719849. 956203
73B. 66	47569. 082	-70087. 373	22. 328	150° 56' 25"	1. 010	48044. 772820
73B. 80	47549. 565	-70076. 528	0. 728	61° 04' 31"	11. 482	545964. 105330
73B. 79	47549. 917	-70075. 891	5. 533	61° 03' 47"	5. 479	260525. 995243

倍 面 積 合 計	-500. 400366
1/2	250. 2001830

合 計 面 積	250. 2001830
---------	--------------

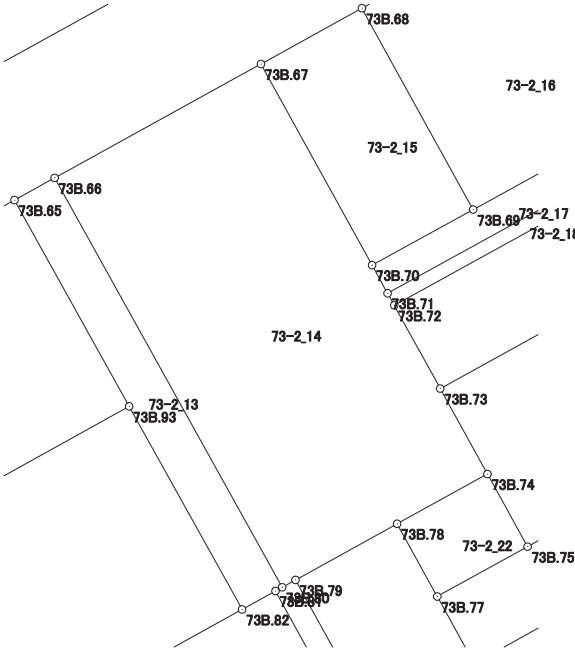

画地出来形面積計算書

世界測地系


現場名：北部第三地区

地番名： 73-2_15

点 名	Xn	Yn	距 離	方 向 角	Yn+1-Yn-1	Xn × (Yn+1-Yn-1)
73B. 70	47564. 924	-70072. 242	5. 500	61° 11' 54"	10. 116	481166. 771184
73B. 69	47567. 574	-70067. 422	10. 964	331° 04' 51"	-0. 482	-22927. 570668
73B. 68	47577. 171	-70072. 724	5. 499	241° 05' 43"	-10. 116	-481290. 661836
73B. 67	47574. 513	-70077. 538	10. 954	151° 05' 17"	0. 482	22930. 915266

倍 面 積 合 計	-120. 546054
1/2	60. 2730270

合 計 面 積	60. 2730270
---------	-------------

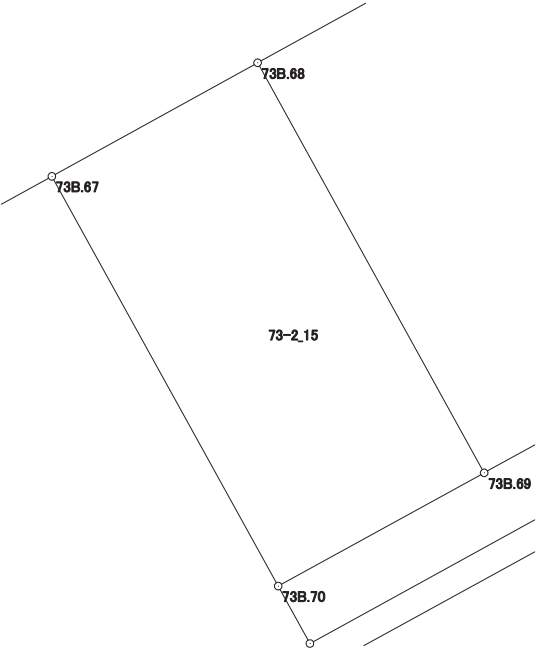

画地出来形面積計算書

世界測地系


現場名：北部第三地区

地番名： 73-2_16

点 名	Xn	Yn	距 離	方 向 角	Yn+1-Yn-1	Xn × (Yn+1-Yn-1)
73B. 69	47567. 574	-70067. 422	9. 580	61° 11' 15"	13. 696	651485. 493504
73B. 32	47572. 191	-70059. 028	8. 133	331° 04' 17"	4. 460	212171. 971860
73B. 14	47579. 309	-70062. 962	4. 008	286° 22' 39"	-7. 779	-370119. 444711
73B. 15	47580. 439	-70066. 807	6. 759	241° 05' 16"	-9. 762	-464480. 245518
73B. 68	47577. 171	-70072. 724	10. 964	151° 04' 51"	-0. 615	-29259. 960165

倍 面 積 合 計	-202. 185030
1/2	101. 0925150

合 計 面 積	101. 0925150
---------	--------------

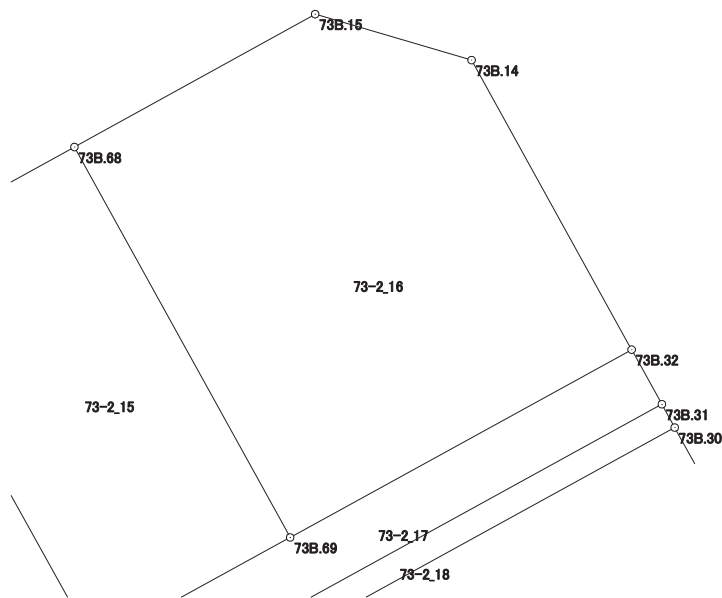

画地出来形面積計算書

世界測地系


現場名：北部第三地区

地番名： 73-2_17

点 名	Xn	Yn	距 離	方 向 角	Yn+1-Yn-1	Xn × (Yn+1-Yn-1)
73B. 71	47563. 580	-70071. 500	15. 082	61° 11' 24"	13. 957	663844. 886060
73B. 31	47570. 848	-70058. 285	1. 535	331° 02' 49"	12. 472	593303. 616256
73B. 32	47572. 191	-70059. 028	9. 580	241° 11' 15"	-9. 137	-434667. 109167
73B. 69	47567. 574	-70067. 422	5. 500	241° 11' 54"	-13. 214	-628557. 922836
73B. 70	47564. 924	-70072. 242	1. 535	151° 05' 52"	-4. 078	-193969. 760072

倍 面 積 合 計	-46. 289759
1/2	23. 1448795

合 計 面 積	23. 1448795
---------	-------------

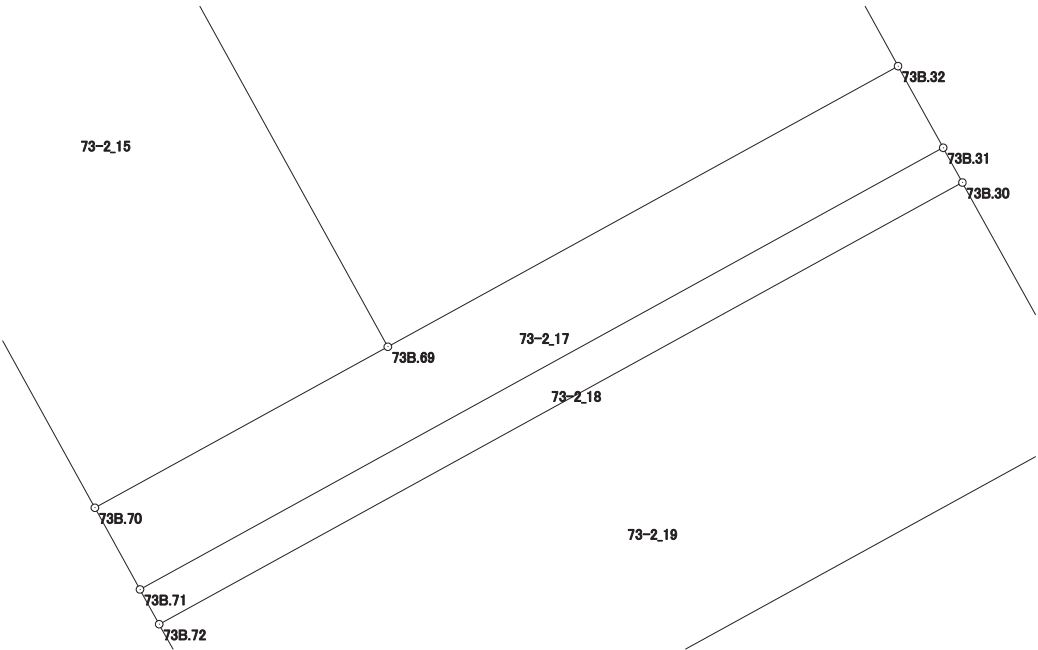

画地出来形面積計算書

世界測地系


現場名：北部第三地区

地番名： 73-2_18

点 名	Xn	Yn	距 離	方 向 角	Yn+1-Yn-1	Xn × (Yn+1-Yn-1)
73B. 72	47563. 008	-70071. 184	15. 082	61° 11' 24"	13. 531	643575. 061248
73B. 30	47570. 276	-70057. 969	0. 653	331° 04' 54"	12. 899	613608. 990124
73B. 31	47570. 848	-70058. 285	15. 082	241° 11' 24"	-13. 531	-643681. 144288
73B. 71	47563. 580	-70071. 500	0. 653	151° 04' 54"	-12. 899	-613522. 618420

倍 面 積 合 計	-19. 711336
1/2	9. 8556680

合 計 面 積	9. 8556680
---------	------------

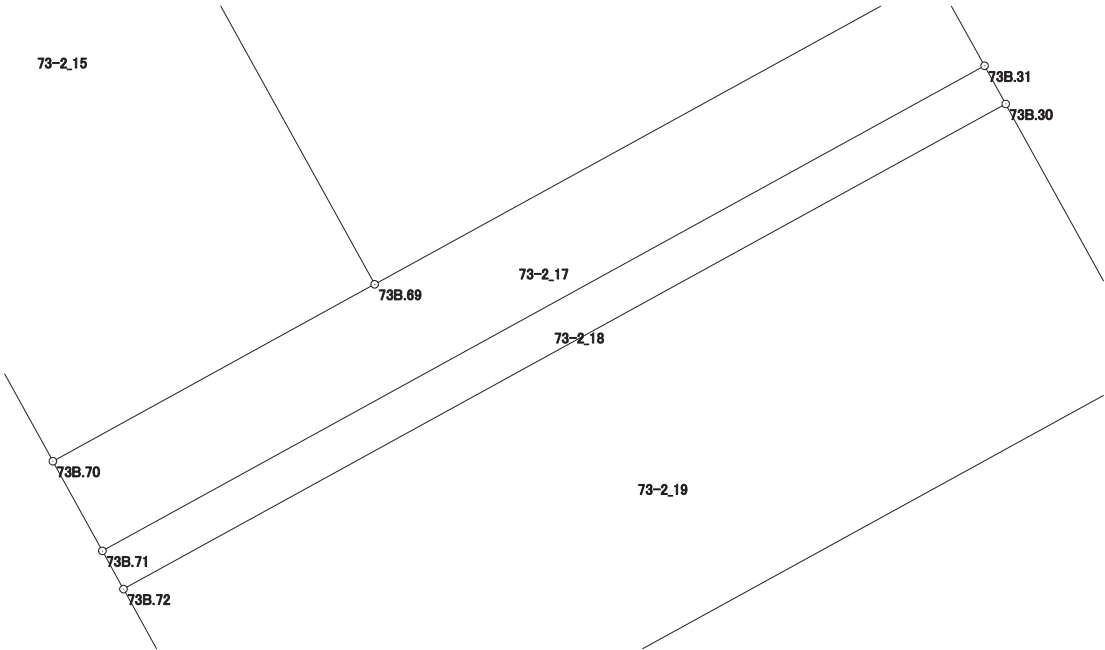

画地出来形面積計算書

世界測地系


現場名：北部第三地区

地番名： 73-2_19

点 名	Xn	Yn	距 離	方 向 角	Yn+1－Yn-1	Xn × (Yn+1－Yn-1)
73B. 30	47570. 276	-70057. 969	15. 082	241° 11' 24"	-15. 407	-732915. 242332
73B. 72	47563. 008	-70071. 184	4. 533	151° 05' 38"	-11. 024	-524334. 600192
73B. 73	47559. 040	-70068. 993	15. 083	61° 11' 19"	15. 407	732742. 129280
73B. 29	47566. 309	-70055. 777	4. 532	331° 04' 36"	11. 024	524370. 990416

倍 面 積 合 計	-136. 722828
1/2	68. 3614140

合 計 面 積	68. 3614140
---------	-------------

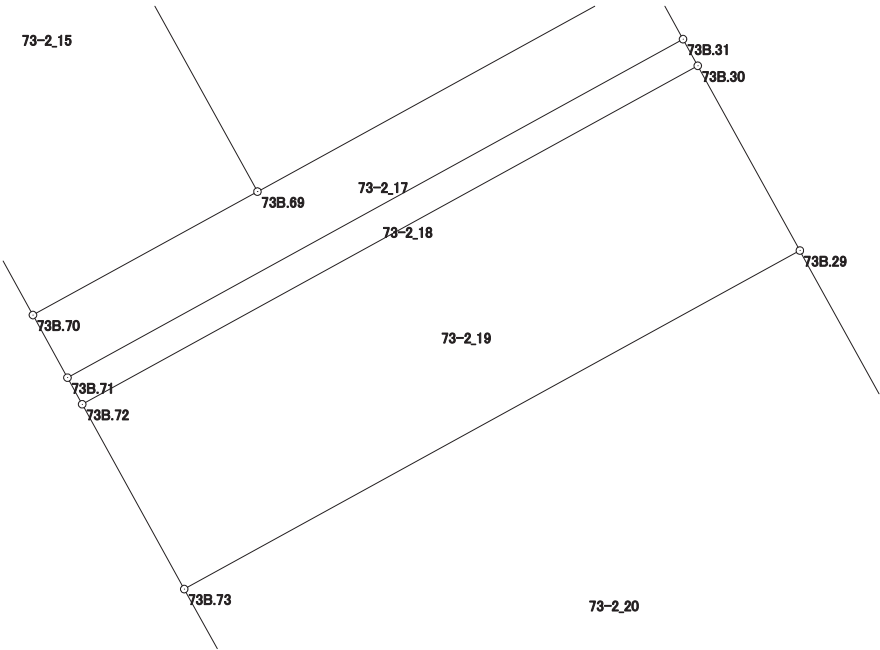

画地出来形面積計算書

世界測地系


現場名：北部第三地区

地番名： 73-2_20

点 名	Xn	Yn	距 離	方 向 角	Yn+1-Yn-1	Xn × (Yn+1-Yn-1)
73B. 73	47559. 040	-70068. 993	4. 658	151° 05' 28"	-10. 964	-521437. 314560
73B. 74	47554. 962	-70066. 741	3. 953	151° 05' 15"	4. 163	197971. 306806
73B. 75	47551. 502	-70064. 830	15. 087	61° 06' 02"	15. 119	718931. 158738
73B. 28	47558. 793	-70051. 622	8. 588	331° 03' 55"	9. 053	430549. 753029
73B. 29	47566. 309	-70055. 777	15. 083	241° 11' 19"	-17. 371	-826274. 353639

倍 面 積 合 計	-259. 449626
1/2	129. 7248130

合 計 面 積	129. 7248130
---------	--------------

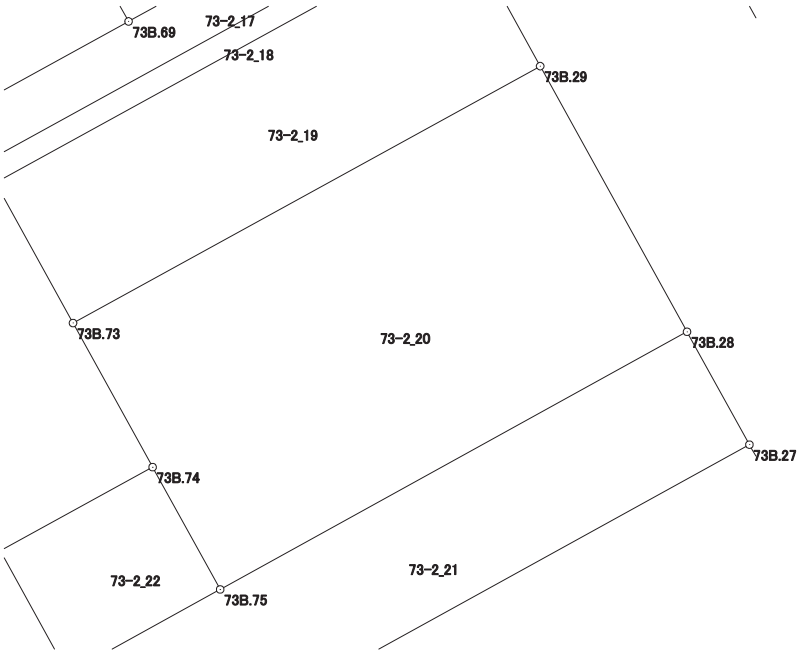

画地出来形面積計算書

世界測地系


現場名：北部第三地区

地番名： 73-2_21

点 名	Xn	Yn	距 離	方 向 角	Yn+1-Yn-1	Xn × (Yn+1-Yn-1)
73B. 28	47558. 793	-70051. 622	15. 087	241° 06' 02"	-14. 973	-712097. 807589
73B. 75	47551. 502	-70064. 830	4. 916	241° 05' 58"	-17. 512	-832721. 903024
73B. 77	47549. 126	-70069. 134	3. 648	151° 04' 52"	-2. 540	-120774. 780040
73B. 76	47545. 933	-70067. 370	20. 003	61° 06' 15"	19. 277	916542. 950441
73B. 27	47555. 599	-70049. 857	3. 649	331° 04' 30"	15. 748	748905. 573052

倍 面 積 合 計	-145. 967160
1/2	72. 9835800

合 計 面 積	72. 9835800
---------	-------------

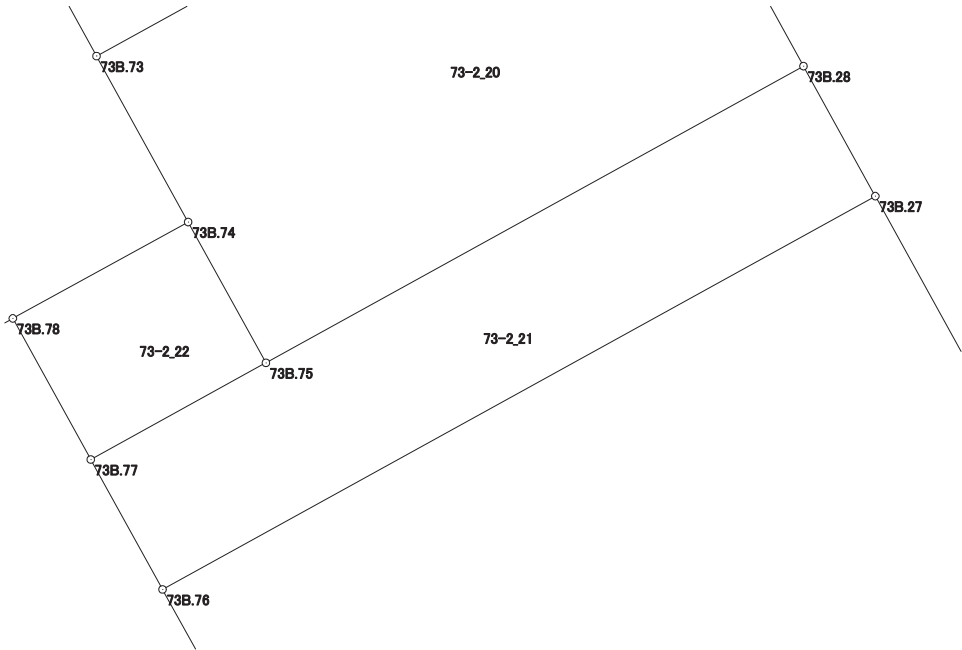

画地出来形面積計算書

世界測地系

現場名：北部第三地区

地番名： 73-2_22

点 名	Xn	Yn	距 離	方 向 角	Yn+1-Yn-1	Xn × (Yn+1-Yn-1)
73B. 74	47554. 962	-70066. 741	4. 916	241° 12' 13"	-6. 219	-295744. 308678
73B. 78	47552. 594	-70071. 049	3. 962	151° 05' 34"	-2. 393	-113793. 357442
73B. 77	47549. 126	-70069. 134	4. 916	61° 05' 58"	6. 219	295708. 014594
73B. 75	47551. 502	-70064. 830	3. 953	331° 05' 15"	2. 393	113790. 744286

倍 面 積 合 計	-38. 907240
1/2	19. 4536200

合 計 面 積	19. 4536200
---------	-------------

