
2 0 街区 画地出来形確認図 (5782.93㎡)



S=1:500

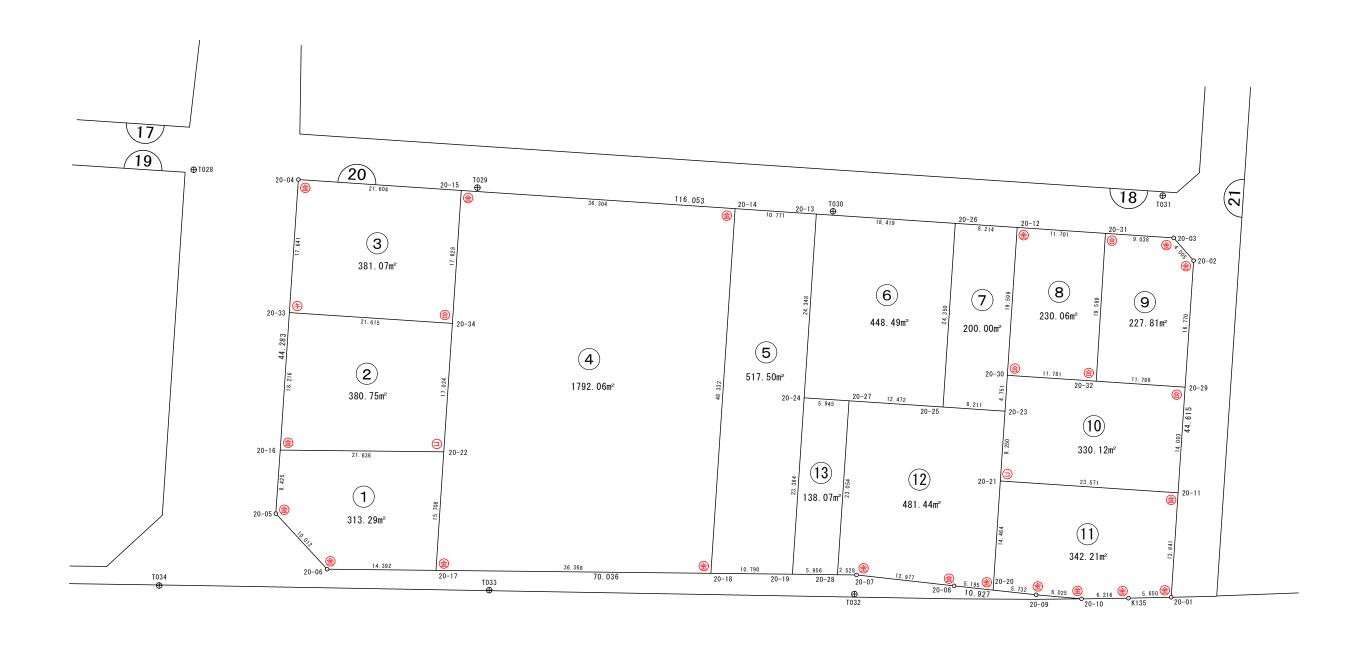

Л	例
事 項	記号
金属プレート	金
コンクリート杭	Э
金 属 鋲	(5)
合成樹脂杭	(a)
マーキング	₹
キ ザ ミ	(F)

		-						
点名	Xn	Yn	距離	方向角	Xn+1 — Xn-1	Yn+1 — Yn-1	Xn* (Yn+1 — Yn-1)	Yn* (Xn+1 — Xn-1)
20-17	47955. 102	-71421. 431	14. 392	0° 37' 16"	15. 417	-15. 519	-744215. 227938	-1101104. 201727
20-06	47969. 494	-71421. 275	10. 012	47° 14' 18"	21. 190	7. 507	360106. 991458	-1513416. 817250
20-05	47976. 292	-71413. 924	8. 425	93° 56' 49″	6. 218	15. 757	755962. 433044	-444051. 779432
20-16	47975. 712	-71405. 518	21. 636	180° 37' 49″	-22. 215	8. 168	391865. 615616	1586273. 582370
20-22	47954. 077	-71405. 756	15. 708	273° 44′29″	-20. 610	-15. 913	-763093. 227301	1471672. 631160
							倍面積	626. 584879
							面積	313. 2924395
							地積	313. 29

画地番号: 20-02

点名	Xn	Yn	距離	方向角	Xn+1 — Xn−1	Yn+1 — Yn-1	Xn* (Yn+1 — Yn-1)	Yn* (Xn+1 — Xn−1)
20-22	47954. 077	-71405. 756	21. 636	0° 37' 49"	22. 782	-16. 748	-803134. 881596	-1626765. 933192
20-16	47975. 712	-71405. 518	18. 216	93° 49′ 16″	20. 421	18. 414	883424. 760768	-1458172. 083078
20-33	47974. 498	-71387. 342	21. 615	183° 47' 17″	-22. 782	16. 748	803476. 892504	1626346. 425444
20-34	47952. 930	-71388. 770	17. 024	273° 51'47″	-20. 421	-18. 414	-883005. 253020	1457830. 072170
				•			倍面積	761. 518656
							面積	380. 7593280
							地積	380. 75

点名	Xn	Yn	距離	方向角	Xn+1 — Xn-1	Yn+1 — Yn-1	Xn* (Yn+1 — Yn-1)	Yn* (Xn+1 — Xn−1)
20-34	47952. 930	-71388. 770	21. 615	3° 47' 17"	22. 744	-16. 161	-774967. 301730	-1623666. 184880
20-33	47974. 498	-71387. 342	17. 641	93° 51'41″	20. 380	19. 029	912906. 722442	-1454874. 029960
20-04	47973. 310	-71369. 741	21. 604	183° 49′ 19″	-22. 744	16. 161	775296. 662910	1623233. 389304
20-15	47951. 754	-71371. 181	17. 628	273° 49' 30″	-20. 380	-19. 029	-912473. 926866	1454544. 668780
							倍面積	762. 156756
							面積	381. 0783780
							地積	381.07

画地番号: 20-04

		-						
点名	Xn	Yn	距離	方向角	Xn+1 — Xn-1	Yn+1 — Yn−1	Xn*(Yn+1-Yn-1)	Yn* (Xn+1 — Xn−1)
20-18	47918. 736	-71421. 817	36. 368	0° 36' 29"	39. 572	-47. 840	-2292432. 330240	-2826304. 142324
20-17	47955. 102	-71421. 431	15. 708	93° 44′ 29″	35. 341	16. 061	770206. 893222	-2524104. 792971
20-22	47954. 077	-71405. 756	17. 024	93° 51′ 47″	-2. 172	32. 661	1566228. 108897	155093. 302032
20-34	47952. 930	-71388. 770	17. 628	93° 49′ 30″	-2. 323	34. 575	1657972. 554750	165836. 112710
20-15	47951. 754	-71371. 181	36. 304	183° 48' 23"	-37. 400	15. 179	727859. 673966	2669282. 169400
20-14	47915. 530	-71373. 591	48. 332	273° 48′ 12″	-33. 018	-50. 636	-2426250. 777080	2356613. 227638
							———————— 倍面積	3584. 123515

面積

地積

1792. 0617575

1792.06

	 .	-						
点名	Xn	Yn	距離	方向角	Xn+1 — Xn-1	Yn+1 — Yn-1	Xn* (Yn+1 — Yn−1)	Yn* (Xn+1 — Xn-1)
20-24	47906. 394	-71398. 604	24. 348	93° 47′ 46″	-3. 164	47. 628	2281685. 733432	225905. 183056
20-13	47904. 782	-71374. 309	10. 771	3° 49' 19"	9. 136	25. 013	1198242. 312166	-652075. 687024
20-14	47915. 530	-71373. 591	48. 332	273° 48′12″	13. 954	-47. 508	-2276370. 999240	-995947. 088814
20-18	47918. 736	-71421. 817	10. 790	180° 38' 14"	-7. 584	-48. 346	-2316679. 210656	541663. 060128
20-19	47907. 946	-71421. 937	23. 384	93° 48′ 20″	-12. 342	23. 213	1112087. 150498	881489. 546454
							倍面積	-1035. 013800
							面積	517. 5069000
							地積	517. 50

		_						
点名	Xn	Yn	距離	方向角	Xn+1 — Xn-1	Yn+1 — Yn-1	Xn* (Yn+1 — Yn-1)	Yn* (Xn+1 — Xn−1)
20-13	47904. 782	-71374. 309	24. 348	273° 47'46″	19. 991	-23. 071	-1105211. 225522	-1426843. 811219
20-24	47906. 394	-71398. 604	5. 945	183° 49' 09"	-4. 320	-24. 691	-1182856. 774254	308441. 969280
20-27	47900. 462	-71399. 000	12. 472	183° 48′ 56″	-18. 377	-1. 226	-58725. 966412	1312099. 423000
20-25	47888. 017	-71399. 830	24. 350	93° 48′ 02″	-14. 059	23. 467	1123788. 094939	1003810. 209970
20-26	47886. 403	-71375. 533	18. 419	3° 48' 37"	16. 765	25. 521	1222108. 890963	-1196610. 810745
							倍面積	-896. 980286
							面積	448. 4901430
							地積	448. 49

		-						
点名	Хn	Yn	距離	方向角	Xn+1 — Xn-1	Yn+1 — Yn-1	Xn* (Yn+1 — Yn-1)	Yn* (Xn+1 — Xn−1)
20-26	47886. 403	-71375. 533	24. 350	273° 48′02″	9. 810	-23. 751	-1137349. 957653	-700193. 978730
20-25	47888. 017	-71399. 830	8. 211	183° 48' 46"	-6. 579	-24. 843	-1189682. 006331	469739. 481570
20-23	47879. 824	-71400. 376	4. 751	93° 49' 31″	-8. 510	4. 195	200855. 861680	607617. 199760
20-30	47879. 507	-71395. 635	19. 599	93° 48' 11″	-1. 617	24. 297	1163328. 381579	115446. 741795
20-12	47878. 207	-71376. 079	8. 214	3° 48' 41"	6. 896	20. 102	962447. 717114	-492209. 440784
							倍面積	-400. 003611
							面積	200. 0018055
							地積	200. 00

点名	Xn	Yn	距離	方向角	Xn+1 — Xn-1	Yn+1 — Yn-1	Xn* (Yn+1 — Yn-1)	Yn* (Xn+1 — Xn−1)
20-32	47867. 751	-71396. 411	11. 781	3° 46' 36"	12. 975	-18. 776	-898764. 892776	-926368. 432725
20-30	47879. 507	-71395. 635	19. 599	93° 48' 11"	10. 456	20. 332	973486. 136324	-746512. 759560
20-12	47878. 207	-71376. 079	11. 701	183° 49' 20″	-12. 975	18. 776	898961. 214632	926104. 625025
20-31	47866. 532	-71376. 859	19. 589	273° 34'03″	-10. 456	-20. 332	-973222. 328624	746316. 437704
							倍面積	460. 129556
							面積	230. 0647780
							地積	230. 06

		_						
点名	Хn	Yn	距離	方向角	Xn+1 — Xn-1	Yn+1 — Yn-1	Xn* (Yn+1 — Yn-1)	Yn* (Xn+1 — Xn−1)
20-29	47855. 991	-71397. 200	11. 786	3° 50' 18″	12. 880	-15. 944	-763015. 920504	-919595. 936000
20-32	47867. 751	-71396. 411	19. 589	93° 34' 03″	10. 541	20. 341	973677. 923091	-752589. 568351
20-31	47866. 532	-71376. 859	9. 038	183° 47' 14″	-10. 238	18. 955	907310. 114060	730756. 282442
20-03	47857. 513	-71377. 456	4. 005	228° 44′05″	-11. 661	-3. 608	-172669. 906904	832332. 514416
20-02	47854. 871	-71380. 467	16. 770	273° 49′ 45″	-1. 522	-19. 744	-944846. 573024	108641. 070774
							倍面積	455. 636719
							面積	227. 8183595
							地積	227. 81

画地番号: 20-10

		•						
点名	Xn	Yn	距離	方向角	Xn+1 — Xn-1	Yn+1 — Yn-1	Xn*(Yn+1−Yn-1)	Yn*(Xn+1 — Xn−1)
20-11	47856. 922	-71411. 173	23. 571	3° 48' 43"	24. 450	-12. 406	-593712. 974332	-1746003. 179850
20-21	47880. 441	-71409. 606	9. 250	93° 49′ 28″	22. 902	10. 797	516965. 121477	-1635422. 796612
20-23	47879. 824	-71400. 376	4. 751	93° 49′ 31″	-0. 934	13. 971	668929. 021104	66687. 951184
20-30	47879. 507	-71395. 635	11. 781	183° 46′ 36″	-12. 073	3. 965	189842. 245255	861959. 501355
20-32	47867. 751	-71396. 411	11. 786	183° 50' 18"	-23. 516	-1. 565	-74913. 030315	1678958. 001076
20-29	47855. 991	-71397. 200	14. 003	273° 48′ 43″	-10. 829	-14. 762	-706450. 139142	773160. 278800
							倍面積	660. 244047

面積

地積

330. 1220235

330. 12

		•						
点名	Xn	Yn	距離	方向角	Xn+1 — Xn-1	Yn+1 — Yn-1	Xn*(Yn+1−Yn-1)	Yn*(Xn+1 — Xn−1)
20-01	47857. 835	-71424. 984	5. 650	358° 46' 23″	6. 562	-13. 932	-666755. 357220	-468690. 745008
K135	47863. 484	-71425. 105	6. 216	359° 10'14"	11. 865	-0. 211	-10099. 195124	-847458. 870825
20-10	47869. 700	-71425. 195	6. 025	5° 02' 47"	12. 218	0. 440	21062. 668000	-872673. 032510
20-09	47875. 702	-71424. 665	5. 732	6° 16' 10"	11. 700	1. 156	55344. 311512	-835668. 580500
20-20	47881. 400	-71424. 039	14. 464	93° 48' 05″	4. 739	15. 059	721046. 002600	-338478. 520821
20-21	47880. 441	-71409. 606	23. 571	183° 48' 43"	-24. 478	12. 866	616029. 753906	1747964. 335668
20-11	47856. 922	-71411. 173	13. 841	273° 46′ 56″	-22. 606	-15. 378	-735943. 746516	1614320. 976838
							倍面積	684. 437158
							面積	342. 2185790
							地積	342. 21

点名	Xn	Yn	距離	方向角	Xn+1 — Xn-1	Yn+1 — Yn−1	Xn* (Yn+1 — Yn−1)	Yn*(Xn+1−Xn−1)		
20-27	47900. 462	-71399. 000	23. 054	273° 48′01″	13. 973	-22. 174	-1062144. 844388	-997658. 227000		
20-28	47901. 990	-71422. 004	2. 528	180° 39' 26"	-1. 000	-23. 033	-1103326. 535670	71422. 004000		
20-07	47899. 462	-71422. 033	12. 977	186° 23' 18″	-15. 425	-1. 473	-70555. 907526	1101684. 859025		
20-08	47886. 565	-71423. 477	5. 195	186° 12' 36″	-18. 062	-2. 006	-96060. 449390	1290050. 841574		
20-20	47881. 400	-71424. 039	14. 464	93° 48' 05″	-6. 124	13. 871	664162. 899400	437400. 814836		
20-21	47880. 441	-71409. 606	9. 250	93° 49′ 28″	-1. 576	23. 663	1132994. 875383	112541. 539056		
20-23	47879. 824	-71400. 376	8. 211	3° 48' 46"	7. 576	9. 776	468073. 159424	-540929. 248576		
20-25	47888. 017	-71399. 830	12. 472	3° 48′ 56″	20. 638	1. 376	65893. 911392	-1473549. 691540		
							倍面積	-962. 891375		
							面積	481. 4456875		
							地積	481. 44		

点名	Xn	Yn	距離	方向角	Xn+1 — Xn-1	Yn+1 — Yn−1	Xn*(Yn+1-Yn-1)	Yn* (Xn+1 — Xn−1)
20-24	47906. 394	-71398. 604	23. 384	273° 48′ 20″	7. 484	-22. 937	-1098828. 959178	-534347. 152336
20-19	47907. 946	-71421. 937	5. 956	180° 38' 40"	-4. 404	-23. 400	-1121045. 936400	314542. 210548
20-28	47901. 990	-71422. 004	23. 054	93° 48′ 01″	-7. 484	22. 937	1098727. 944630	534522. 277936
20-27	47900. 462	-71399. 000	5. 945	3° 49' 09"	4. 404	23. 400	1120870. 810800	-314441. 196000
							倍面積	-276. 140148
							面積	138. 0700740
							地積	138. 07