
2 6 街区 画地出来形確認図 (4930.72㎡)



S = 1:500

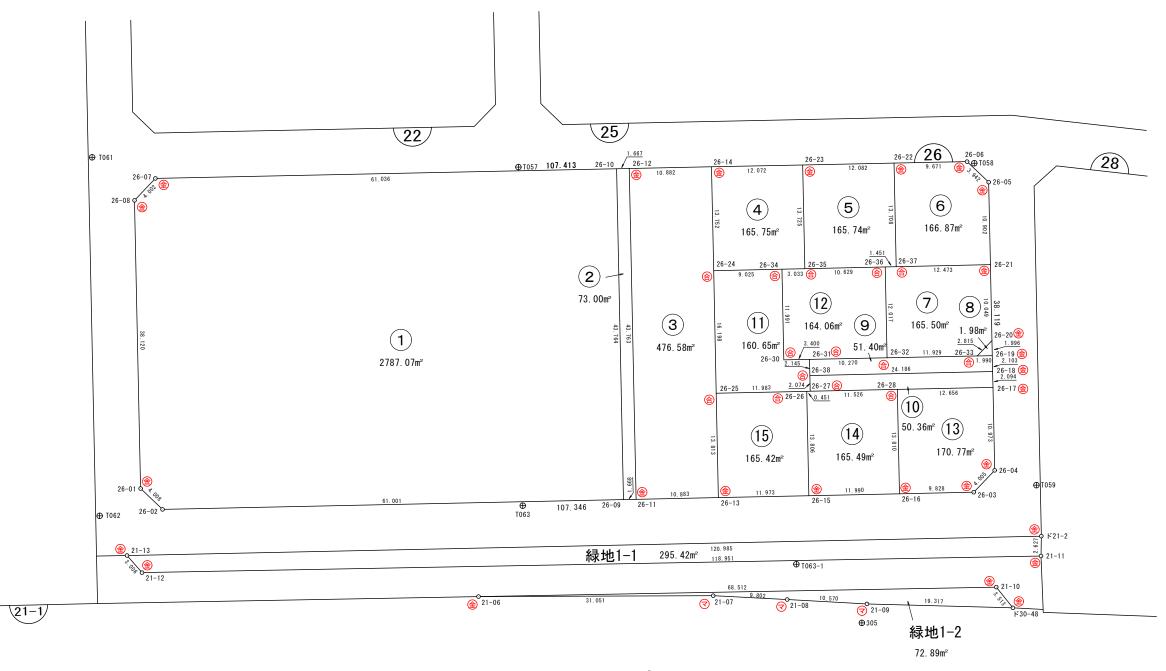

3 · 4 · 3 O 総社荒牧線

凡	例
事 項	記号
金属プレート	(
コンクリート杭	9
金 属 鋲	(E)
合成樹脂杭	a
マーキング	ூ

⊕ H19-T009

⊕H19-T010

画地番号: 26-01

	.	•						
点名	Xn	Yn	距離	方向角	Xn+1 — Xn-1	Yn+1 — Yn-1	Xn* (Yn+1 — Yn-1)	Yn* (Xn+1 — Xn-1)
26-09	47754. 782	-71251. 636	43. 764	3° 48' 26"	39. 643	63. 775	3045561. 222050	-2824628. 605948
26-10	47798. 450	-71248. 730	61. 036	273° 48' 03″	47. 714	-57. 996	-2772118. 906200	-3399561. 903220
26-07	47802. 496	-71309. 632	4. 002	228° 36′ 58″	1. 400	-63. 905	-3054818. 506880	-99833. 484800
26-08	47799. 850	-71312. 635	38. 120	183° 47' 36"	-40. 683	-5. 525	-264094. 171250	2901211. 929705
26-01	47761.813	-71315. 157	4. 008	138° 34' 48"	-41. 043	0. 130	6209. 035690	2926987. 988751
26-02	47758. 807	-71312. 505	61. 001	93° 47' 00″	-7. 031	63. 521	3033687. 179447	501398. 222655
							倍面積	-5574. 147143
							面積	2787. 0735715

2787. 07

地積

点名	Хn	Yn	距離	方向角	Xn+1 — Xn-1	Yn+1 — Yn-1	Xn* (Yn+1 — Yn-1)	Yn* (Xn+1 — Xn−1)
26-10	47798. 450	-71248. 730	43. 764	183° 48' 26"	-43. 557	-4. 570	-218438. 916500	3103380. 932610
26-09	47754. 782	-71251. 636	1. 668	93° 46′ 47″	-43. 778	-1. 241	-59263. 684462	3119254. 120808
26-11	47754. 672	-71249. 971	43. 763	3° 48' 22"	43. 557	4. 570	218238. 851040	-3103434. 986847
26-12	47798. 339	-71247. 066	1. 667	273° 48′ 59″	43. 778	1. 241	59317. 738699	-3119054. 055348
							倍面積	-146. 011223
							面積	73. 0056115
							地積	73. 00

画地番号: 26-03

	9 . 7 . 20 0							
点名	Xn	Yn	距離	方向角	Xn+1 — Xn-1	Yn+1 — Yn-1	Xn* (Yn+1 — Yn-1)	Yn* (Xn+1 — Xn−1)
26-11	47754. 672	-71249. 971	43. 763	3° 48' 22"	44. 388	-7. 955	-379888. 415760	-3162643. 712748
26-12	47798. 339	-71247. 066	10. 882	93° 47' 36″	42. 947	13. 764	657896. 337996	-3059847. 743502
26-14	47797. 619	-71236. 207	13. 752	183° 44' 38"	-14. 443	9. 961	476112. 082859	1028864. 537701
26-24	47783. 896	-71237. 105	16. 198	183° 50' 26"	-29. 885	-1. 983	-94755. 465768	2128920. 882925
26-25	47767. 734	-71238. 190	13. 813	183° 49' 22"	-29. 945	-2. 006	-95822. 074404	2133227. 599550
26-13	47753. 951	-71239. 111	10. 883	273° 47'54″	-13. 062	-11. 781	-562589. 296731	930525. 267882
							倍面積	953. 168192
							面積	476. 5840960

地積

476. 58

		-						
点名	Xn	Yn	距離	方向角	Xn+1 — Xn-1	Yn+1 — Yn-1	Xn* (Yn+1 — Yn-1)	Yn*(Xn+1 — Xn-1)
26-24	47783. 896	-71237. 105	13. 752	3° 44' 38"	14. 310	-8. 108	-387431. 828768	-1019402. 972550
26-14	47797. 619	-71236. 207	12. 072	93° 51′ 58″	12. 909	12. 943	618644. 582717	-919588. 196163
26-23	47796. 805	-71224. 162	13. 725	183° 48' 06"	-14. 509	11. 135	532217. 423675	1033391. 366458
26-35	47783. 110	-71225. 072	3. 033	273° 45'41″	-13. 496	-3. 937	-188122. 104070	961253. 571712
26-34	47783. 309	-71228. 099	9. 025	273° 43′ 45″	0. 786	-12. 033	-574976. 557197	-55985. 285814
							倍面積	331. 516357
							面積	165. 7581785
							地積	165. 75

点名	Xn	Yn	距離	方向角	Xn+1 — Xn-1	Yn+1 — Yn-1	Xn*(Yn+1−Yn-1)	Yn*(Xn+1 — Xn-1)
26-35	47783. 110	-71225. 072	13. 725	3° 48' 06"	14. 388	-9. 697	-463352. 817670	-1024786. 335936
26-23	47796. 805	-71224. 162	12. 082	93° 48' 21″	12. 893	12. 966	619733. 373630	-918293. 120666
26-22	47796. 003	-71212. 106	13. 708	183° 48' 23"	-14. 480	11. 146	532734. 249438	1031151. 294880
26-37	47782. 325	-71213. 016	1. 451	273° 37'59″	-13. 586	-2. 359	-112718. 504675	967500. 035376
26-36	47782. 417	-71214. 465	10. 629	273° 44′ 17″	0. 785	-12. 056	-576064. 819352	-55903. 355025
							倍面積	331. 481371
							面積	165. 7406855
							地積	165. 74

	.	-						
点名	Хn	Yn	距離	方向角	Xn+1 — Xn-1	Yn+1 — Yn-1	Xn*(Yn+1−Yn-1)	Yn*(Xn+1 — Xn−1)
26-37	47782. 325	-71213. 016	13. 708	3° 48' 23"	14. 489	-11. 537	-551264. 683525	-1031805. 388824
26-22	47796. 003	-71212. 106	9. 671	93° 51' 13″	13. 028	10. 560	504725. 791680	-927751. 316968
26-06	47795. 353	-71202. 456	3. 942	138° 39' 39"	-3. 610	12. 254	585684. 255662	257040. 866160
26-05	47792. 393	-71199. 852	10. 902	183° 46′ 15″	-13. 839	1. 887	90184. 245591	985334. 751828
26-21	47781. 514	-71200. 569	12. 473	273° 43′ 40″	-10. 068	-13. 164	-628995. 850296	716847. 328692
							倍面積	333. 759112
							面積	166. 8795560
							地積	166. 87

画地番号: 26-07

		-						
点名	Xn	Yn	距離	方向角	Xn+1 — Xn−1	Yn+1 — Yn-1	Xn* (Yn+1 — Yn-1)	Yn*(Xn+1 — Xn−1)
26-32	47770. 426	-71215. 262	12. 017	3° 48' 10″	12. 784	-11. 106	-530538. 351156	-910415. 909408
26-36	47782. 417	-71214. 465	1. 451	93° 37' 59″	11. 899	2. 246	107319. 308582	-847380. 919035
26-37	47782. 325	-71213. 016	12. 473	93° 43′ 40″	-0. 903	13. 896	663983. 188200	64305. 353448
26-21	47781. 514	-71200. 569	10. 049	183° 49' 43"	-10. 838	11. 776	562675. 108864	771671. 766822
26-20	47771. 487	-71201. 240	2. 815	228° 48′ 58″	-11. 881	-2. 790	-133282. 448730	845941. 932440
26-33	47769. 633	-71203. 359	11. 929	273° 48′41″	-1. 061	-14. 022	-669825. 793926	75546. 763899
							倍面積	331. 011834

倍面積331.011834面積165.5059170地積165.50

画地番号: 26-08

点名	Xn	Yn	距離	方向角	Xn+1 — Xn-1	Yn+1 — Yn-1	Xn* (Yn+1 — Yn-1)	Yn*(Xn+1 — Xn−1)
26-33	47769. 633	-71203. 359	2. 815	48° 48' 58″	1. 992	0. 133	6353. 361189	-141837. 091128
26-20	47771. 487	-71201. 240	1. 996	183° 49' 11"	-0. 138	1. 986	94874. 173182	9825. 771120
26-19	47769. 495	-71201. 373	1. 990	273° 58′ 30″	-1. 854	-2. 119	-101223. 559905	132007. 345542
							倍面積	3. 974466
							面積	1. 9872330

1. 98

地積

画地番号: 26-09

	9 . 7 . 20 0	, ,						
点名	Xn	Yn	距離	方向角	Xn+1 — Xn-1	Yn+1 — Yn-1	Xn* (Yn+1 — Yn−1)	Yn*(Xn+1−Xn−1)
26-38	47768. 974	-71225. 648	24. 186	93° 44′ 27″	-3. 719	23. 996	1146264. 300104	264888. 184912
26-18	47767. 396	-71201. 513	2. 103	3° 48′ 57″	0. 521	24. 275	1159553. 537900	-37095. 988273
26-19	47769. 495	-71201. 373	1. 990	273° 58′ 30″	2. 237	-1.846	-88182. 487770	-159277. 471401
26-33	47769. 633	-71203. 359	11. 929	273° 48′41″	0. 931	-13. 889	-663472. 432737	-66290. 327229
26-32	47770. 426	-71215. 262	10. 270	273° 50′ 48″	1. 482	-22. 150	-1058114. 935900	-105541. 018284
26-31	47771. 115	-71225. 509	2. 145	183° 42' 53″	-1. 452	-10. 386	-496150. 800390	103419. 439068
							倍面積	-102. 818793
							面積	51. 4093965

地積

51.40

点名	Xn	Yn	距離	方向角	Xn+1 — Xn-1	Yn+1 — Yn-1	Xn* (Yn+1 — Yn−1)	Yn* (Xn+1 — Xn−1)
26-18	47767. 396	-71201. 513	24. 186	273° 44′27″	3. 668	-23. 997	-1146274. 201812	-261167. 149684
26-38	47768. 974	-71225. 648	2. 074	183° 42' 14"	-0. 492	-24. 269	-1159305. 230006	35043. 018816
26-27	47766. 904	-71225. 782	11. 526	93° 46′ 14″	-2. 828	11. 368	543014. 164672	201426. 511496
26-28	47766. 146	-71214. 280	12. 656	93° 48′ 19″	-1. 598	24. 131	1152644. 869126	113800. 419440
26-17	47765. 306	-71201. 651	2. 094	3° 46' 40″	1. 250	12. 767	609819. 661702	-89002. 063750
							倍面積	-100. 736318
							面積	50. 3681590
							地積	50. 36

点名	Xn	Yn	距離	方向角	Xn+1 — Xn-1	Yn+1 — Yn-1	Xn* (Yn+1 — Yn-1)	Yn*(Xn+1 — Xn-1)
26-25	47767. 734	-71238. 190	16. 198	3° 50' 26"	16. 964	-10. 872	-519330. 804048	-1208484. 655160
26-24	47783. 896	-71237. 105	9. 025	93° 43′ 45″	15. 575	10. 091	482187. 294536	-1109517. 910375
26-34	47783. 309	-71228. 099	11. 991	183° 50' 22″	-12. 552	8. 203	391966. 483727	894055. 098648
26-30	47771. 344	-71228. 902	3. 400	93° 51' 40″	-12. 194	2. 590	123727. 780960	868565. 230988
26-31	47771. 115	-71225. 509	2. 145	183° 42′ 53″	-2. 370	3. 254	155447. 208210	168804. 456330
26-38	47768. 974	-71225. 648	2. 074	183° 42' 14"	-4. 211	-0. 273	-13040. 929902	299931. 203728
26-27	47766. 904	-71225. 782	0. 451	273° 33′09″	-2. 042	-0. 585	-27943. 638840	145443. 046844
26-26	47766. 932	-71226. 233	11. 983	273° 50'14″	0. 830	-12. 408	-592692. 092256	-59117. 773390
							倍面積	321. 302387
							面積	160. 6511935
							地積	160. 65

画地番号: 26-12

点名	Xn	Yn	距離	方向角	Xn+1 — Xn-1	Yn+1 — Yn-1	Xn*(Yn+1-Yn-1)	Yn*(Xn+1−Xn−1)
26-30	47771. 344	-71228. 902	11. 991	3° 50' 22"	12. 194	-2. 590	-123727. 780960	-868565. 230988
26-34	47783. 309	-71228. 099	3. 033	93° 45' 41″	11. 766	3. 830	183010. 073470	-838069. 812834
26-35	47783. 110	-71225. 072	10. 629	93° 44' 17″	-0. 892	13. 634	651474. 921740	63532. 764224
26-36	47782. 417	-71214. 465	12. 017	183° 48' 10″	-12. 684	9. 810	468745. 510770	903284. 274060
26-32	47770. 426	-71215. 262	10. 270	273° 50′ 48″	-11. 302	-11. 044	-527576. 584744	804874. 891124
26-31	47771. 115	-71225. 509	3. 400	273° 51′40″	0. 918	-13. 640	-651598. 008600	-65385. 017262
							倍面積	328. 131676

倍面積328. 131676面積164. 0658380地積164. 06

		_						
点名	Xn	Yn	距離	方向角	Xn+1 — Xn-1	Yn+1 — Yn-1	Xn* (Yn+1 — Yn-1)	Yn*(Xn+1−Xn−1)
26-16	47752. 366	-71215. 200	13. 810	3° 49' 11"	14. 425	-8. 887	-424375. 276642	-1027279. 260000
26-28	47766. 146	-71214. 280	12. 656	93° 48' 19″	12. 940	13. 549	647183. 512154	-921512. 783200
26-17	47765. 306	-71201. 651	10. 973	183° 47' 37″	-11. 789	11. 903	568550. 437318	839396. 263639
26-04	47754. 357	-71202. 377	4. 005	228° 50'47″	-13. 585	-3. 742	-178696. 803894	967284. 291545
26-03	47751. 721	-71205. 393	9. 828	273° 45′ 46″	-1. 991	-12. 823	-612320. 318383	141769. 937463
							倍面積	341. 550553
							面積	170. 7752765
							地積	170. 77

		-						
点名	Xn	Yn	距離	方向角	Xn+1 — Xn-1	Yn+1 — Yn-1	Xn* (Yn+1 — Yn−1)	Yn* (Xn+1 — Xn-1)
26-15	47753. 157	-71227. 164	13. 806	3° 51′ 59″	14. 566	-11. 033	-526860. 581181	-1037494. 870824
26-26	47766. 932	-71226. 233	0. 451	93° 33' 09″	13. 747	1. 382	66013. 900024	-979147. 025051
26-27	47766. 904	-71225. 782	11. 526	93° 46′ 14″	-0. 786	11. 953	570957. 803512	55983. 464652
26-28	47766. 146	-71214. 280	13. 810	183° 49' 11"	-14. 538	10. 582	505461. 356972	1035313. 202640
26-16	47752. 366	-71215. 200	11. 990	273° 46′ 57″	-12. 989	-12. 884	-615241. 483544	925014. 232800
							倍面積	330. 995783
							面積	165. 4978915
							地積	165. 49

点名	Xn	Yn	距離	方向角	Xn+1 — Xn-1	Yn+1 — Yn-1	Xn* (Yn+1 — Yn-1)	Yn* (Xn+1 — Xn−1)
26-13	47753. 951	-71239. 111	13. 813	3° 49' 22"	14. 577	-11. 026	-526535. 063726	-1038452. 521047
26-25	47767. 734	-71238. 190	11. 983	93° 50' 14"	12. 981	12. 878	615152. 878452	-924742. 944390
26-26	47766. 932	-71226. 233	13. 806	183° 51'59″	-14. 577	11. 026	526678. 192232	1038264. 798441
26-15	47753. 157	-71227. 164	11. 973	273° 48′08″	-12. 981	-12. 878	-614965. 155846	924599. 815884
							倍面積	330. 851112
							面積	165. 4255560
							地積	165. 42