
# **27街区 画地出来形確認図** (4557.32㎡)



S=1:500

3・4・30 総社荒牧線

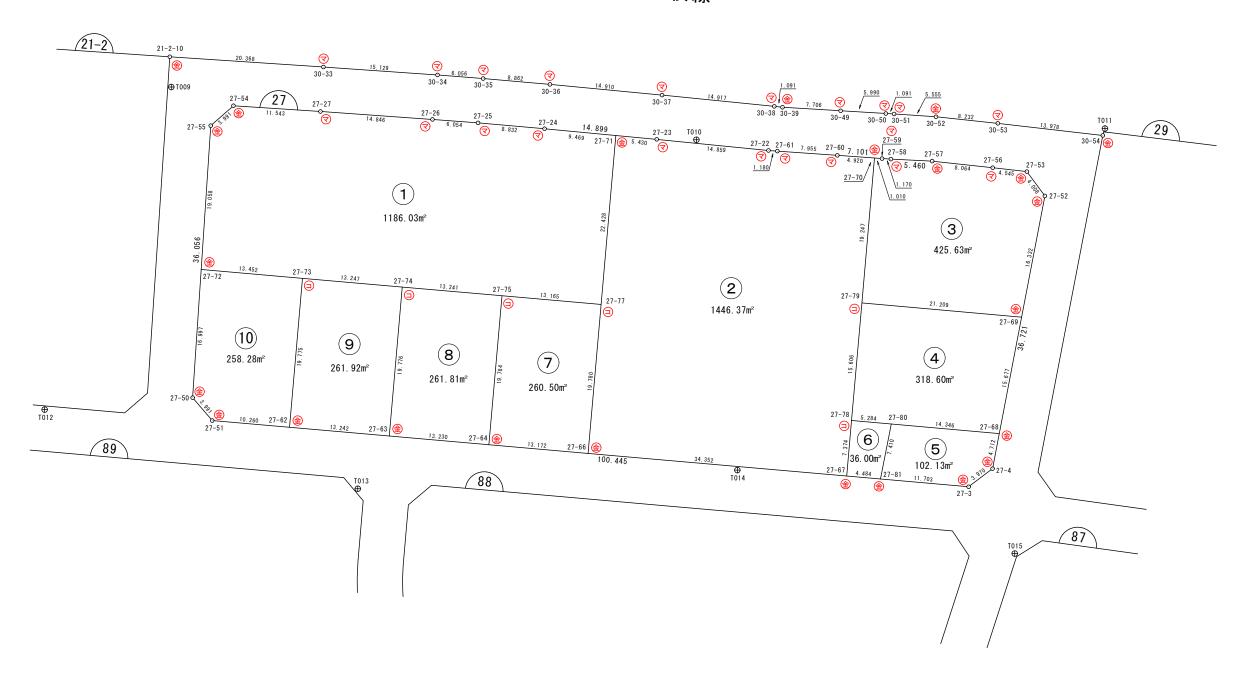

凡	例
事 項	記号
金属プレート	<b>(</b>
コンクリート杭	(1)
金 属 鋲	<b>(E)</b>
合成樹脂杭	<b>(a)</b>
マーキング	₹

画地番号: 27-1

点名	Xn	Yn	距離	方向角	Xn+1 — Xn−1	Yn+1 — Yn-1	Xn* (Yn+1 — Yn−1)	Yn* (Xn+1 — Xn−1)
27-55	47716. 039	-71318. 285	19. 058	183° 48' 10″	-21. 648	-4. 265	-203508. 906335	1543898. 233680
27-72	47697. 022	-71319. 549	13. 452	95° 00' 24"	-20. 191	12. 137	578898. 756014	1440013. 013859
27-73	47695. 848	-71306. 148	13. 247	95° 00' 06"	-2. 329	26. 598	1268614. 165104	166072. 018692
27-74	47694. 693	-71292. 951	13. 241	94° 58' 09″	-2. 302	26. 389	1258615. 253577	164116. 373202
27-75	47693. 546	-71279. 759	13. 165	95° 01'12"	-2. 299	26. 307	1254674. 114622	163872. 165941
27-77	47692. 394	-71266. 644	22. 428	4° 59′ 26″	21. 191	15. 066	718533. 608004	-1510211. 453004
27-71	47714. 737	-71264. 693	9. 469	275° 24'41″	23. 236	-7. 476	-356715. 373812	-1655906. 406548
27-24	47715. 630	-71274. 120	8. 832	275° 03' 13″	1. 671	-18. 225	-869617. 356750	-119099. 054520
27-25	47716. 408	-71282. 918	6. 054	274° 16'52″	1. 230	-14. 836	-707920. 629088	-87677. 989140
27-26	47716. 860	-71288. 956	14. 846	274° 04'16″	1. 506	-20. 847	-994753. 380420	-107361. 167736
27-27	47717. 914	-71303. 765	11. 543	273° 45'18″	1. 810	-26. 328	-1256317. 239792	-129059. 814650
27-54	47718. 670	-71315. 284	3. 991	228° 45'31″	-1. 875	-14. 520	-692875. 088400	133716. 157500
							倍面積	-2372. 077276
							面積	1186. 0386380

地積

1186.03

点名	Xn	Yn	距離	方向角	Xn+1 — Xn-1	Yn+1 — Yn-1	Xn*(Yn+1-Yn-1)	Yn* (Xn+1 — Xn−1)
27-71	47714. 737	-71264. 693	22. 428	184° 59' 26"	-21. 829	-7. 357	-351037. 320109	1555636. 983497
27-77	47692. 394	-71266. 644	19. 780	185° 00' 21"	-42. 048	-3. 677	-175364. 932738	2996619. 846912
27-66	47672. 689	-71268. 370	34. 352	94° 59′ 54″	-22. 698	32. 496	1549171. 701744	1617649. 462260
27-67	47669. 696	-71234. 148	7. 374	4° 54' 02"	4. 355	34. 852	1661384. 244992	-310224. 714540
27-78	47677. 044	-71233. 518	15. 606	5° 03' 56"	22. 894	2. 008	95735. 504352	-1630820. 161092
27-79	47692. 590	-71232. 140	19. 247	4° 57' 13″	34. 722	3. 040	144985. 473600	-2473322. 365080
27-70	47711. 766	-71230. 478	4. 920	274° 02'39″	19. 523	-3. 246	-154872. 392436	-1390632. 621994
27-60	47712. 113	-71235. 386	7. 955	274° 00' 02″	0. 902	-12. 844	-612814. 379372	-64254. 318172
27-61	47712. 668	-71243. 322	1. 180	274° 04′ 43″	0. 639	-9. 114	-434853. 256152	-45524. 482758
27-22	47712. 752	-71244. 500	14. 859	275° 40'52″	1. 555	-15. 965	-761734. 085680	-110785. 197500
27-23	47714. 223	-71259. 287	5. 430	275° 25' 53″	1. 985	-20. 193	-963493. 305039	-141449. 684695
							倍面積	-2892. 746838
							面積	1446. 3734190
							地積	1446. 37

画地番号: 27-3

<u> </u>	g · J · _ /							
点名	Xn	Yn	距離	方向角	Xn+1 — Xn-1	Yn+1 — Yn-1	Xn*(Yn+1-Yn-1)	Yn*(Xn+1−Xn−1)
27-70	47711. 766	-71230. 478	19. 247	184° 57' 13"	-19. 099	-2. 670	-127390. 415220	1360430. 899322
27-79	47692. 590	-71232. 140	21. 209	95° 05′ 56″	-21. 061	19. 464	928288. 571760	1500220. 100540
27-69	47690. 705	-71211. 014	16. 332	10° 53′ 17″	14. 153	24. 211	1154639. 658755	-1007849. 481142
27-52	47706. 743	-71207. 929	4. 008	323° 29' 25"	19. 260	0. 700	33394. 720100	-1371464. 712540
27-53	47709. 965	-71210. 314	4. 545	276° 28'01″	3. 734	-6. 902	-329294. 178430	-265899. 312476
27-56	47710. 477	-71214. 831	8. 064	276° 12′02″	1. 383	-12. 534	-598003. 118718	-98490. 111273
27-57	47711. 348	-71222. 848	5. 460	272° 46′ 54″	1. 136	-13. 471	-642719. 568908	-80909. 155328
27-58	47711. 613	-71228. 302	1. 170	273° 43′ 22″	0. 341	-6. 622	-315946. 301286	-24288. 850982
27-59	47711. 689	-71229. 470	1. 010	274° 22′06″	0. 153	-2. 176	-103820. 635264	-10898. 108910
							倍面積	-851. 267211
							面積	425. 6336055
							地積	425. 63

– .								
点名	Хn	Yn	距離	方向角	Xn+1 — Xn-1	Yn+1 — Yn-1	Xn* (Yn+1 — Yn−1)	Yn*(Xn+1 — Xn−1)
27-69	47690. 705	-71211. 014	21. 209	275° 05' 56″	17. 282	-18. 176	-866826. 254080	-1230668. 743948
27-79	47692. 590	-71232. 140	15. 606	185° 03' 56"	-13. 661	-22. 504	-1073274. 045360	973102. 264540
27-78	47677. 044	-71233. 518	5. 284	95° 04' 11"	-16. 013	3. 886	185272. 992984	1140662. 323734
27-80	47676. 577	-71228. 254	14. 346	95° 04' 29"	-1. 736	19. 554	932267. 786658	123652. 248944
27-68	47675. 308	-71213. 964	15. 677	10° 50' 46"	14. 128	17. 240	821922. 309920	-1006110. 883392
							倍面積	-637. 209878
							面積	318. 6049390
							地積	318. 60

	<b>-</b>	_						
点名	Хn	Yn	距離	方向角	Xn+1 — Xn-1	Yn+1 — Yn-1	Xn* (Yn+1 — Yn-1)	Yn*(Xn+1 — Xn-1)
27-68	47675. 308	-71213. 964	14. 346	275° 04' 29″	5. 897	-13. 400	-638849. 127200	-419948. 745708
27-80	47676. 577	-71228. 254	7. 410	191° 06' 08"	-6. 003	-15. 717	-749332. 760709	427583. 208762
27-81	47669. 305	-71229. 681	11. 703	94° 59′ 42″	-8. 291	10. 232	487752. 328760	590565. 285171
27-3	47668. 286	-71218. 022	3. 970	52° 55' 20″	1. 375	14. 827	706777. 676522	-97924. 780250
27-4	47670. 680	-71214. 854	4. 712	10° 53′ 08″	7. 022	4. 058	193447. 619440	-500070. 704788
							倍面積	-204. 263187
							面積	102. 1315935
							地積	102. 13

点名	Xn	Yn	距離	方向角	Xn+1 — Xn−1	Yn+1 — Yn-1	Xn* (Yn+1 — Yn-1)	Yn* (Xn+1 — Xn−1)
27-81	47669. 305	-71229. 681	7. 410	11° 06' 08"	6. 881	5. 894	280962. 883670	-490131. 434961
27-80	47676. 577	-71228. 254	5. 284	275° 04'11″	7. 739	-3. 837	-182935. 025949	-551235. 457706
27-78	47677. 044	-71233. 518	7. 374	184° 54' 02"	-6. 881	-5. 894	-281008. 497336	490157. 837358
27-67	47669. 696	-71234. 148	4. 484	95° 00' 09"	-7. 739	3. 837	182908. 623552	551281. 071372
							倍面積	-72. 016063
							面積	36. 0080315
							地積	36. 00

点名	Xn	Yn	距離	方向角	Xn+1 — Xn-1	Yn+1 — Yn-1	Xn* (Yn+1 — Yn-1)	Yn* (Xn+1 — Xn−1)
27-66	47672. 689	-71268. 370	19. 780	5° 00' 21"	18. 556	14. 848	707844. 086272	-1322455. 873720
27-77	47692. 394	-71266. 644	13. 165	275° 01'12″	20. 857	-11. 389	-543168. 675266	-1486408. 393908
27-75	47693. 546	-71279. 759	19. 784	185° 01'31"	-18. 556	-14. 848	-708153. 771008	1322667. 208004
27-64	47673. 838	-71281. 492	13. 172	95° 00' 15″	-20. 857	11. 389	542957. 340982	1486718. 078644
				•			倍面積	-521. 019020
							面積	260. 5095100
							地積	260. 50

点名	Xn	Yn	距離	方向角	Xn+1 — Xn-1	Yn+1 — Yn−1	Xn* (Yn+1 — Yn-1)	Yn*(Xn+1 — Xn−1)
27-64	47673. 838	-71281. 492	19. 784	5° 01'31"	18. 554	14. 913	710959. 946094	-1322556. 802568
27-75	47693. 546	-71279. 759	13. 241	274° 58'09″	20. 855	-11. 459	-546520. 343614	-1486539. 373945
27-74	47694. 693	-71292. 951	19. 776	184° 59' 33″	-18. 554	-14. 913	-711270. 956709	1322769. 412854
27-63	47674. 992	-71294. 672	13. 230	95° 00' 14"	-20. 855	11. 459	546307. 733328	1486850. 384560
							倍面積	-523. 620901
							面積	261. 8104505
							地積	261. 81

点名	Xn	Yn	距離	方向角	Xn+1 — Xn-1	Yn+1 — Yn-1	Xn* (Yn+1 — Yn-1)	Yn* (Xn+1 — Xn−1)
27-73	47695. 848	-71306. 148	19. 775	184° 58' 41″	-18. 546	-14. 913	-711288. 181224	1322443. 820808
27-62	47676. 147	-71307. 864	13. 242	95° 00' 13"	-20. 856	11. 476	547131. 462972	1487196. 811584
27-63	47674. 992	-71294. 672	19. 776	4° 59′ 33″	18. 546	14. 913	710977. 155696	-1322230. 986912
27-74	47694. 693	-71292. 951	13. 247	275° 00' 06″	20. 856	-11. 476	-547344. 296868	-1486885. 786056
				•			倍面積	-523. 859424
							面積	261. 9297120
							地積	261. 92

		_						
点名	Xn	Yn	距離	方向角	Xn+1 — Xn-1	Yn+1 — Yn-1	Xn* (Yn+1 — Yn-1)	Yn*(Xn+1−Xn−1)
27-72	47697. 022	-71319. 549	16. 997	183° 49' 43"	-15. 786	-14. 536	-693323. 911792	1125850. 400514
27-50	47680. 062	-71320. 684	3. 991	139° 23' 22″	-19. 990	1. 463	69755. 930706	1425700. 473160
27-51	47677. 032	-71318. 086	10. 260	94° 56′ 54″	-3. 915	12. 820	611219. 550240	279210. 306690
27-62	47676. 147	-71307. 864	19. 775	4° 58' 41"	18. 816	11. 938	569157. 842886	-1341728. 769024
27-73	47695. 848	-71306. 148	13. 452	275° 00'24″	20. 875	-11. 685	-557325. 983880	-1488515. 839500
							倍面積	-516. 571840
							面積	258. 2859200
							地積	258. 28