
29街区 画地出来形確認図 (2184.30㎡)



S=1:500

3・4・30 総社荒牧線

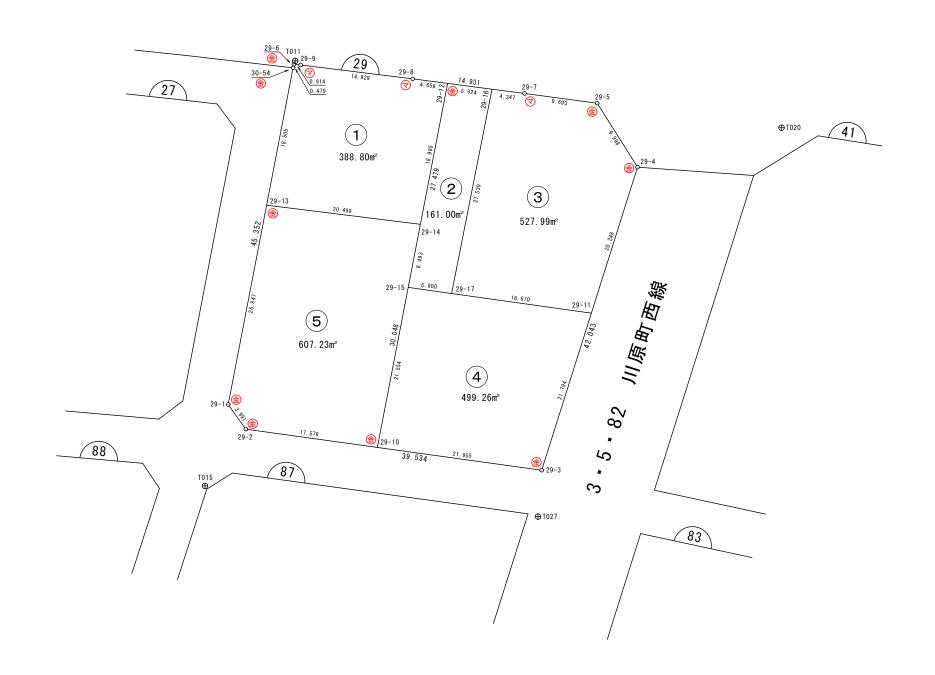

	凡							
事	項		記号					
金属	プレー	٠ ٢	(
コンク	リート	∖杭	Э					
金	属	鋲	(E)					
合 成	樹脂	杭	(a)					
マー	キン	グ	₹					

画地番号: 29-1

П,Од	4 7 . – •	•						
点名	Xn	Yn	距離	方向角	Xn+1 — Xn-1	Yn+1 — Yn-1	Xn* (Yn+1 — Yn-1)	Yn*(Xn+1 — Xn−1)
29-6	47715. 213	-71200. 171	0. 479	191° 25' 38″	-0. 371	-1.004	-47906. 073852	26415. 263441
30-54	47714. 743	-71200. 266	18. 505	190° 54'31″	-18. 641	-3. 597	-171629. 930571	1327244. 158506
29-13	47696. 572	-71203. 768	20. 499	97° 05' 31″	-20. 702	16. 841	803257. 969052	1474060. 405136
29-14	47694. 041	-71183. 425	18. 985	10° 55' 50″	16. 110	23. 943	1141938. 423663	-1146764. 976750
29-12	47712. 682	-71179. 825	4. 659	277° 28′ 22″	19. 247	-1. 020	-48666. 935640	-1369998. 091775
29-8	47713. 288	-71184. 445	14. 929	277° 01′ 32″	2. 432	-19. 437	-927403. 178856	-173120. 570240
29-9	47715. 114	-71199. 262	0. 914	276° 12'56″	1. 925	-15. 726	-750367. 882764	-137058. 579350
							倍面積	-777. 608968
							面積	388. 8044840
							地積	388. 80

画地番号: 29-2

	-	_						
点名	Xn	Yn	距離	方向角	Xn+1 — Xn-1	Yn+1 — Yn-1	Xn* (Yn+1 — Yn-1)	Yn*(Xn+1−Xn−1)
29-12	47712. 682	-71179. 825	18. 985	190° 55' 50″	-17. 870	-9. 474	-452029. 949268	1271983. 472750
29-14	47694. 041	-71183. 425	8. 493	190° 55' 35″	-26. 981	-5. 210	-248485. 953610	1920599. 989925
29-15	47685. 701	-71185. 035	5. 800	97° 59′ 51″	-9. 147	4. 134	197132. 687934	651129. 515145
29-17	47684. 894	-71179. 291	27. 539	11° 10′ 50″	26. 210	11. 084	528539. 365096	-1865609. 217110
29-16	47711. 911	-71173. 951	5. 924	277° 28′ 40″	27. 788	-0. 534	-25478. 160474	-1977781. 750388
							倍面積	-322. 010322
							面積	161. 0051610
							地積	161.00

画地番号: 29-3

1,01	-	-						
点名	Xn	Yn	距離	方向角	Xn+1 — Xn-1	Yn+1 — Yn-1	Xn*(Yn+1−Yn−1)	Yn*(Xn+1—Xn-1)
29-16	47711. 911	-71173. 951	27. 539	191° 10' 50″	-26. 452	-9. 651	-460467. 653061	1882693. 351852
29-17	47684. 894	-71179. 291	18. 670	97° 59′ 55″	-29. 615	13. 149	627008. 671206	2107974. 702965
29-11	47682. 296	-71160. 802	20. 248	17° 33′ 13″	16. 708	24. 596	1172793. 752416	-1188954. 679816
29-4	47701. 602	-71154. 695	9. 998	327° 43′ 52″	27. 760	0. 769	36682. 531938	-1975254. 333200
29-5	47710. 056	-71160. 033	9. 693	277° 38′ 52″	9. 744	-14. 945	-713026. 786920	-693383. 361552
29-7	47711. 346	-71169. 640	4. 347	277° 28′00″	1. 855	-13. 918	-664046. 513628	-132019. 682200
							倍面積	-1055. 998049
							面積	527. 9990245

527. 99

地積

画地番号: 29-4

点名	Xn	Yn	距離	方向角	Xn+1 — Xn-1	Yn+1 — Yn-1	Xn* (Yn+1 — Yn-1)	Yn*(Xn+1−Xn−1)
29-10	47664. 538	-71189. 122	21. 955	97° 54′ 41″	-24. 185	17. 660	841755. 741080	1721708. 915570
29-3	47661. 516	-71167. 375	21. 794	17° 33′ 10″	17. 758	28. 320	1349774. 133120	-1263790. 245250
29-11	47682. 296	-71160. 802	18. 670	277° 59'55″	23. 378	-11. 916	-568182. 239136	-1663597. 229156
29-17	47684. 894	-71179. 291	5. 800	277° 59′51″	3. 405	-24. 233	-1155548. 036302	-242365. 485855
29-15	47685. 701	-71185. 035	21. 554	190° 55′ 49″	-20. 356	-9. 831	-468798. 126531	1449042. 572460
							倍面積	-998. 527769
							面積	499. 2638845
							 地積	499. 26

画地番号: 29-5

	9.7.20	•						
点名	Xn	Yn	距離	方向角	Xn+1 — Xn-1	Yn+1 — Yn-1	Xn* (Yn+1 — Yn-1)	Yn* (Xn+1 — Xn−1)
29-13	47696. 572	-71203. 768	26. 847	190° 54' 26″	-23. 831	-25. 423	-1212589. 949956	1696856. 995208
29-1	47670. 210	-71208. 848	3. 991	144° 33' 15″	-29. 614	-2. 765	-131808. 130650	2108778. 824672
29-2	47666. 958	-71206. 533	17. 578	97° 54' 47″	-5. 672	19. 726	940278. 413508	403883. 455176
29-10	47664. 538	-71189. 122	21. 554	10° 55' 49″	18. 743	21. 498	1024692. 237924	-1334297. 713646
29-15	47685. 701	-71185. 035	8. 493	10° 55' 35″	29. 503	5. 697	271665. 438597	-2100172. 087605
29-14	47694. 041	-71183. 425	20. 499	277° 05′ 31″	10. 871	-18. 733	-893452. 470053	-773835. 013175
							倍面積	-1214. 460630

倍面積-1214. 460630面積607. 2303150地積607. 23