
3 8 街区 画地出来形確認図 (2203.70㎡)



S=1:500

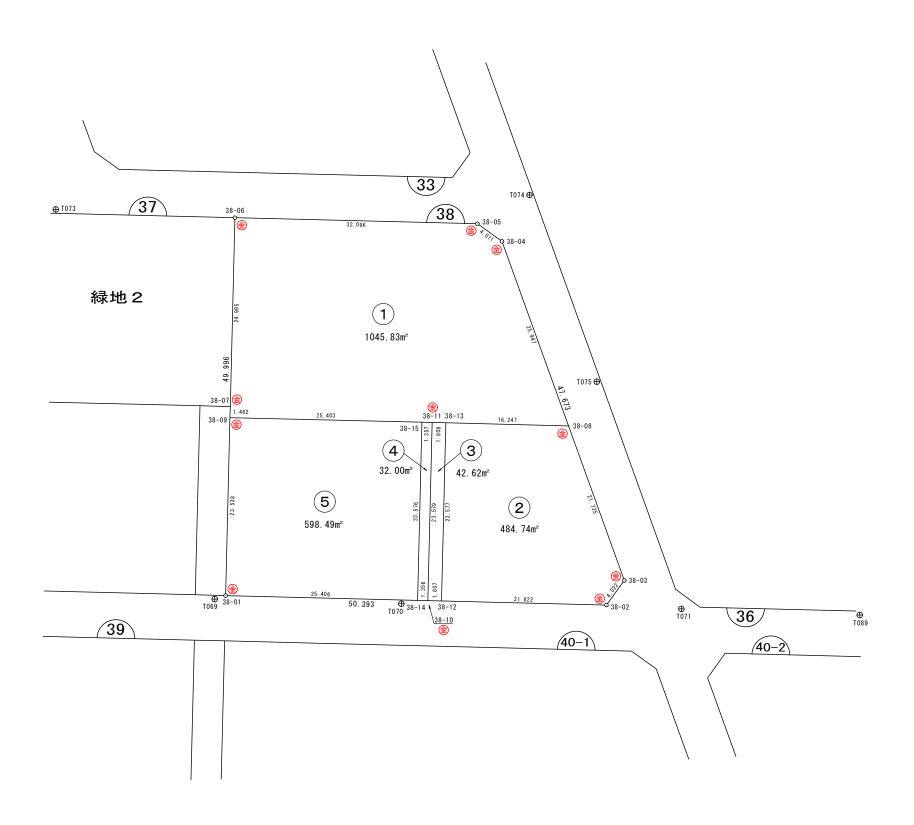

Я	例		
事 項	記号		
金属プレート	(
コンクリート杭	9		
金 属 鋲	(E)		
合成樹脂杭	a		
マーキング	₹		

画地番号: 38-01

	g 7 . 00 0	1						
点名	Xn	Yn	距離	方向角	Xn+1 — Xn-1	Yn+1 — Yn-1	Xn* (Yn+1 — Yn-1)	Yn*(Xn+1 — Xn−1)
38-15	47778. 473	-70965. 549	25. 403	281° 19′59″	5. 259	-26. 239	-1253659. 353047	-373207. 822191
38-09	47783. 465	-70990. 457	1. 462	11° 52' 43″	6. 423	-24. 607	-1175807. 723255	-455971. 705311
38-07	47784. 896	-70990. 156	24. 995	11° 23′ 38″	25. 934	5. 239	250345. 070144	-1841058. 705704
38-06	47809. 399	-70985. 218	32. 096	101° 24' 45″	18. 152	36. 400	1740262. 123600	-1288523. 677136
38-05	47803. 048	-70953. 756	4. 011	135° 47' 16″	-9. 226	34. 259	1637684. 621432	654619. 352856
38-04	47800. 173	-70950. 959	25. 947	170° 09' 39"	-28. 441	7. 231	345643. 050963	2017916. 224919
38-08	47774. 607	-70946. 525	16. 247	281° 29' 58"	-22. 327	-11. 487	-548786. 910609	1584023. 063675
38-13	47777. 846	-70962. 446	1. 808	281° 29'02″	3. 599	-17. 693	-845333. 429278	-255393. 843154
38-11	47778. 206	-70964. 218	1. 357	281° 20'35″	0. 627	-3. 103	-148255. 773218	-44494. 564686
							倍面積	2091. 676732
							面積	1045. 8383660
							地積	1045. 83

画地番号: 38-02

0		_						
点名	Xn	Yn	距離	方向角	Xn+1 — Xn-1	Yn+1 — Yn-1	Xn* (Yn+1 — Yn−1)	Yn*(Xn+1 — Xn-1)
38-13	47777. 846	-70962. 446	23. 577	191° 23′ 14″	-19. 874	-20. 576	-983076. 959296	1410307. 651804
38-12	47754. 733	-70967. 101	21. 822	101° 25' 24″	-27. 435	16. 735	799175. 456755	1946982. 415935
38-02	47750. 411	-70945. 711	4. 022	46° 05' 16"	-1. 532	24. 288	1159761. 982368	108688. 829252
38-03	47753. 201	-70942. 813	21. 725	350° 09′ 44″	24. 196	-0. 814	-38871. 105614	-1716532. 303348
38-08	47774. 607	-70946. 525	16. 247	281° 29'58″	24. 645	-19. 633	-937958. 859231	-1748477. 108625
							倍面積	-969. 485018
							面積	484. 7425090
							地積	484. 74

画地番号:38-03

点名	Xn	Yn	距離	方向角	Xn+1 — Xn-1	Yn+1 — Yn-1	Xn* (Yn+1 — Yn-1)	Yn* (Xn+1 — Xn−1)
38-12	47754. 733	-70967. 101	23. 577	11° 23' 14"	22. 755	6. 427	306919. 668991	-1614856. 383255
38-13	47777. 846	-70962. 446	1. 808	281° 29'02″	23. 473	2. 883	137743. 530018	-1665701. 494958
38-11	47778. 206	-70964. 218	23. 579	191° 23′ 10″	-22. 755	-6. 427	-307070. 529962	1614790. 780590
38-10	47755. 091	-70968. 873	1. 807	101° 25' 19″	-23. 473	-2. 883	-137677. 927353	1665852. 355929
				•			倍面積	-85. 258306
							面積	42. 6291530
							地積	42. 62

画地番号:38-04

点名	Xn	Yn	距離	方向角	Xn+1 — Xn−1	Yn+1 — Yn-1	Xn* (Yn+1 — Yn-1)	Yn* (Xn+1 — Xn−1)
38-15	47778. 473	-70965. 549	23. 576	191° 23' 05″	-22. 846	-5. 985	-285954. 160905	1621278. 932454
38-14	47755. 360	-70970. 203	1. 356	101° 26'03″	-23. 382	-3. 324	-158738. 816640	1659425. 286546
38-10	47755. 091	-70968. 873	23. 579	11° 23′ 10″	22. 846	5. 985	285814. 219635	-1621354. 872558
38-11	47778. 206	-70964. 218	1. 357	281° 20'35″	23. 382	3. 324	158814. 756744	-1659285. 345276
				•			倍面積	-64. 001166
							面積	32. 0005830
							地積	32. 00

画地番号:38-05

点名	Xn	Yn	距離	方向角	Xn+1 — Xn-1	Yn+1 — Yn−1	Xn*(Yn+1-Yn-1)	Yn* (Xn+1 — Xn−1)
38-14	47755. 360	-70970. 203	23. 576	11° 23' 05″	18. 083	29. 558	1411552. 930880	-1283354. 180849
38-15	47778. 473	-70965. 549	25. 403	281° 19'59″	28. 105	-20. 254	-967705. 192142	-1994486. 754645
38-09	47783. 465	-70990. 457	23. 538	191° 23′ 36″	-18. 083	-29. 558	-1412383. 658470	1283720. 433931
38-01	47760. 390	-70995. 107	25. 406	101° 25' 07″	-28. 105	20. 254	967338. 939060	1995317. 482235
							倍面積	-1196. 980672
							面積	598. 4903360
							地積	598. 49