
4 1 街区 画地出来形確認図 (10706. 26㎡)



S=1:500

(1/2)



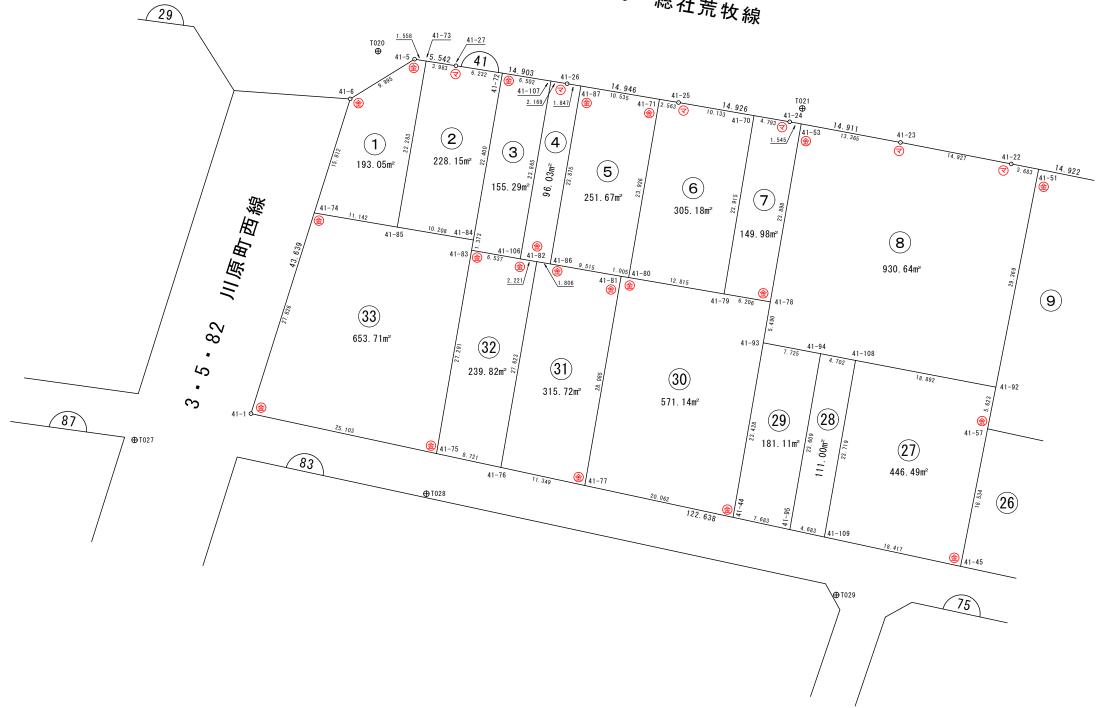


凡	例
事 項	記号
金属プレート	(
コンクリート杭	
金 属 鋲	(E)
合成樹脂杭	
マーキング	₹

4 1 街区 画地出来形確認図 (10706. 26㎡)



S=1:500

(2/2)

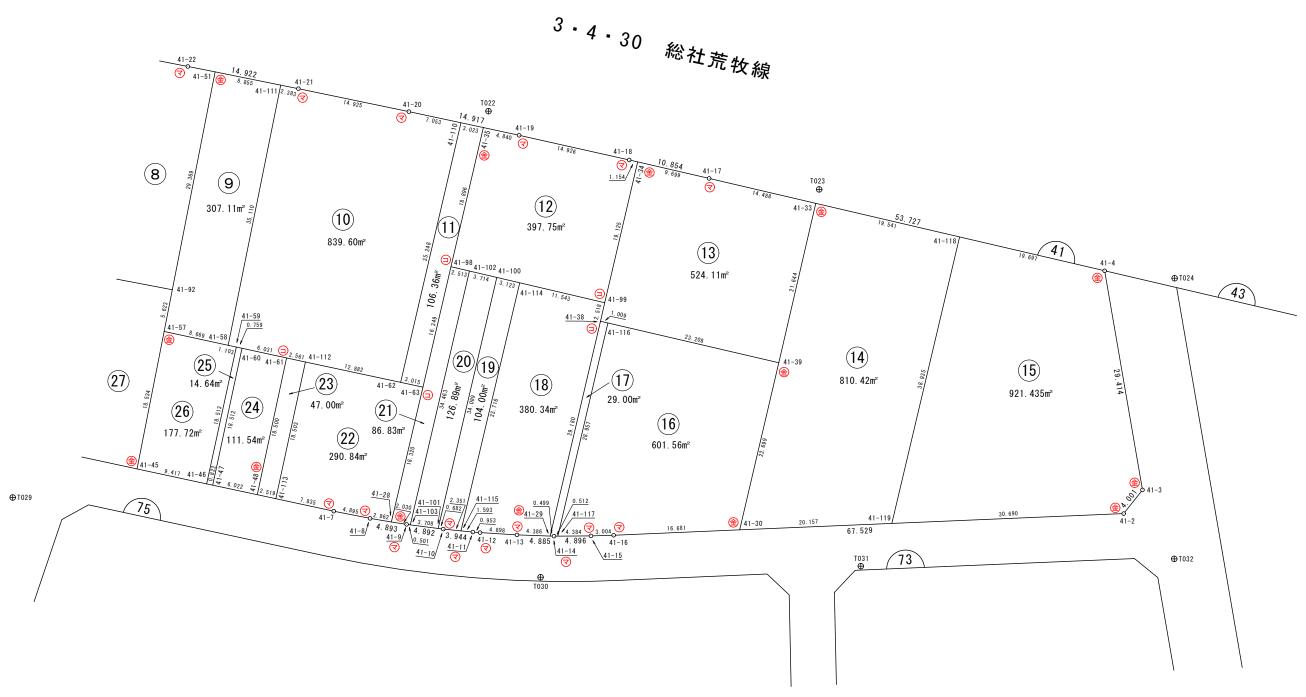

凡	例
事 項	記号
金属プレート	(
コンクリート杭	
金 属 鋲	(E)
合成樹脂杭	a
マーキング	₹

		-						
点名	Xn	Yn	距離	方向角	Xn+1 — Xn-1	Yn+1 — Yn-1	Xn* (Yn+1 — Yn−1)	Yn*(Xn+1 — Xn−1)
41-6	47700. 499	-71139. 331	15. 812	197° 30' 41″	-20. 330	-13. 264	-632699. 418736	1446262. 599230
41-74	47685. 419	-71144. 089	11. 142	99° 38' 27″	-16. 946	6. 227	296937. 104113	1205607. 732194
41-85	47683. 553	-71133. 104	22. 283	9° 52' 05″	20. 088	14. 804	705907. 318612	-1428921. 793152
41-73	47705. 507	-71129. 285	1. 558	278° 55' 50″	22. 196	2. 279	108720. 850453	-1578785. 609860
41-5	47705. 749	-71130. 825	9. 995	238° 19'00″	-5. 008	-10. 046	-479251. 954454	356223. 171600
							倍面積	-386. 100012
							面積	193. 0500060
							地積	193. 05

		_						
点名	Xn	Yn	距離	方向角	Xn+1 — Xn-1	Yn+1 — Yn-1	Xn* (Yn+1 — Yn-1)	Yn* (Xn+1 — Xn−1)
41-73	47705. 507	-71129. 285	22. 283	189° 52' 05″	-21. 336	-7. 754	-369908. 501278	1517614. 424760
41-85	47683. 553	-71133. 104	10. 208	99° 38' 16″	-23. 663	6. 245	297783. 788485	1683222. 639952
41-84	47681.844	-71123. 040	22. 400	9° 53′ 01″	20. 359	13. 909	663206. 768196	-1447993. 971360
41-72	47703. 912	-71119. 195	6. 232	279°01'10″	23. 045	-2. 310	-110196. 036720	-1638941. 848775
41-27	47704. 889	-71125. 350	3. 983	278° 55'32″	1. 595	-10. 090	-481342. 330010	-113444. 933250
							倍面積	-456. 311327
							面積	228. 1556635
							地積	228. 15

		_						
点名	Xn	Yn	距離	方向角	Xn+1 — Xn-1	Yn+1 — Yn-1	Xn* (Yn+1 — Yn-1)	Yn*(Xn+1−Xn−1)
41-72	47703. 912	-71119. 195	22. 400	189° 53'01″	-21. 016	-10. 262	-489537. 544944	1494641. 002120
41-84	47681.844	-71123. 040	1. 373	189° 53' 40″	-23. 421	-4. 081	-194589. 605364	1665772. 719840
41-83	47680. 491	-71123. 276	6. 537	100° 06' 49"	-2. 501	6. 200	295619. 044200	177879. 313276
41-106	47679. 343	-71116. 840	23. 865	9° 47' 59″	22. 369	10. 498	500537. 742814	-1590812. 593960
41-107	47702. 860	-71112. 778	6. 502	279° 18'37″	24. 569	-2. 355	-112340. 235300	-1747169. 842682
							倍面積	-310. 598594
							面積	155. 2992970
							地積	155. 29

画地番号: 41-4

1,01	.	•						
点名	Xn	Yn	距離	方向角	Xn+1 — Xn-1	Yn+1 — Yn−1	Xn*(Yn+1-Yn-1)	Yn* (Xn+1 — Xn−1)
41-107	47702. 860	-71112. 778	23. 865	189° 47' 59″	-23. 169	-6. 203	-295900. 840580	1647611. 953482
41-106	47679. 343	-71116. 840	2. 221	99° 33' 35″	-23. 886	-1. 871	-89208. 050753	1698696. 840240
41-82	47678. 974	-71114. 649	1. 806	99° 16' 10″	-0. 660	3. 974	189476. 242676	46935. 668340
41-86	47678. 683	-71112. 866	23. 875	9° 46′ 16″	23. 238	5. 835	278205. 115305	-1652520. 780108
41-87	47702. 212	-71108. 814	1. 847	279° 20′42″	23. 829	2. 229	106328. 230548	-1694451. 928806
41-26	47702. 512	-71110. 637	2. 169	279° 13′ 56″	0. 648	-3. 964	-189092. 757568	-46079. 692776
	-						———————— 倍面積	-192. 060372

96. 0301860

96. 03

面積

地積

		_						
点名	Xn	Yn	距離	方向角	Xn+1 — Xn-1	Yn+1 — Yn-1	Xn* (Yn+1 — Yn-1)	Yn*(Xn+1 — Xn−1)
41-87	47702. 212	-71108. 814	23. 875	189° 46′ 16″	-21. 770	-14. 440	-688819. 941280	1548038. 880780
41-86	47678. 683	-71112. 866	9. 515	99° 55' 29″	-25. 169	5. 321	253698. 272243	1789839. 724354
41-81	47677. 043	-71103. 493	1. 005	99° 33′ 21″	-1. 807	10. 365	494172. 550695	128484. 011851
41-80	47676. 876	-71102. 501	23. 926	9° 48' 22″	23. 410	5. 067	241578. 730692	-1664509. 548410
41-71	47700. 453	-71098. 426	10. 535	279° 36′ 39″	25. 336	-6. 313	-301132. 959789	-1801349. 721136
							倍面積	-503. 347439
							面積	251. 6737195
							地積	251. 67

点名	Xn	Yn	距離	方向角	Xn+1 — Xn-1	Yn+1 — Yn-1	Xn* (Yn+1 — Yn−1)	Yn* (Xn+1 — Xn−1)
41-71	47700. 453	-71098. 426	23. 926	189° 48' 22″	-23. 148	-6. 602	-314918. 390706	1645786. 365048
41-80	47676. 876	-71102. 501	12. 815	99° 44' 06″	-25. 744	8. 556	407923. 351056	1830462. 785744
41-79	47674. 709	-71089. 870	23. 915	9° 31' 17″	21. 419	16. 587	790780. 398183	-1522673. 925530
41-70	47698. 295	-71085. 914	10. 133	279° 49′26″	25. 315	-6. 029	-287573. 020555	-1799539. 912910
41-25	47700. 024	-71095. 899	2. 563	279° 38'06″	2. 158	-12. 512	-596822. 700288	-153424. 950042
							倍面積	-610. 362310
							面積	305. 1811550
							地積	305. 18

点名	Xn	Yn	距離	方向角	Xn+1 — Xn-1	Yn+1 — Yn-1	Xn* (Yn+1 — Yn-1)	Yn*(Xn+1−Xn−1)
41-70	47698. 295	-71085. 914	23. 915	189° 31' 17″	-22. 768	-8. 679	-413973. 502305	1618484. 089952
41-79	47674. 709	-71089. 870	6. 206	99° 44′ 24″	-24. 636	2. 161	103025. 046149	1751370. 037320
41-78	47673. 659	-71083. 753	23. 898	9° 50' 22″	22. 497	10. 201	486318. 995459	-1599171. 191241
41-53	47697. 206	-71079. 669	1. 545	280° 05' 46″	23. 818	2. 562	122200. 241772	-1692975. 556242
41-24	47697. 477	-71081. 191	4. 793	279° 49′33″	1. 089	-6. 245	-297870. 743865	-77407. 416999
							倍面積	-299. 962790
							面積	149. 9813950
							地積	149. 98

画地番号: 41-8

	9 7 . 1	0						
点名	Xn	Yn	距離	方向角	Xn+1 — Xn-1	Yn+1 — Yn−1	Xn*(Yn+1-Yn-1)	Yn*(Xn+1 — Xn-1)
41-53	47697. 206	-71079. 669	23. 898	189° 50' 22″	-21. 087	-17. 221	-821393. 584526	1498856. 980203
41-78	47673. 659	-71083. 753	5. 490	189° 48' 57″	-28. 957	-5. 020	-239321. 768180	2058372. 235621
41-93	47668. 249	-71084. 689	7. 725	100° 48′ 08″	-6. 858	6. 653	317136. 860597	487498. 797162
41-94	47666. 801	-71077. 100	4. 702	100° 48′ 38″	-2. 330	12. 208	581916. 306608	165609. 643000
41-108	47665. 919	-71072. 481	18. 892	100° 47' 26"	-4. 419	23. 177	1104753. 004663	314069. 293539
41-92	47662. 382	-71053. 923	29. 369	11° 06′ 48″	25. 282	24. 219	1154335. 229658	-1796385. 281286
41-51	47691. 201	-71048. 262	3. 683	281° 03′ 57″	29. 526	2. 046	97576. 197246	-2097770. 983812
41-22	47691. 908	-71051. 877	14. 927	280° 57'36″	3. 545	-18. 270	-871331. 159160	-251878. 903965
41-23	47694. 746	-71066. 532	13. 365	280° 36′ 22″	5. 298	-27. 792	-1325532. 380832	-376510. 486536
							倍面積	-1861. 293926

面積

地積

930. 6469630

930. 64

点名	Xn	Yn	距離	方向角	Xn+1 — Xn-1	Yn+1 — Yn-1	Xn* (Yn+1 — Yn-1)	Yn* (Xn+1 — Xn−1)
41-51	47691. 201	-71048. 262	29. 369	191° 06' 48″	-27. 063	-14. 341	-683939. 513541	1922779. 114506
41-92	47662. 382	-71053. 923	5. 623	191° 06'51″	-34. 337	-6. 745	-321482. 766590	2439778. 554051
41-57	47656. 864	-71055. 007	8. 669	102° 12' 48"	-7. 352	7. 389	352136. 568096	522396. 411464
41-58	47655. 030	-71046. 534	35. 110	11° 25' 13″	32. 581	15. 425	735078. 837750	-2314767. 124254
41-111	47689. 445	-71039. 582	8. 855	281° 26′13″	36. 171	-1. 728	-82407. 360960	-2569572. 720522
							倍面積	-614. 235245
							面積	307. 1176225
							地積	307. 11

	97.71	0						
点名	Xn	Yn	距離	方向角	Xn+1 — Xn-1	Yn+1 — Yn-1	Xn* (Yn+1 — Yn−1)	Yn*(Xn+1−Xn−1)
41-111	47689. 445	-71039. 582	35. 110	191° 25' 13"	-33. 942	-9. 288	-442939. 565160	2411225. 492244
41-58	47655. 030	-71046. 534	1. 103	102° 11'07"	-34. 648	-5. 873	-279877. 991190	2461620. 310032
41-59	47654. 797	-71045. 455	0. 759	102° 14' 32"	-0. 394	1. 821	86779. 385337	27991. 909270
41-60	47654. 636	-71044. 713	6. 031	102° 12' 49"	-1. 437	6. 637	316283. 819132	102091. 252581
41-61	47653. 360	-71038. 818	2. 561	102° 04' 39"	-1. 812	8. 400	400288. 224000	128722. 338216
41-112	47652. 824	-71036. 313	12. 882	102° 04' 49"	-3. 232	15. 102	719652. 948048	229589. 363616
41-62	47650. 128	-71023. 716	35. 248	13° 05' 06"	31. 637	20. 577	980496. 683856	-2246977. 303092
41-110	47684. 461	-71015. 736	7. 053	282° 06' 46"	35. 813	1. 084	51689. 955724	-2543286. 553368
41-20	47685. 941	-71022. 632	14. 925	281° 43′02″	4. 511	-21. 510	-1025724. 590910	-320383. 092952
41-21	47688. 972	-71037. 246	2. 383	281° 26′ 48″	3. 504	-16. 950	-808328. 075400	-248914. 509984
							倍面積	-1679. 206563
							面積	839. 6032815
							地積	839. 60

点名	Xn	Yn	距離	方向角	Xn+1 — Xn-1	Yn+1 — Yn-1	Xn* (Yn+1 — Yn-1)	Yn*(Xn+1 — Xn−1)
41-110	47684. 461	-71015. 736	35. 248	193° 05' 06"	-33. 698	-10. 936	-521477. 265496	2393088. 271728
41-62	47650. 128	-71023. 716	3. 015	102° 04' 39"	-34. 964	-5. 031	-239727. 793968	2483273. 206224
41-63	47649. 497	-71020. 767	16. 349	13° 05' 13″	15. 294	6. 651	316916. 804547	-1086191. 610498
41-98	47665. 422	-71017. 065	18. 896	13° 06' 24"	34. 329	7. 987	380703. 725514	-2437944. 824385
41-35	47683. 826	-71012. 780	3. 023	282° 07' 26″	19. 039	1. 329	63371. 804754	-1352012. 318420
							倍面積	-212. 724649
							面積	106. 3623245
							地積	106. 36

画地番号: 41-12

点名	Xn	Yn	距離	方向角	Xn+1 — Xn-1	Yn+1 — Yn−1	Xn*(Yn+1-Yn-1)	Yn*(Xn+1−Xn−1)		
41-35	47683. 826	-71012. 780	18. 896	193° 06' 24"	-17. 379	-9. 016	-429917. 375216	1234131. 103620		
41-98	47665. 422	-71017. 065	2. 513	103° 09' 06"	-18. 976	-1. 837	-87561. 380214	1347619. 825440		
41-102	47664. 850	-71014. 617	3. 714	103° 08' 58"	-1. 417	6. 065	289087. 315250	100627. 712289		
41-100	47664. 005	-71011. 000	3. 123	103° 09' 20"	-1. 556	6. 659	317394. 609295	110493. 116000		
41-114	47663. 294	-71007. 958	11. 543	103° 09′ 14″	-3. 338	14. 283	680774. 828202	237024. 563804		
41-99	47660. 667	-70996. 717	19. 125	13° 10' 49"	15. 995	15. 602	743601. 726534	-1135592. 488415		
41-34	47679. 289	-70992. 356	1. 154	282° 36′ 15″	18. 874	3. 234	154194. 820626	-1339909. 727144		
41-18	47679. 541	-70993. 483	14. 926	282° 36′ 55″	3. 512	-15. 693	-748235. 036913	-249329. 112296		
41-19	47682. 801	-71008. 049	4. 840	282° 13′ 28″	4. 285	-19. 297	-920135. 010897	-304269. 489965		
							倍面積	-795. 503333		
							面積	397. 7516665		

地積

397. 75

点名	Хn	Yn	距離	方向角	Xn+1 — Xn-1	Yn+1 — Yn-1	Xn*(Yn+1-Yn-1)	Yn*(Xn+1 — Xn−1)		
41-34	47679. 289	-70992. 356	19. 125	193° 10' 49″	-16. 435	-13. 811	-658498. 660379	1166759. 370860		
41-99	47660. 667	-70996. 717	2. 518	192° 52'19″	-21. 077	-4. 922	-234585. 802974	1496397. 804209		
41-38	47658. 212	-70997. 278	1. 009	103° 06′ 50″	-2. 684	0. 422	20111. 765464	190556. 694152		
41-116	47657. 983	-70996. 295	23. 208	103° 05' 40"	-5. 487	23. 588	1124156. 503004	389556. 670665		
41-39	47652. 725	-70973. 690	21. 644	13° 03′ 56″	15. 826	27. 498	1310354. 632050	-1123229. 617940		
41-33	47673. 809	-70968. 797	14. 488	283° 08' 15″	24. 377	-9. 216	-439361. 823744	-1730006. 364469		
41-17	47677. 102	-70982. 906	9. 699	283° 01′50″	5. 480	-23. 559	-1123224. 846018	-388986. 324880		
							倍面積	-1048. 232597		
							面積	524. 1162985		
							地積	524. 11		

		-						
点名	Xn	Yn	距離	方向角	Xn+1 — Xn-1	Yn+1 — Yn-1	Xn* (Yn+1 — Yn-1)	Yn*(Xn+1−Xn−1)
41-33	47673. 809	-70968. 797	21. 644	193° 03′ 56″	-16. 641	-23. 923	-1140500. 532707	1180991. 750877
41-39	47652. 725	-70973. 690	22. 699	193° 11'38″	-43. 184	-10. 074	-480053. 551650	3064927. 828960
41-30	47630. 625	-70978. 871	20. 157	87° 34' 39″	-21. 248	14. 958	712458. 888750	1508159. 051008
41-119	47631. 477	-70958. 732	38. 935	13° 18' 43″	38. 741	29. 104	1386266. 506608	-2749012. 236412
41-118	47669. 366	-70949. 767	19. 541	283° 08' 30″	42. 332	-10. 065	-479792. 168790	-3003445. 536644
							倍面積	-1620. 857789
							面積	810. 4288945
							地積	810. 42

点名	Xn	Yn	距離	方向角	Xn+1 — Xn-1	Yn+1 — Yn-1	Xn* (Yn+1 — Yn-1)	Yn*(Xn+1 — Xn−1)
41-118	47669. 366	-70949. 767	38. 935	193° 18' 43″	-33. 411	-28. 147	-1341749. 644802	2370502. 665237
41-119	47631. 477	-70958. 732	30. 690	87° 34′ 34″	-36. 591	21. 698	1033507. 787946	2596450. 962612
41-2	47632. 775	-70928. 069	4. 001	38° 34' 37"	4. 426	33. 158	1579407. 553450	-313927. 633394
41-3	47635. 903	-70925. 574	29. 414	350° 11' 29″	32. 113	-2. 516	-119851. 931948	-2277632. 957862
41-4	47664. 888	-70930. 585	19. 697	283° 08'25″	33. 463	-24. 193	-1153156. 635384	-2373550. 165855
							倍面積	-1842. 870738
							面積	921. 4353690
							地積	921. 43

画地番号: 41-16

点名	Xn	Yn	距離	方向角	Xn+1 — Xn-1	Yn+1 — Yn-1	Xn* (Yn+1 — Yn-1)	Yn*(Xn+1−Xn−1)		
41-116	47657. 983	-70996. 295	28. 957	193° 14' 00″	-22. 931	-29. 234	-1393233. 475022	1628016. 040645		
41-117	47629. 794	-71002. 924	4. 384	89° 38' 50″	-28. 162	-2. 245	-106928. 887530	1999584. 345688		
41-15	47629. 821	-70998. 540	3. 004	88° 26' 09"	0. 109	7. 387	351841. 487727	-7738. 840860		
41-16	47629. 903	-70995. 537	16. 681	87° 31' 10″	0. 804	19. 669	936832. 562107	-57080. 411748		
41-30	47630. 625	-70978. 871	22. 699	13° 11' 38″	22. 822	21. 847	1040586. 264375	-1619879. 793962		
41-39	47652. 725	-70973. 690	23. 208	283° 05' 40″	27. 358	-17. 424	-830301. 080400	-1941698. 211020		
							倍面積	-1203. 128743		
							面積	601. 5643715		

地積

601.56

	-	•						
点名	Хn	Yn	距離	方向角	Xn+1 — Xn-1	Yn+1 — Yn-1	Xn* (Yn+1 — Yn-1)	Yn*(Xn+1−Xn−1)
41-38	47658. 212	-70997. 278	29. 180	193° 11'14″	-28. 182	-7. 640	-364108. 739680	2000845. 288596
41-29	47629. 801	-71003. 935	0. 499	91° 08' 53″	-28. 421	-6. 158	-293304. 314558	2018002. 836635
41-14	47629. 791	-71003. 436	0. 512	89° 39′ 51″	-0. 007	1. 011	48153. 718701	497. 024052
41-117	47629. 794	-71002. 924	28. 957	13° 14' 00″	28. 192	7. 141	340124. 358954	-2001714. 433408
41-116	47657. 983	-70996. 295	1. 009	283° 06' 50″	28. 418	5. 646	269076. 972018	-2017572. 711310
							倍面積	-58. 004565
							面積	29. 0022825
							地積	29. 00

– .								
点名	Xn	Yn	距離	方向角	Xn+1 — Xn-1	Yn+1 — Yn-1	Xn*(Yn+1-Yn-1)	Yn* (Xn+1 — Xn−1)
41-114	47663. 294	-71007. 958	33. 716	193° 21'06″	-30. 178	-19. 027	-906889. 494938	2142878. 156524
41-115	47630. 489	-71015. 744	1. 593	95° 45′ 51″	-32. 965	-6. 201	-295356. 662289	2341034. 000960
41-11	47630. 329	-71014. 159	0. 953	94° 23' 22"	-0. 233	2. 536	120790. 514344	16546. 299047
41-12	47630. 256	-71013. 208	4. 898	93° 30′ 41″	-0. 373	5. 840	278160. 695040	26487. 926584
41-13	47629. 956	-71008. 319	4. 386	92° 01′ 30″	-0. 455	9. 273	441672. 581988	32308. 785145
41-29	47629. 801	-71003. 935	29. 180	13° 11' 14"	28. 256	11. 041	525880. 632841	-2006287. 187360
41-38	47658. 212	-70997. 278	2. 518	12° 52′ 19″	30. 866	7. 218	343996. 974216	-2191401. 982748
41-99	47660. 667	-70996. 717	11. 543	283° 09′14″	5. 082	-10. 680	-509015. 923560	-360805. 315794
							倍面積	-760. 682358
							面積	380. 3411790
							地積	380. 34

		_						
点名	Xn	Yn	距離	方向角	Xn+1 — Xn-1	Yn+1 — Yn-1	Xn* (Yn+1 — Yn-1)	Yn* (Xn+1 — Xn−1)
41-100	47664. 005	-71011. 000	34. 089	193° 09' 35″	-32. 483	-10. 803	-514914. 246015	2306650. 313000
41-101	47630. 811	-71018. 761	0. 682	97° 19' 22″	-33. 281	-7. 084	-337416. 665124	2363575. 384841
41-10	47630. 724	-71018. 084	2. 351	95° 44' 05″	-0. 322	3. 017	143701. 894308	22867. 823048
41-115	47630. 489	-71015. 744	33. 716	13° 21'06″	32. 570	10. 126	482306. 331614	-2312982. 782080
41-114	47663. 294	-71007. 958	3. 123	283° 09′ 20″	33. 516	4. 744	226114. 666736	-2379902. 720328
							倍面積	-208. 018481
							面積	104. 0092405
							地積	104. 00

点名	Xn	Yn	距離	方向角	Xn+1 — Xn-1	Yn+1 — Yn-1	Xn* (Yn+1 — Yn-1)	Yn* (Xn+1 — Xn−1)
41-102	47664. 850	-71014. 617	34. 463	193° 07' 07"	-32. 719	-11. 439	-545238. 219150	2323527. 253623
41-103	47631. 286	-71022. 439	3. 708	97° 21' 32″	-34. 039	-4. 144	-197384. 049184	2417532. 801121
41-101	47630. 811	-71018. 761	34. 089	13° 09' 35"	32. 719	11. 439	544848. 847029	-2323662. 841159
41-100	47664. 005	-71011. 000	3. 714	283° 08'58″	34. 039	4. 144	197519. 636720	-2417143. 429000
							倍面積	-253. 784585
							面積	126. 8922925
							地積	126. 89

画地番号: 41-21

点名	Xn	Yn	距離	方向角	Xn+1 — Xn-1	Yn+1 — Yn-1	Xn* (Yn+1 — Yn−1)	Yn* (Xn+1 — Xn−1)		
41-98	47665. 422	-71017. 065	16. 349	193° 05' 13″	-15. 353	-6. 150	-293142. 345300	1090324. 998945		
41-63	47649. 497	-71020. 767	18. 320	193° 10' 34″	-33. 763	-7. 878	-375382. 737366	2397874. 156221		
41-28	47631. 659	-71024. 943	2. 030	98° 45' 09″	-18. 147	-2. 169	-103313. 068371	1288889. 640621		
41-9	47631. 350	-71022. 936	0. 501	97° 20′ 16″	-0. 373	2. 504	119268. 900400	26491. 555128		
41-103	47631. 286	-71022. 439	34. 463	13° 07' 07"	33. 500	8. 319	396244. 668234	-2379251. 706500		
41-102	47664. 850	-71014. 617	2. 513	283° 09′06″	34. 136	5. 374	256150. 903900	-2424154. 965912		
							倍面積	-173. 678503		
							面積	86. 8392515		

地積

86.83

П,Оц											
点名	Xn	Yn	距離	方向角	Xn+1 — Xn-1	Yn+1 — Yn-1	Xn* (Yn+1 — Yn-1)	Yn* (Xn+1 — Xn−1)			
41-112	47652. 824	-71036. 313	18. 503	192° 12'53″	-15. 389	-16. 512	-786843. 429888	1093177. 820757			
41-113	47634. 739	-71040. 228	7. 835	102° 09' 22"	-19. 735	3. 745	178392. 097555	1401978. 899580			
41-7	47633. 089	-71032. 568	4. 895	101° 10' 37"	-2. 599	12. 463	593651. 188207	184613. 644232			
41-8	47632. 140	-71027. 765	2. 862	99° 40' 22″	-1. 430	7. 625	363195. 067500	101569. 703950			
41-28	47631.659	-71024. 943	18. 320	13° 10' 34"	17. 357	6. 998	333326. 349682	-1232779. 935651			
41-63	47649. 497	-71020. 767	3. 015	282° 04′ 39″	18. 469	1. 227	58465. 932819	-1311682. 545723			
41-62	47650. 128	-71023. 716	12. 882	282° 04′ 49″	3. 327	-15. 546	-740768. 889888	-236295. 903132			
							倍面積	-581. 684013			
							面積	290. 8420065			
							地積	290. 84			

点名	Xn	Yn	距離	方向角	Xn+1 — Xn-1	Yn+1 — Yn-1	Xn* (Yn+1 — Yn-1)	Yn* (Xn+1 — Xn−1)
41-61	47653. 360	-71038. 818	18. 500	192° 05' 01"	-17. 555	-6. 378	-303933. 130080	1247086. 449990
41-48	47635. 269	-71042. 691	2. 519	102° 08' 38"	-18. 621	-1. 410	-67165. 729290	1322885. 949111
41-113	47634. 739	-71040. 228	18. 503	12° 12′ 53″	17. 555	6. 378	303814. 365342	-1247111. 202540
41-112	47652. 824	-71036. 313	2. 561	282° 04' 39″	18. 621	1. 410	67190. 481840	-1322767. 184373
				•			倍面積	-94. 012188
							面積	47. 0060940
							地積	47. 00

点名	Xn	Yn	距離	方向角	Xn+1 — Xn-1	Yn+1 — Yn-1	Xn* (Yn+1 — Yn-1)	Yn* (Xn+1 — Xn−1)
41-60	47654. 636	-71044. 713	18. 512	192° 03' 26"	-16. 828	-9. 762	-465204. 556632	1195540. 430364
41-47	47636. 532	-71048. 580	6. 022	102° 06' 17"	-19. 367	2. 022	96321. 067704	1375997. 848860
41-48	47635. 269	-71042. 691	18. 500	12° 05' 01"	16. 828	9. 762	465015. 495978	-1195506. 404148
41-61	47653. 360	-71038. 818	6. 031	282° 12'49″	19. 367	-2. 022	-96355. 093920	-1375808. 788206
							倍面積	-223. 086870
							面積	111. 5434350
							地積	111. 54

点名	Xn	Yn	距離	方向角	Xn+1 — Xn-1	Yn+1 — Yn-1	Xn* (Yn+1 — Yn-1)	Yn* (Xn+1 — Xn−1)
41-59	47654. 797	-71045. 455	18. 513	192° 15' 09″	-17. 931	-4. 671	-222595. 556787	1273916. 053605
41-46	47636. 705	-71049. 384	0. 822	102° 08' 36"	-18. 265	-3. 125	-148864. 703125	1297716. 998760
41-47	47636. 532	-71048. 580	18. 512	12° 03' 26"	17. 931	4. 671	222510. 240972	-1273972. 087980
41-60	47654. 636	-71044. 713	0. 759	282° 14' 32″	18. 265	3. 125	148920. 737500	-1297631. 682945
							倍面積	-29. 281440
							面積	14. 6407200
							地積	14. 64

点名	Xn	Yn	距離	方向角	Xn+1 — Xn-1	Yn+1 — Yn-1	Xn* (Yn+1 — Yn-1)	Yn*(Xn+1 — Xn−1)
41-57	47656. 864	-71055. 007	18. 534	191° 09'10″	-16. 350	-12. 058	-574646. 466112	1161749. 364450
41-45	47638. 680	-71058. 592	9. 417	102° 06' 21"	-20. 159	5. 623	267872. 297640	1432470. 156128
41-46	47636. 705	-71049. 384	18. 513	12° 15' 09"	16. 117	13. 137	625803. 393585	-1145102. 921928
41-59	47654. 797	-71045. 455	1. 103	282° 11'07″	18. 325	2. 850	135816. 171450	-1301907. 962875
41-58	47655. 030	-71046. 534	8. 669	282° 12′ 48″	2. 067	-9. 552	-455200. 846560	-146853. 185778
							倍面積	-355. 449997
							面積	177. 7249985
							地積	177. 72

		-						
点名	Хn	Yn	距離	方向角	Xn+1 — Xn-1	Yn+1 — Yn-1	Xn* (Yn+1 — Yn-1)	Yn*(Xn+1−Xn−1)
41-108	47665. 919	-71072. 481	23. 719	189° 59' 26"	-19. 823	-22. 673	-1080729. 381487	1408869. 790863
41-109	47642. 559	-71076. 596	18. 417	102° 09' 31"	-27. 239	13. 889	661707. 501951	1936055. 398444
41-45	47638. 680	-71058. 592	18. 534	11° 09' 10″	14. 305	21. 589	1028471. 462520	-1016493. 158560
41-57	47656. 864	-71055. 007	5. 623	11° 06′ 51″	23. 702	4. 669	222509. 898016	-1684145. 775914
41-92	47662. 382	-71053. 923	18. 892	280° 47' 26″	9. 055	-17. 474	-832852. 463068	-643393. 272765
							倍面積	-892. 982068
							面積	446. 4910340
							 地積	446. 49

点名	Xn	Yn	距離	方向角	Xn+1 — Xn-1	Yn+1 — Yn-1	Xn* (Yn+1 — Yn-1)	Yn*(Xn+1 — Xn−1)
41-94	47666. 801	-71077. 100	23. 609	189° 56′ 12″	-22. 373	-8. 693	-414367. 501093	1590207. 958300
41-95	47643. 546	-71081. 174	4. 683	102° 10'00"	-24. 242	0. 504	24012. 347184	1723149. 820108
41-109	47642. 559	-71076. 596	23. 719	9° 59' 26"	22. 373	8. 693	414156. 765387	-1590196. 682308
41-108	47665. 919	-71072. 481	4. 702	280° 48′ 38″	24. 242	-0. 504	-24023. 623176	-1722939. 084402
				•			倍面積	-222. 011698
							面積	111. 0058490
							地積	111. 00

点名	Xn	Yn	距離	方向角	Xn+1 — Xn-1	Yn+1 — Yn-1	Xn* (Yn+1 — Yn-1)	Yn* (Xn+1 — Xn−1)
41-93	47668. 249	-71084. 689	23. 428	189° 49' 14"	-21. 637	-11. 585	-552236. 664665	1538059. 415893
41-44	47645. 164	-71088. 685	7. 683	102° 09′ 24″	-24. 703	3. 515	167472. 751460	1756103. 785555
41-95	47643. 546	-71081. 174	23. 609	9° 56′ 12″	21. 637	11. 585	551950. 480410	-1537983. 361838
41-94	47666. 801	-71077. 100	7. 725	280° 48′08″	24. 703	-3. 515	-167548. 805515	-1755817. 601300
							倍面積	-362. 238310
							面積	181. 1191550
							地積	181. 11

	9							
点名	Xn	Yn	距離	方向角	Xn+1 — Xn-1	Yn+1 — Yn−1	Xn* (Yn+1 — Yn-1)	Yn* (Xn+1 — Xn−1)
41-44	47645. 164	-71088. 685	23. 428	9° 49' 14"	18. 877	23. 612	1124997. 612368	-1341941. 106745
41-93	47668. 249	-71084. 689	5. 490	9° 48′ 57″	28. 495	4. 932	235099. 804068	-2025558. 213055
41-78	47673. 659	-71083. 753	6. 206	279° 44'24″	6. 460	-5. 181	-246997. 227279	-459201. 044380
41-79	47674. 709	-71089. 870	12. 815	279° 44′06″	3. 217	-18. 748	-893805. 444332	-228696. 111790
41-80	47676. 876	-71102. 501	1. 005	279° 33'21″	2. 334	-13. 623	-649502. 081748	-165953. 237334
41-81	47677. 043	-71103. 493	28. 085	189° 51'25″	-27. 504	-5. 800	-276526. 849400	1955630. 471472
41-77	47649. 372	-71108. 301	20. 062	102° 06′ 27″	-31. 879	14. 808	705591. 900576	2266861. 527579
							倍面積	-1142. 285747
							面積	571. 1428735
							地積	571. 14

		-						
点名	Xn	Yn	距離	方向角	Xn+1 — Xn-1	Yn+1 — Yn-1	Xn* (Yn+1 — Yn-1)	Yn* (Xn+1 — Xn−1)
41-77	47649. 372	-71108. 301	28. 085	9° 51' 25″	25. 282	15. 903	757767. 962916	-1797760. 065882
41-81	47677. 043	-71103. 493	9. 515	279° 55'29″	29. 311	-4. 565	-217645. 701295	-2084114. 483323
41-86	47678. 683	-71112. 866	1. 806	279° 16'10″	1. 931	-11. 156	-531903. 387548	-137318. 944246
41-82	47678. 974	-71114. 649	27. 623	189° 53′ 42″	-26. 922	-6. 530	-311343. 700220	1914548. 580378
41-76	47651. 761	-71119. 396	11. 349	102° 09' 05"	-29. 602	6. 348	302493. 378828	2105276. 360392
							倍面積	-631. 447319
							面積	315. 7236595
							地積	315. 72

		_						
点名	Xn	Yn	距離	方向角	Xn+1 — Xn-1	Yn+1 — Yn-1	Xn* (Yn+1 — Yn-1)	Yn* (Xn+1 — Xn−1)
41-75	47653. 598	-71127. 922	8. 721	102° 09' 32"	-28. 730	3. 880	184895. 960240	2043505. 199060
41-76	47651. 761	-71119. 396	27. 623	9° 53′ 42″	25. 376	13. 273	632481. 823753	-1804725. 792896
41-82	47678. 974	-71114. 649	2. 221	279° 33′35″	27. 582	2. 556	121867. 457544	-1961484. 248718
41-106	47679. 343	-71116. 840	6. 537	280° 06′ 49″	1. 517	-8. 627	-411329. 692061	-107884. 246280
41-83	47680. 491	-71123. 276	27. 291	189° 48' 06"	-25. 745	-11. 082	-528395. 201262	1831068. 740620
							倍面積	-479. 651786
							面積	239. 8258930
							地積	239. 82

画地番号: 41-33

		_						
点名	Xn	Yn	距離	方向角	Xn+1 — Xn-1	Yn+1 — Yn-1	Xn* (Yn+1 — Yn-1)	Yn*(Xn+1−Xn−1)
41-74	47685. 419	-71144. 089	27. 826	197° 30' 49″	-24. 671	-19. 359	-923142. 026421	1755195. 819719
41-1	47658. 882	-71152. 463	25. 103	102° 09' 04"	-31. 821	16. 167	770501. 145294	2264142. 525123
41-75	47653. 598	-71127. 922	27. 291	9° 48' 06"	21. 609	29. 187	1390865. 564826	-1537003. 266498
41-83	47680. 491	-71123. 276	1. 373	9° 53' 40″	28. 246	4. 882	232776. 157062	-2008948. 053896
41-84	47681.844	-71123. 040	10. 208	279° 38′ 16″	3. 062	-9. 828	-468617. 162832	-217778. 748480
41-85	47683. 553	-71133. 104	11. 142	279° 38'27″	3. 575	-21. 049	-1003691. 107097	-254300. 846800
							倍面積	-1307. 429168
								653, 7145840

地積

653.71