
4 8 街区 画地出来形確認図 (4153.52㎡)



S=1:500

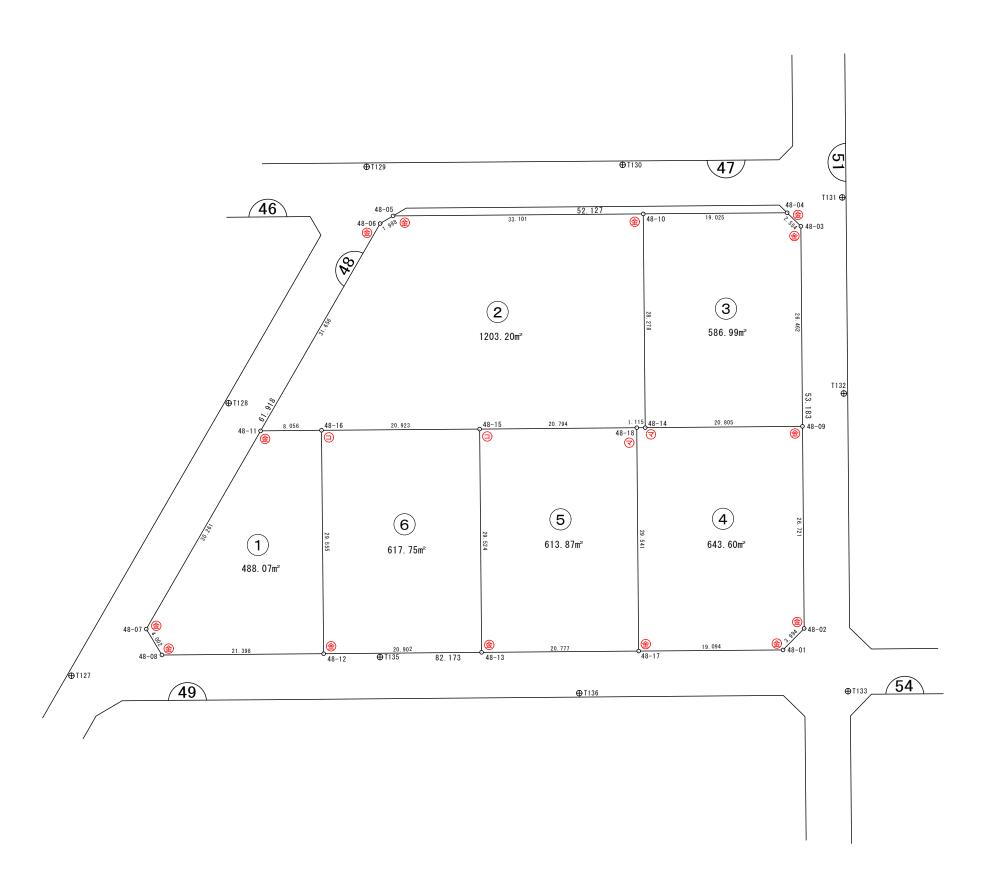

凡	例
事 項	記号
金属プレート	(
コンクリート杭	
金 属 鋲	(E)
合成樹脂杭	a
マーキング	₹

点名	Xn	Yn	距離	方向角	Xn+1 — Xn-1	Yn+1 — Yn-1	Xn* (Yn+1 — Yn−1)	Yn*(Xn+1 — Xn−1)
48-12	47544. 069	-70653. 997	21. 398	324° 33′01″	0. 248	-36. 457	-1733314. 123533	-17522. 191256
48-08	47561. 501	-70666. 408	4. 002	23° 56' 21"	21. 090	-10. 787	-513045. 911287	-1490354. 544720
48-07	47565. 159	-70664. 784	30. 261	84° 58' 55″	6. 305	31. 770	1511145. 101430	-445541. 463120
48-11	47567. 806	-70634. 638	8. 056	144° 25' 33"	-3. 906	34. 833	1656929. 386398	275898. 896028
48-16	47561. 253	-70629. 951	29. 555	234° 26′ 57″	-23. 737	-19. 359	-920738. 296827	1676543. 146887
							倍面積	976. 156181
							面積	488. 0780905
							地積	488. 07

	9 7 . TO 0	_						
点名	Xn	Yn	距離	方向角	Xn+1 — Xn−1	Yn+1 — Yn−1	Xn*(Yn+1-Yn-1)	Yn* (Xn+1 — Xn−1)
48-14	47526. 365	-70605. 102	1. 115	324° 35′ 59″	-15. 524	-23. 660	-1124473. 795900	1096073. 603448
48-18	47527. 274	-70605. 748	20. 794	324° 30'03″	17. 838	-12. 721	-604594. 452554	-1259465. 332824
48-15	47544. 203	-70617. 823	20. 923	324° 34′ 30″	33. 979	-24. 203	-1150712. 345209	-2399523. 007717
48-16	47561. 253	-70629. 951	8. 056	324° 25′ 33″	23. 603	-16. 815	-799742. 469195	-1667078. 733453
48-11	47567. 806	-70634. 638	31. 656	84° 58' 09"	9. 329	26. 848	1277100. 455488	-658950. 537902
48-06	47570. 582	-70603. 103	1. 988	114° 27' 04″	1. 953	33. 345	1586241. 056790	-137887. 860159
48-05	47569. 759	-70601. 293	33. 101	144° 32' 12″	-27. 784	21. 015	999678. 485385	1961586. 324712
48-10	47542. 798	-70582. 088	28. 278	234° 28′ 17″	-43. 394	-3. 809	-181090. 517582	3062839. 126672
							倍面積	2406. 417223
							面積	1203. 2086115
							地積	1203. 20

点名	Xn	Yn	距離	方向角	Xn+1 — Xn-1	Yn+1 — Yn-1	Xn* (Yn+1 — Yn-1)	Yn*(Xn+1−Xn−1)
48-09	47509. 422	-70593. 027	20. 805	324° 31′23″	1. 587	-33. 626	-1597551. 824172	-112031. 133849
48-14	47526. 365	-70605. 102	28. 278	54° 28' 17"	33. 376	10. 939	519890. 906735	-2356515. 884352
48-10	47542. 798	-70582. 088	19. 025	144° 33′ 23″	0. 933	34. 047	1618689. 643506	-65853. 088104
48-04	47527. 298	-70571. 055	2. 554	189° 29' 04"	-18. 020	10. 612	504359. 686376	1271690. 411100
48-03	47524. 778	-70571. 476	26. 462	234° 31′43″	-17. 876	-21. 972	-1044214. 422216	1261535. 704976
							倍面積	1173. 990229
							面積	586. 9951145
							地積	586. 99

画地番号: 48-04

	9.7. 10 0	1						
点名	Xn	Yn	距離	方向角	Xn+1 — Xn-1	Yn+1 — Yn-1	Xn* (Yn+1 — Yn-1)	Yn*(Xn+1−Xn−1)
48-01	47494. 576	-70618. 726	19. 094	324° 32'04″	16. 215	-15. 018	-713273. 542368	-1145082. 642090
48-17	47510. 128	-70629. 805	29. 541	54° 31' 18″	32. 698	12. 978	616586. 441184	-2309453. 363890
48-18	47527. 274	-70605. 748	1. 115	144° 35' 59″	16. 237	24. 703	1174066. 249622	-1146425. 530276
48-14	47526. 365	-70605. 102	20. 805	144° 31' 23″	-17. 852	12. 721	604582. 889165	1260442. 280904
48-09	47509. 422	-70593. 027	26. 721	234° 31'17″	-32. 452	-9. 685	-460128. 752070	2290884. 912204
48-02	47493. 913	-70614. 787	3. 994	279° 33′ 15″	-14. 846	-25. 699	-1220546. 070187	1048347. 127802
							————————— 倍面積	1287. 215346

倍面積1287. 215346面積643. 6076730地積643. 60

点名	Xn	Yn	距離	方向角	Xn+1 — Xn−1	Yn+1 — Yn-1	Xn* (Yn+1 — Yn-1)	Yn* (Xn+1 — Xn−1)
48-17	47510. 128	-70629. 805	20. 777	324° 32'59″	-0. 220	-36. 108	-1715495. 701824	15538. 557100
48-13	47527. 054	-70641. 856	29. 524	54° 29' 23"	34. 075	11. 982	569469. 161028	-2407121. 243200
48-15	47544. 203	-70617. 823	20. 794	144° 30'03″	0. 220	36. 108	1716726. 081924	-15535. 921060
48-18	47527. 274	-70605. 748	29. 541	234° 31'18″	-34. 075	-11. 982	-569471. 797068	2405890. 863100
							倍面積	1227. 744060
							面積	613. 8720300
							地積	613. 87

点名	Xn	Yn	距離	方向角	Xn+1 — Xn-1	Yn+1 — Yn-1	Xn* (Yn+1 — Yn-1)	Yn* (Xn+1 — Xn−1)
48-13	47527. 054	-70641. 856	20. 902	324° 29' 25″	-0. 134	-36. 174	-1719243. 651396	9466. 008704
48-12	47544. 069	-70653. 997	29. 555	54° 26' 57"	34. 199	11. 905	566012. 141445	-2416296. 043403
48-16	47561. 253	-70629. 951	20. 923	144° 34' 30″	0. 134	36. 174	1720480. 766022	-9464. 413434
48-15	47544. 203	-70617. 823	29. 524	234° 29'23″	-34. 199	-11. 905	-566013. 736715	2415058. 928777
							倍面積	1235. 519356
							面積	617. 7596780
							地積	617. 75