
5 0 街区 画地出来形確認図 (5839.81㎡)



S=1:500

3 • 5 • 47 飛石稲荷線

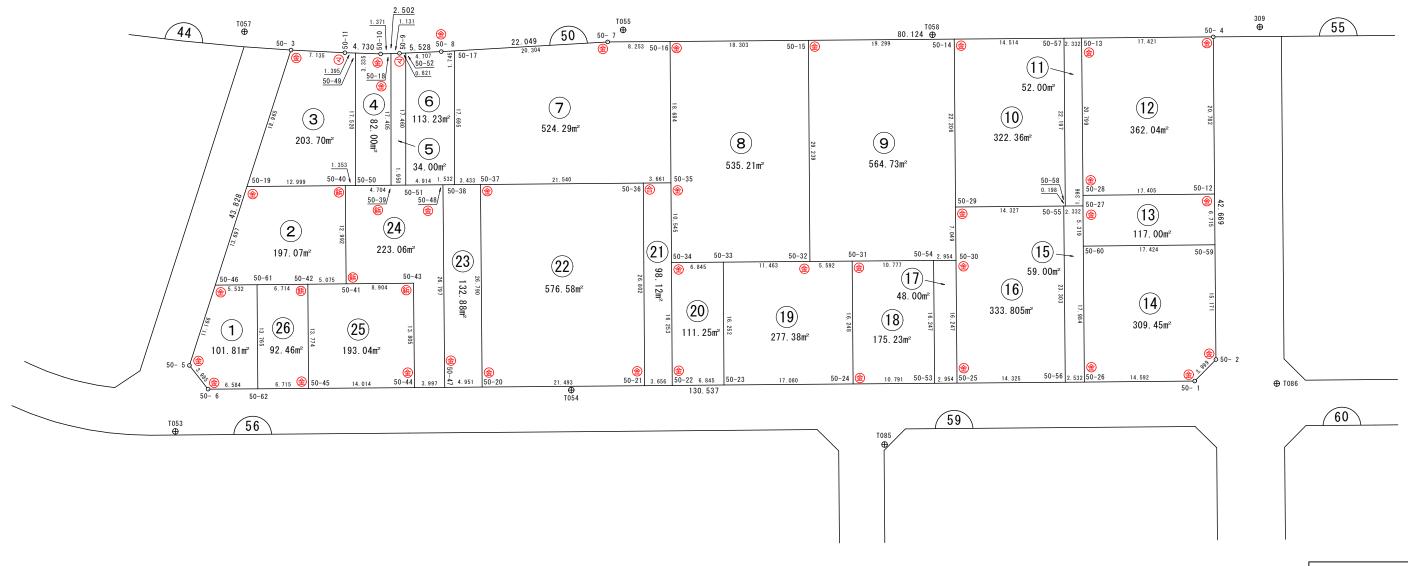

凡	例
事 項	記号
金属プレート	⊕
コンクリート杭	(E)
金 属 鋲	(E)
合成樹脂杭	
マーキング	(A)

点名	Xn	Yn	距離	方向角	Xn+1 — Xn-1	Yn+1 — Yn-1	Xn* (Yn+1 — Yn−1)	Yn* (Xn+1 — Xn−1)
50- 5	47544. 629	-70777. 562	3. 985	196° 49′ 48″	-7. 114	-11. 822	-562072. 604038	503511. 576068
50- 6	47540. 814	-70778. 716	6. 584	144° 33′ 45″	-9. 180	2. 664	126648. 728496	649748. 612880
50-62	47535. 449	-70774. 898	13. 765	54° 35' 22″	2. 611	15. 037	714790. 546613	-184793. 258678
50-61	47543. 425	-70763. 679	5. 532	324° 28′28″	12. 479	8. 004	380537. 573700	-883059. 950241
50-46	47547. 928	-70766. 894	11. 166	252° 48′58″	1. 204	-13. 883	-660107. 884424	-85203. 340376
							倍面積	-203. 639653
							面積	101. 8198265
							地積	101. 81

画地番号:50-2

П-0-	g · J	_						
点名	Xn	Yn	距離	方向角	Xn+1 — Xn-1	Yn+1 — Yn-1	Xn* (Yn+1 — Yn-1)	Yn*(Xn+1 — Xn-1)
50-19	47551. 967	-70753. 806	13. 697	252° 50'59″	6. 541	-20. 642	-981567. 702814	-462800. 645046
50-46	47547. 928	-70766. 894	5. 532	144° 28' 28"	-8. 542	-9. 873	-469440. 693144	604490. 808548
50-61	47543. 425	-70763. 679	6. 714	144° 28' 49"	-9. 968	7. 116	338319. 012300	705372. 352272
50-42	47537. 960	-70759. 778	5. 075	144° 23′ 48″	-9. 592	6. 856	325920. 253760	678727. 790576
50-41	47533. 833	-70756. 823	12. 992	54° 27' 02″	3. 427	13. 526	642942. 625158	-242483. 632421
50-40	47541. 387	-70746. 252	12. 999	324° 28′ 25″	18. 134	3. 017	143432. 364579	-1282912. 533768
							倍面積	-394, 140161

面積

地積

197. 0700805

画地番号: 50-3

	g -7 . 00	O .						
点名	Xn	Yn	距離	方向角	Xn+1 — Xn-1	Yn+1 — Yn-1	Xn* (Yn+1 — Yn−1)	Yn* (Xn+1 — Xn−1)
50- 3	47557. 550	-70735. 681	18. 965	252° 52'47″	0. 456	-21. 925	-1042699. 283750	-32255. 470536
50-19	47551. 967	-70753. 806	12. 999	144° 28' 25″	-16. 163	-10. 571	-502671. 843157	1143593. 766378
50-40	47541. 387	-70746. 252	1. 353	144° 32' 10″	-11. 682	8. 339	396447. 626193	826457. 715864
50-50	47540. 285	-70745. 467	17. 520	54° 58' 22″	8. 954	15. 132	719379. 592620	-633454. 911518
50-49	47550. 341	-70731. 120	1. 395	326° 57' 32″	11. 226	13. 586	646018. 932826	-794027. 553120
50-11	47551. 511	-70731. 881	7. 135	327° 49′ 12″	7. 209	-4. 561	-216882. 441671	-509906. 130129
							倍面積	-407. 416939
							面積	203. 7084695

地積

点名	Xn	Yn	距離	方向角	Xn+1 — Xn-1	Yn+1 — Yn-1	Xn* (Yn+1 — Yn-1)	Yn* (Xn+1 — Xn−1)
50-39	47536. 454	-70742. 736	17. 405	54° 58' 14"	6. 160	16. 984	807359. 134736	-435775. 253760
50-18	47546. 445	-70728. 483	1. 371	323° 19′50″	11. 091	13. 434	638738. 942130	-784449. 604953
50-10	47547. 545	-70729. 302	3. 335	326° 58' 03″	3. 896	-2. 637	-125382. 876165	-275561. 360592
50-49	47550. 341	-70731. 120	17. 520	234° 58′ 22″	-7. 260	-16. 165	-768651. 262265	513507. 931200
50-50	47540. 285	-70745. 467	4. 704	144° 30′ 58″	-13. 887	-11. 616	-552227. 950560	982442. 300229
							倍面積	-164. 012124
							面積	82. 0060620
							地積	82. 00

		_						
点名	Xn	Yn	距離	方向角	Xn+1 — Xn-1	Yn+1 — Yn-1	Xn* (Yn+1 — Yn−1)	Yn*(Xn+1 — Xn−1)
50-18	47546. 445	-70728. 483	17. 405	234° 58'14″	-9. 088	-14. 934	-710058. 609630	642780. 453504
50-39	47536. 454	-70742. 736	1. 950	144° 27' 07″	-11. 578	-13. 119	-623630. 740026	819059. 397408
50-51	47534. 867	-70741. 602	17. 460	54° 58' 19"	8. 435	15. 432	733558. 067544	-596705. 412870
50-52	47544. 889	-70727. 304	0. 821	322° 40′11″	10. 675	13. 800	656119. 468200	-755013. 970200
50-9	47545. 542	-70727. 802	1. 131	322° 58′41″	1. 556	-1. 179	-56056. 194018	-110052. 459912
							倍面積	-68. 007930
							面積	34. 0039650
							地積	34. 00

画地番号:50-6

	9	0						
点名	Xn	Yn	距離	方向角	Xn+1 — Xn-1	Yn+1 — Yn-1	Xn*(Yn+1−Yn−1)	Yn*(Xn+1 — Xn-1)
50-52	47544. 889	-70727. 304	17. 460	234° 58'19″	-6. 278	-17. 152	-815489. 936128	444026. 014512
50-51	47534. 867	-70741. 602	4. 914	144° 26′ 26″	-14. 020	-11. 440	-543798. 878480	991797. 260040
50-48	47530. 869	-70738. 744	1. 532	144° 38' 26"	-5. 248	3. 745	178003. 104405	371236. 928512
50-38	47529. 619	-70737. 857	17. 695	54° 58' 15″	8. 907	15. 377	730862. 951363	-630062. 092299
50-17	47539. 776	-70723. 367	1. 745	321° 39′10″	11. 526	13. 407	637365. 776832	-815157. 528042
50- 8	47541. 145	-70724. 450	4. 707	322° 40′ 56″	5. 113	-3. 937	-187169. 487865	-361614. 112850
							倍面積	-226. 469873
							面積	113. 2349365

地積

	日 つ . 00	1						
点名	Xn	Yn	距離	方向角	Xn+1 — Xn-1	Yn+1 — Yn-1	Xn* (Yn+1 — Yn-1)	Yn*(Xn+1−Xn−1)
50-17	47539. 776	-70723. 367	17. 695	234° 58'15″	5. 771	-27. 082	-1287472. 213632	-408144. 550957
50-38	47529. 619	-70737. 857	3. 433	144° 37' 31″	-12. 957	-12. 502	-594215. 296738	916550. 413149
50-37	47526. 819	-70735. 869	21. 540	144° 29'41"	-20. 335	14. 498	689043. 821862	1438413. 896115
50-36	47509. 284	-70723. 359	3. 661	144° 31'34″	-20. 517	14. 635	695298. 371340	1451031. 156603
50-35	47506. 302	-70721. 234	18. 684	54° 37' 45″	7. 834	17. 361	824756. 909022	-554030. 147156
50-16	47517. 118	-70705. 998	8. 253	324° 37' 57″	17. 546	10. 459	496981. 537162	-1240607. 440908
50- 7	47523. 848	-70710. 775	20. 304	321° 40′18″	22. 658	-17. 369	-825441. 715912	-1602164. 739950
							倍面積	-1048. 586896
							面積	524. 2934480
							地積	524. 29

画地番号:50-8

H-0-	g · J ·	•						
点名	Xn	Yn	距離	方向角	Xn+1 — Xn-1	Yn+1 — Yn-1	Xn* (Yn+1 — Yn-1)	Yn*(Xn+1 — Xn−1)
50-16	47517. 118	-70705. 998	18. 684	234° 37'45″	4. 086	-25. 864	-1228982. 739952	-288904. 707828
50-35	47506. 302	-70721. 234	10. 545	234° 36′ 25″	-16. 924	-23. 833	-1132217. 695566	1196886. 164216
50-34	47500. 194	-70729. 831	6. 845	144° 31′53″	-11. 683	-4. 625	-219688. 397250	826336. 615573
50-33	47494. 619	-70725. 859	11. 463	144° 31' 47″	-14. 911	10. 624	504582. 832256	1054593. 283549
50-32	47485. 283	-70719. 207	29. 239	54° 36' 41"	7. 597	30. 489	1447778. 793387	-537253. 815579
50-15	47502. 216	-70695. 370	18. 303	324° 30′14″	31. 835	13. 209	627456. 771144	-2250587. 103950
							————————— 倍面積	-1070, 435981

面積

地積

535. 2179905

	g -7 . 00	0						
点名	Xn	Yn	距離	方向角	Xn+1 — Xn-1	Yn+1 — Yn−1	Xn*(Yn+1—Yn-1)	Yn*(Xn+1−Xn−1)
50-15	47502. 216	-70695. 370	29. 239	234° 36′41″	-1. 219	-35. 041	-1664525. 150856	86177. 656030
50-32	47485. 283	-70719. 207	5. 592	144° 32′ 53″	-21. 489	-20. 593	-977864. 432819	1519685. 039223
50-31	47480. 727	-70715. 963	10. 777	144° 34' 11"	-13. 338	9. 492	450687. 060684	943209. 514494
50-54	47471. 945	-70709. 715	2. 954	144° 33' 41″	-11. 189	7. 961	377924. 154145	791171. 001135
50-30	47469. 538	-70708. 002	7. 049	54° 30' 31″	1. 686	7. 453	353790. 466714	-119213. 691372
50-29	47473. 631	-70702. 262	22. 206	54° 34' 38"	16. 964	23. 836	1131581. 468516	-1199393. 172568
50-14	47486. 502	-70684. 166	19. 299	324° 30'41″	28. 585	6. 892	327276. 971784	-2020506. 885110
							倍面積	-1129. 461832
							面積	564. 7309160
							地積	564. 73

		_						
点名	Xn	Yn	距離	方向角	Xn+1 — Xn-1	Yn+1 — Yn-1	Xn* (Yn+1 — Yn-1)	Yn*(Xn+1−Xn−1)
50-14	47486. 502	-70684. 166	22. 206	234° 34′38″	-1. 050	-26. 518	-1259247. 060036	74218. 374300
50-29	47473. 631	-70702. 262	14. 327	144° 29' 38″	-24. 534	-9. 775	-464054. 743025	1734609. 295908
50-55	47461. 968	-70693. 941	0. 198	144° 37' 48″	-11. 825	8. 436	400389. 162048	835955. 852325
50-58	47461.806	-70693. 826	22. 197	54° 32′ 52″	12. 713	18. 197	863662. 483782	-898730. 609938
50-57	47474. 681	-70675. 744	14. 514	324° 31′54″	24. 696	9. 660	458605. 418460	-1745408. 173824
							倍面積	-644. 738771
							面積	322. 3693855
							地積	322. 36

	 	-						
点名	Xn	Yn	距離	方向角	Xn+1 — Xn-1	Yn+1 — Yn-1	Xn* (Yn+1 — Yn−1)	Yn*(Xn+1 — Xn−1)
50-28	47460. 700	-70691. 322	20. 799	54° 29' 26"	12. 874	18. 080	858089. 456000	-910080. 079428
50-13	47472. 781	-70674. 391	2. 332	324° 32′42″	13. 981	15. 578	739530. 982418	-988098. 660571
50-57	47474. 681	-70675. 744	22. 197	234° 32'52″	-10. 975	-19. 435	-922670. 425235	775666. 290400
50-58	47461.806	-70693. 826	2. 332	144° 29' 27"	-14. 774	-16. 727	-793893. 628962	1044430. 585324
50-27	47459. 907	-70692. 471	1. 396	55° 23' 16"	-1. 106	2. 504	118839. 607128	78185. 872926
							倍面積	-104. 008651
							面積	52. 0043255
							地積	52. 00

点名	Xn	Yn	距離	方向角	Xn+1 — Xn-1	Yn+1 — Yn−1	Xn*(Yn+1-Yn-1)	Yn* (Xn+1 — Xn−1)
50-13	47472. 781	-70674. 391	20. 799	234° 29′26″	2. 100	-27. 051	-1284186. 198831	-148416. 221100
50-28	47460. 700	-70691. 322	17. 405	144° 25' 57″	-26. 239	-6. 807	-323064. 984900	1854869. 597958
50-12	47446. 542	-70681. 198	20. 782	54° 32'09″	-2. 100	27. 051	1283476. 407642	148430. 515800
50- 4	47458. 600	-70664. 271	17. 421	324° 29'14″	26. 239	6. 807	323050. 690200	-1854159. 806769
				•			倍面積	-724. 085889
							面積	362. 0429445
							地積	362. 04

	 	_						
点名	Xn	Yn	距離	方向角	Xn+1 — Xn-1	Yn+1 — Yn-1	Xn* (Yn+1 — Yn-1)	Yn*(Xn+1−Xn−1)
50-28	47460. 700	-70691. 322	1. 396	235° 23′16″	13. 365	-11. 273	-535024. 471100	-944789. 518530
50-27	47459. 907	-70692. 471	5. 319	234° 30′40″	-3. 881	-5. 480	-260080. 290360	274357. 479951
50-60	47456. 819	-70696. 802	17. 424	144° 26'01"	-17. 262	5. 804	275439. 377476	1220368. 196124
50-59	47442. 645	-70686. 667	6. 715	54° 31' 40″	-10. 277	15. 604	740295. 032580	726446. 876759
50-12	47446. 542	-70681. 198	17. 405	324° 25' 57″	18. 055	-4. 655	-220863. 653010	-1276149. 029890
							倍面積	-234. 004414
							面積	117. 0022070
							地積	117. 00

		-						
点名	Xn	Yn	距離	方向角	Xn+1 — Xn-1	Yn+1 — Yn−1	Xn* (Yn+1 — Yn-1)	Yn*(Xn+1−Xn−1)
50-60	47456. 819	-70696. 802	17. 984	234° 30′51″	3. 734	-24. 779	-1175932. 518001	-263981. 858668
50-26	47446. 379	-70711. 446	14. 592	144° 28' 17″	-22. 316	-6. 164	-292459. 480156	1577996. 628936
50- 1	47434. 503	-70702. 966	3. 999	99° 32' 33″	-12. 539	12. 424	589326. 265272	886544. 490674
50- 2	47433. 840	-70699. 022	15. 171	54° 31' 26″	8. 142	16. 299	773124. 158160	-575631. 437124
50-59	47442. 645	-70686. 667	17. 424	324° 26′01″	22. 979	2. 220	105322. 671900	-1624308. 920993
							倍面積	-618. 902825
							面積	309. 4514125
							地積	309. 45

画地番号: 50-15

点名	Хn	Yn	距離	方向角	Xn+1 — Xn-1	Yn+1 — Yn-1	Xn* (Yn+1 — Yn−1)	Yn* (Xn+1 — Xn−1)		
50-26	47446. 379	-70711. 446	17. 984	54° 30′ 51″	8. 378	16. 114	764550. 951206	-592420. 494588		
50-60	47456. 819	-70696. 802	5. 319	54° 30' 40″	13. 528	18. 975	900493. 140525	-956386. 337456		
50-27	47459. 907	-70692. 471	2. 332	324° 29'27″	4. 987	2. 976	141240. 683232	-352543. 352877		
50-58	47461.806	-70693. 826	0. 198	324° 37' 48″	2. 061	-1. 470	-69768. 854820	-145699. 975386		
50-55	47461. 968	-70693. 941	23. 303	234° 30′ 56″	-13. 365	-19. 090	-906048. 969120	944824. 521465		
50-56	47448. 441	-70712. 916	2. 532	144° 30' 54″	-15. 589	-17. 505	-830584. 959705	1102343. 647524		
							倍面積	-118. 008682		
							面積	59. 0043410		

地積

		_						
点名	Xn	Yn	距離	方向角	Xn+1 — Xn-1	Yn+1 — Yn−1	Xn* (Yn+1 — Yn-1)	Yn*(Xn+1−Xn−1)
50-29	47473. 631	-70702. 262	7. 049	234° 30'31″	7. 570	-14. 061	-667526. 725491	-535216. 123340
50-30	47469. 538	-70708. 002	16. 247	234° 30′50″	-13. 525	-18. 970	-900497. 135860	956325. 727050
50-25	47460. 106	-70721. 232	14. 325	144° 30′ 53″	-21. 097	-4. 914	-233218. 960884	1492005. 831504
50-56	47448. 441	-70712. 916	23. 303	54° 30′ 56″	1. 862	27. 291	1294915. 403331	-131667. 449592
50-55	47461. 968	-70693. 941	14. 327	324° 29′38″	25. 190	10. 654	505659. 807072	-1780780. 373790
							倍面積	-667. 611832
							面積	333. 8059160
							地積	333. 80

点名	Xn	Yn	距離	方向角	Xn+1 — Xn-1	Yn+1 — Yn−1	Xn*(Yn+1-Yn-1)	Yn* (Xn+1 — Xn−1)
50-30	47469. 538	-70708. 002	2. 954	324° 33′41″	11. 839	11. 517	546706. 669146	-837112. 035678
50-54	47471. 945	-70709. 715	16. 247	234° 30′ 50″	-7. 025	-14. 943	-709373. 274135	496735. 747875
50-53	47462. 513	-70722. 945	2. 954	144° 33′41″	-11. 839	-11. 517	-546625. 762221	837288. 945855
50-25	47460. 106	-70721. 232	16. 247	54° 30′ 50″	7. 025	14. 943	709196. 363958	-496816. 654800
				•			倍面積	-96. 003252
							面積	48. 0016260
							地積	48. 00

点名	Xn	Yn	距離	方向角	Xn+1 — Xn-1	Yn+1 — Yn-1	Xn* (Yn+1 — Yn-1)	Yn* (Xn+1 — Xn−1)
50-31	47480. 727	-70715. 963	16. 248	234° 33′ 50″	-0. 639	-19. 487	-925256. 927049	45187. 500357
50-24	47471. 306	-70729. 202	10. 791	144° 33′ 53″	-18. 214	-6. 982	-331444. 658492	1288261. 685228
50-53	47462. 513	-70722. 945	16. 247	54° 30′ 50″	0. 639	19. 487	924901. 990831	-45191. 961855
50-54	47471. 945	-70709. 715	10. 777	324° 34′11″	18. 214	6. 982	331449. 119990	-1287906. 749010
							倍面積	-350. 474720
							面積	175. 2373600
							地積	175. 23

	.	•						
点名	Хn	Yn	距離	方向角	Xn+1 — Xn-1	Yn+1 — Yn-1	Xn* (Yn+1 — Yn-1)	Yn*(Xn+1−Xn−1)
50-33	47494. 619	-70725. 859	16. 252	234° 39′02″	-0. 067	-19. 908	-945522. 875052	4738. 632553
50-23	47485. 216	-70739. 115	17. 080	144° 31' 28″	-23. 313	-3. 343	-158743. 077088	1649140. 987995
50-24	47471. 306	-70729. 202	16. 248	54° 33′ 50″	-4. 489	23. 152	1099055. 676512	317503. 387778
50-31	47480. 727	-70715. 963	5. 592	324° 32'53″	13. 977	9. 995	474569. 866365	-988397. 014851
50-32	47485. 283	-70719. 207	11. 463	324° 31′47″	13. 892	-9. 896	-469914. 360568	-982431. 223644
							倍面積	-554. 769831
							面積	277. 3849155
							 地積	277. 38

点名	Xn	Yn	距離	方向角	Xn+1 — Xn-1	Yn+1 — Yn-1	Xn* (Yn+1 — Yn-1)	Yn* (Xn+1 — Xn−1)
50-34	47500. 194	-70729. 831	16. 253	234° 38′59″	-3. 829	-17. 229	-818380. 842426	270824. 522899
50-22	47490. 790	-70743. 088	6. 845	144° 31'11″	-14. 978	-9. 284	-440904. 494360	1059589. 972064
50-23	47485. 216	-70739. 115	16. 252	54° 39' 02"	3. 829	17. 229	818122. 786464	-270860. 071335
50-33	47494. 619	-70725. 859	6. 845	324° 31′53″	14. 978	9. 284	440940. 042796	-1059331. 916102
							倍面積	-222. 507526
							面積	111. 2537630
							地積	111. 25

		-						
点名	Хn	Yn	距離	方向角	Xn+1 — Xn-1	Yn+1 — Yn-1	Xn* (Yn+1 — Yn-1)	Yn*(Xn+1−Xn−1)
50-36	47509. 284	-70723. 359	26. 802	234° 37'16″	-12. 536	-23. 978	-1139177. 611752	886588. 028424
50-21	47493. 766	-70745. 212	3. 656	144° 29'03″	-18. 494	-19. 729	-937004. 509414	1308361. 950728
50-22	47490. 790	-70743. 088	16. 253	54° 38′ 59″	6. 428	15. 381	730455. 840990	-454736. 569664
50-34	47500. 194	-70729. 831	10. 545	54° 36' 25″	15. 512	21. 854	1038069. 239676	-1097161. 138472
50-35	47506. 302	-70721. 234	3. 661	324° 31′34″	9. 090	6. 472	307460. 786544	-642856. 017060
							倍面積	-196. 253956
							面積	98. 1269780
							地積	98. 12

点名	Xn	Yn	距離	方向角	Xn+1 — Xn-1	Yn+1 — Yn-1	Xn* (Yn+1 — Yn-1)	Yn* (Xn+1 — Xn−1)
50-37	47526. 819	-70735. 869	26. 790	234° 31′21″	1. 986	-34. 327	-1631453. 115813	-140481. 435834
50-20	47511. 270	-70757. 686	21. 493	144° 31'30″	-33. 053	-9. 343	-443897. 795610	2338753. 795358
50-21	47493. 766	-70745. 212	26. 802	54° 37' 16″	-1. 986	34. 327	1630318. 505482	140499. 991032
50-36	47509. 284	-70723. 359	21. 540	324° 29′41″	33. 053	9. 343	443879. 240412	-2337619. 185027
							倍面積	-1153. 165529
							面積	576. 5827645
							地積	576. 58

点名	Xn	Yn	距離	方向角	Xn+1 — Xn-1	Yn+1 — Yn-1	Xn* (Yn+1 — Yn−1)	Yn*(Xn+1−Xn−1)		
50-47	47515. 304	-70760. 558	26. 797	54° 29' 27"	19. 599	18. 942	900034. 888368	-1386836. 176242		
50-48	47530. 869	-70738. 744	1. 532	144° 38' 26"	14. 315	22. 701	1078998. 257169	-1012625. 120360		
50-38	47529. 619	-70737. 857	3. 433	144° 37' 31″	-4. 050	2. 875	136647. 654625	286488. 320850		
50-37	47526. 819	-70735. 869	26. 790	234° 31'21″	-18. 349	-19. 829	-942409. 293951	1297932. 460281		
50-20	47511. 270	-70757. 686	4. 951	324° 33′04″	-11. 515	-24. 689	-1173005. 745030	814774. 754290		
							倍面積	265. 761181		
							面積	132. 8805905		
							地積	132. 88		

画地番号: 50-24

	当 	. 7						
点名	Xn	Yn	距離	方向角	Xn+1 — Xn-1	Yn+1 — Yn-1	Xn*(Yn+1−Yn−1)	Yn*(Xn+1 — Xn-1)
50-47	47515. 304	-70760. 558	26. 797	54° 29' 27"	12. 310	24. 135	1146781. 862040	-871062. 468980
50-48	47530. 869	-70738. 744	4. 914	324° 26′ 26″	19. 563	18. 956	900995. 152764	-1383862. 048872
50-51	47534. 867	-70741. 602	1. 950	324° 27'07″	5. 585	-3. 992	-189759. 189064	-395091. 847170
50-39	47536. 454	-70742. 736	4. 704	324° 30′ 58″	5. 418	-3. 865	-183728. 394710	-383284. 143648
50-50	47540. 285	-70745. 467	1. 353	324° 32′ 10″	4. 933	-3. 516	-167151. 642060	-348987. 388711
50-40	47541. 387	-70746. 252	12. 992	234° 27' 02″	-6. 452	-11. 356	-539879. 990772	456454. 817904
50-41	47533. 833	-70756. 823	8. 904	144° 27' 58″	-14. 800	-5. 396	-256492. 562868	1047200. 980400
50-43	47526. 587	-70751. 648	13. 805	234° 26′ 33″	-15. 274	-6. 056	-287821. 010872	1080660. 671552
50-44	47518. 559	-70762. 879	3. 997	144° 30′ 32″	-11. 283	-8. 910	-423390. 360690	798417. 563757
							倍面積	-446. 136232
							面積	223. 0681160

地積

点名	Xn	Yn	距離	方向角	Xn+1 — Xn-1	Yn+1 — Yn-1	Xn* (Yn+1 — Yn-1)	Yn*(Xn+1 — Xn−1)
50-44	47518. 559	-70762. 879	13. 805	54° 26' 33″	-3. 391	19. 356	919769. 228004	239956. 922689
50-43	47526. 587	-70751. 648	8. 904	324° 27'58″	15. 274	6. 056	287821. 010872	-1080660. 671552
50-41	47533. 833	-70756. 823	5. 075	324° 23′ 48″	11. 373	-8. 130	-386450. 062290	-804717. 347979
50-42	47537. 960	-70759. 778	13. 774	234° 35′ 10″	-3. 855	-14. 181	-674135. 810760	272778. 944190
50-45	47529. 978	-70771. 004	14. 014	144° 34'01″	-19. 401	-3. 101	-147390. 461778	1373028. 248604
							倍面積	-386. 095952
							面積	193. 0479760
							地積	193. 04

点名	Xn	Yn	距離	方向角	Xn+1 — Xn-1	Yn+1 — Yn-1	Xn* (Yn+1 — Yn-1)	Yn* (Xn+1 — Xn−1)
50-45	47529. 978	-70771. 004	13. 774	54° 35' 10″	2. 511	15. 120	718653. 267360	-177705. 991044
50-42	47537. 960	-70759. 778	6. 714	324° 28' 49″	13. 447	7. 325	348215. 557000	-951506. 734766
50-61	47543. 425	-70763. 679	13. 765	234° 35′ 22″	-2. 511	-15. 120	-718856. 586000	177687. 597969
50-62	47535. 449	-70774. 898	6. 715	144° 33' 31″	-13. 447	-7. 325	-348197. 163925	951710. 053406
							倍面積	-184. 925565
							面積	92. 4627825
							地積	92. 46