
# 6 2 街区 画地出来形確認図 (4310.64㎡)



S=1:500

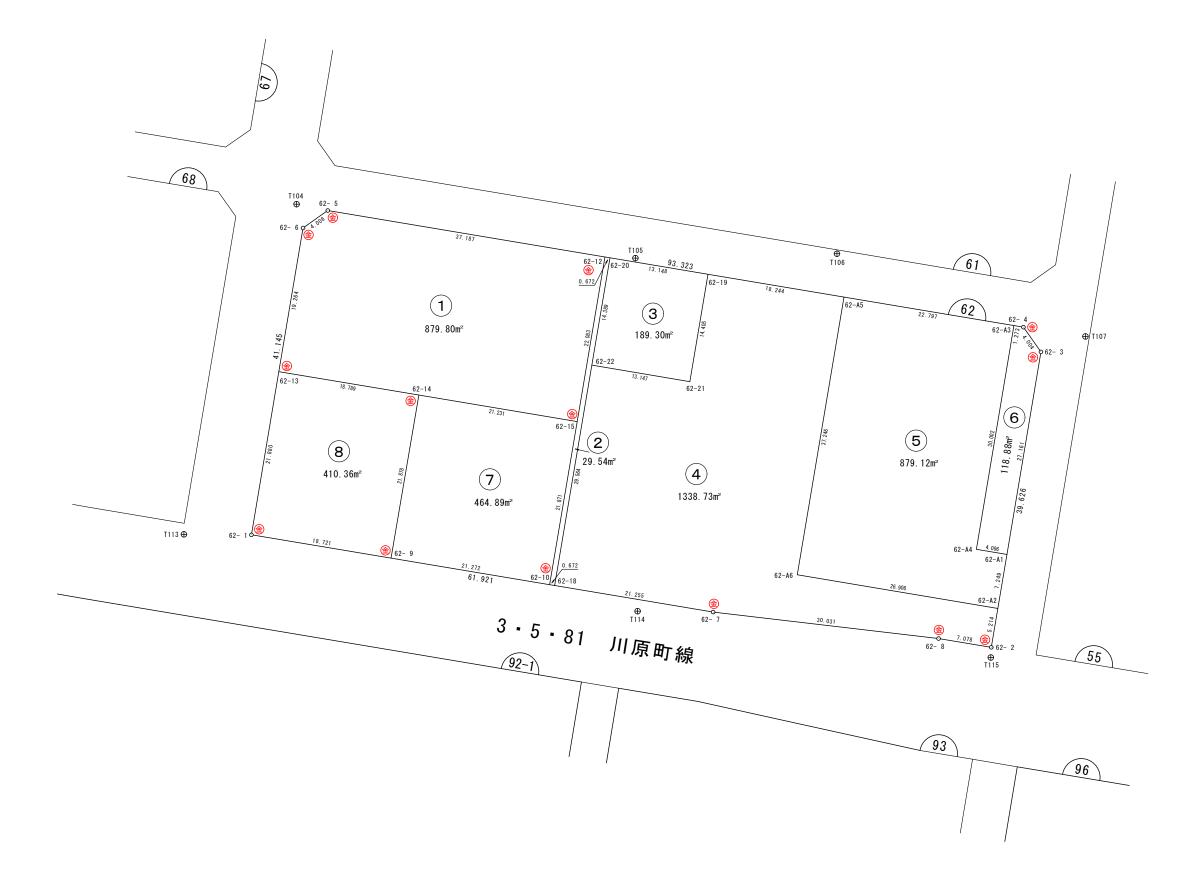

凡	例
事 項	記号
金属プレート	<b>(</b>
コンクリート杭	Э
金 属 鋲	<b>(E)</b>
合成樹脂杭	<b>a</b>
マーキング	₹

画地番号: 62-1

П,О	4 J . v_	•						
点名	Xn	Yn	距離	方向角	Xn+1 — Xn-1	Yn+1 — Yn-1	Xn* (Yn+1 — Yn-1)	Yn*(Xn+1 — Xn−1)
62- 5	47284. 133	-70721. 245	4. 006	189° 39' 18″	-25. 537	-30. 953	-1463585. 768749	1806008. 433565
62- 6	47280. 183	-70721. 917	19. 264	144° 34' 39″	-19. 649	10. 494	496158. 240402	1389614. 947133
62-13	47264. 484	-70710. 751	18. 789	54° 28' 28"	-4. 781	26. 458	1250523. 717672	338068. 100531
62-14	47275. 402	-70695. 459	21. 231	54° 31'53″	23. 238	32. 584	1540421. 698768	-1642821. 076242
62-15	47287. 722	-70678. 167	22. 083	324° 35′ 11″	30. 318	4. 495	212558. 310390	-2142820. 667106
62-12	47305. 720	-70690. 964	37. 187	234° 30′55″	-3. 589	-43. 078	-2037835. 806160	253709. 869796
							倍面積	-1759. 607677

面積

地積

879. 8038385

879. 80

画地番号: 62-2

	g · J . oz	_						
点名	Xn	Yn	距離	方向角	Xn+1 — Xn-1	Yn+1 — Yn−1	Xn*(Yn+1-Yn-1)	Yn*(Xn+1−Xn−1)
62-10	47269. 896	-70665. 495	0. 672	54° 33' 41″	-17. 436	13. 220	624908. 025120	1232123. 570820
62-18	47270. 286	-70664. 947	29. 564	324° 35′21″	24. 486	-16. 583	-783883. 152738	-1730301. 892242
62-22	47294. 382	-70682. 078	14. 389	324° 35′21″	35. 824	-25. 469	-1204540. 615158	-2532114. 762272
62-20	47306. 110	-70690. 416	0. 672	234° 33′41″	11. 338	-8. 886	-420362. 093460	-801487. 936608
62-12	47305. 720	-70690. 964	22. 083	144° 35' 11"	-18. 388	12. 249	579447. 764280	1299865. 446032
62-15	47287. 722	-70678. 167	21. 871	144° 35' 31″	-35. 824	25. 469	1204370. 991618	2531974. 654608
							———————— 倍面積	-59. 080338

面積

地積

29. 5401690

29. 54

画地番号: 62-3

点名	Xn	Yn	距離	方向角	Xn+1 — Xn-1	Yn+1 — Yn−1	Xn*(Yn+1-Yn-1)	Yn* (Xn+1 — Xn−1)
62-20	47306. 110	-70690. 416	14. 389	144° 35' 21″	-19. 359	-2. 369	-112068. 174590	1368495. 763344
62-22	47294. 382	-70682. 078	13. 147	54° 35' 28"	-4. 110	19. 054	901147. 154628	290503. 340580
62-21	47302. 000	-70671. 362	14. 405	324° 35'24″	19. 359	2. 369	112058. 438000	-1368126. 896958
62-19	47313. 741	-70679. 709	13. 148	234° 31′20″	4. 110	-19. 054	-901516. 021014	-290493. 603990
							倍面積	-378. 602976
							面積	189. 3014880
							地積	189. 30

画地番号: 62-4

17 · UZ	т						
Xn	Yn	距離	方向角	Xn+1 — Xn-1	Yn+1 — Yn-1	Xn* (Yn+1 — Yn-1)	Yn*(Xn+1−Xn−1)
47313. 741	-70679. 709	14. 405	144° 35' 24″	-22. 331	-6. 510	-308012. 453910	1578348. 581679
47302. 000	-70671. 362	13. 147	234° 35′ 28″	-19. 359	-2. 369	-112058. 438000	1368126. 896958
47294. 382	-70682. 078	29. 564	144° 35' 21″	-31. 714	6. 415	303393. 460530	2241611. 421692
47270. 286	-70664. 947	21. 255	54° 30' 47"	-11. 757	34. 438	1627894. 109268	830807. 781879
47282. 625	-70647. 640	30. 031	51° 41′ 40″	30. 954	40. 873	1932582. 731625	-2186827. 048560
47301. 240	-70624. 074	7. 078	54° 29' 12"	22. 727	29. 328	1387250. 766720	-1605073. 329798
47305. 352	-70618. 312	5. 214	324° 31′ 48″	8. 359	2. 736	129427. 443072	-590298. 470008
47309. 599	-70621. 338	26. 906	234° 31′59″	-11. 365	-24. 940	-1179901. 399060	802611. 506370
47293. 987	-70643. 252	37. 246	324° 33′ 19″	14. 732	-43. 514	-2057950. 550318	-1040716. 388464
47324. 331	-70664. 852	18. 244	234° 31′08″	19. 754	-36. 457	-1725303. 135267	-1395913. 486408
						倍面積	-2677. 465340
						面積	1338. 7326700
						地積	1338. 73

画地番号: 62-5

П-0-	g · J . oz	•						
点名	Xn	Yn	距離	方向角	Xn+1 — Xn-1	Yn+1 — Yn-1	Xn*(Yn+1-Yn-1)	Yn*(Xn+1 — Xn−1)
62-A5	47324. 331	-70664. 852	37. 246	144° 33' 19″	-43. 576	3. 036	143676. 668916	3079291. 590752
62-A6	47293. 987	-70643. 252	26. 906	54° 31′ 59″	-14. 732	43. 514	2057950. 550318	1040716. 388464
62-A2	47309. 599	-70621. 338	7. 249	324° 32'19″	21. 517	17. 708	837758. 379092	-1519559. 329746
62-A1	47315. 504	-70625. 544	4. 096	234° 31′44″	3. 528	-7. 542	-356853. 531168	-249166. 919232
62-A4	47313. 127	-70628. 880	30. 002	324° 32'03″	22. 059	-20. 744	-981463. 506488	-1558002. 463920
62-A3	47337. 563	-70646. 288	22. 797	234° 31′11″	11. 204	-35. 972	-1702826. 816236	-791521. 010752
							————————— 倍面積	-1758, 255566

面積

地積

879. 1277830

879. 12

画地番号: 62-6

点名	Xn	Yn	距離	方向角	Xn+1 — Xn-1	Yn+1 — Yn-1	Xn* (Yn+1 — Yn-1)	Yn*(Xn+1−Xn−1)
62-A3	47337. 563	-70646. 288	30. 002	144° 32' 03″	-25. 175	16. 371	774963. 243873	1778520. 300400
62-A4	47313. 127	-70628. 880	4. 096	54° 31' 44″	-22. 059	20. 744	981463. 506488	1558002. 463920
62-A1	47315. 504	-70625. 544	27. 161	324° 32′00″	24. 499	-12. 424	-587847. 821696	-1730255. 202456
62- 3	47337. 626	-70641. 304	4. 004	279° 43′07″	22. 798	-19. 707	-932882. 595582	-1610480. 448592
62- 4	47338. 302	-70645. 251	1. 273	234° 31′30″	-0. 063	-4. 984	-235934. 097168	4450. 650813
							倍面積	-237. 764085
							面積	118. 8820425
							地積	118. 88

画地番号: 62-7

点名	Xn	Yn	距離	方向角	Xn+1 — Xn-1	Yn+1 — Yn-1	Xn* (Yn+1 — Yn-1)	Yn*(Xn+1 — Xn−1)
62-14	47275. 402	-70695. 459	21. 878	144° 41'58″	-30. 176	-4. 649	-219783. 343898	2133306. 170784
62- 9	47257. 546	-70682. 816	21. 272	54° 30' 39"	-5. 506	29. 964	1416025. 108344	389179. 584896
62-10	47269. 896	-70665. 495	21. 871	324° 35′31″	30. 176	4. 649	219757. 746504	-2132401. 977120
62-15	47287. 722	-70678. 167	21. 231	234° 31′53″	5. 506	-29. 964	-1416929. 302008	-389153. 987502
							倍面積	-929. 791058
							面積	464. 8955290

464. 89

地積

画地番号:62-8

点名	Xn	Yn	距離	方向角	Xn+1 — Xn-1	Yn+1 — Yn-1	Xn* (Yn+1 — Yn-1)	Yn* (Xn+1 — Xn−1)
62- 9	47257. 546	-70682. 816	21. 878	324° 41′58″	28. 736	2. 592	122491. 559232	-2031141. 400576
62-14	47275. 402	-70695. 459	18. 789	234° 28′ 28″	6. 938	-27. 935	-1320638. 354870	-490485. 094542
62-13	47264. 484	-70710. 751	21. 880	144° 31' 13″	-28. 736	-2. 592	-122509. 542528	2031944. 140736
62- 1	47246. 666	-70698. 051	18. 721	54° 28' 04"	-6. 938	27. 935	1319835. 614710	490503. 077838
				•			倍面積	-820. 723456
							面積	410. 3617280
							地積	410. 36