
# **7 0 街区** 画地出来形確認図 (4536.85㎡)



S=1:500

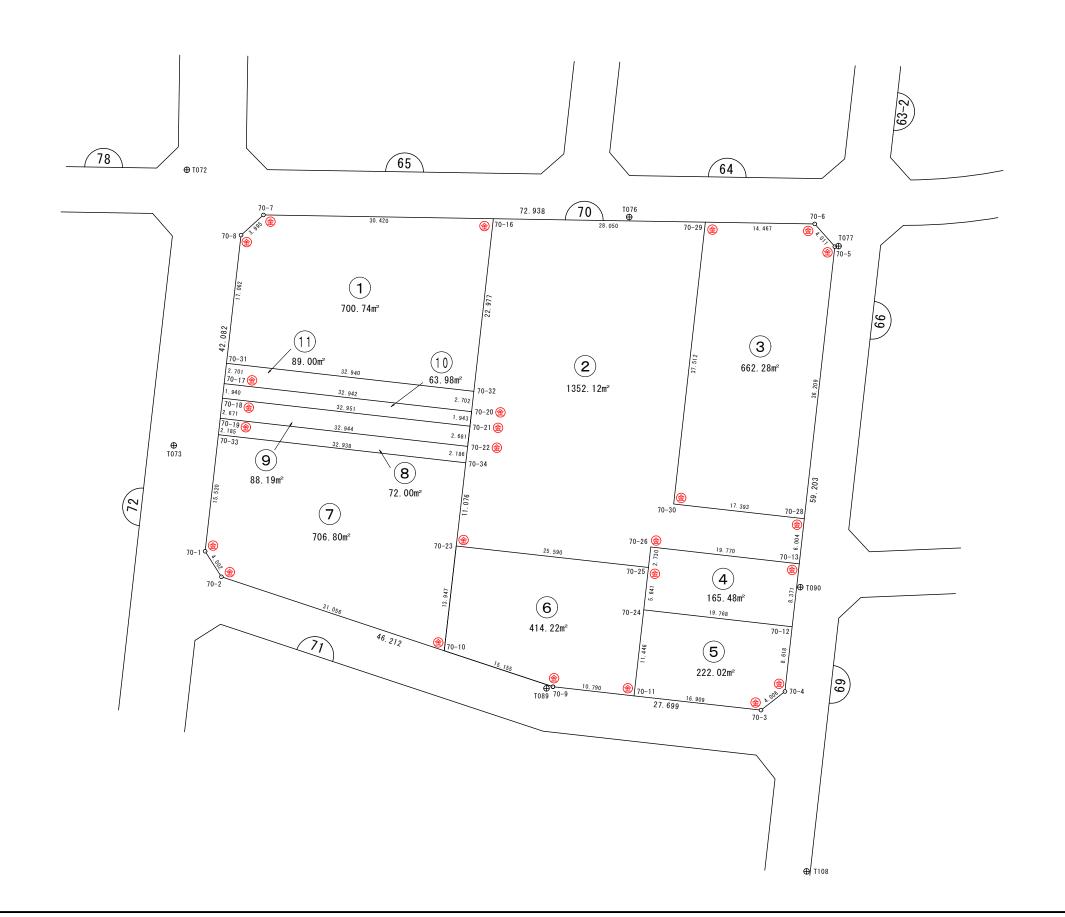

凡	例
事 項	記号
金属プレート	<b>(</b>
コンクリート杭	
金 属 鋲	<b>(E)</b>
合成樹脂杭	<b>a</b>
マーキング	₹

点名	Xn	Yn	距離	方向角	Xn+1 — Xn-1	Yn+1 — Yn-1	Xn* (Yn+1 — Yn−1)	Yn* (Xn+1 — Xn−1)
70-8	47325. 393	-70950. 352	17. 062	186° 29' 53"	-19. 629	-4. 898	-231799. 774914	1392684. 459408
70-31	47308. 440	-70952. 283	32. 940	96° 26′ 57″	-20. 653	30. 801	1457147. 260440	1465377. 500799
70-32	47304. 740	-70919. 551	22. 977	6° 27' 07"	19. 132	35. 314	1670519. 588360	-1356832. 849732
70-16	47327. 572	-70916. 969	30. 420	270° 56′ 10″	23. 329	-27. 834	-1317315. 639048	-1654421. 969801
70-7	47328. 069	-70947. 385	3. 995	227° 57'07"	-2. 179	-33. 383	-1579952. 927427	154594. 351915
							倍面積	-1401. 492589
							面積	700. 7462945
							地積	700. 74

H 20 H	9 7 . 10							
点名	Xn	Yn	距離	方向角	Xn+1 — Xn-1	Yn+1 — Yn−1	Xn*(Yn+1-Yn-1)	Yn* (Xn+1 — Xn−1)
70-16	47327. 572	-70916. 969	22. 977	186° 27' 07″	-22. 376	-30. 629	-1449596. 202788	1586838. 098344
70-32	47304. 740	-70919. 551	2. 702	186° 27' 35″	-25. 517	-2. 886	-136521. 479640	1809654. 182867
70-20	47302. 055	-70919. 855	1. 943	186° 15' 43"	-4. 617	-0. 516	-24407. 860380	327436. 970535
70-21	47300. 123	-70920. 067	2. 681	186° 34' 26"	-4. 596	-0. 519	-24548. 763837	325948. 627932
70-22	47297. 459	-70920. 374	2. 186	186° 30' 50″	-4. 836	-0. 555	-26250. 089745	342970. 928664
70-34	47295. 287	-70920. 622	11. 076	186° 30' 40"	-13. 177	-1. 504	-71132. 111648	934521. 036094
70-23	47284. 282	-70921. 878	25. 590	96° 22' 27"	-13. 846	24. 176	1143144. 801632	981984. 322788
70-25	47281. 441	-70896. 446	2. 730	6° 17' 13″	-0. 127	25. 731	1216598. 758371	9003. 848642
70-26	47284. 155	-70896. 147	19. 770	96° 28' 56"	0. 482	19. 943	942987. 903165	-34171. 942854
70-13	47281. 923	-70876. 503	6. 004	6° 25' 32"	3. 735	20. 316	960579. 547668	-264723. 738705
70-28	47287. 890	-70875. 831	17. 393	276° 26′01″	7. 916	-16. 612	-785546. 428680	-561053. 078196
70-30	47289. 839	-70893. 115	37. 512	6° 25' 04"	39. 226	-13. 091	-619071. 282349	-2780853. 328990
70-29	47327. 116	-70888. 922	28. 050	270° 55' 53″	37. 733	-23. 854	-1128941. 025064	-2674851. 693826
							倍面積	-2704. 233295
							面積	1352. 1166475
							地積	1352. 11

点名	Xn	Yn	距離	方向角	Xn+1 — Xn-1	Yn+1 — Yn-1	Xn* (Yn+1 — Yn-1)	Yn*(Xn+1−Xn−1)
70-29	47327. 116	-70888. 922	37. 512	186° 25' 04"	-37. 040	-18. 659	-883076. 657444	2625725. 670880
70-30	47289. 839	-70893. 115	17. 393	96° 26' 01"	-39. 226	13. 091	619071. 282349	2780853. 328990
70-28	47287. 890	-70875. 831	36. 209	6° 23' 42"	34. 035	21. 317	1008035. 951130	-2412258. 908085
70-5	47323. 874	-70871. 798	4. 011	318° 30' 23″	38. 989	1. 375	65070. 326750	-2763220. 532222
70-6	47326. 879	-70874. 456	14. 467	270° 56'19″	3. 242	-17. 124	-810425. 475996	-229774. 986352
							倍面積	-1324. 573211
							面積	662. 2866055
							地積	662. 28

点名	Xn	Yn	距離	方向角	Xn+1 — Xn-1	Yn+1 — Yn-1	Xn* (Yn+1 — Yn-1)	Yn* (Xn+1 — Xn−1)
70-26	47284. 155	-70896. 147	2. 730	186° 17' 13″	-0. 482	-19. 943	-942987. 903165	34171. 942854
70-25	47281. 441	-70896. 446	5. 641	186° 25' 56″	-8. 320	-0. 931	-44019. 021571	589858. 430720
70-24	47275. 835	-70897. 078	19. 768	96° 28' 48"	-7. 837	19. 010	898713. 623350	555620. 400286
70-12	47273. 604	-70877. 436	8. 371	6° 23′ 57″	6. 088	20. 575	972654. 402300	-431501. 830368
70-13	47281. 923	-70876. 503	19. 770	276° 28′ 56″	10. 551	-18. 711	-884692. 061253	-747817. 983153
							倍面積	-330. 960339
							面積	165. 4801695
							地積	165. 48

	4 5	-						
点名	Xn	Yn	距離	方向角	Xn+1 — Xn-1	Yn+1 — Yn-1	Xn* (Yn+1 — Yn-1)	Yn*(Xn+1 — Xn-1)
70-24	47275. 835	-70897. 078	11. 446	186° 26' 09"	-9. 143	-20. 925	-989246. 847375	648211. 984154
70-11	47264. 461	-70898. 361	16. 909	96° 24' 02″	-13. 259	15. 521	733591. 699181	940041. 368499
70-3	47262. 576	-70881. 557	4. 006	52° 03′ 58″	0. 578	19. 964	943550. 067264	-40969. 539946
70-4	47265. 039	-70878. 397	8. 618	6° 24' 07"	11. 028	4. 121	194779. 225719	-781646. 962116
70-12	47273. 604	-70877. 436	19. 768	276° 28′ 48″	10. 796	-18. 681	-883118. 196324	-765192. 799056
							倍面積	-444. 051535
							面積	222. 0257675
							地積	222. 02

#### 画地番号: 70-6

	4 3	-						
点名	Xn	Yn	距離	方向角	Xn+1 — Xn-1	Yn+1 — Yn-1	Xn*(Yn+1−Yn−1)	Yn*(Xn+1 — Xn-1)
70-23	47284. 282	-70921. 878	13. 947	186° 34' 00′	-11. 015	-27. 027	-1277952. 289614	781204. 486170
70-10	47270. 426	-70923. 473	15. 155	108° 18' 17′	-18. 616	12. 794	604777. 830244	1320311. 373368
70-9	47265. 666	-70909. 084	10. 790	96° 24' 42'	-5. 965	25. 112	1186935. 404592	422972. 686060
70-11	47264. 461	-70898. 361	11. 446	6° 26' 09'	10. 169	12. 006	567457. 118766	-720965. 433009
70-24	47275. 835	-70897. 078	5. 641	6° 25' 56′	16. 980	1. 915	90533. 224025	-1203832. 384440
70-25	47281. 441	-70896. 446	25. 590	276° 22'27′	8. 447	-24. 800	-1172579. 736800	-598862. 279362
							倍面積	-828. 448787
							面積	414. 2243935

地積

414. 22

画地番号: 70-7

	g · J · , · ·	•						
点名	Xn	Yn	距離	方向角	Xn+1 — Xn-1	Yn+1 — Yn-1	Xn*(Yn+1-Yn-1)	Yn*(Xn+1−Xn−1)
70-33	47299. 001	-70953. 350	15. 520	186° 29' 07"	-11. 707	-34. 481	-1630916. 853481	830650. 868450
70-1	47283. 580	-70955. 103	4. 002	147° 26' 43"	-18. 795	0. 401	18960. 715580	1333601. 160885
70-2	47280. 206	-70952. 949	31. 056	108° 21' 20″	-13. 154	31. 630	1495472. 915780	933315. 091146
70-10	47270. 426	-70923. 473	13. 947	6° 34' 00″	4. 076	31. 071	1468739. 406246	-289084. 075948
70-23	47284. 282	-70921. 878	11. 076	6° 30' 40"	24. 861	2. 851	134807. 487982	-1763188. 808958
70-34	47295. 287	-70920. 622	32. 938	276° 28'27″	14. 719	-31. 472	-1488477. 272464	-1043880. 635218
							—————————————————————————————————————	-1413 600357

倍面積-1413. 600357面積706. 8001785地積706. 80

点名	Xn	Yn	距離	方向角	Xn+1 — Xn−1	Yn+1 — Yn-1	Xn* (Yn+1 — Yn-1)	Yn* (Xn+1 — Xn−1)
70-19	47301. 173	-70953. 108	2. 185	186° 21' 27″	1. 542	-32. 976	-1559803. 480848	-109409. 692536
70-33	47299. 001	-70953. 350	32. 938	96° 28' 27"	-5. 886	32. 486	1536555. 346486	417631. 418100
70-34	47295. 287	-70920. 622	2. 186	6° 30′ 50″	-1. 542	32. 976	1559609. 384112	109359. 599124
70-22	47297. 459	-70920. 374	32. 944	276° 28' 23″	5. 886	-32. 486	-1536505. 253074	-417437. 321364
							倍面積	-144. 003324
							面積	72. 0016620
							地積	72. 00

画地番号: 70-9

点名	Xn	Yn	距離	方向角	Xn+1 — Xn-1	Yn+1 — Yn-1	Xn* (Yn+1 — Yn-1)	Yn*(Xn+1−Xn−1)
70-18	47303. 828	-70952. 810	2. 671	186° 24' 15″	1. 050	-33. 041	-1562965. 780948	-74500. 450500
70-19	47301. 173	-70953. 108	32. 944	96° 28' 23"	-6. 369	32. 436	1534260. 847428	451900. 344852
70-22	47297. 459	-70920. 374	2. 681	6° 34' 26"	-1. 050	33. 041	1562755. 342819	74466. 392700
70-21	47300. 123	-70920. 067	32. 951	276° 27'21″	6. 369	-32. 436	-1534226. 789628	-451689. 906723
							倍面積	-176. 380329
							面積	88. 1901645

地積

88. 19

画地番号: 70-10

点名	Xn	Yn	距離	方向角	Xn+1 — Xn−1	Yn+1 — Yn-1	Xn* (Yn+1 — Yn-1)	Yn* (Xn+1 — Xn−1)
70-17	47305. 756	-70952. 589	1. 940	186° 32'21"	1. 773	-32. 955	-1558961. 188980	-125798. 940297
70-18	47303. 828	-70952. 810	32. 951	96° 27' 21″	-5. 633	32. 522	1538415. 094216	399677. 178730
70-21	47300. 123	-70920. 067	1. 943	6° 15' 43"	-1. 773	32. 955	1558775. 553465	125741. 278791
70-20	47302. 055	-70919. 855	32. 942	276° 27' 02″	5. 633	-32. 522	-1538357. 432710	-399491. 543215
							倍面積	-127. 974009
							面積	63. 9870045

地積

63. 98

点名	Xn	Yn	距離	方向角	Xn+1 — Xn-1	Yn+1 — Yn-1	Xn* (Yn+1 — Yn-1)	Yn* (Xn+1 — Xn−1)
70-17	47305. 756	-70952. 589	32. 942	96° 27' 02″	-6. 385	32. 428	1534031. 055568	453032. 280765
70-20	47302. 055	-70919. 855	2. 702	6° 27' 35″	-1. 016	33. 038	1562765. 293090	72054. 572680
70-32	47304. 740	-70919. 551	32. 940	276° 26'57″	6. 385	-32. 428	-1533998. 108720	-452821. 333135
70-31	47308. 440	-70952. 283	2. 701	186° 30' 15″	1. 016	-33. 038	-1562976. 240720	-72087. 519528
				•			倍面積	-178. 000782
							面積	89. 0003910
							地積	89. 00