
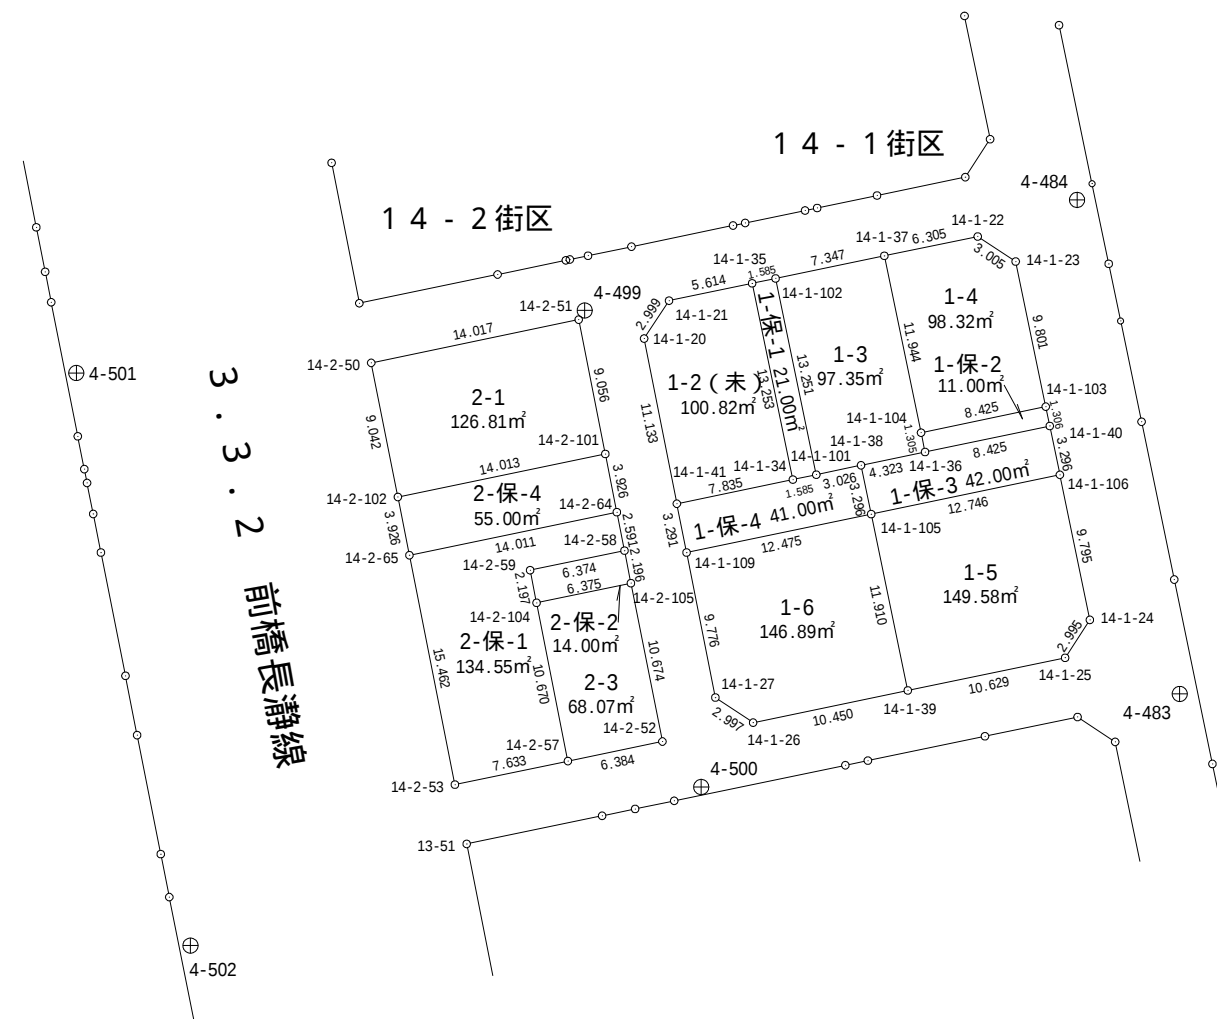


画地出来形確認図

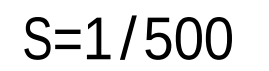


面積計算書（座標法）

世界測地系 (測地成果2011)

所 在	地 番	公簿地目	現況地目	地 積	所 有 者
前橋市六供町一丁目	14-1-2 (未)			100.82 m ²	

点 名	X 座標	Y 座標	辺 長	方 向 角	測 角	DX	倍 積 (Y×DX)
14-1-21	41739.759	-68397.354	2.999	213-21-22	135-08-04	-3.651	249718.739454
14-1-20	41737.254	-68399.003	11.133	168-46-51	135-25-29	-13.425	918256.615275
14-1-41	41726.334	-68396.837	7.835	78-15-40	89-28-49	-9.326	637868.901862
14-1-34	41727.928	-68389.166	13.253	348-16-50	90-01-10	14.571	-996498.537786
14-1-35	41740.905	-68391.858	5.614	258-13-18	89-56-28	11.831	-809144.071998
						倍面積	201.646807
						面 積	100.8234035

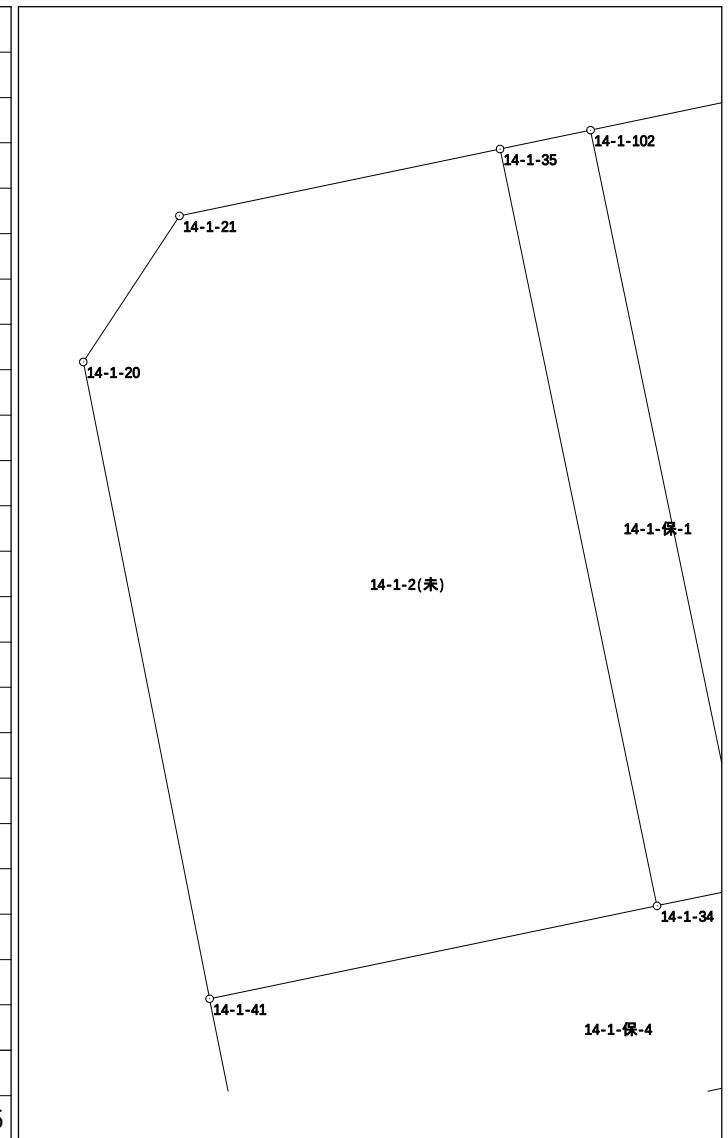

面積計算書（座標法）

世界測地系 (測地成果2011)

所 在	地 番	公簿地目	現況地目	地 積	所 有 者
前橋市六供町一丁目	14-1-3			97.35 m ²	

点名	X座標	Y座標	辺長	方向角	測角	Dx	倍積(Y×Dx)
14-1-101	41728.253	-68387.615	3.026	78-09-33	89-52-34	-12.354	844860.595710
14-1-38	41728.874	-68384.653	4.323	78-16-08	180-06-35	1.500	-102576.979500
14-1-36	41729.753	-68380.420	1.305	348-17-08	90-01-00	2.157	-147496.565940
14-1-104	41731.031	-68380.685	11.944	348-16-17	179-59-09	12.973	-887102.626505
14-1-37	41742.726	-68383.113	7.347	258-14-09	89-57-52	10.197	-697302.603261
14-1-102	41741.228	-68390.306	13.251	168-16-59	90-02-50	-14.473	989812.898738
						倍面積	194.719242
						面 積	97.3596210

面積計算書（座標法）

世界測地系 (測地成果2011)

所 在	地 番	公簿地目	現況地目	地 積	所 有 者
前橋市六供町一丁目	14-1-4			98.32 m ²	

[illegible]

面積計算書（座標法）

世界測地系 (測地成果2011)

所 在	地 番	公簿地目	現況地目	地 積	所 有 者
前橋市六供町一丁目	14-1-5			149.58 m ²	


[illegible]

面積計算書（座標法）

世界測地系 (測地成果2011)

所 在	地 番	公簿地目	現況地目	地 積	所 有 者
前橋市六供町一丁目	14-1-6			146.89 m ²	

点 名	X 座標	Y 座標	辺 長	方 向 角	測 角	DX	倍 積 (Y×DX)
14-1-105	41725.647	-68383.983	12.475	258-14-49	89-58-12	9.121	-623730.308943
14-1-109	41723.106	-68396.196	9.776	168-45-49	90-31-00	-12.130	829645.857480
14-1-27	41713.517	-68394.291	2.997	123-35-03	134-49-14	-11.247	769230.590877
14-1-26	41711.859	-68391.794	10.450	78-15-40	134-40-37	0.468	-32007.359592
14-1-39	41713.985	-68381.563	11.910	348-16-37	90-00-57	13.788	-942844.990644
						倍面積	293.789178
						面 積	146.894589

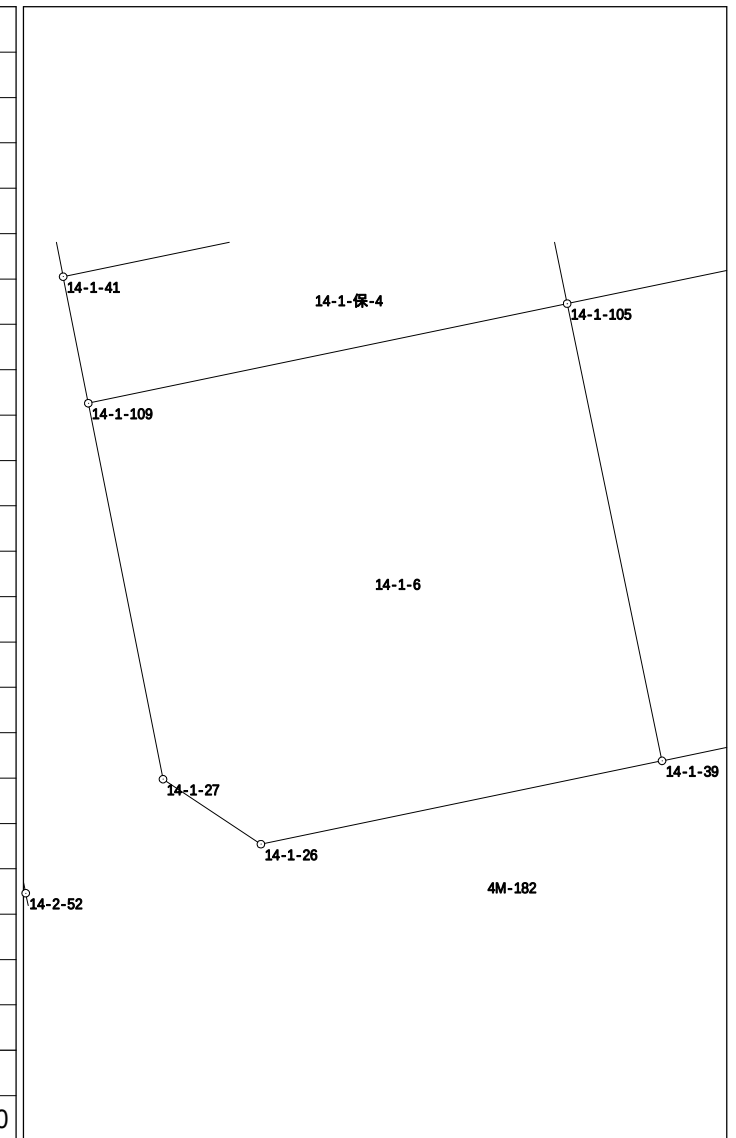


面積計算書（座標法）

世界測地系 (測地成果2011)

所 在	地 番	公簿地目	現況地目	地 積	所 有 者
前橋市六供町一丁目	14-1-保-1			21.00 m ²	


点 名	X 座標	Y 座標	辺 長	方 向 角	測 角	DX	倍 積 (Y×DX)
14-1-34	41727.928	-68389.166	1.585	78-09-55	89-53-05	-12.652	865259.728232
14-1-101	41728.253	-68387.615	13.251	348-16-59	90-07-04	13.300	-909555.279500
14-1-102	41741.228	-68390.306	1.585	258-14-37	89-57-38	12.652	-865274.151512
14-1-35	41740.905	-68391.858	13.253	168-16-50	90-02-13	-13.300	909611.711400
						倍面積	42.008620
						面 積	21.0043100

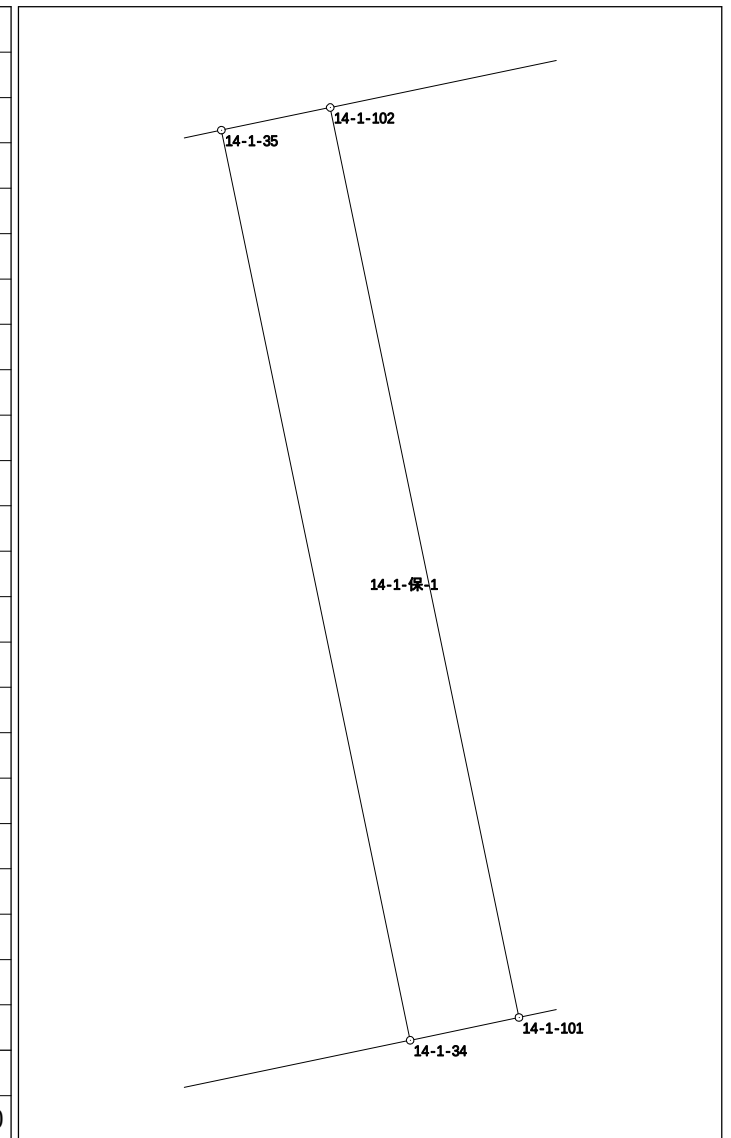

面積計算書（座標法）

世界測地系（測地成果2011）

所 在	地 番	公簿地目	現況地目	地 積	所 有 者
前橋市六供町一丁目	14-1-保-2			11.00 m ²	

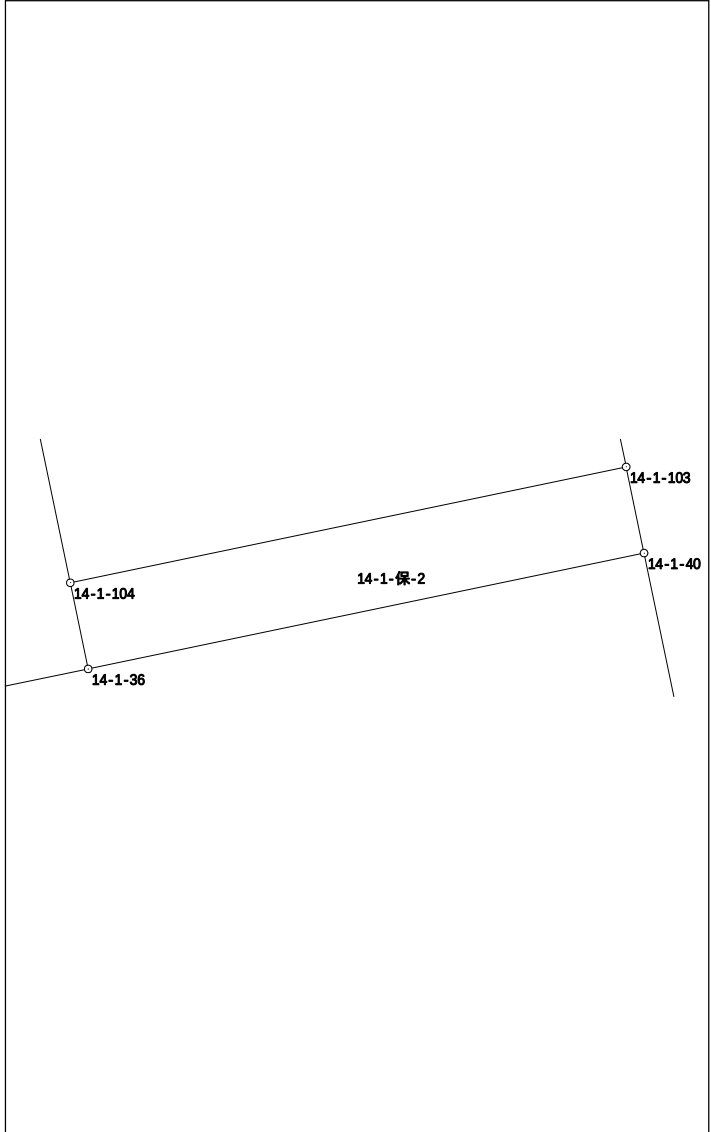点 名	X 座標	Y 座標	辺 長	方 向 角	測 角	DX	倍 積 (Y × DX)	
14-1-36	41729.753	-68380.420	8.425	78-13-38	89-56-30	0.441	-30155.765220	
14-1-40	41731.472	-68372.172	1.306	348-17-40	90-04-02	2.998	-204979.771656	
14-1-103	41732.751	-68372.437	8.425	258-13-14	89-55-34	-0.441	30152.244717	
14-1-104	41731.031	-68380.685	1.305	168-17-08	90-03-54	-2.998	205005.293630	
						倍面積	22.001471	
						面 積	11.0007355	

面積計算書（座標法）

世界測地系 (測地成果2011)

所 在	地 番	公簿地目	現況地目	地 積	所 有 者
前橋市六供町一丁目	14-1-保-3			42.00 m ²	

[illegible]

面積計算書（座標法）

世界測地系 (測地成果2011)

所 在	地 番	公簿地目	現況地目	地 積	所 有 者
前橋市六供町一丁目	14-1-保-4			41.00 m ²	

[illegible]