



1 4 - 1 街区 (707.99m²)
1 4 - 2 街区 (398.46m²)

画地出来形確認図

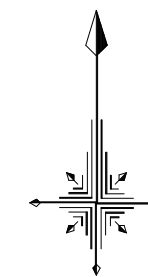

S=1/500

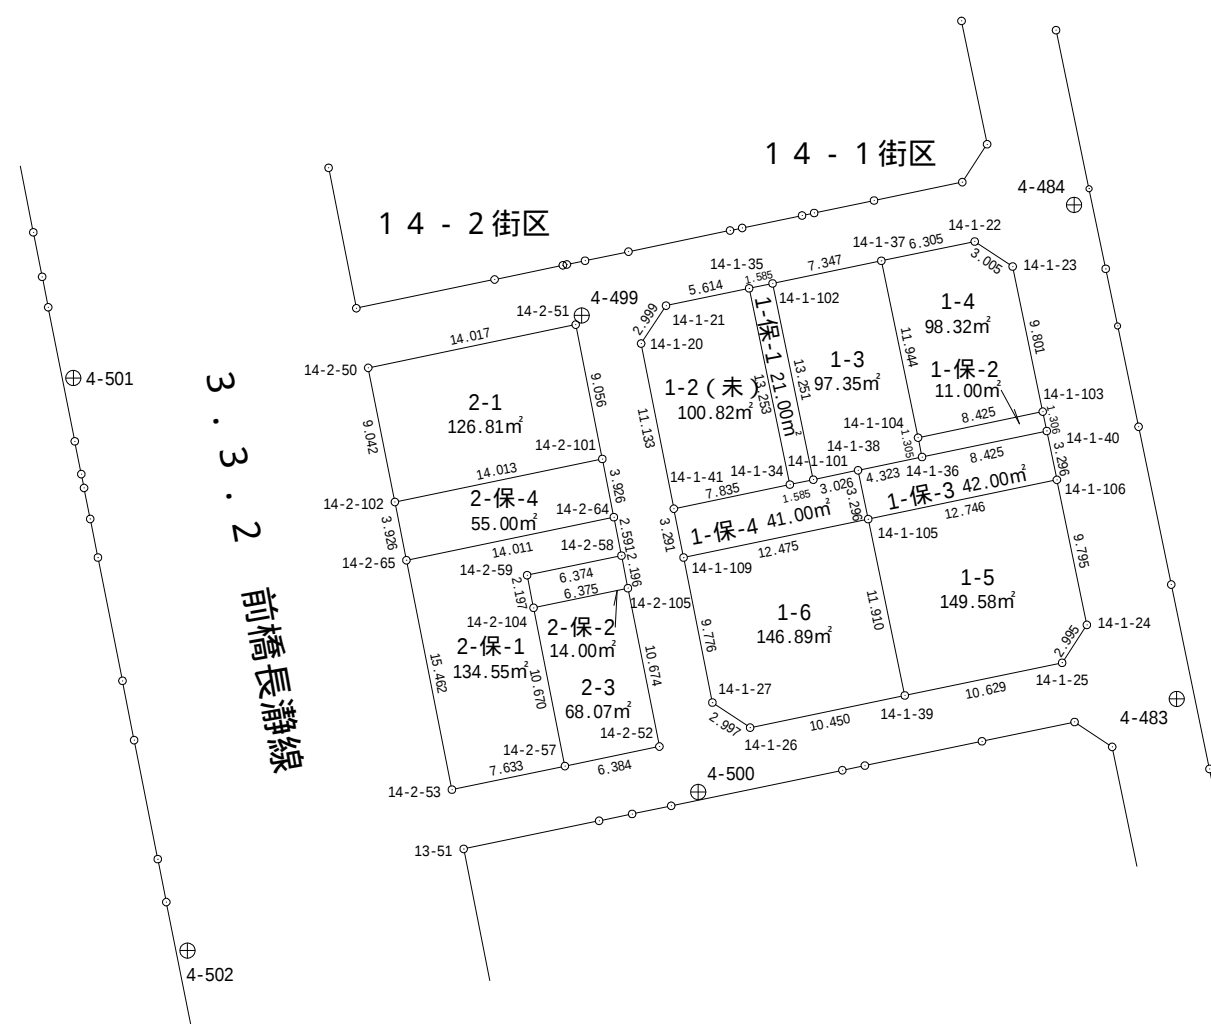


面積計算書（座標法）

世界測地系 (測地成果2011)

所 在	地 番	公簿地目	現況地目	地 積	所 有 者
前橋市六供町一丁目	14-2-1			126.81 m ²	

点 名	X 座標	Y 座標	辺 長	方 向 角	測 角	D _x	倍 積 (Y × D _x)
14-2-101	41729.623	-68401.570	9.056	348-47-13	90-30-04	11.728	-802213.612960
14-2-51	41738.506	-68403.331	14.017	258-13-51	89-26-38	6.024	-412061.665944
14-2-50	41735.647	-68417.053	9.042	168-45-48	90-31-57	-11.728	802395.197584
14-2-102	41726.778	-68415.291	14.013	78-17-09	89-31-21	-6.024	412133.712984
						倍面積	253.631664
						面 積	126.8158320

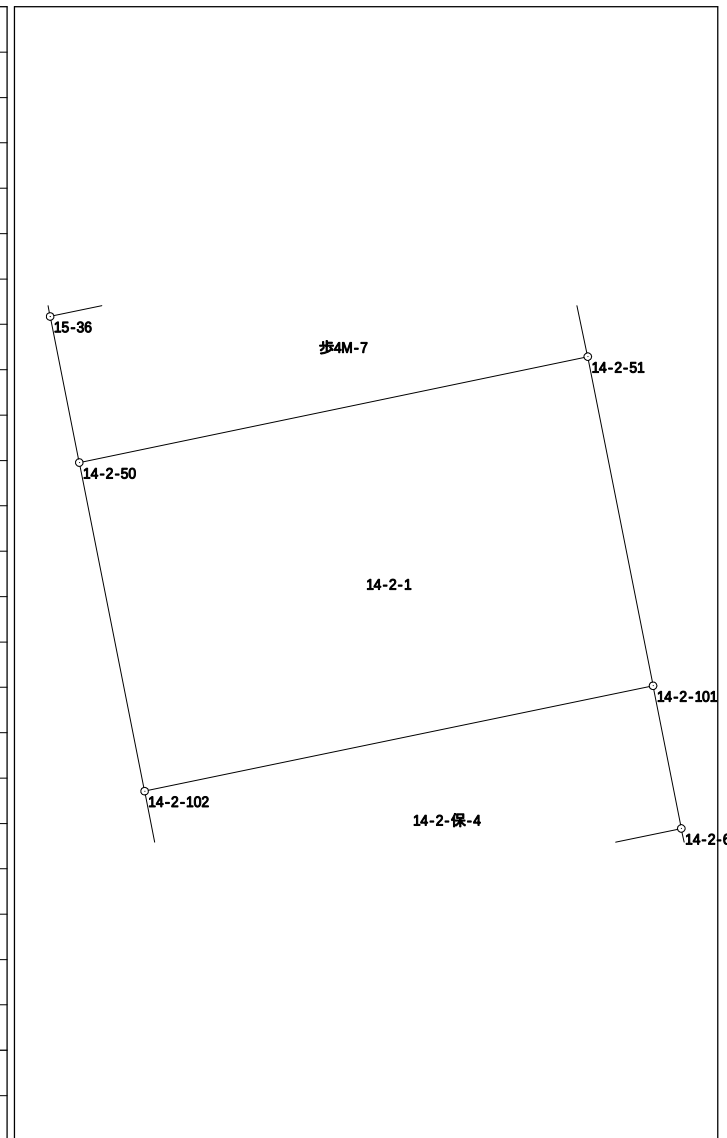


面積計算書（座標法）

世界測地系 (測地成果2011)

所 在	地 番	公簿地目	現況地目	地 積	所 有 者
前橋市六供町一丁目	14-2-3			68.07 m ²	

点 名	X 座標	Y 座標	辺 長	方 向 角	測 角	Dx	倍 積 (Y×Dx)
14-2-104	41719.781	-68406.116	10.670	168-47-51	90-31-37	-11.763	804661.142508
14-2-57	41709.314	-68404.043	6.384	78-18-16	89-30-25	-9.173	627470.286439
14-2-52	41710.608	-68397.792	10.674	348-45-08	90-26-52	11.763	-804563.227296
14-2-105	41721.077	-68399.874	6.375	258-16-14	89-31-06	9.173	-627432.044202
						倍面積	136.157449
						面 積	68.0787245

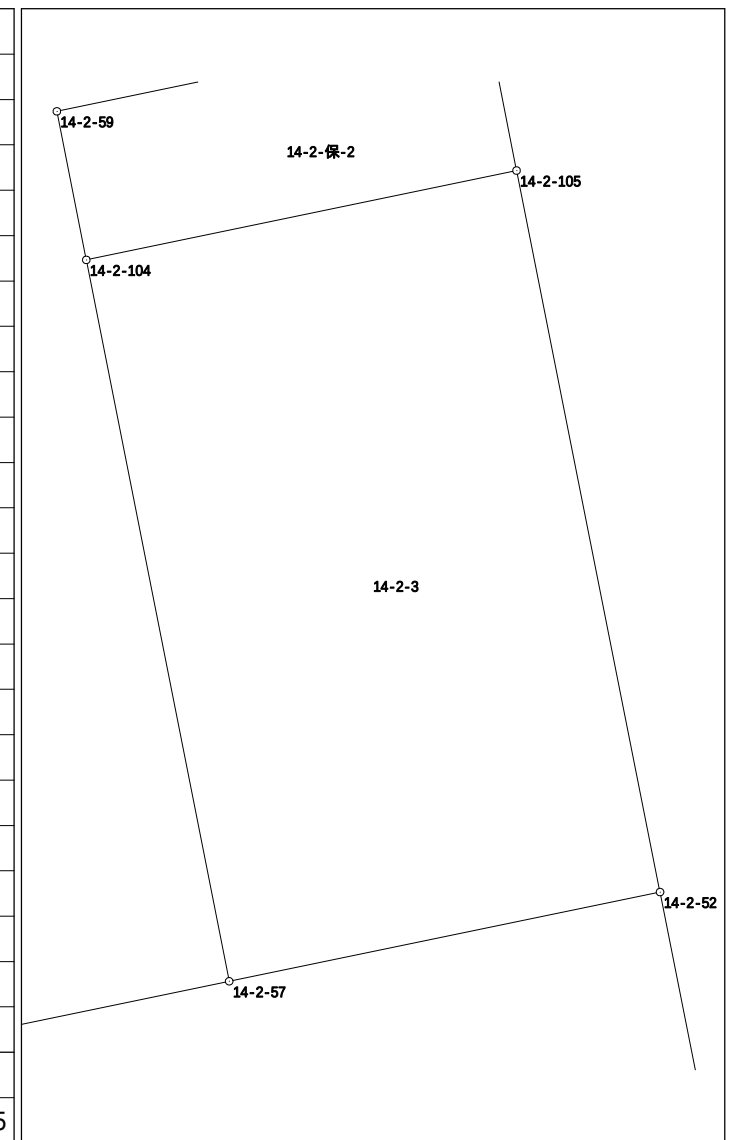


面積計算書（座標法）

世界測地系 (測地成果2011)

所 在	地 番	公簿地目	現況地目	地 積	所 有 者
前橋市六供町一丁目	14-2-保-1			134.55 m ²	

点 名	X 座標	Y 座標	辺 長	方 向 角	測 角	DX	倍 積 (Y×DX)
14-2-65	41722.927	-68414.526	14.011	78-17-03	269-30-35	18.011	-1232214.027786
14-2-64	41725.772	-68400.807	2.591	168-45-34	270-28-31	0.304	-20793.845328
14-2-58	41723.231	-68400.302	6.374	258-16-39	269-31-05	-3.836	262383.558472
14-2-59	41721.936	-68406.543	2.197	168-47-33	90-30-54	-3.450	236002.573350
14-2-104	41719.781	-68406.116	10.670	168-47-51	180-00-18	-12.622	863421.996152
14-2-57	41709.314	-68404.043	7.633	258-15-37	269-27-46	-12.020	822216.596860
14-2-53	41707.761	-68411.516	15.462	348-46-28	270-30-51	13.613	-931285.967308
						倍面積	-269.115588
						面 積	134.5577940

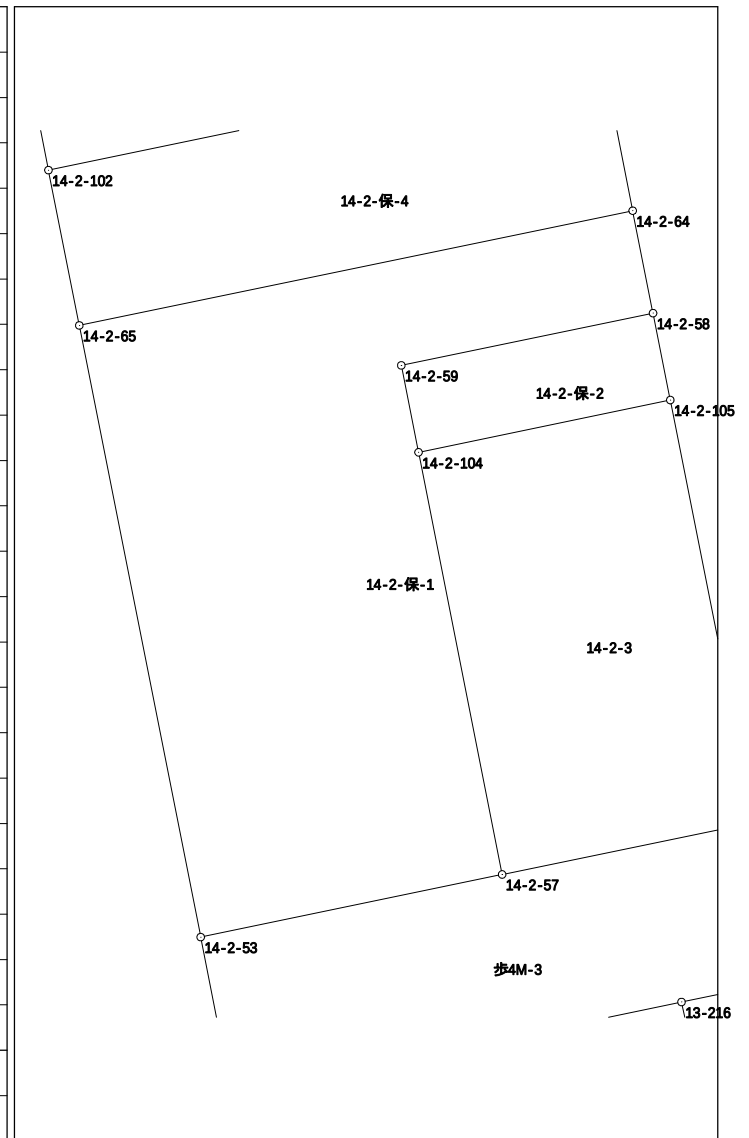

面積計算書（座標法）

世界測地系 (測地成果2011)

所 在	地 番	公簿地目	現況地目	地 積	所 有 者
前橋市六供町一丁目	14-2-保-2			14.00 m ²	

[illegible]

面積計算書（座標法）

世界測地系 (測地成果2011)

所 在	地 番	公簿地目	現況地目	地 積	所 有 者
前橋市六供町一丁目	14-2-保-4			55.00 m ²	

[illegible]