座 標 面 積 計 算 書

世界測地系（測地成果2011）

地番	54

境 界 点	X 座標	Y 座標	辺 長	方 向 角	備 考
19B-3	41881.687	-70148.681	5.996	180° 05' 44"	
19B-2	41875.691	-70148.691	6.306	269° 51' 49"	
19B-1	41875.676	-70154.997	8.217	179° 55' 49"	
19B-15	41867.459	-70154.987	0.980	179° 56' 30"	
19B-103	41866.479	-70154.986	2.647	179° 54' 48"	
20B-102	41863.832	-70154.982	35.528	59° 50' 17"	
20B-101	41881.683	-70124.264	1.515	270° 02' 16"	
20B15X	41881.684	-70125.779	22.902	270° 00' 27"	

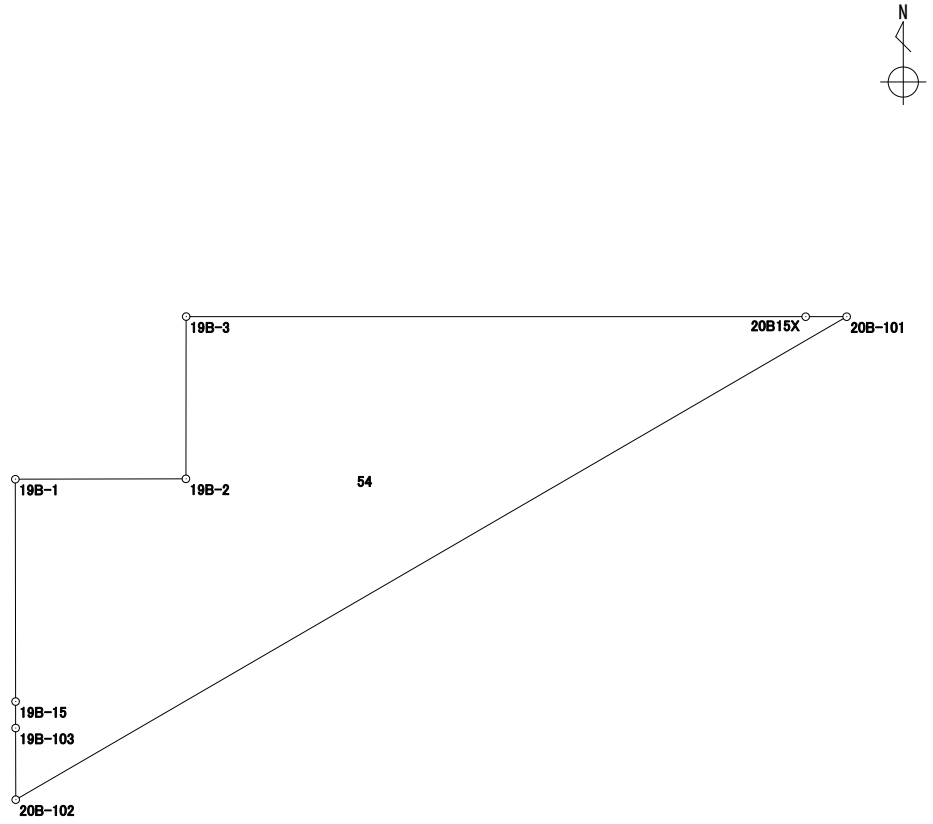

面積算出公式

$$A = \frac{1}{2} \Sigma X_n \times (Y_{n+1} - Y_{n-1})$$

面 積	236.5507135
地 積	236.55

街区－画地	緑地

１９街区　画地出来形確認図（1000.27㎡）
２０街区　画地出来形確認図（397.83㎡）

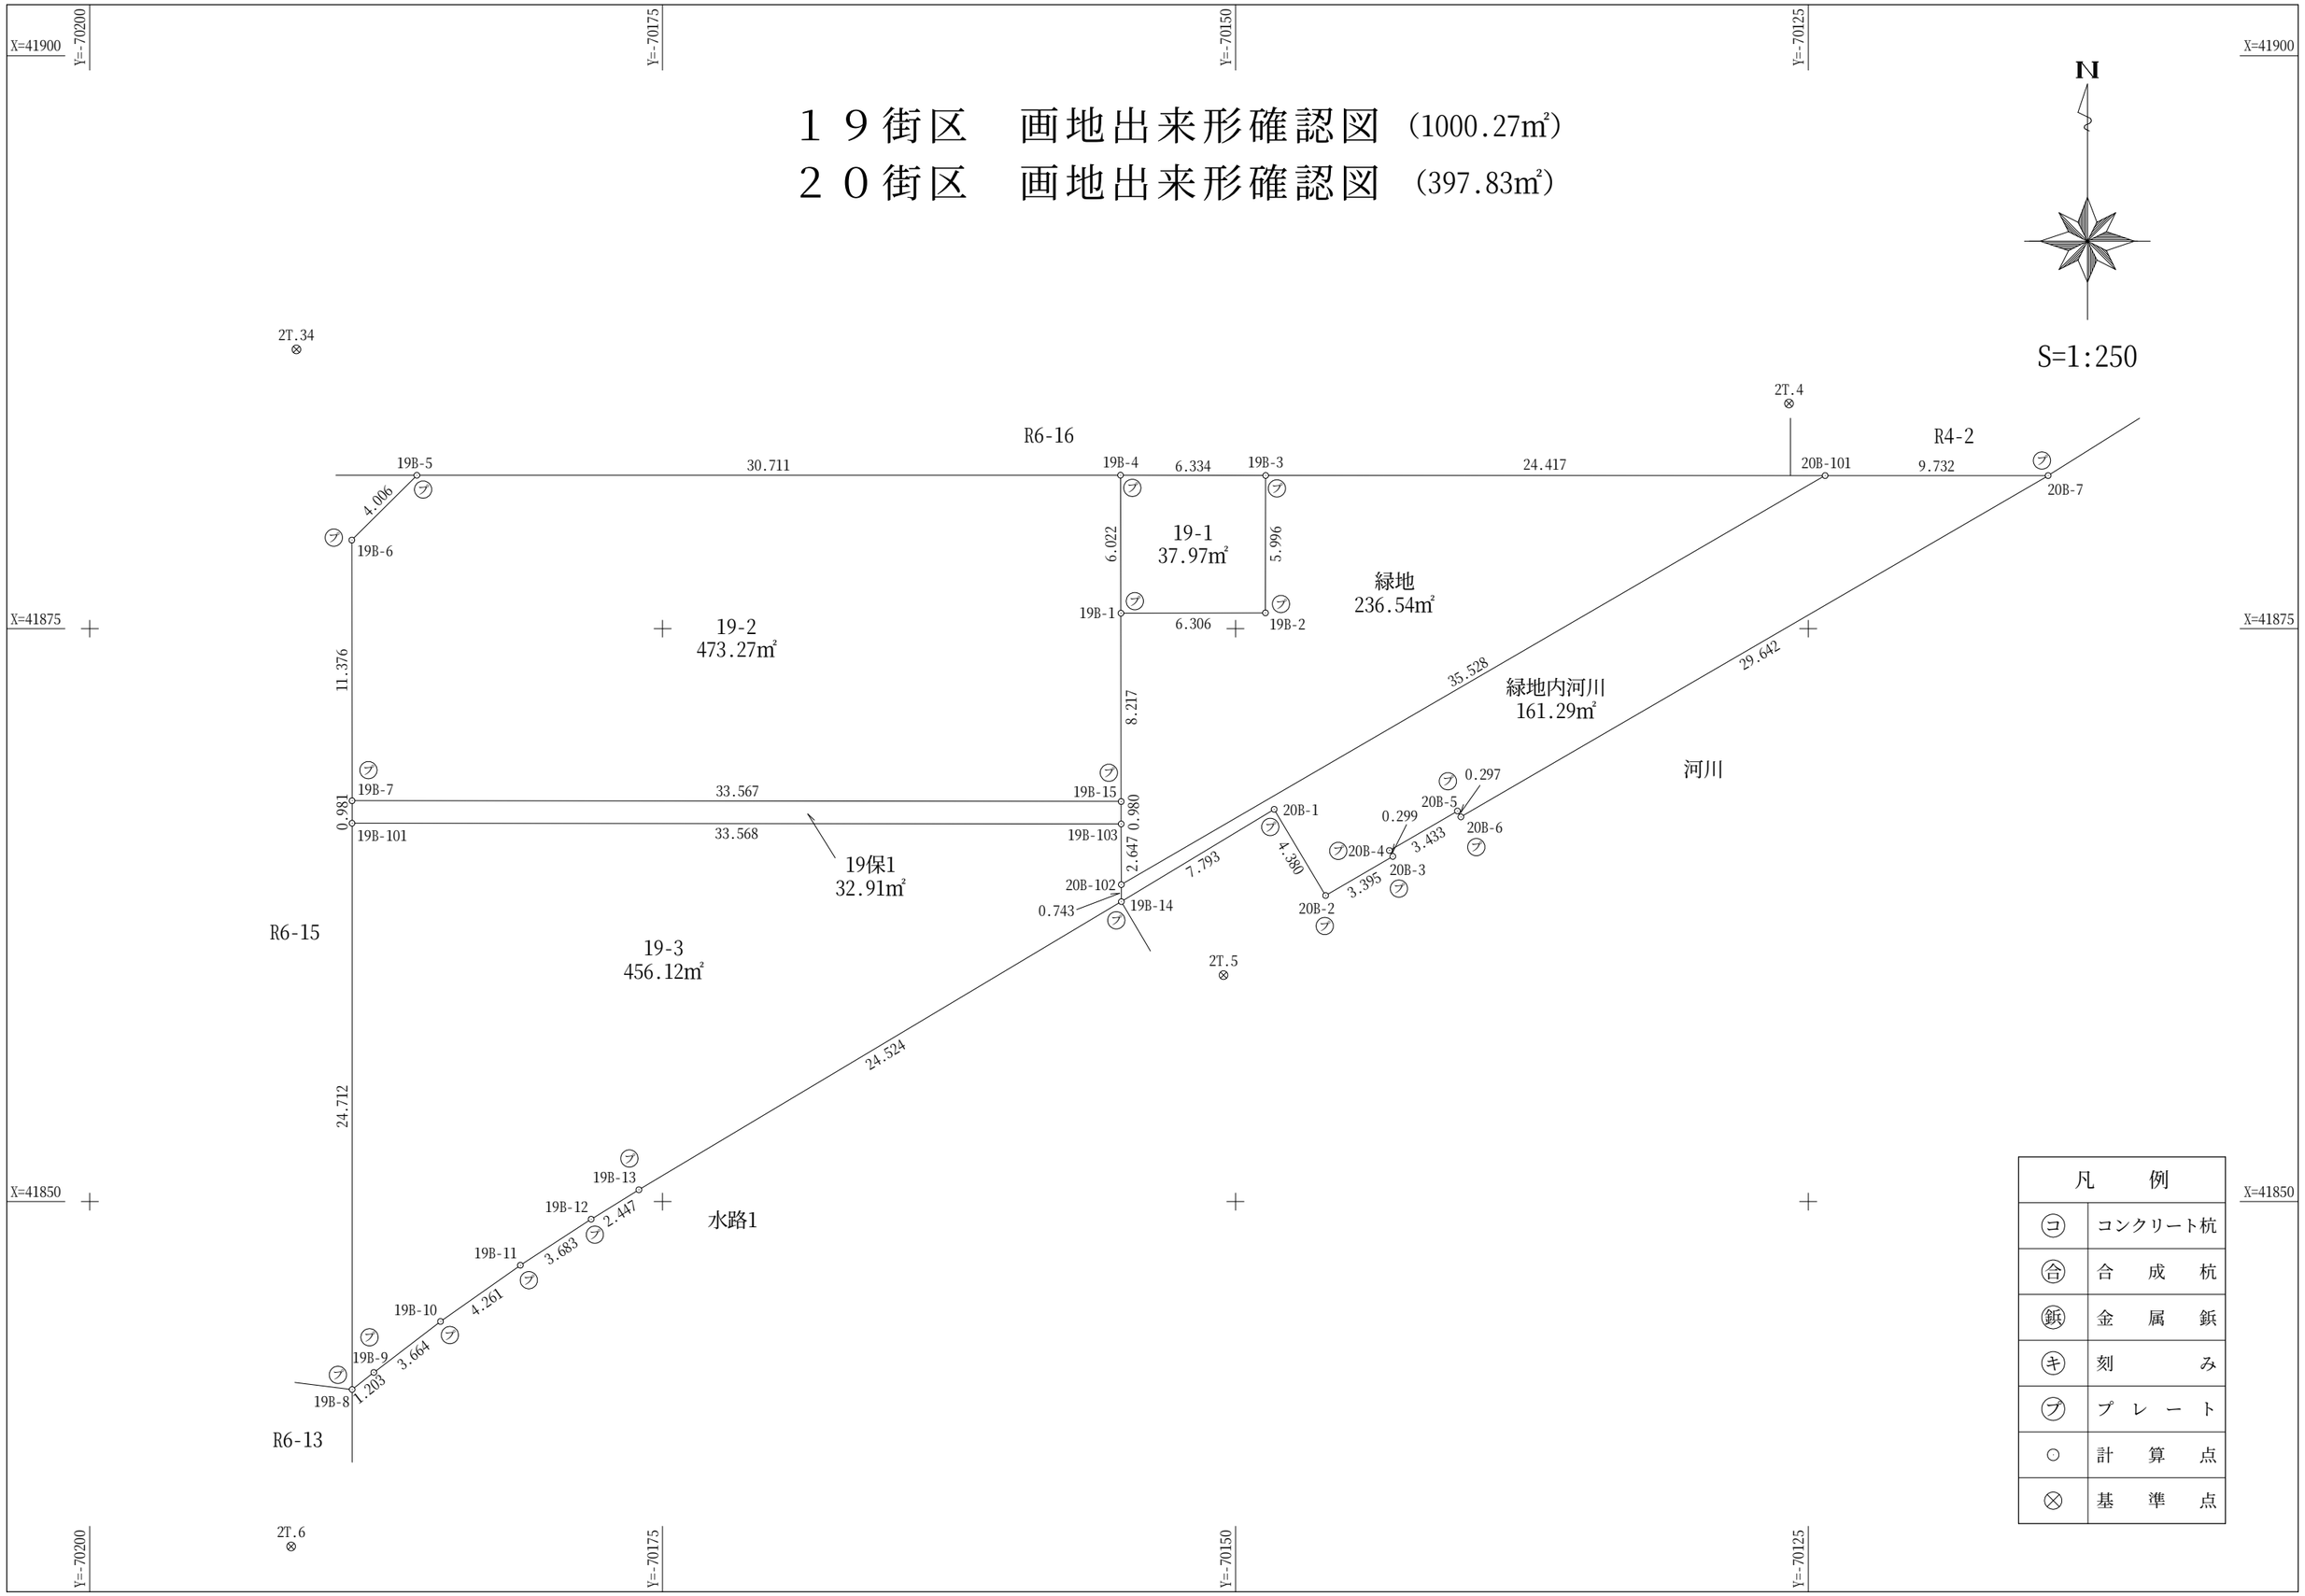

凡　例	
㊀	コンクリート杭
㊁	合　成　杭
鋲	金　属　鋲
キ	刻　　み
プ	プ　レ　ー　ト
○	計　算　点
⊗	基　準　点