
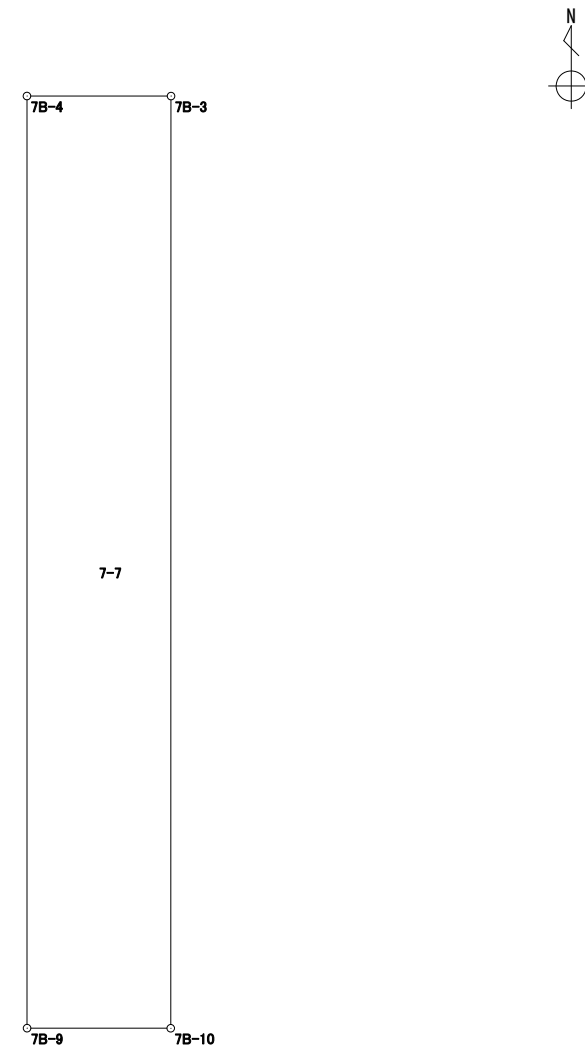


座標面積計算書


世界測地系 (測地成果2011)

地番 7-7

境界点	X 座標	Y 座標	辺長	方向角	備考		
7B-3	41738.983	-70400.638	3.465	270° 01' 00"			
7B-4	41738.984	-70404.103	22.417	179° 59' 42"			
7B-9	41716.567	-70404.101	3.456	90° 01' 59"			
7B-10	41716.565	-70400.645	22.418	0° 01' 04"			
面積算出公式		面積	77.5757625			街区 - 画地 7保3	
$A = \frac{1}{2} \sum X_n \times (Y_{n+1} - Y_{n-1})$		地積	77.57				

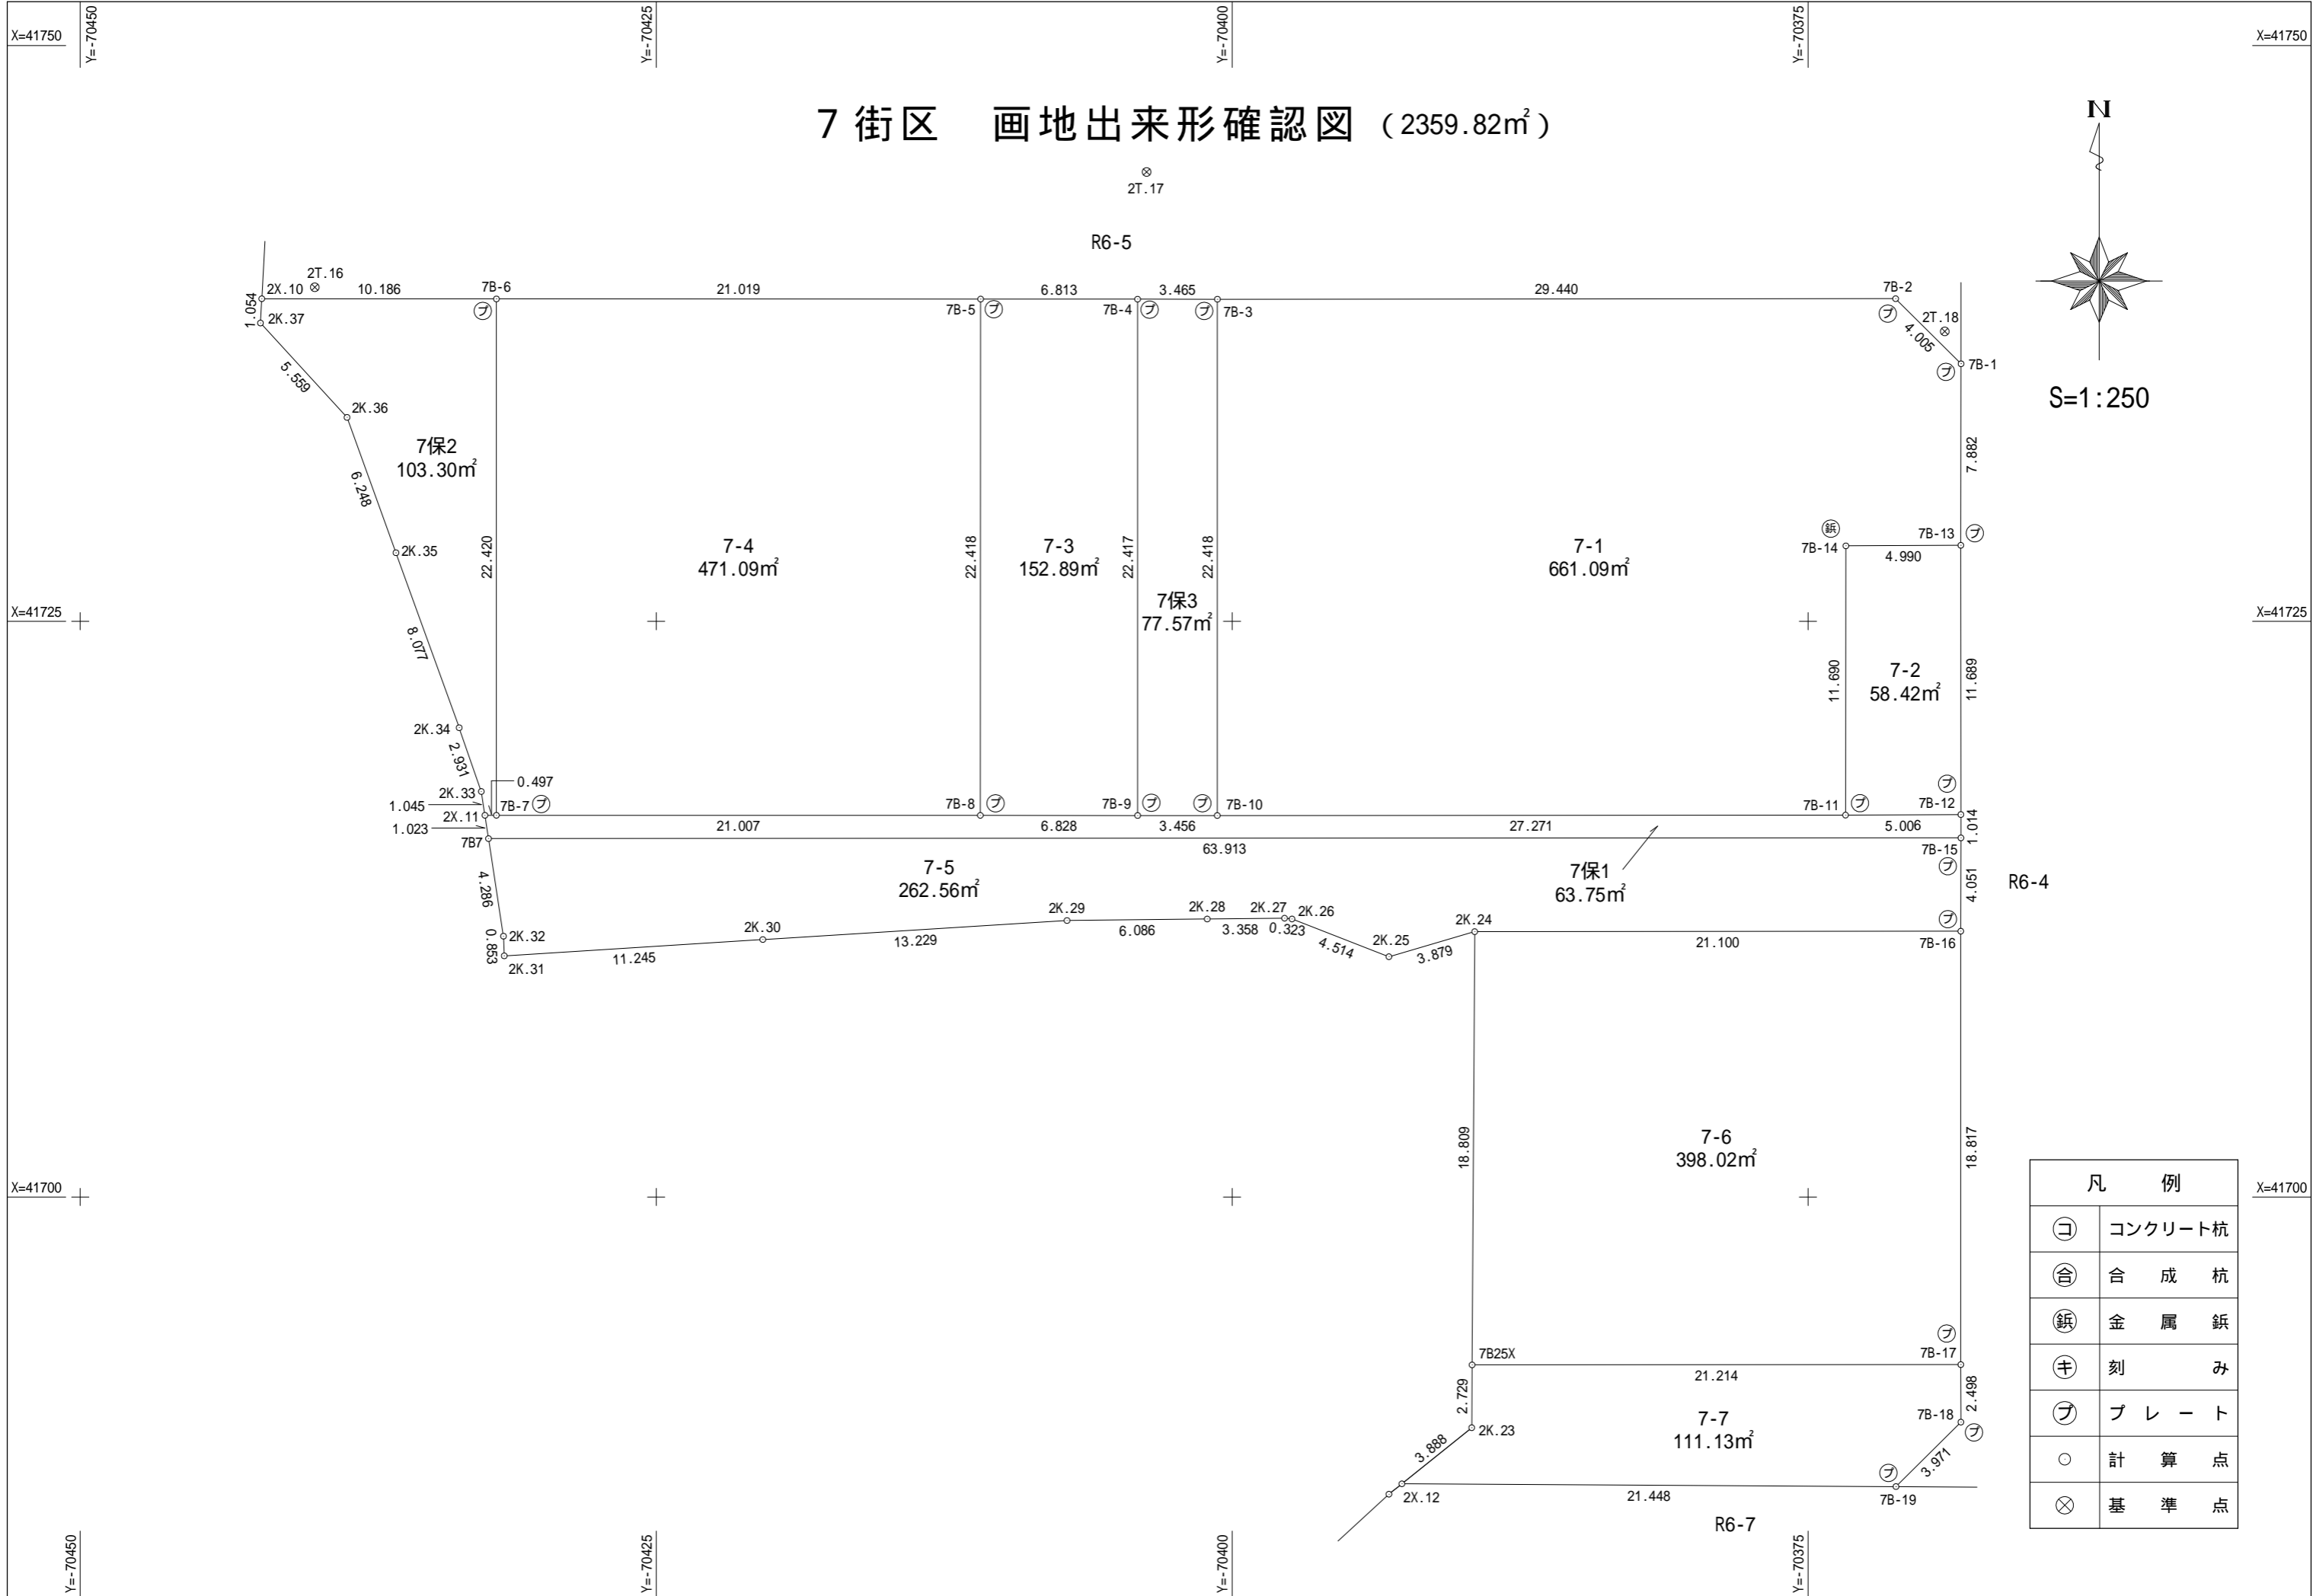

7街区 画地出来形確認図 (2359.82m²)

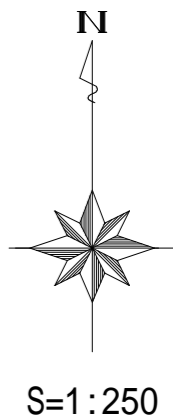

凡 例	
☐	コンクリート杭
⊕	合 成 杭
Ⓜ	金 属 鋏
Ⓚ	刻 目
ⓕ	プ レ ー ト
○	計 算 点
⊗	基 準 点