153−1街区
153−2街区 画地出来形確認図 (8857.45㎡)

S=1/500

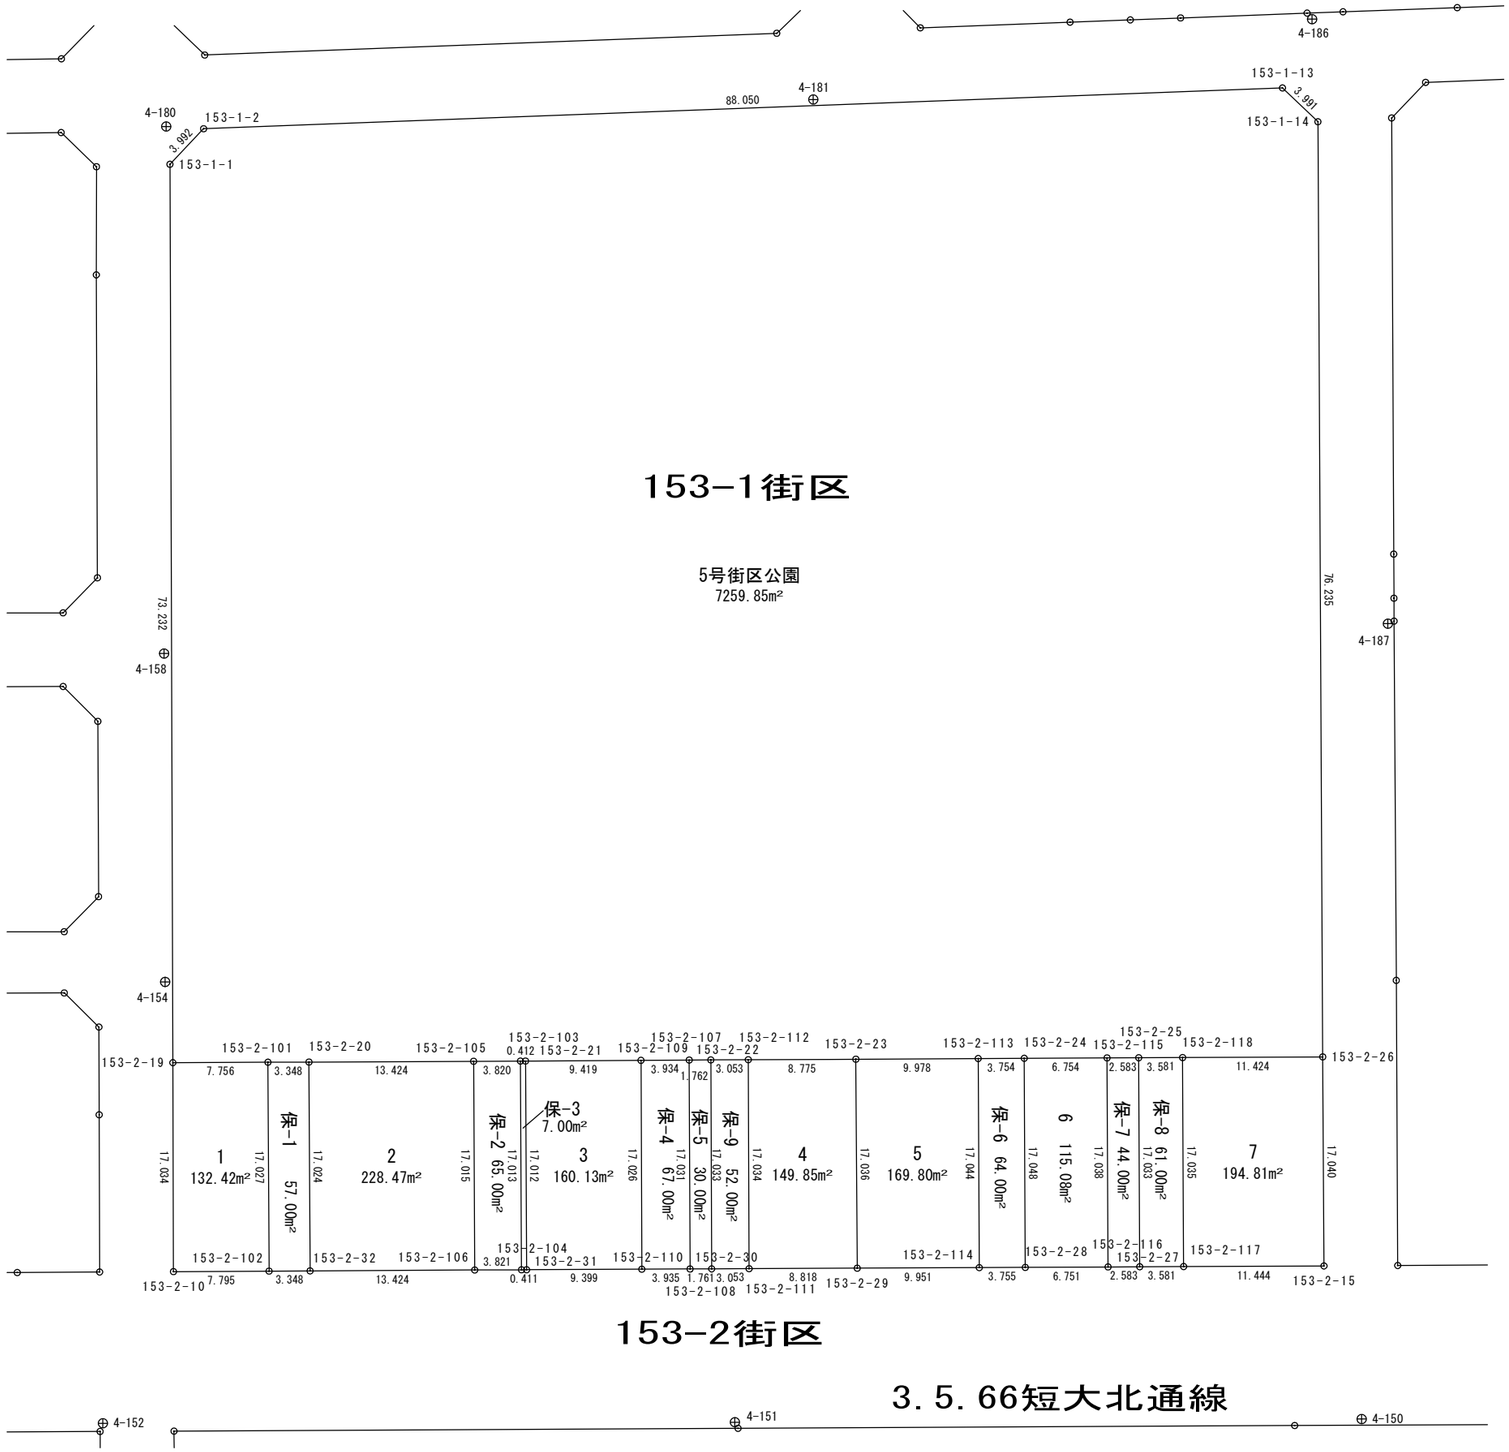

153−1街区

153−2街区

3.5.66短大北通線

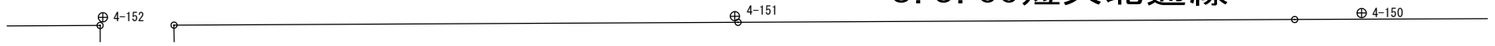

面積計算書（座標法）

世界測地系（測地成果2011）

所　在	地　番	公簿地目	現況地目	地　積	所 有 者
前橋市六供町三丁目	153-1-公園-5			7259.85　㎡	
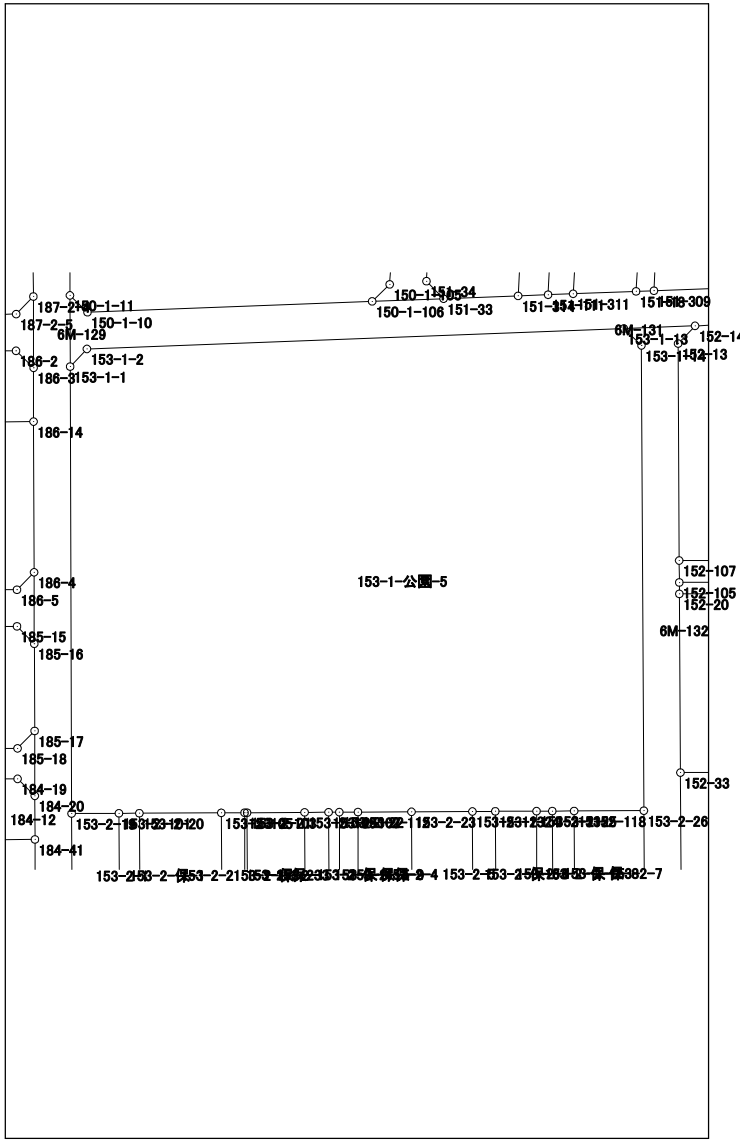
点　名	X 座標	Y 座標	辺　長	方 向 角	測　角	DX	倍 積 (Y×DX)
153-2-107	41004.529	-67985.627	1.762	89-38-32	179-59-30	0.035	-2379.496945
153-2-22	41004.540	-67983.865	3.053	89-43-07	180-04-35	0.026	-1767.580490
153-2-112	41004.555	-67980.812	8.775	89-43-09	180-00-02	0.058	-3942.887096
153-2-23	41004.598	-67972.037	9.978	89-41-24	179-58-15	0.097	-6593.287589
153-2-113	41004.652	-67962.059	3.754	89-40-46	179-59-22	0.075	-5097.154425
153-2-24	41004.673	-67958.305	6.754	89-44-44	180-03-58	0.051	-3465.873555
153-2-115	41004.703	-67951.551	2.583	89-45-22	180-00-38	0.041	-2786.013591
153-2-25	41004.714	-67948.968	3.581	89-43-41	179-58-19	0.028	-1902.571104
153-2-118	41004.731	-67945.387	11.424	89-43-45	180-00-04	0.071	-4824.122477
153-2-26	41004.785	-67933.963	76.235	359-42-22	89-58-37	76.288	-5182546.169344
153-1-14	41081.019	-67934.354	3.991	313-35-56	133-53-34	78.986	-5365862.885044
153-1-13	41083.771	-67937.244	88.050	267-50-07	134-14-11	-0.574	38995.978056
153-1-2	41080.445	-68025.231	3.992	223-28-02	135-37-55	-6.223	423321.012513
153-1-1	41077.548	-68027.977	73.232	179-48-52	136-20-50	-76.129	5178901.861033
153-2-19	41004.316	-68027.740	7.756	89-44-29	89-55-37	-73.197	4979426.484780
153-2-101	41004.351	-68019.984	3.348	89-44-36	180-00-07	0.050	-3400.999200
153-2-20	41004.366	-68016.636	13.424	89-44-23	179-59-47	0.076	-5169.264336
153-2-105	41004.427	-68003.212	3.820	89-43-48	179-59-25	0.079	-5372.253748
153-2-103	41004.445	-67999.392	0.412	89-43-19	179-59-31	0.020	-1359.987840
153-2-21	41004.447	-67998.980	9.419	89-38-50	179-55-31	0.060	-4079.938800
153-2-109	41004.505	-67989.561	3.934	89-39-02	180-00-12	0.082	-5575.144002
						倍面積	14519.706796
						面　積	7259.8533980