



190街区 画地出来形確認図 (2811.54m²)

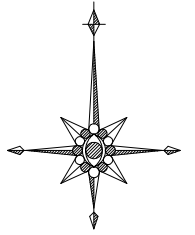

S=1:500

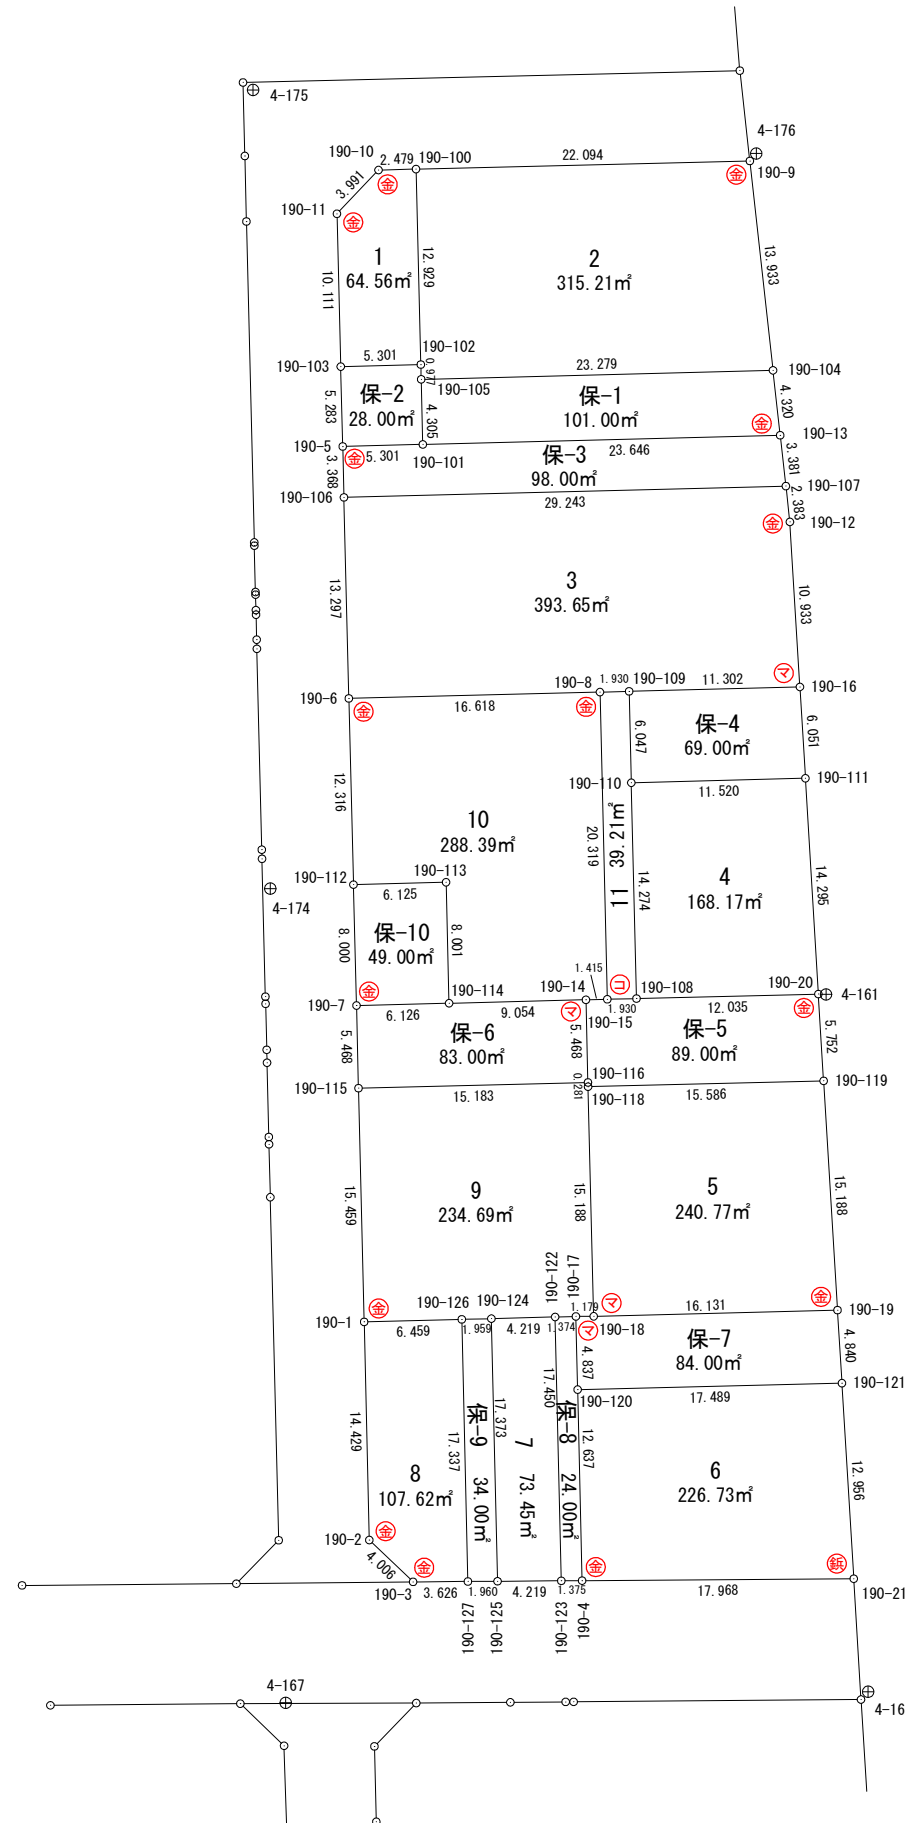

3・3・64 六供八幡宮西線

凡	例
事項	記号
金属プレート	⊕
コンクリート杭	⊖
金属鉄	⊗
合成樹脂杭	⊙
マーキング	Ⓜ

