



192街区 画地出来形確認図 (12021.72m²)

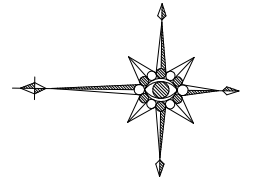

S=1:500

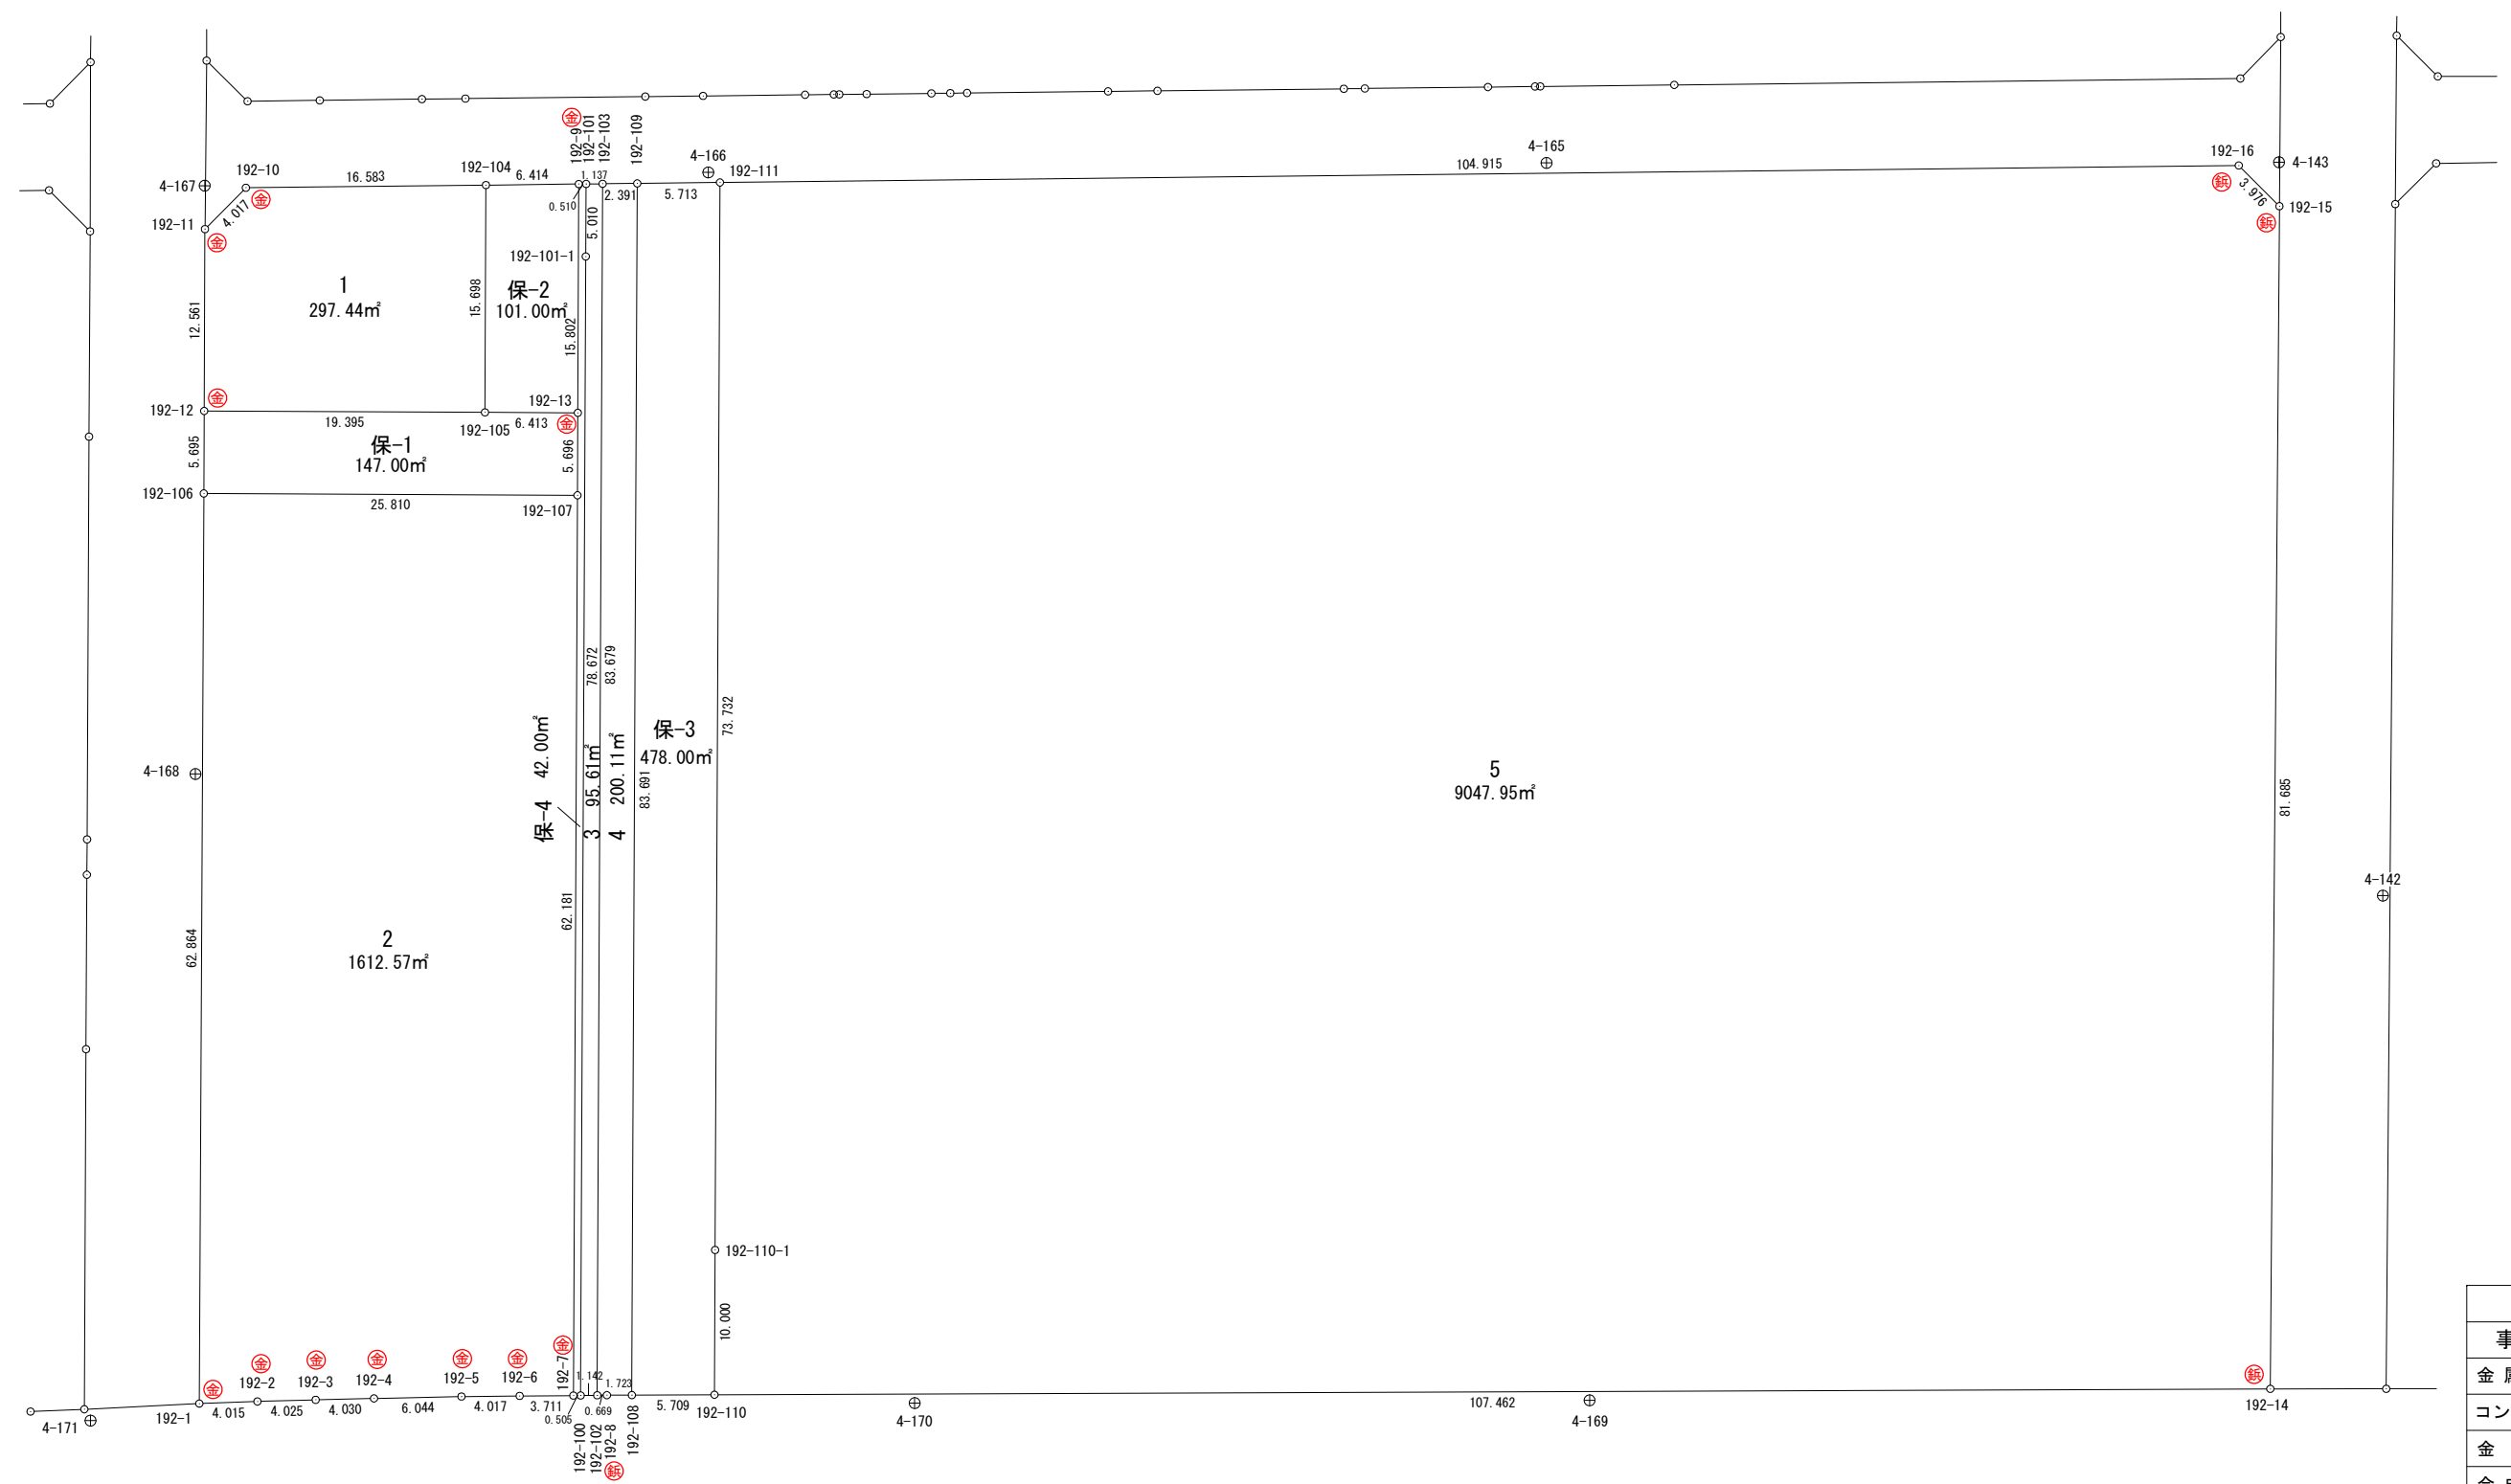

3・3・2 前橋長瀬線

凡 例	
事 項	記 号
金属プレート	⊕
コンクリート杭	⊙
金属釘	⊗
合成樹脂杭	⊚
マーキング	⊖

面積計算書（座標法）

世界測地系（測地成果2011）

所 在	地 番	公簿地目	現況地目	地 積	所 有 者
前橋市六供町三丁目	192-3			95.61 m ²	

点 名	X 座標	Y 座標	辺 長	方 向 角	測 角	DX	倍 積 (Y×DX)	
192-101	41006.958	-68198.610	5.010	269-34-37	90-50-12	1.100	-75018.471000	
192-101-1	41006.921	-68203.620	78.672	269-30-25	179-55-48	-0.714	48697.384680	
192-100	41006.244	-68282.289	1.142	178-35-44	89-05-19	-1.819	124205.483691	
192-102	41005.102	-68282.261	83.679	89-30-28	90-54-44	-0.423	28883.396403	
192-103	41005.821	-68198.585	1.137	358-44-25	89-13-57	1.856	-126576.573760	
						倍面積	191.220014	
						面 積	95.6100070	

面積計算書 (座標法)

世界測地系 (測地成果2011)

所 在	地 番	公簿地目	現況地目	地 積	所 有 者
前橋市六供町三丁目	192保-4			42.00 m ²	

点 名	X 座標	Y 座標	辺 長	方 向 角	測 角	DX	倍 積 (Y×DX)	
192-9	41007.468	-68198.625	15.802	269-29-19	91-10-24	0.369	-25165.292625	
192-13	41007.327	-68214.426	5.696	269-30-26	180-01-07	-0.190	12960.740940	
192-107	41007.278	-68220.122	62.181	269-30-45	180-00-19	-0.578	39431.230516	
192-7	41006.749	-68282.301	0.505	178-38-20	89-07-35	-1.034	70603.899234	
192-100	41006.244	-68282.289	78.672	89-30-25	90-52-05	0.172	-11744.553708	
192-101-1	41006.921	-68203.620	5.010	89-34-37	180-04-12	0.714	-48697.384680	
192-101	41006.958	-68198.610	0.510	358-18-55	88-44-18	0.547	-37304.639670	
						倍面積	84.000007	
						面 積	42.0000035	