



198街区 画地出来形確認図 (1339.13m²)

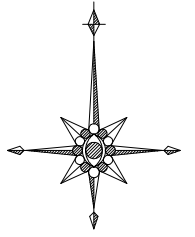

S=1:250

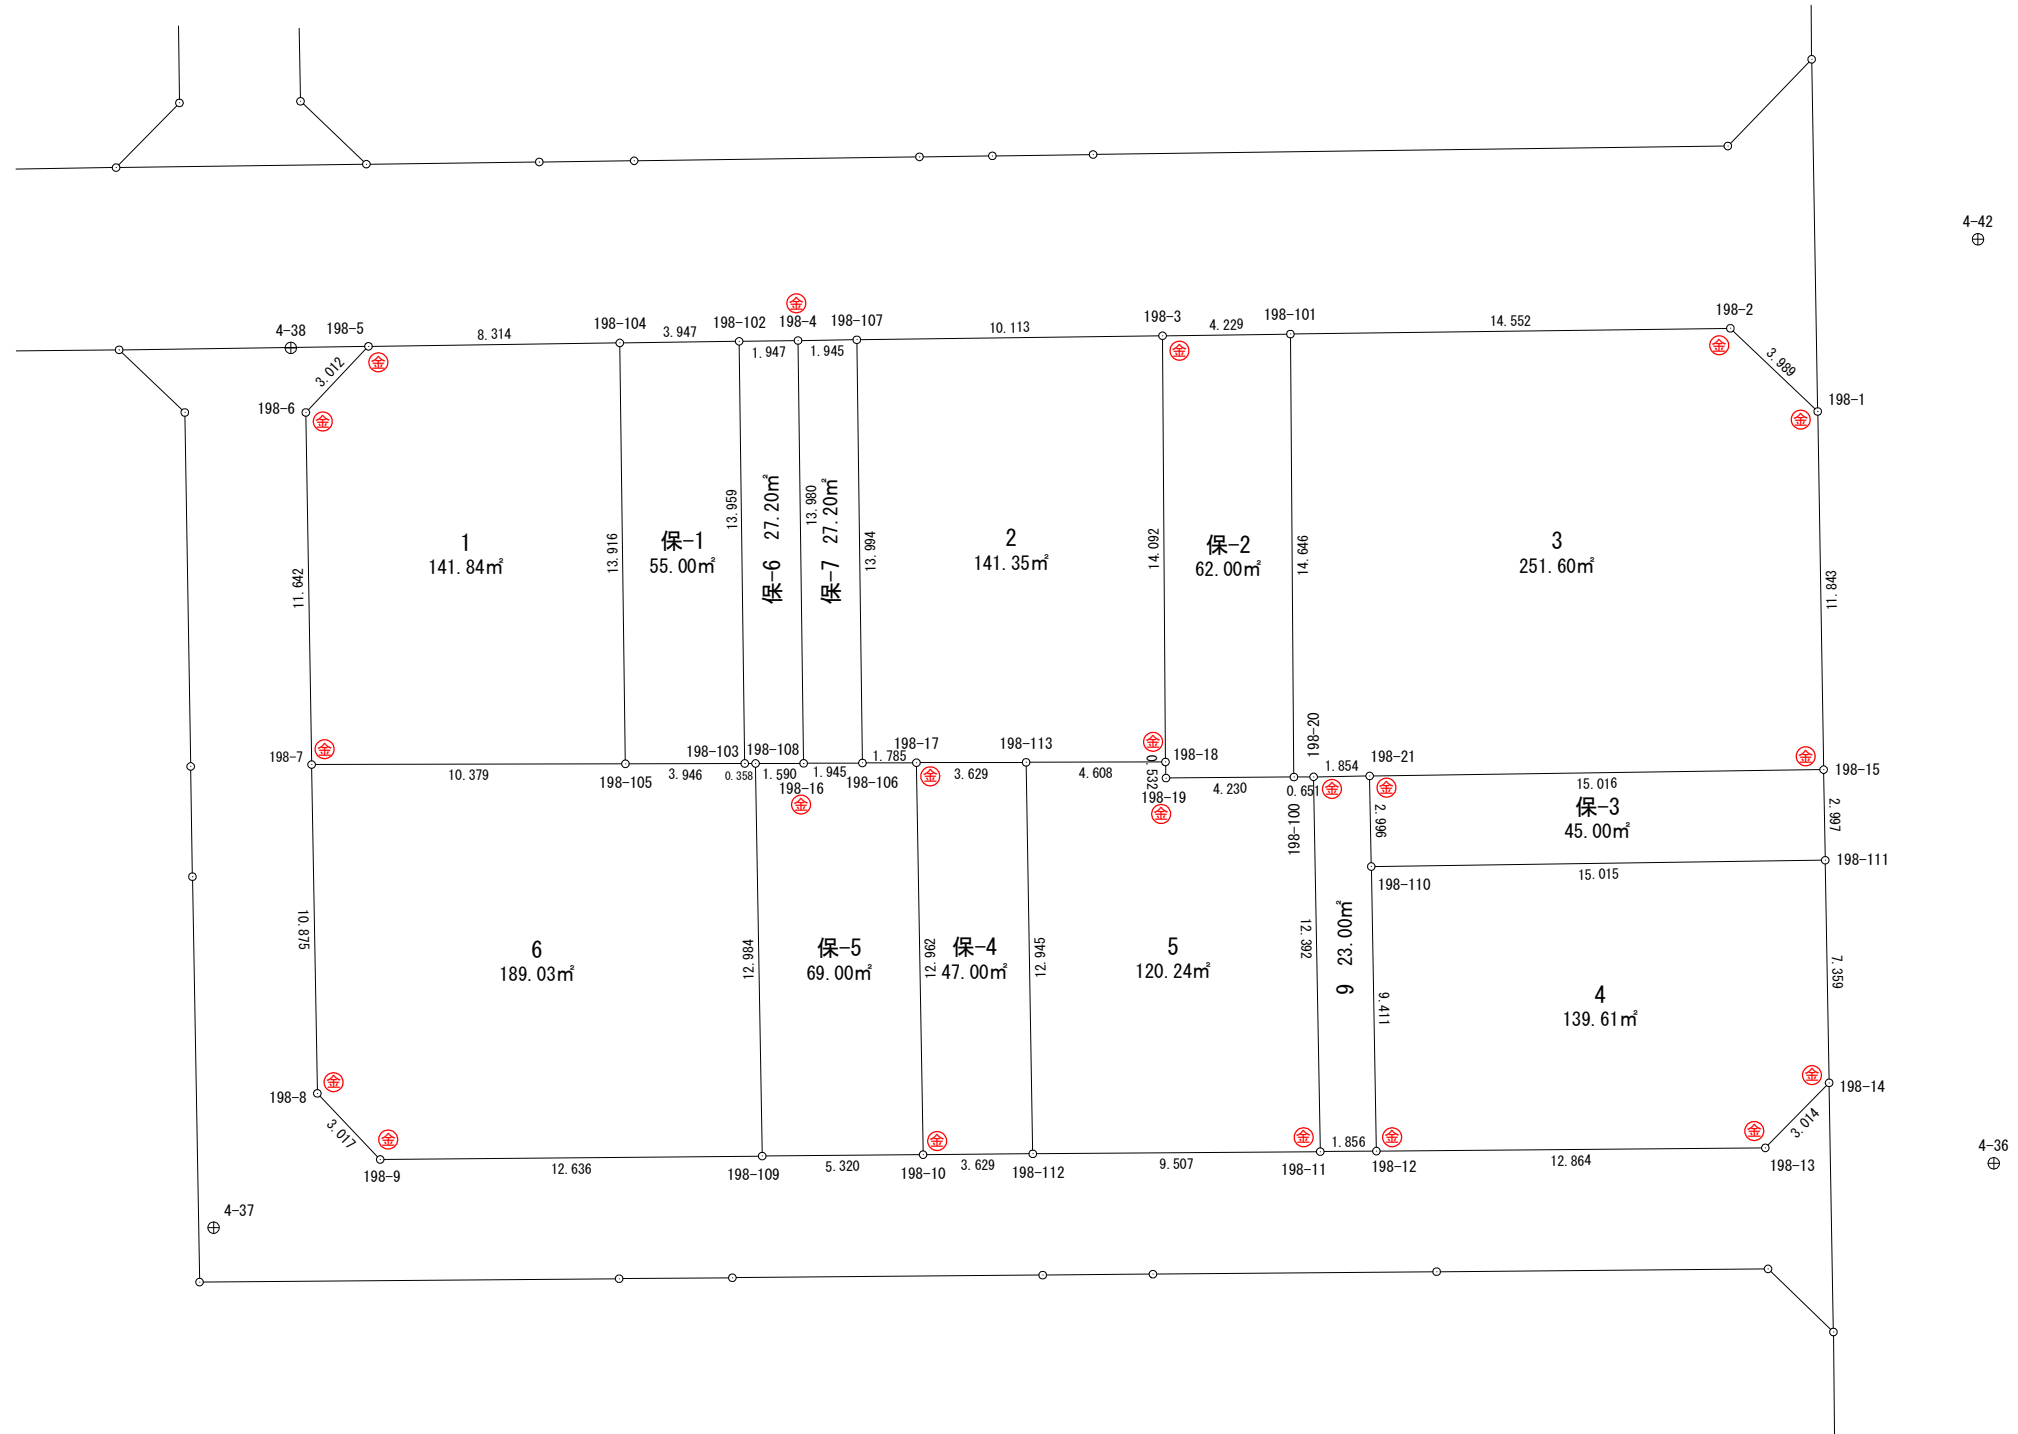

凡	例
事項	記号
金属プレート	⊕
コンクリート杭	⊖
金属鉄	⊗
合成樹脂杭	⊙
マーキング	⊚

