３６街区　画地出来形確認図 （4184.06㎡）

S=1/500

面積計算書（座標法）

世界測地系（測地成果2011）

所　在	地　番	公簿地目	現況地目	地　積	所 有 者
前橋市六供町二丁目	36-1-1			123.10　㎡	

点　名	X 座標	Y 座標	辺　長	方 向 角	測　角	DX	倍 積（Y×DX）
36-101	41501.177	-68306.539	8.599	258-19-32	90-03-50	9.146	-624731.605694
36-2	41499.437	-68314.960	4.000	213-21-08	135-01-36	-5.081	347108.311760
36-1	41496.096	-68317.159	8.298	168-12-24	134-51-16	-11.464	783187.910776
36-55	41487.973	-68315.463	11.424	78-17-34	90-05-10	-5.805	396571.262715
36-102	41490.291	-68304.277	11.119	348-15-42	89-58-08	13.204	-901889.673508
						倍面積	246.206049
						面　積	123.1030245

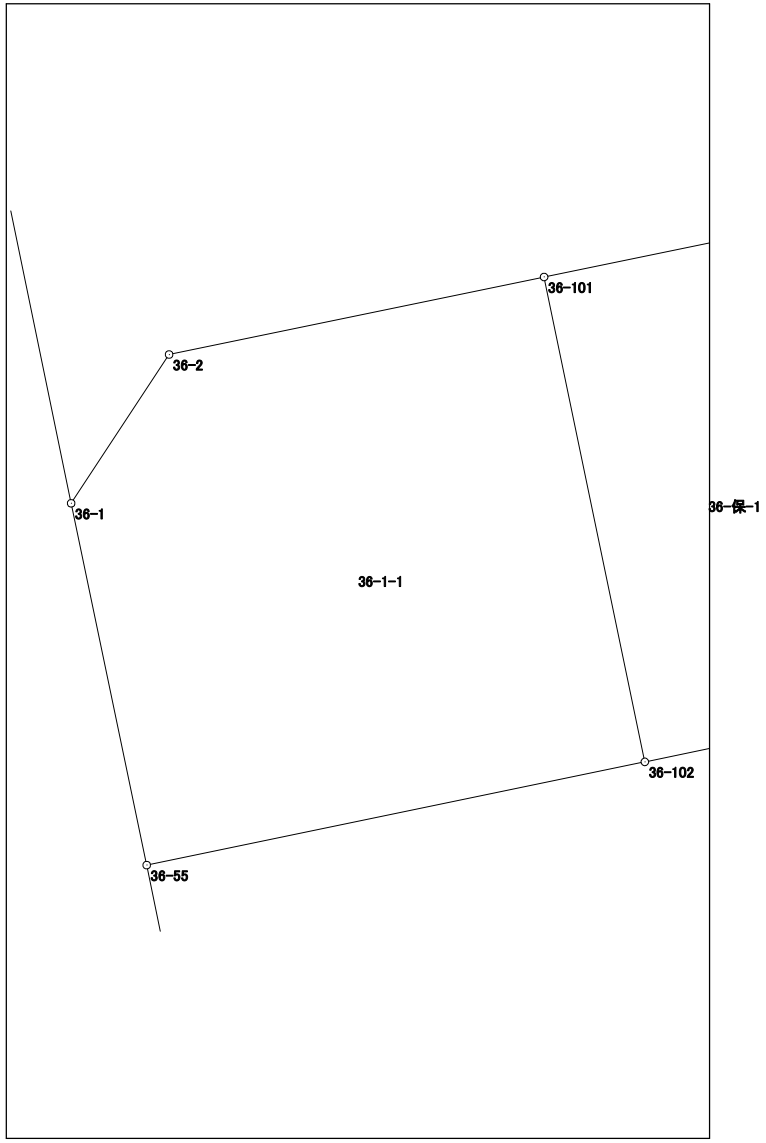

面積計算書（座標法）

世界測地系（測地成果2011）

所　在	地　番	公簿地目	現況地目	地　積	所 有 者
前橋市六供町二丁目	36-1-2			182.75　㎡	

点　名	X 座標	Y 座標	辺　長	方 向 角	測　角	DX	倍 積（Y×DX）
36-55	41487.973	-68315.463	10.847	168-16-36	89-59-02	-12.939	883933.775757
36-22	41477.352	-68313.259	11.828	79-15-02	90-58-26	-8.415	574856.074485
36-21	41479.558	-68301.639	4.807	79-10-18	179-55-16	3.109	-212349.795651
36-51	41480.461	-68296.918	11.118	348-19-27	89-09-09	11.791	-805288.960138
36-56	41491.349	-68299.168	5.217	258-18-01	89-58-34	9.830	-671380.821440
36-102	41490.291	-68304.277	11.424	258-17-34	179-59-33	-3.376	230595.239152
						倍面積	365.512165
						面　積	182.7560825

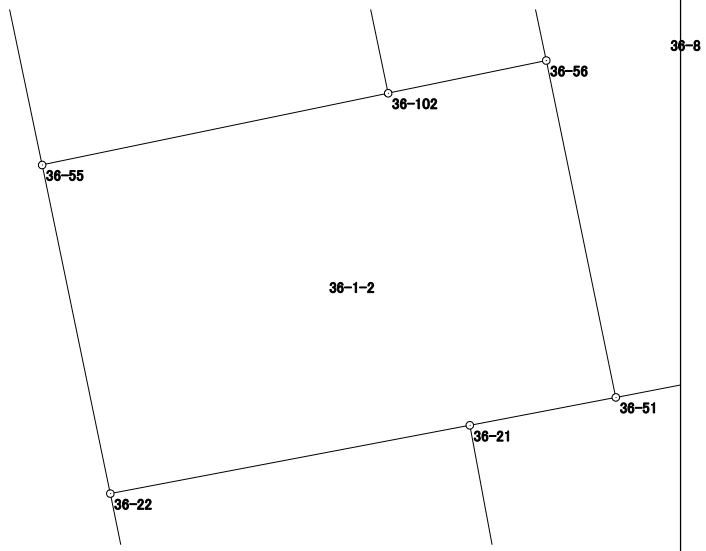

面積計算書（座標法）

世界測地系（測地成果2011）

所　在	地　番	公簿地目	現況地目	地　積	所 有 者
前橋市六供町二丁目	36-2			1322.50　㎡	

点　名	X 座標	Y 座標	辺　長	方 向 角	測　角	DX	倍 積（Y×DX）
36-105	41510.772	-68260.168	26.613	258-19-10	90-01-34	43.499	-2969249.047832
36-9	41505.384	-68286.230	22.476	168-13-27	89-54-17	-27.391	1870428.125930
36-17	41483.381	-68281.643	27.036	168-21-11	180-07-44	-48.482	3310430.615926
36-10	41456.902	-68276.185	26.618	79-12-37	90-51-26	-21.496	1467664.872760
36-106	41461.885	-68250.038	49.926	348-17-36	89-04-59	53.870	-3676629.547060
						倍面積	2645.019724
						面　積	1322.5098620

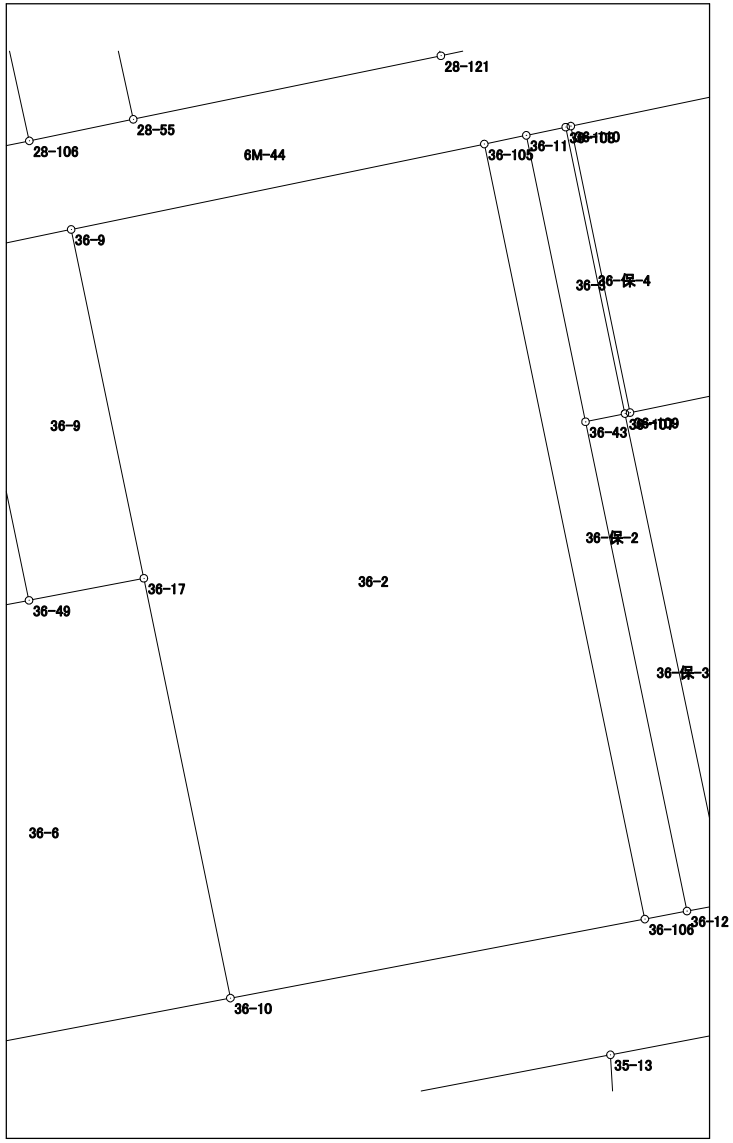

面積計算書（座標法）

世界測地系（測地成果2011）

所　在	地　番	公簿地目	現況地目	地　積	所 有 者
前橋市六供町二丁目	36-3			46.89　㎡	

点　名	X 座標	Y 座標	辺　長	方 向 角	測　角	DX	倍 積（Y×DX）
36-11	41511.320	-68257.518	18.448	168-18-47	90-00-11	-18.581	1268292.941958
36-43	41493.254	-68253.781	2.542	78-20-11	90-01-24	-17.552	1197990.364112
36-107	41493.768	-68251.291	18.450	348-18-38	89-58-27	18.581	-1268177.238071
36-108	41511.835	-68255.029	2.542	258-18-36	89-59-58	17.552	-1198012.269008
						倍面積	93.798991
						面　積	46.8994955

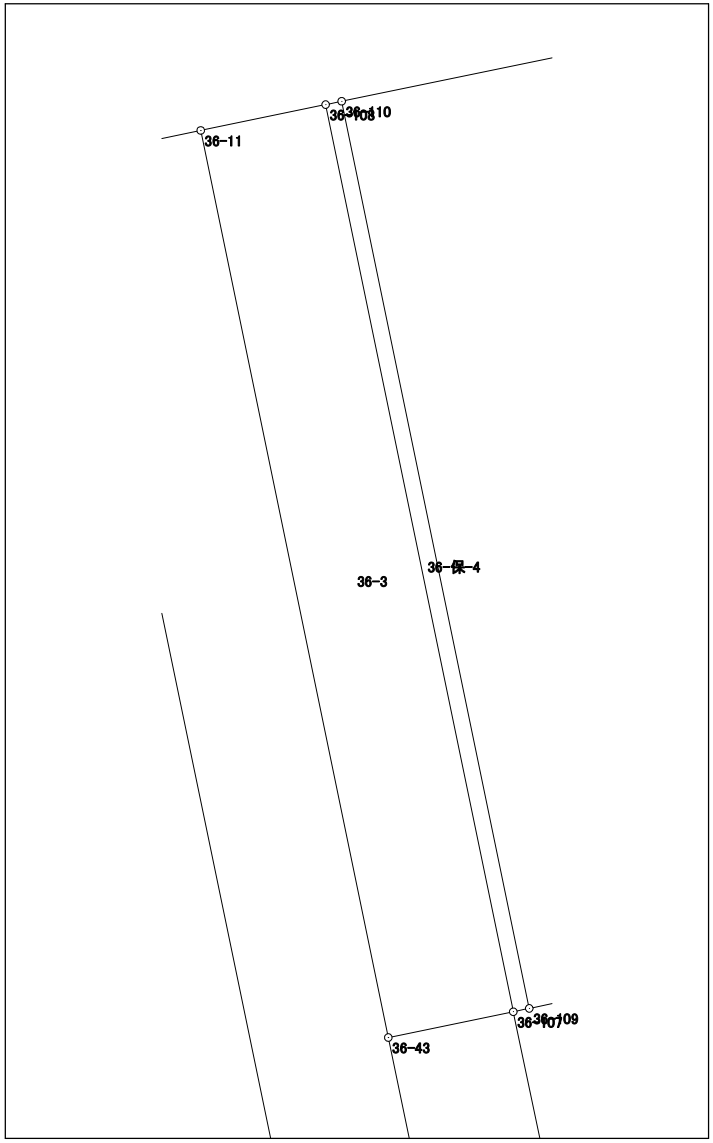

面積計算書（座標法）

世界測地系（測地成果2011）

所　在	地　番	公簿地目	現況地目	地　積	所 有 者
前橋市六供町二丁目	36-4			411.26　㎡	

点　名	X 座標	Y 座標	辺　長	方 向 角	測　角	DX	倍 積（Y×DX）
36-109	41493.834	-68250.973	21.198	78-20-15	90-01-26	-13.782	940634.909886
36-42	41498.119	-68230.213	15.608	356-32-24	98-12-09	19.865	-1355393.181245
36-4	41513.699	-68231.155	3.997	307-18-10	130-45-46	18.002	-1228297.252310
36-3	41516.121	-68234.334	20.808	258-17-57	130-59-47	-1.798	122685.332532
36-110	41511.901	-68254.710	18.449	168-18-49	90-00-52	-22.287	1521192.721770
						倍面積	822.530633
						面　積	411.2653165

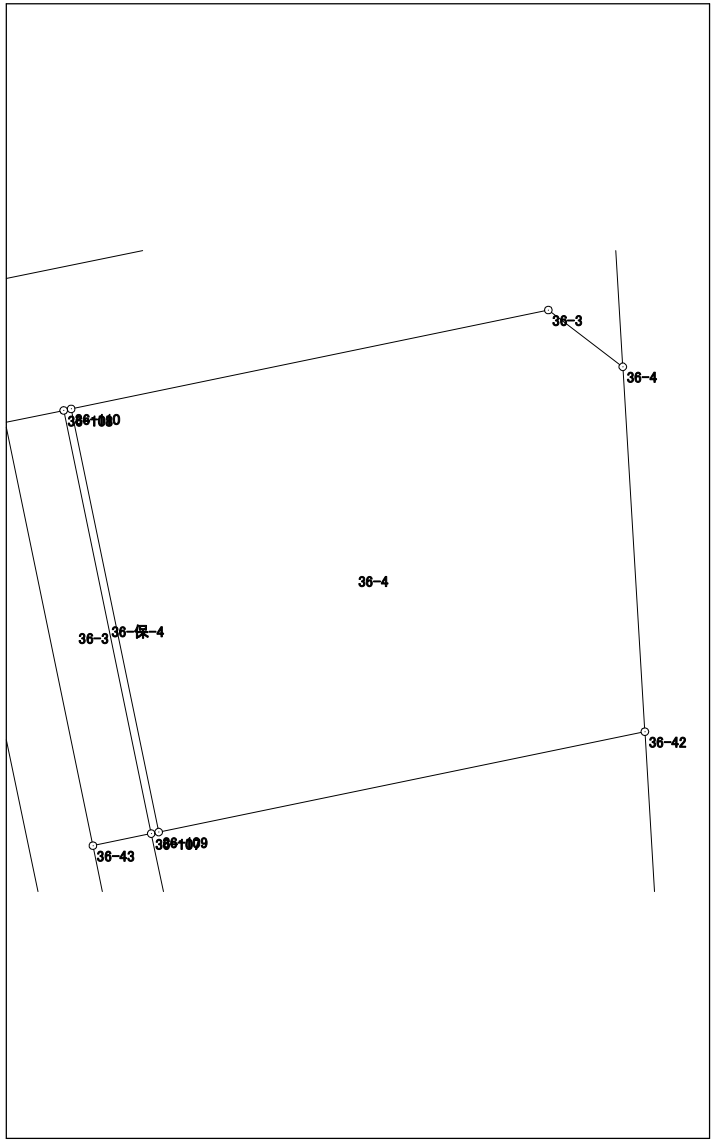

面積計算書（座標法）

世界測地系（測地成果2011）

所　在	地　番	公簿地目	現況地目	地　積	所 有 者
前橋市六供町二丁目	36-5			605.07　㎡	

点　名	X 座標	Y 座標	辺　長	方 向 角	測　角	DX	倍 積（Y×DX）
36-107	41493.768	-68251.291	31.562	168-11-16	89-54-46	-30.960	2113059.969360
36-111	41462.874	-68244.830	14.190	79-17-39	91-06-23	-28.258	1928462.406140
36-6	41465.510	-68230.887	4.005	37-49-11	138-31-32	5.800	-395739.144600
36-5	41468.674	-68228.431	29.499	356-32-12	138-43-01	32.609	-2224860.906479
36-42	41498.119	-68230.213	21.198	258-20-15	81-48-03	25.160	-1716672.159080
36-109	41493.834	-68250.973	0.325	258-16-30	179-56-15	-4.351	296959.983523
						倍面積	1210.148864
						面　積	605.0744320

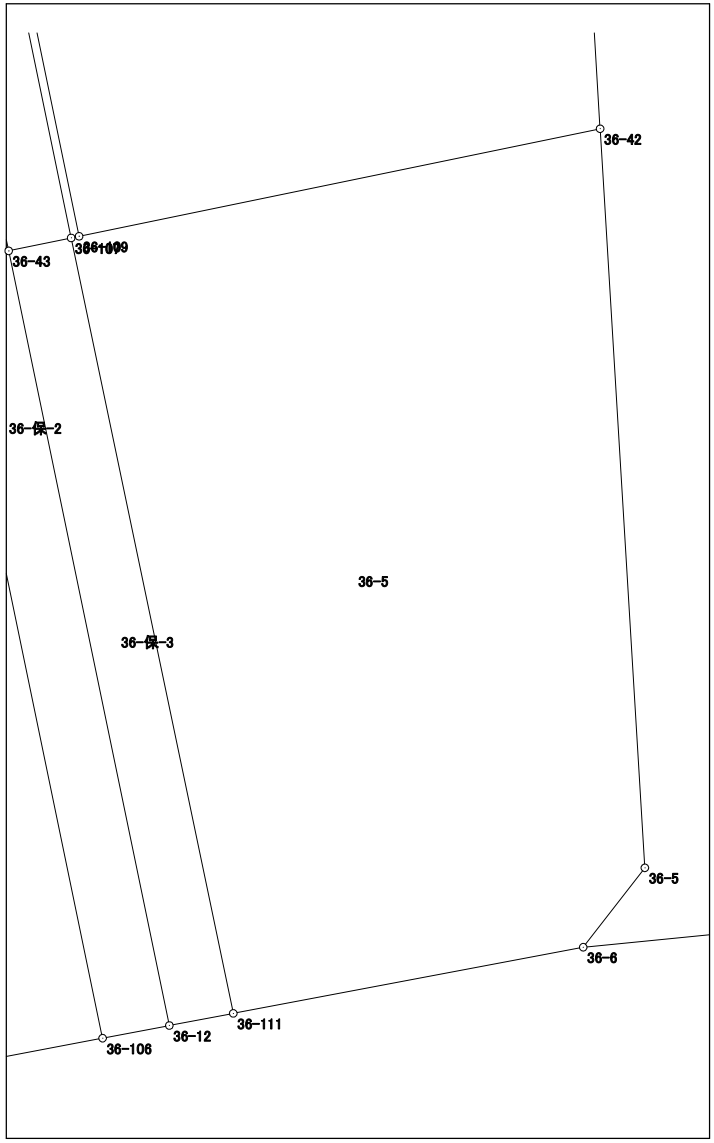

面積計算書（座標法）

世界測地系（測地成果2011）

所　在	地　番	公簿地目	現況地目	地　積	所 有 者
前橋市六供町二丁目	36-6			584.64　㎡	

点　名	X 座標	Y 座標	辺　長	方 向 角	測　角	DX	倍 積（Y×DX）
36-10	41456.902	-68276.185	27.036	348-21-11	89-06-47	30.774	-2101131.317190
36-17	41483.381	-68281.643	7.378	259-07-32	90-46-21	25.087	-1712981.577941
36-49	41481.989	-68288.889	8.173	259-13-30	180-05-58	-2.920	199403.555880
36-51	41480.461	-68296.918	4.807	259-10-18	179-56-48	-2.431	166029.807658
36-21	41479.558	-68301.639	14.120	169-26-34	90-16-16	-14.784	1009771.430976
36-54	41465.677	-68299.052	2.158	258-53-16	269-26-42	-14.297	976471.546444
36-53	41465.261	-68301.170	12.877	169-19-50	90-26-34	-13.070	892696.291900
36-20	41452.607	-68298.786	23.005	79-14-24	89-54-34	-8.359	570909.552174
						倍面積	1169.289901
						面　積	584.6449505

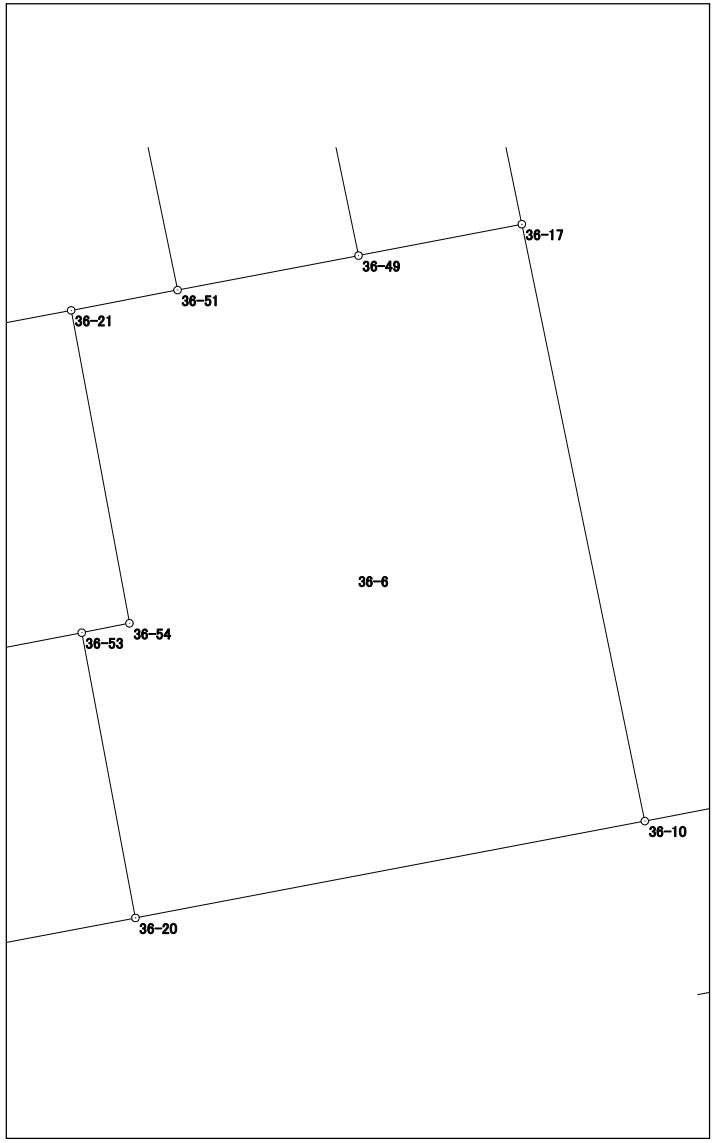

面積計算書（座標法）

世界測地系（測地成果2011）

所　在	地　番	公簿地目	現況地目	地　積	所 有 者
前橋市六供町二丁目	36-7-1			165.28　㎡	

点　名	X 座標	Y 座標	辺　長	方 向 角	測　角	DX	倍 積（Y×DX）
36-21	41479.558	-68301.639	11.828	259-15-02	89-48-28	11.675	-797421.635325
36-22	41477.352	-68313.259	14.171	168-16-40	89-01-38	-16.081	1098545.517979
36-52	41463.477	-68310.380	9.381	79-02-15	90-45-35	-12.091	825940.804580
36-53	41465.261	-68301.170	2.158	78-53-16	179-51-01	2.200	-150262.574000
36-54	41465.677	-68299.052	14.120	349-26-34	90-33-18	14.297	-976471.546444
						倍面積	330.566790
						面　積	165.2833950

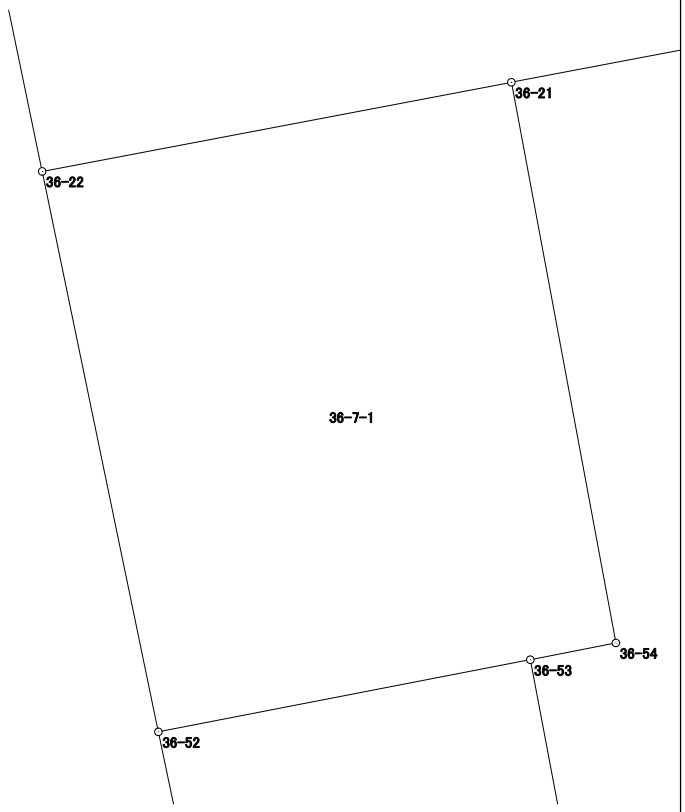

面積計算書（座標法）

世界測地系（測地成果2011）

所　在	地　番	公簿地目	現況地目	地　積	所 有 者
前橋市六供町二丁目	36-7-2			115.19　㎡	

点　名	X 座標	Y 座標	辺　長	方 向 角	測　角	DX	倍 積（Y×DX）
36-52	41463.477	-68310.380	10.047	168-17-07	89-14-52	-11.622	793903.236360
36-8	41453.639	-68308.340	3.997	123-36-52	135-19-45	-12.051	823183.805340
36-7	41451.426	-68305.011	6.336	79-15-27	135-38-35	-1.032	70490.771352
36-20	41452.607	-68298.786	12.877	349-19-50	90-04-23	13.835	-944913.704310
36-53	41465.261	-68301.170	9.381	259-02-15	89-42-25	10.870	-742433.717900
						倍面積	230.390842
						面　積	115.1954210

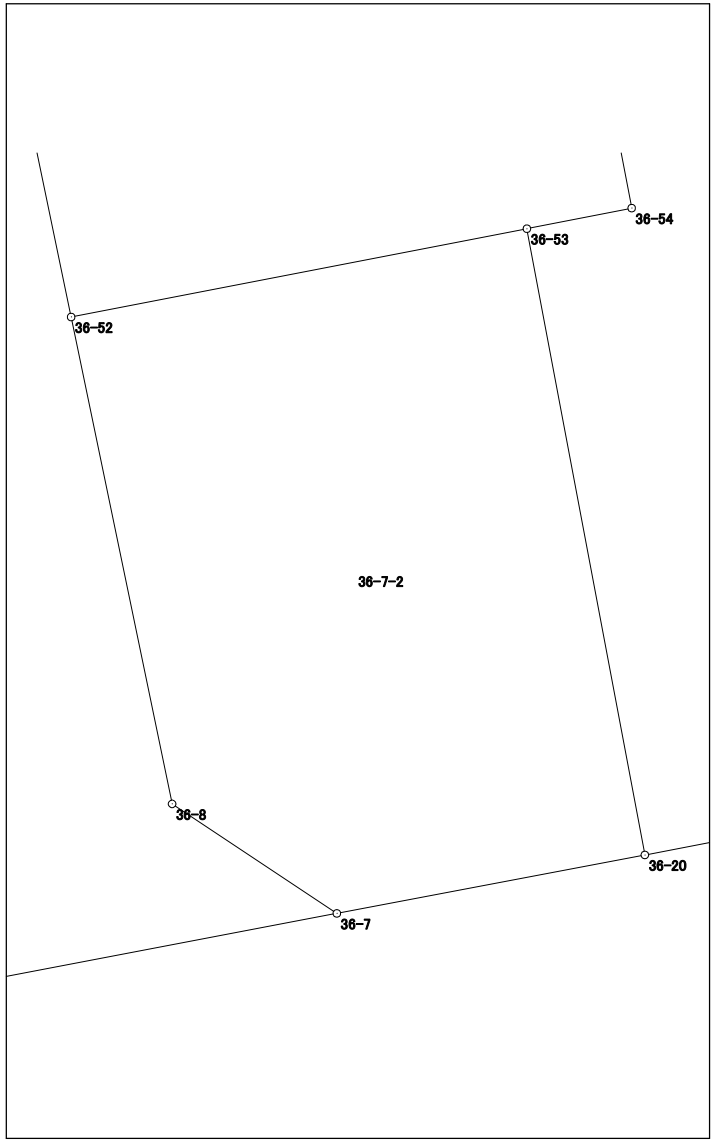

面積計算書（座標法）

世界測地系（測地成果2011）

所　在	地　番	公簿地目	現況地目	地　積	所 有 者
前橋市六供町二丁目	36-8			181.96　㎡	

点　名	X 座標	Y 座標	辺　長	方 向 角	測　角	DX	倍 積（Y×DX）
36-50	41502.233	-68301.430	11.117	168-15-34	89-59-13	-12.541	856568.233630
36-56	41491.349	-68299.168	11.118	168-19-27	180-03-53	-21.772	1487009.485696
36-51	41480.461	-68296.918	8.173	79-13-30	90-54-03	-9.360	639259.152480
36-49	41481.989	-68288.889	22.370	348-14-28	89-00-58	23.429	-1599940.380381
36-48	41503.890	-68293.448	8.152	258-16-21	90-01-53	20.244	-1382532.561312
						倍面積	363.930113
						面　積	181.9650565

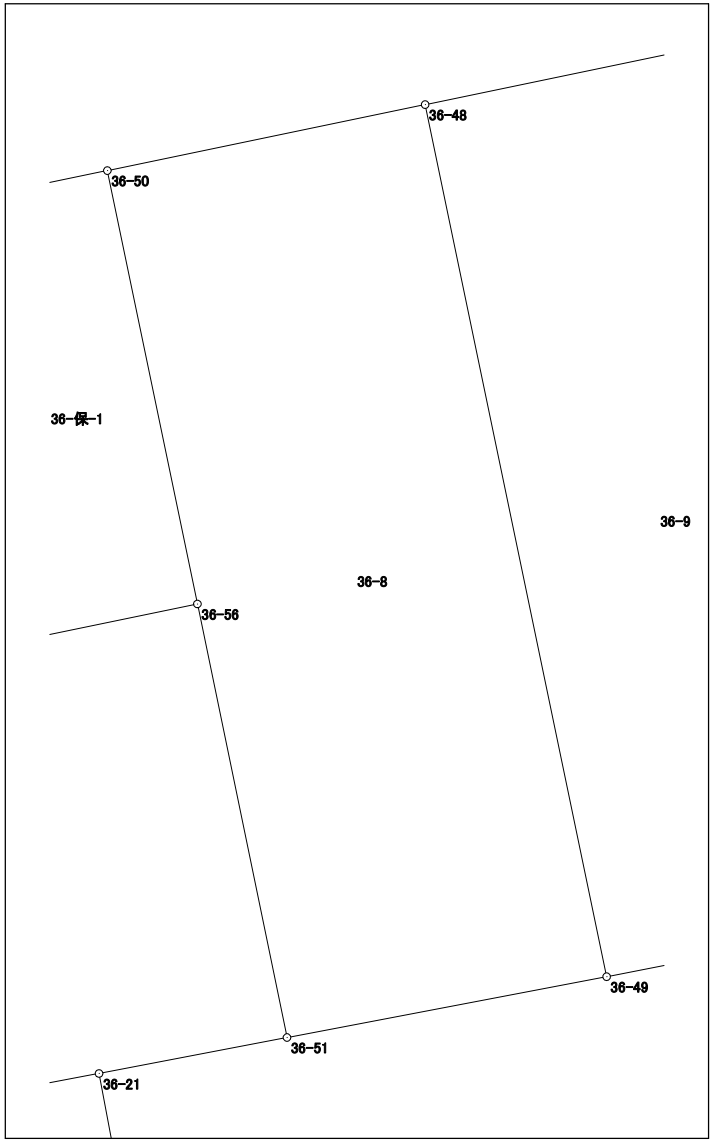

面積計算書（座標法）

世界測地系（測地成果2011）

所　在	地　番	公簿地目	現況地目	地　積	所 有 者
前橋市六供町二丁目	36-9			165.35　㎡	

点　名	X 座標	Y 座標	辺　長	方 向 角	測　角	DX	倍 積（Y×DX）
36-48	41503.890	-68293.448	22.370	168-14-28	89-56-07	-23.395	1597725.215960
36-49	41481.989	-68288.889	7.378	79-07-32	90-53-04	-20.509	1400536.824501
36-17	41483.381	-68281.643	22.476	348-13-27	89-05-55	23.395	-1597449.037985
36-9	41505.384	-68286.230	7.371	258-18-21	90-04-54	20.509	-1400482.291070
						倍面積	330.711406
						面　積	165.3557030

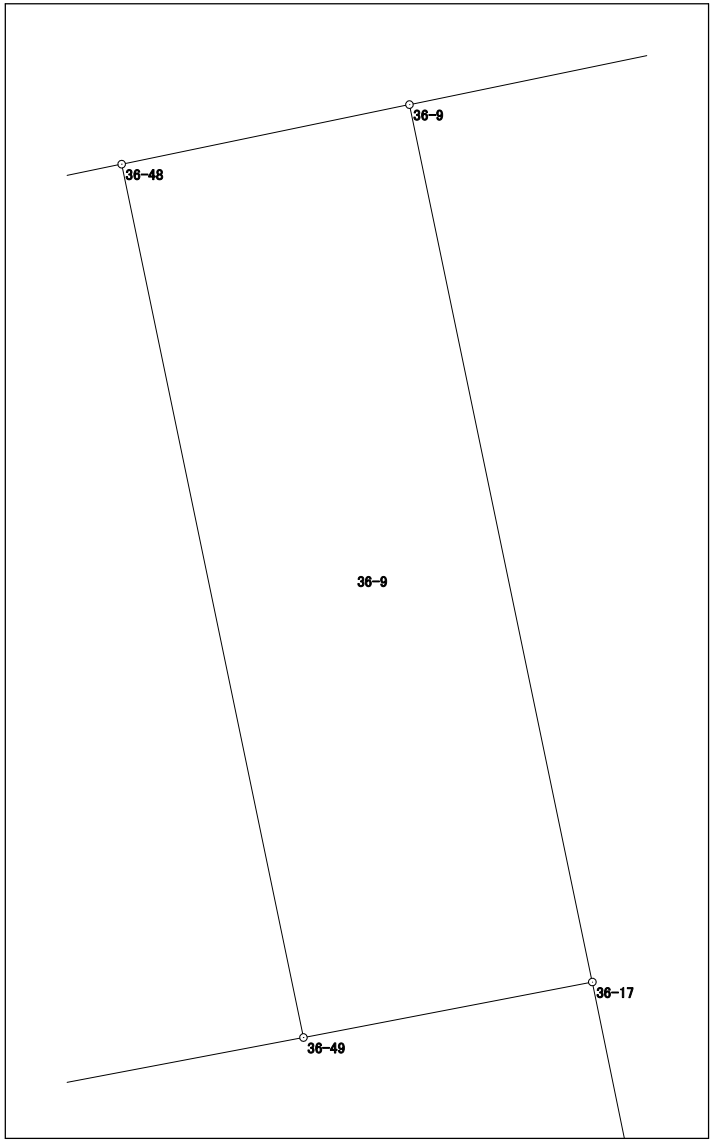

面積計算書（座標法）

世界測地系（測地成果2011）

所　在	地　番	公簿地目	現況地目	地　積	所 有 者
前橋市六供町二丁目	36-保-1			58.00　㎡	

点　名	X 座標	Y 座標	辺　長	方 向 角	測　角	DX	倍 積（Y×DX）
36-50	41502.233	-68301.430	5.217	258-19-18	90-03-44	9.828	-671266.454040
36-101	41501.177	-68306.539	11.119	168-15-42	89-56-24	-11.942	815716.688738
36-102	41490.291	-68304.277	5.217	78-18-01	90-02-19	-9.828	671294.434356
36-56	41491.349	-68299.168	11.117	348-15-34	89-57-33	11.942	-815628.664256
						倍面積	116.004798
						面　積	58.0023990

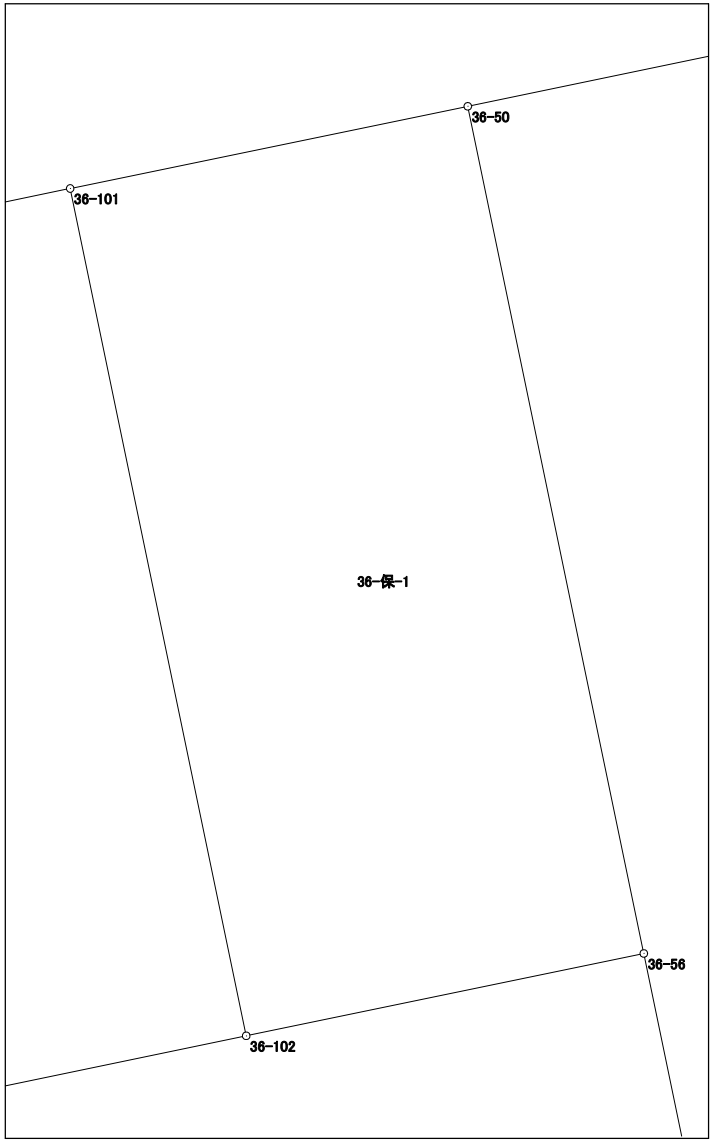

面積計算書（座標法）

世界測地系（測地成果2011）

所　在	地　番	公簿地目	現況地目	地　積	所 有 者
前橋市六供町二丁目	36-保-2			135.00　㎡	

点　名	X 座標	Y 座標	辺　長	方 向 角	測　角	DX	倍 積（Y×DX）
36-11	41511.320	-68257.518	2.706	258-18-59	90-00-12	17.518	-1195735.200324
36-105	41510.772	-68260.168	49.926	168-17-36	89-58-37	-49.435	3374441.405080
36-106	41461.885	-68250.038	2.707	79-12-17	90-54-41	-48.380	3301936.838440
36-12	41462.392	-68247.379	31.519	348-16-51	89-04-34	31.369	-2140852.031851
36-43	41493.254	-68253.781	18.448	348-18-47	180-01-56	48.928	-3339520.996768
						倍面積	270.014577
						面　積	135.0072885

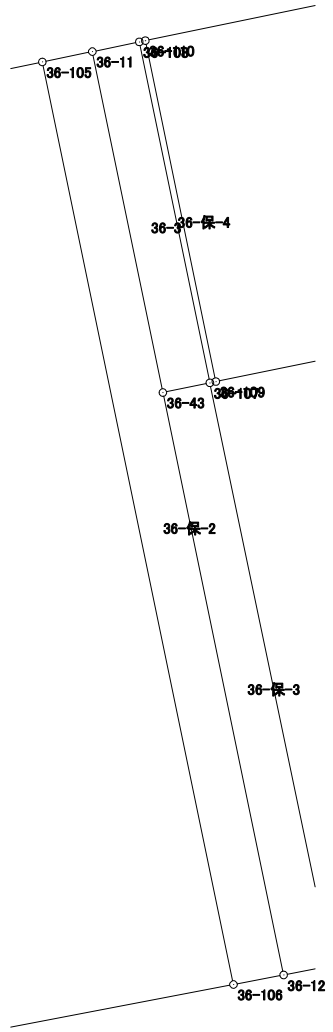

面積計算書（座標法）

世界測地系（測地成果2011）

所　在	地　番	公簿地目	現況地目	地　積	所 有 者
前橋市六供町二丁目	36-保-3			81.00　㎡	

点　名	X 座標	Y 座標	辺　長	方 向 角	測　角	DX	倍 積（Y×DX）
36-107	41493.768	-68251.291	2.542	258-20-11	90-08-55	30.380	-2073474.220580
36-43	41493.254	-68253.781	31.519	168-16-51	89-56-40	-31.376	2141530.632656
36-12	41462.392	-68247.379	2.594	79-17-32	91-00-41	-30.380	2073355.374020
36-111	41462.874	-68244.830	31.562	348-11-16	88-53-44	31.376	-2141249.786080
						倍面積	162.000016
						面　積	81.0000080

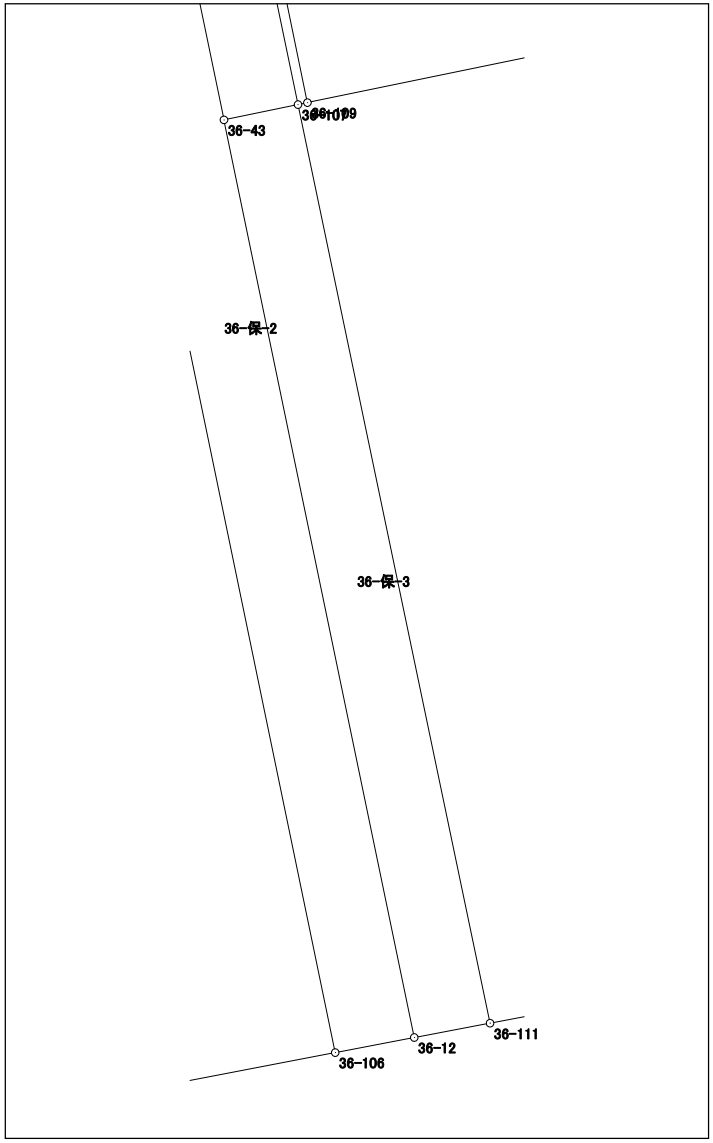

面積計算書（座標法）

世界測地系（測地成果2011）

所　在	地　番	公簿地目	現況地目	地　積	所 有 者
前橋市六供町二丁目	36-保-4			6.00　㎡	
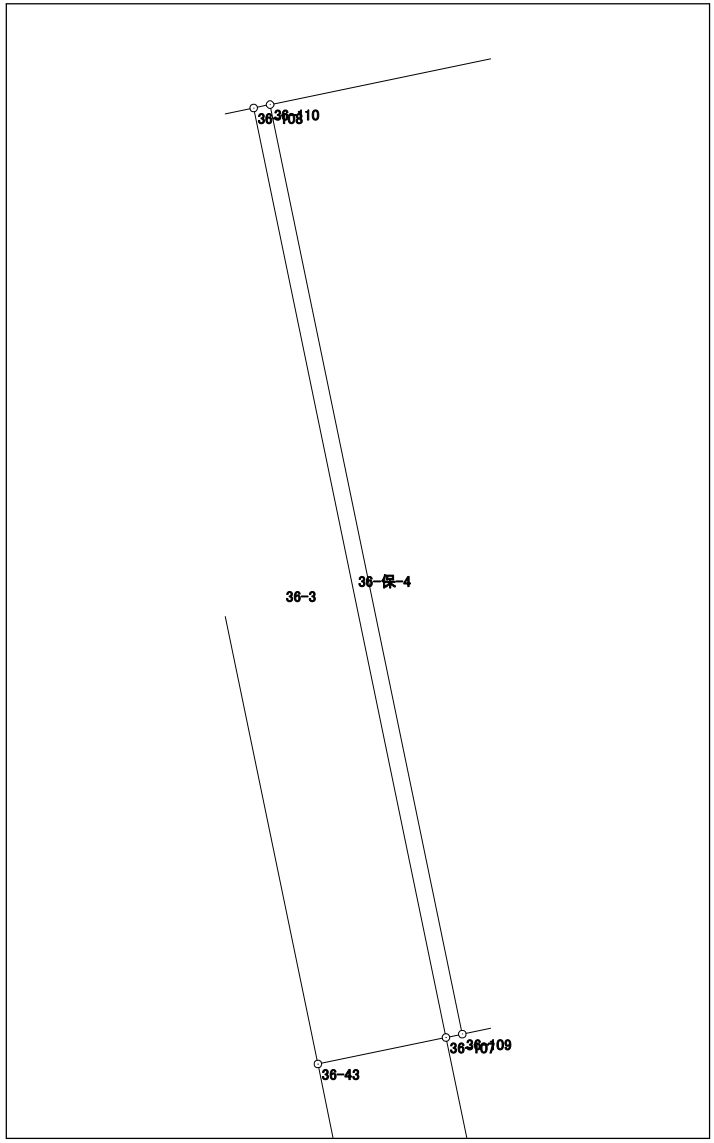
点　名	X 座標	Y 座標	辺　長	方 向 角	測　角	DX	倍 積（Y×DX）
36-108	41511.835	-68255.029	18.450	168-18-38	90-00-00	-18.133	1237668.440857
36-107	41493.768	-68251.291	0.325	78-16-30	89-57-52	-18.001	1228591.489291
36-109	41493.834	-68250.973	18.449	348-18-49	90-02-19	18.133	-1237594.893409
36-110	41511.901	-68254.710	0.326	258-18-38	89-59-49	18.001	-1228653.034710
						倍面積	12.002029
						面　積	6.0010145