4－1街区
4－2街区
4－3街区

画地出来形確認図

(656.76㎡)
(665.78㎡)
(468.41㎡)

S=1/500

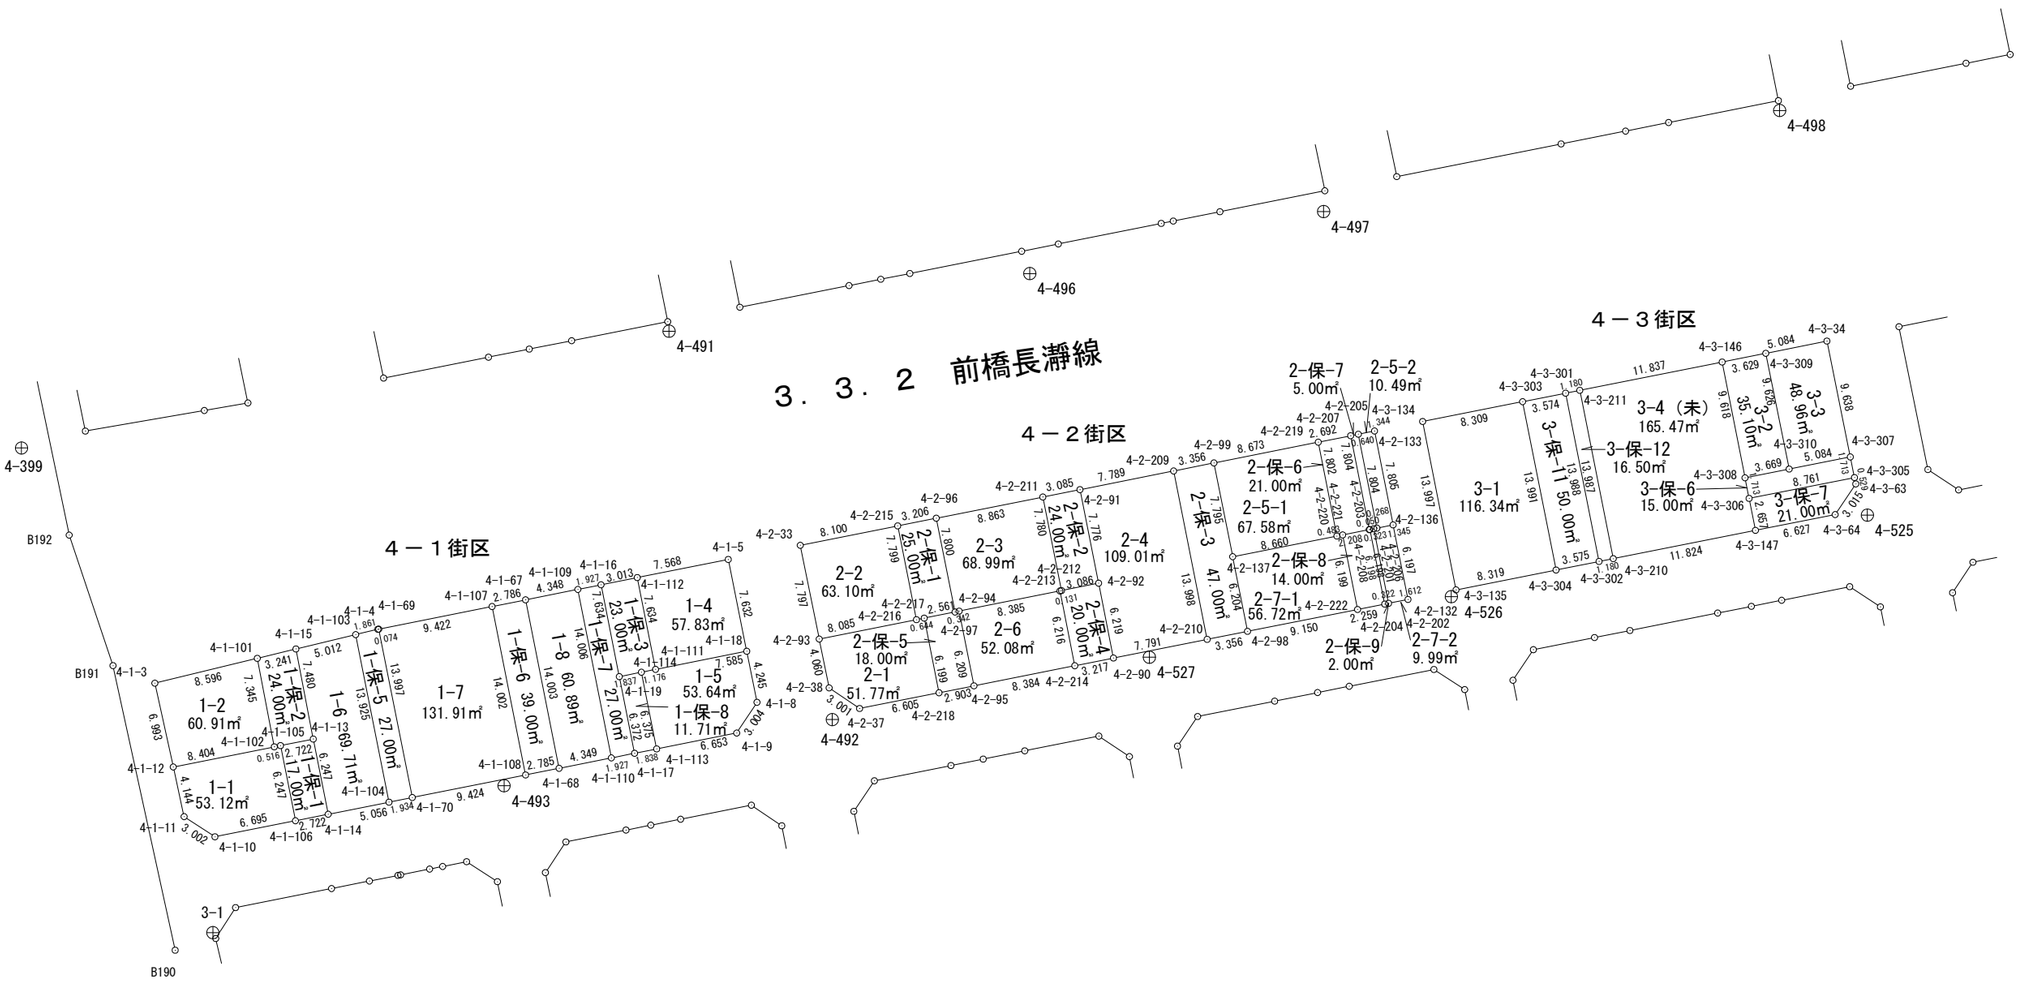

面積計算書（座標法）

世界測地系（測地成果2011）

所　在	地　番	公簿地目	現況地目	地　積	所 有 者
前橋市六供町一丁目	4-3-1			116.34　㎡	

点　名	X 座標	Y 座標	辺　長	方 向 角	測　角	DX	倍 積（Y×DX）
4-3-303	41792.539	-68448.745	8.309	348-48-23	90-03-16	10.880	-744722.345600
4-3-134	41800.690	-68450.358	13.997	258-47-40	89-59-17	5.431	-371753.894298
4-3-135	41797.970	-68464.088	8.319	168-45-52	89-58-12	-10.880	744889.277440
4-3-304	41789.810	-68462.467	13.991	78-45-07	89-59-15	-5.431	371819.658277
						倍面積	232.695819
						面　積	116.3479095

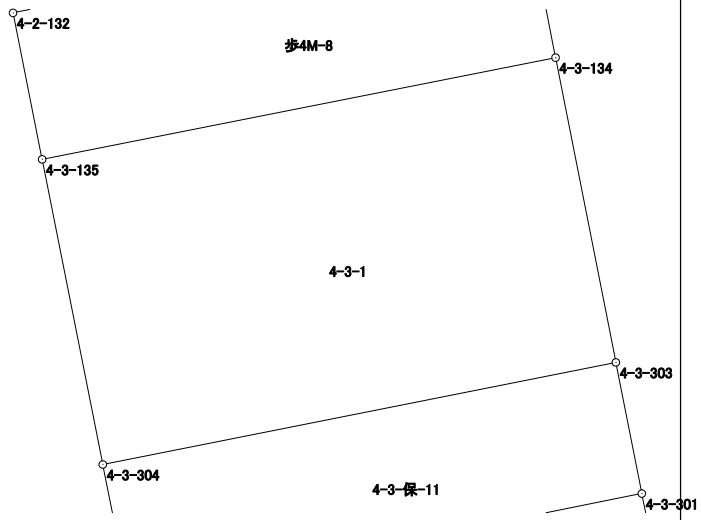

面積計算書（座標法）

世界測地系（測地成果2011）

所　在	地　番	公簿地目	現況地目	地　積	所 有 者
前橋市六供町一丁目	4-3-2			35.10　㎡	

点　名	X 座標	Y 座標	辺　長	方 向 角	測　角	DX	倍 積（Y×DX）
4-3-309	41772.707	-68444.802	3.629	348-41-02	90-06-59	5.466	-374119.287732
4-3-146	41776.265	-68445.514	9.618	258-48-25	90-07-23	1.691	-115741.364174
4-3-308	41774.398	-68454.949	3.669	168-48-34	90-00-09	-5.466	374174.751234
4-3-310	41770.799	-68454.237	9.626	78-34-03	89-45-29	-1.691	115756.114767
						倍面積	70.214095
						面　積	35.1070475

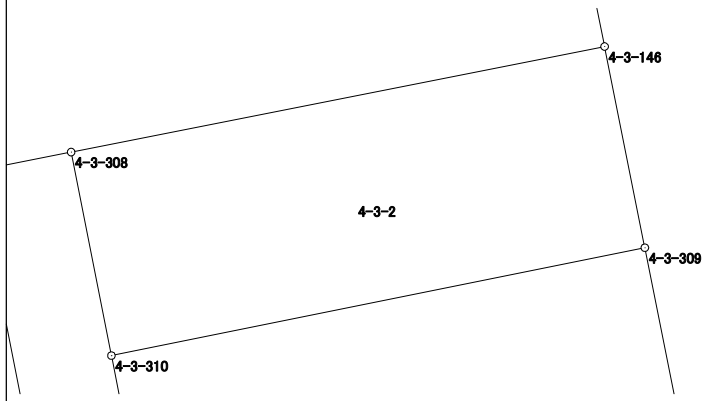

面積計算書（座標法）

世界測地系（測地成果2011）

所　在	地　番	公簿地目	現況地目	地　積	所 有 者
前橋市六供町一丁目	4-3-3			48.96　㎡	

点　名	X 座標	Y 座標	辺　長	方 向 角	測　角	DX	倍 積（Y×DX）
4-3-307	41765.812	-68453.251	9.638	78-34-12	89-45-14	-3.077	210630.653327
4-3-34	41767.722	-68443.804	5.084	348-40-44	90-06-32	6.895	-471920.028580
4-3-309	41772.707	-68444.802	9.626	258-34-03	89-53-19	3.077	-210604.655754
4-3-310	41770.799	-68454.237	5.084	168-48-58	90-14-55	-6.895	471991.964115
						倍面積	97.933108
						面　積	48.9665540

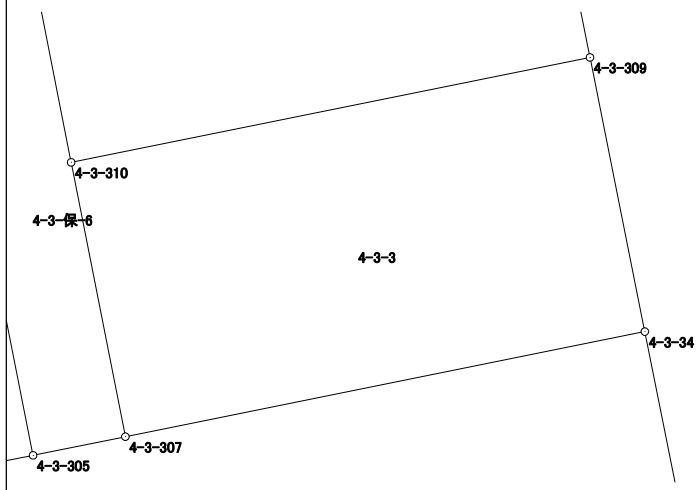

面積計算書（座標法）

世界測地系（測地成果2011）

所　在	地　番	公簿地目	現況地目	地　積	所 有 者
前橋市六供町一丁目	4-3-4（未）			165.47　㎡	

点　名	X 座標	Y 座標	辺　長	方 向 角	測　角	DX	倍 積（Y×DX）
4-3-210	41785.147	-68461.540	11.824	168-45-48	90-00-38	-14.325	980711.560500
4-3-147	41773.550	-68459.236	2.657	78-48-00	90-02-12	-11.081	758596.794116
4-3-306	41774.066	-68456.630	1.713	78-49-40	180-01-40	0.848	-58051.222240
4-3-308	41774.398	-68454.949	9.618	78-48-25	179-58-45	2.199	-150532.432851
4-3-146	41776.265	-68445.514	11.837	348-45-23	89-56-58	13.477	-922440.192178
4-3-211	41787.875	-68447.822	13.987	258-45-10	89-59-47	8.882	-607953.555004
						倍面積	330.952343
						面　積	165.4761715

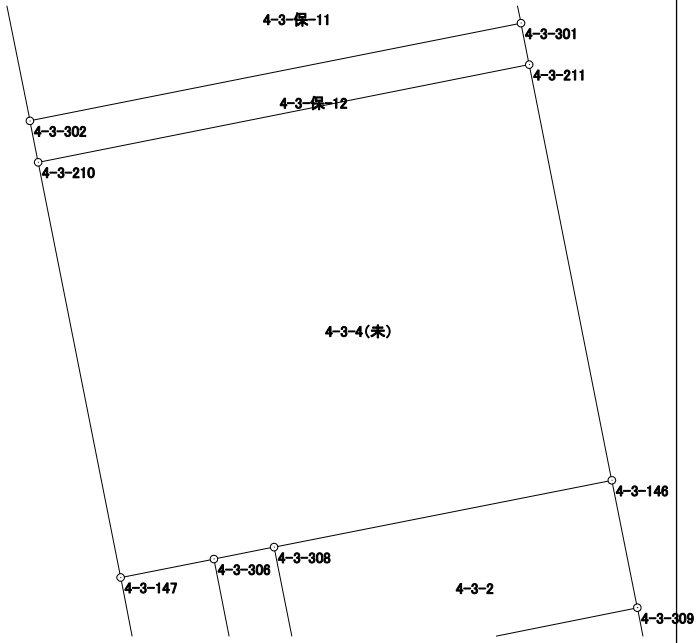

面積計算書（座標法）

世界測地系（測地成果2011）

所　在	地　番	公簿地目	現況地目	地　積	所 有 者
前橋市六供町一丁目	4-3-保-6			15.00　㎡	

点　名	X 座標	Y 座標	辺　長	方 向 角	測　角	DX	倍 積（Y×DX）
4-3-305	41765.472	-68454.930	1.713	78-33-08	89-44-30	-8.254	565026.992220
4-3-307	41765.812	-68453.251	5.084	348-48-58	90-15-50	5.327	-364650.468077
4-3-310	41770.799	-68454.237	3.669	348-48-34	179-59-36	8.586	-587748.078882
4-3-308	41774.398	-68454.949	1.713	258-49-40	90-01-06	3.267	-223642.318383
4-3-306	41774.066	-68456.630	8.761	168-48-38	89-58-58	-8.926	611043.879380
						倍面積	30.006258
						面　積	15.0031290

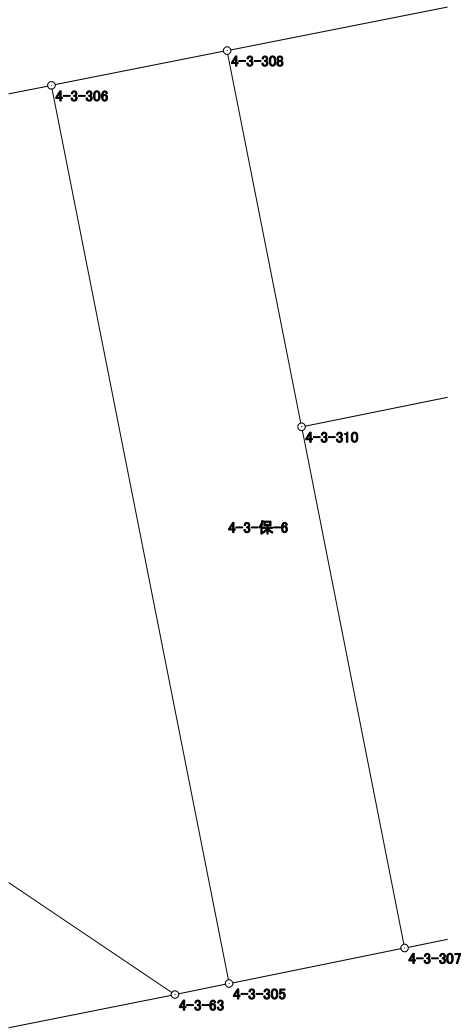

面積計算書（座標法）

世界測地系（測地成果2011）

所　在	地　番	公簿地目	現況地目	地　積	所 有 者
前橋市六供町一丁目	4-3-保-7			21.00　㎡	

点　名	X 座標	Y 座標	辺　長	方 向 角	測　角	DX	倍 積（Y×DX）
4-3-64	41767.049	-68457.950	3.015	123-54-41	135-06-03	-8.183	560191.404850
4-3-63	41765.367	-68455.448	0.529	78-32-28	134-37-47	-1.577	107954.241496
4-3-305	41765.472	-68454.930	8.761	348-48-38	90-16-10	8.699	-595489.436070
4-3-306	41774.066	-68456.630	2.657	258-48-00	89-59-22	8.078	-552992.657140
4-3-147	41773.550	-68459.236	6.627	168-48-38	90-00-38	-7.017	480378.459012
						倍面積	42.012148
						面　積	21.0060740

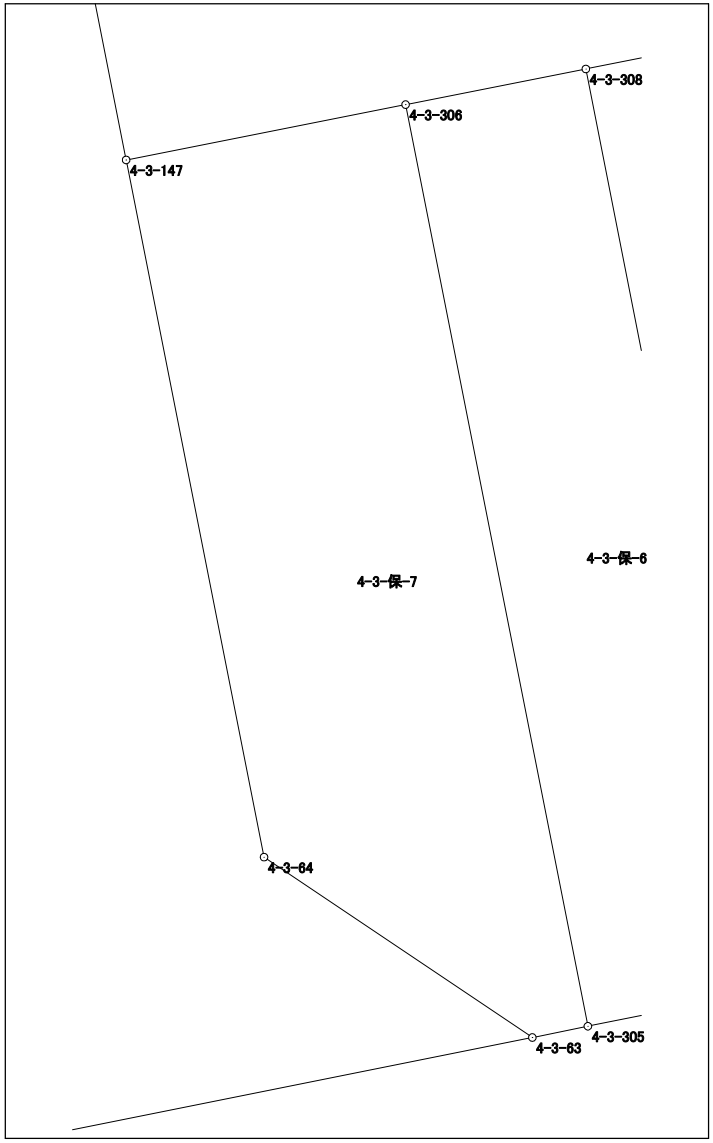

面積計算書（座標法）

世界測地系（測地成果2011）

所　在	地　番	公簿地目	現況地目	地　積	所 有 者
前橋市六供町一丁目	4-3-保-11			50.00　㎡	

点　名	X 座標	Y 座標	辺　長	方 向 角	測　角	DX	倍 積（Y×DX）
4-3-302	41786.304	-68461.770	13.988	78-44-58	89-59-36	-0.777	53194.795290
4-3-301	41789.033	-68448.051	3.574	348-48-12	90-03-14	6.235	-426773.597985
4-3-303	41792.539	-68448.745	13.991	258-45-07	89-56-55	0.777	-53184.674865
4-3-304	41789.810	-68462.467	3.575	168-45-22	90-00-15	-6.235	426863.481745
						倍面積	100.004185
						面　積	50.0020925

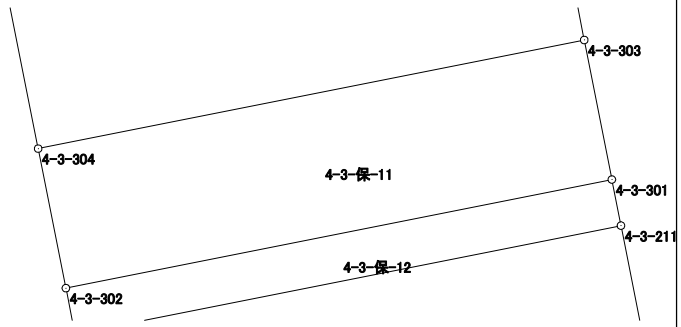

面積計算書（座標法）

世界測地系（測地成果2011）

所　在	地　番	公簿地目	現況地目	地　積	所 有 者
前橋市六供町一丁目	4-3-保-12			16.50　㎡	
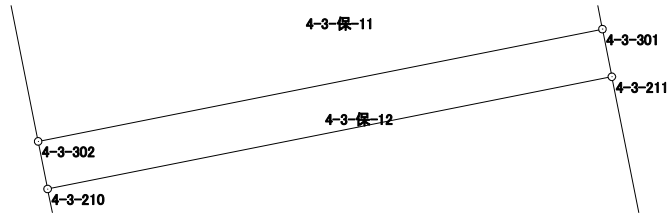
点　名	X 座標	Y 座標	辺　長	方 向 角	測　角	DX	倍 積（Y×DX）
4-3-210	41785.147	-68461.540	13.987	78-45-10	89-59-46	1.571	-107553.079340
4-3-211	41787.875	-68447.822	1.180	348-48-50	90-03-40	3.886	-265988.236292
4-3-301	41789.033	-68448.051	13.988	258-44-58	89-56-08	-1.571	107531.888121
4-3-302	41786.304	-68461.770	1.180	168-45-24	90-00-26	-3.886	266042.438220
						倍面積	33.010709
						面　積	16.5053545