



67街区 画地出来形確認図 (4537.49m²)

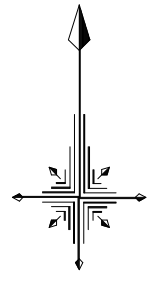

S=1/500

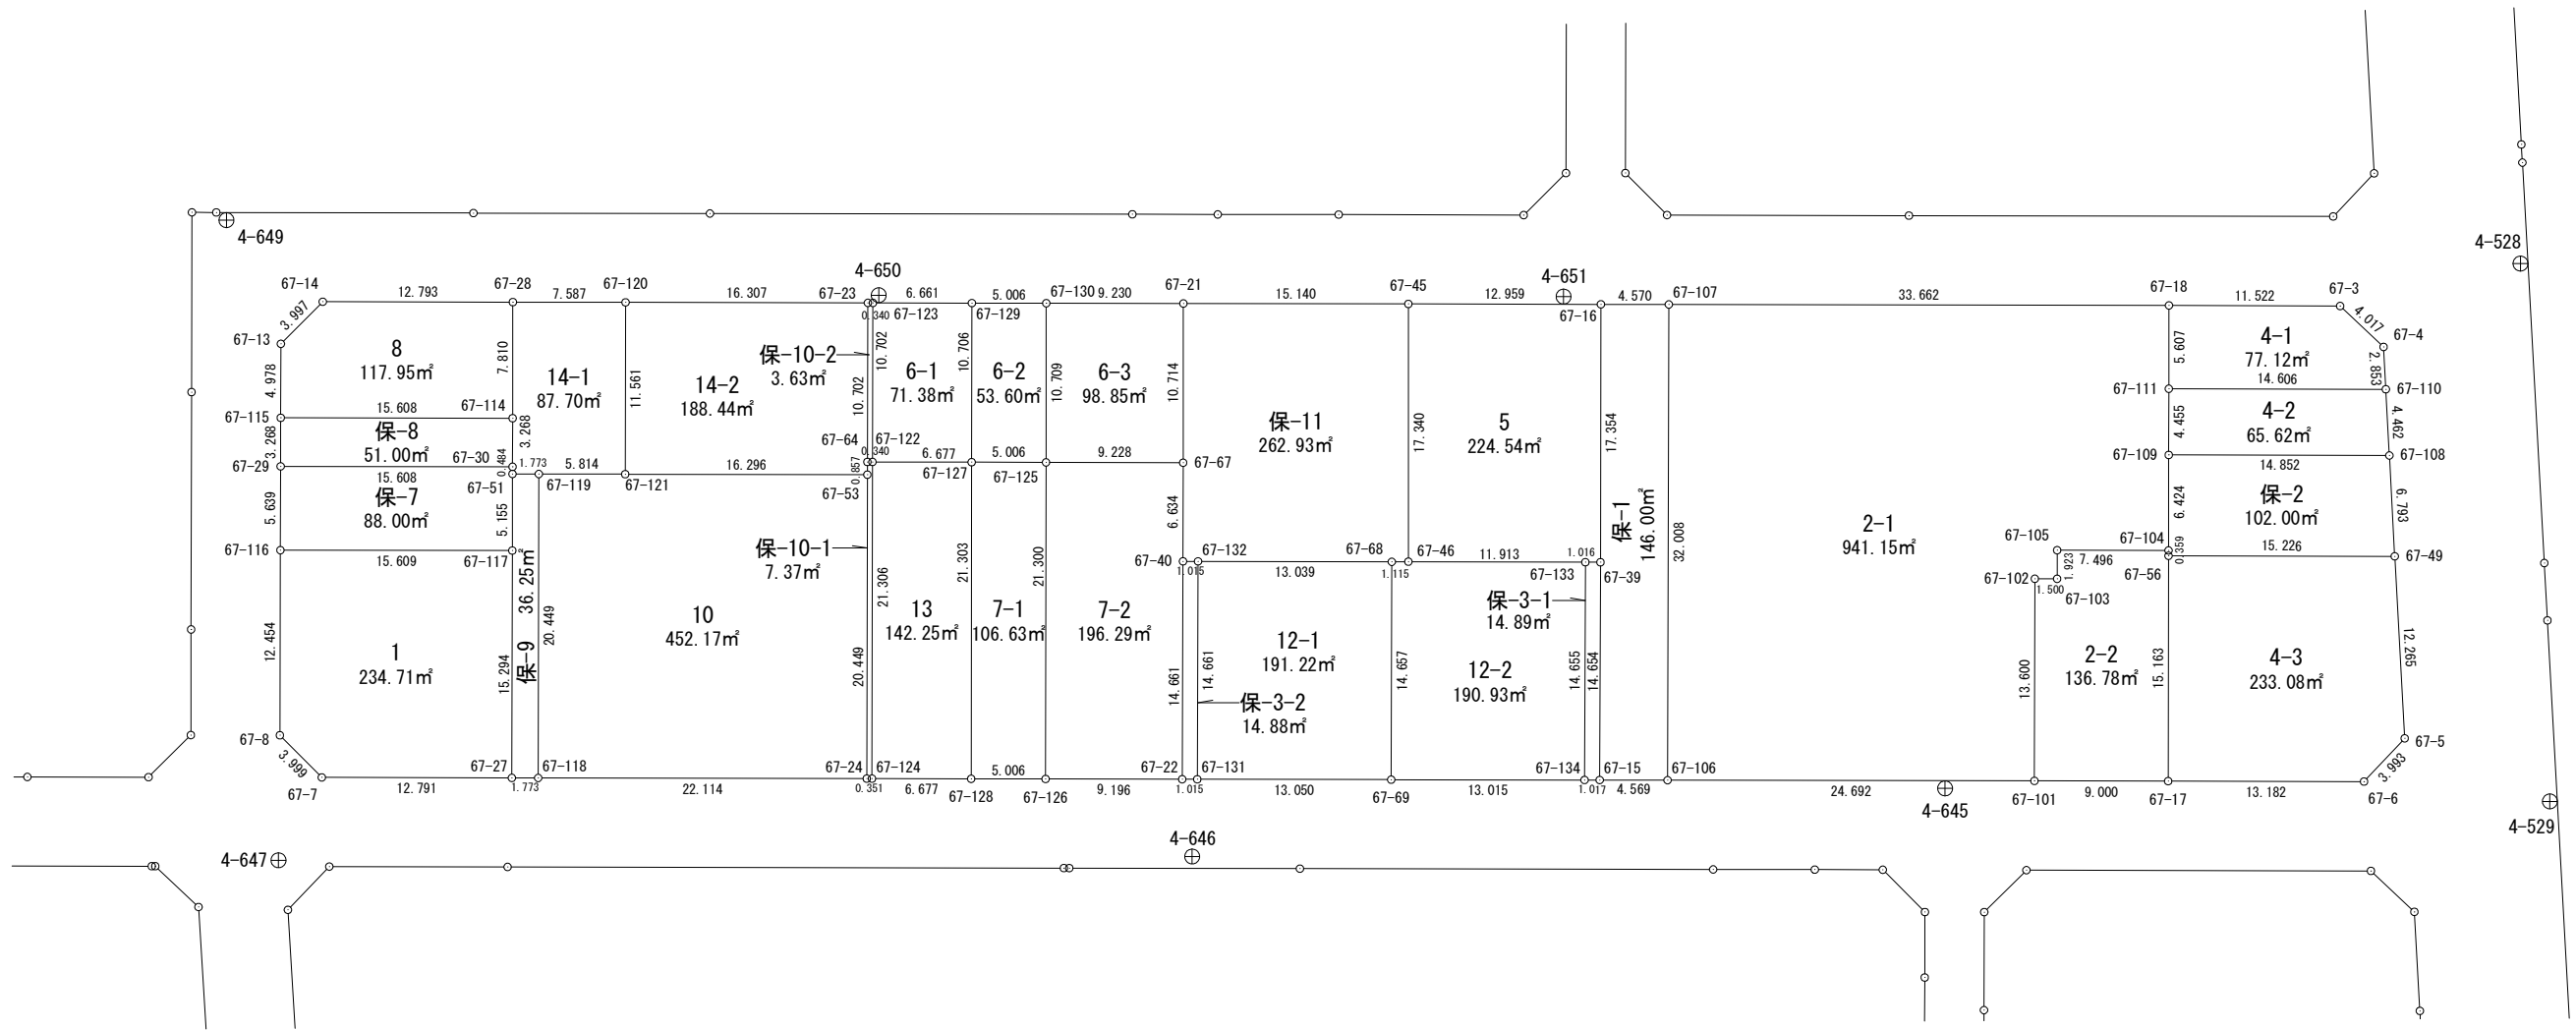

面積計算書（座標法）

世界測地系（測地成果2011）

所 在	地 番	公簿地目	現況地目	地 積	所 有 者
前橋市六供町二丁目	67-6-3			98.85 m ²	

点 名	X 座標	Y 座標	辺 長	方 向 角	測 角	DX	倍 積 (Y×DX)	
67-130	41590.924	-68087.163	10.709	180-05-08	89-58-26	-10.691	727919.859633	
67-125	41580.215	-68087.179	9.228	90-08-34	90-03-26	-10.732	730711.605028	
67-67	41580.192	-68077.951	10.714	0-05-47	89-57-13	10.691	-727821.374141	
67-21	41590.906	-68077.933	9.230	270-06-42	90-00-55	10.732	-730612.376956	
						倍面積	197.713564	
						面 積	98.8567820	

面積計算書（座標法）

世界測地系（測地成果2011）

所 在	地 番	公簿地目	現況地目	地 積	所 有 者
前橋市六供町二丁目	67-10			452.17 m ²	

点 名	X 座標	Y 座標	辺 長	方 向 角	測 角	DX	倍 積 (Y×DX)	
67-118	41558.984	-68121.358	22.114	90-06-50	89-59-36	-20.493	1396010.989494	
67-24	41558.940	-68099.244	20.449	0-06-33	89-59-43	20.405	-1389565.073820	
67-53	41579.389	-68099.205	16.296	270-06-58	90-00-25	20.482	-1394807.916810	
67-121	41579.422	-68115.501	5.814	270-06-30	179-59-32	0.044	-2997.082044	
67-119	41579.433	-68121.315	20.449	180-07-14	90-00-44	-20.438	1392263.435970	
							倍面積	
							面 積	452.1763950

面積計算書（座標法）

世界測地系（測地成果2011）

所 在	地 番	公簿地目	現況地目	地 積	所 有 者
前橋市六供町二丁目	67-14-2			188.44 m ²	


点 名	X 座標	Y 座標	辺 長	方 向 角	測 角	DX	倍 積 (Y×DX)	
67-23	41590.948	-68099.170	16.307	270-07-23	89-57-06	10.737	-731180.788290	
67-120	41590.983	-68115.477	11.561	180-07-08	89-59-45	-11.526	785098.987902	
67-121	41579.422	-68115.501	16.296	90-06-58	89-59-50	-11.594	789731.118594	
67-53	41579.389	-68099.205	0.857	0-12-02	90-05-04	0.824	-56113.744920	
67-64	41580.246	-68099.202	10.702	0-10-17	179-58-15	11.559	-787158.675918	
						倍面積	376.897368	
						面 積	188.4486840	

面積計算書（座標法）

世界測地系（測地成果2011）

所 在	地 番	公簿地目	現況地目	地 積	所 有 者
前橋市六供町二丁目	67-保-10-1			7.37 m ²	


点 名	X 座標	Y 座標	辺 長	方 向 角	測 角	DX	倍 積 (Y×DX)
67-122	41580.245	-68098.862	0.340	270-10-07	90-05-07	21.307	-1450982.452634
67-64	41580.246	-68099.202	0.857	180-12-02	90-01-55	-0.856	58292.916912
67-53	41579.389	-68099.205	20.449	180-06-33	179-54-31	-21.306	1450921.661730
67-24	41558.940	-68099.244	0.351	90-09-48	90-03-15	-20.450	1392629.539800
67-124	41558.939	-68098.893	21.306	0-05-00	89-55-12	21.305	-1450846.915365
						倍面積	14.750443
						面 積	7.3752215

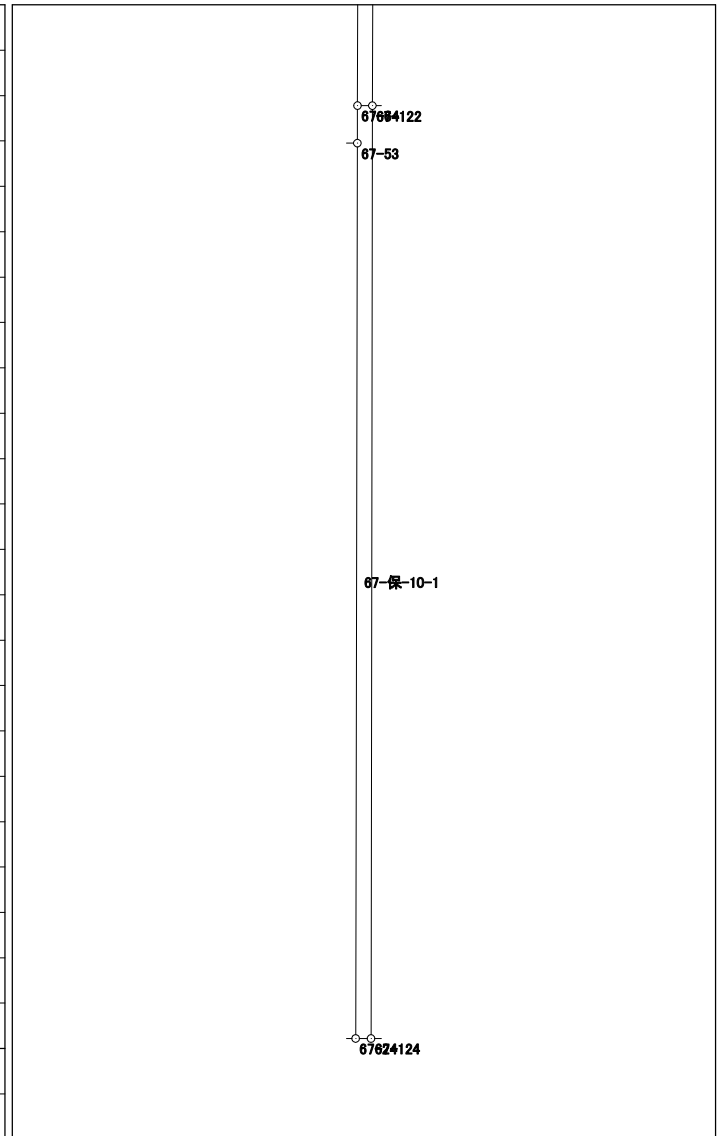

面積計算書（座標法）

世界測地系（測地成果2011）

所 在	地 番	公簿地目	現況地目	地 積	所 有 者
前橋市六供町二丁目	67-保-11			262.93 m ²	

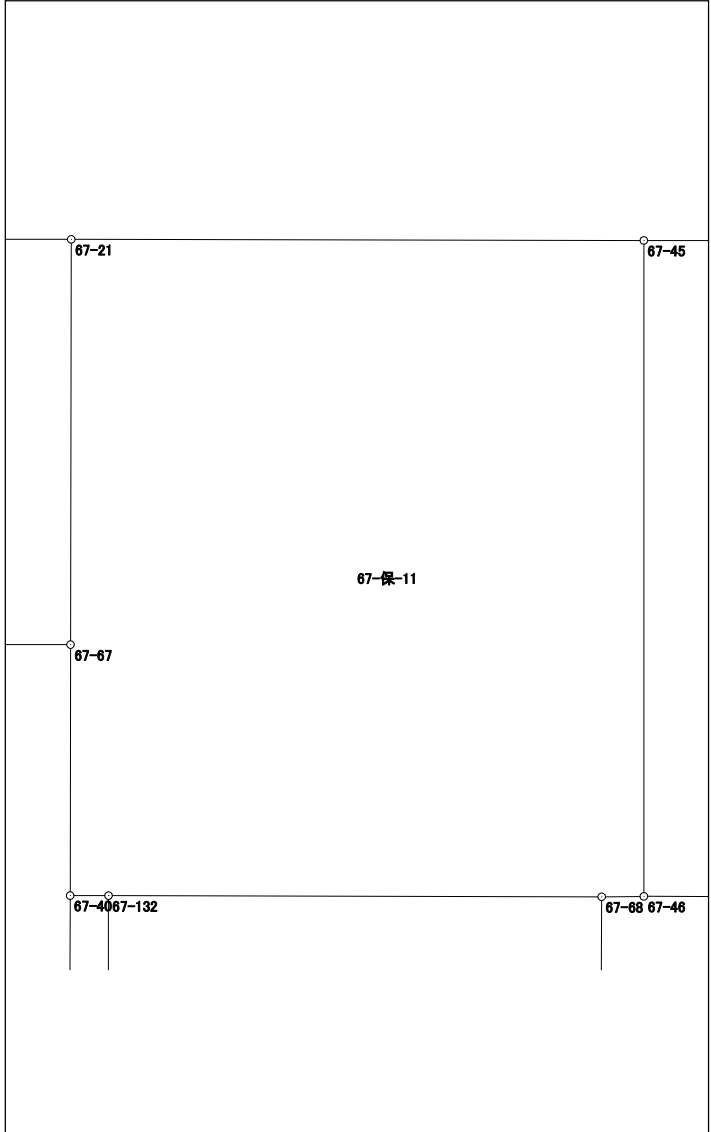点 名	X 座標	Y 座標	辺 長	方 向 角	測 角	DX	倍 積 (Y×DX)	
67-21	41590.906	-68077.933	10.714	180-05-47	89-59-12	-10.685	727412.714105	
67-67	41580.192	-68077.951	6.634	180-05-11	179-59-24	-17.348	1181016.293948	
67-40	41573.558	-68077.961	1.015	90-06-46	90-01-35	-6.636	451765.349196	
67-132	41573.556	-68076.946	13.039	90-07-55	180-01-09	-0.032	2178.462272	
67-68	41573.526	-68063.907	1.115	89-26-05	179-18-10	-0.019	1293.214233	
67-46	41573.537	-68062.792	17.340	359-59-48	90-33-43	17.351	-1180957.503992	
67-45	41590.877	-68062.793	15.140	270-06-35	90-06-47	17.369	-1182182.651617	
倍面積							525.878145	
面 積							262.9390725	