



75-1 街区  
75-2 街区

画地出来形確認図 ( 317.76 m<sup>2</sup> )  
( 1073.98 m<sup>2</sup> )

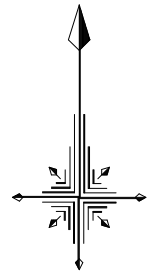

S=1/500

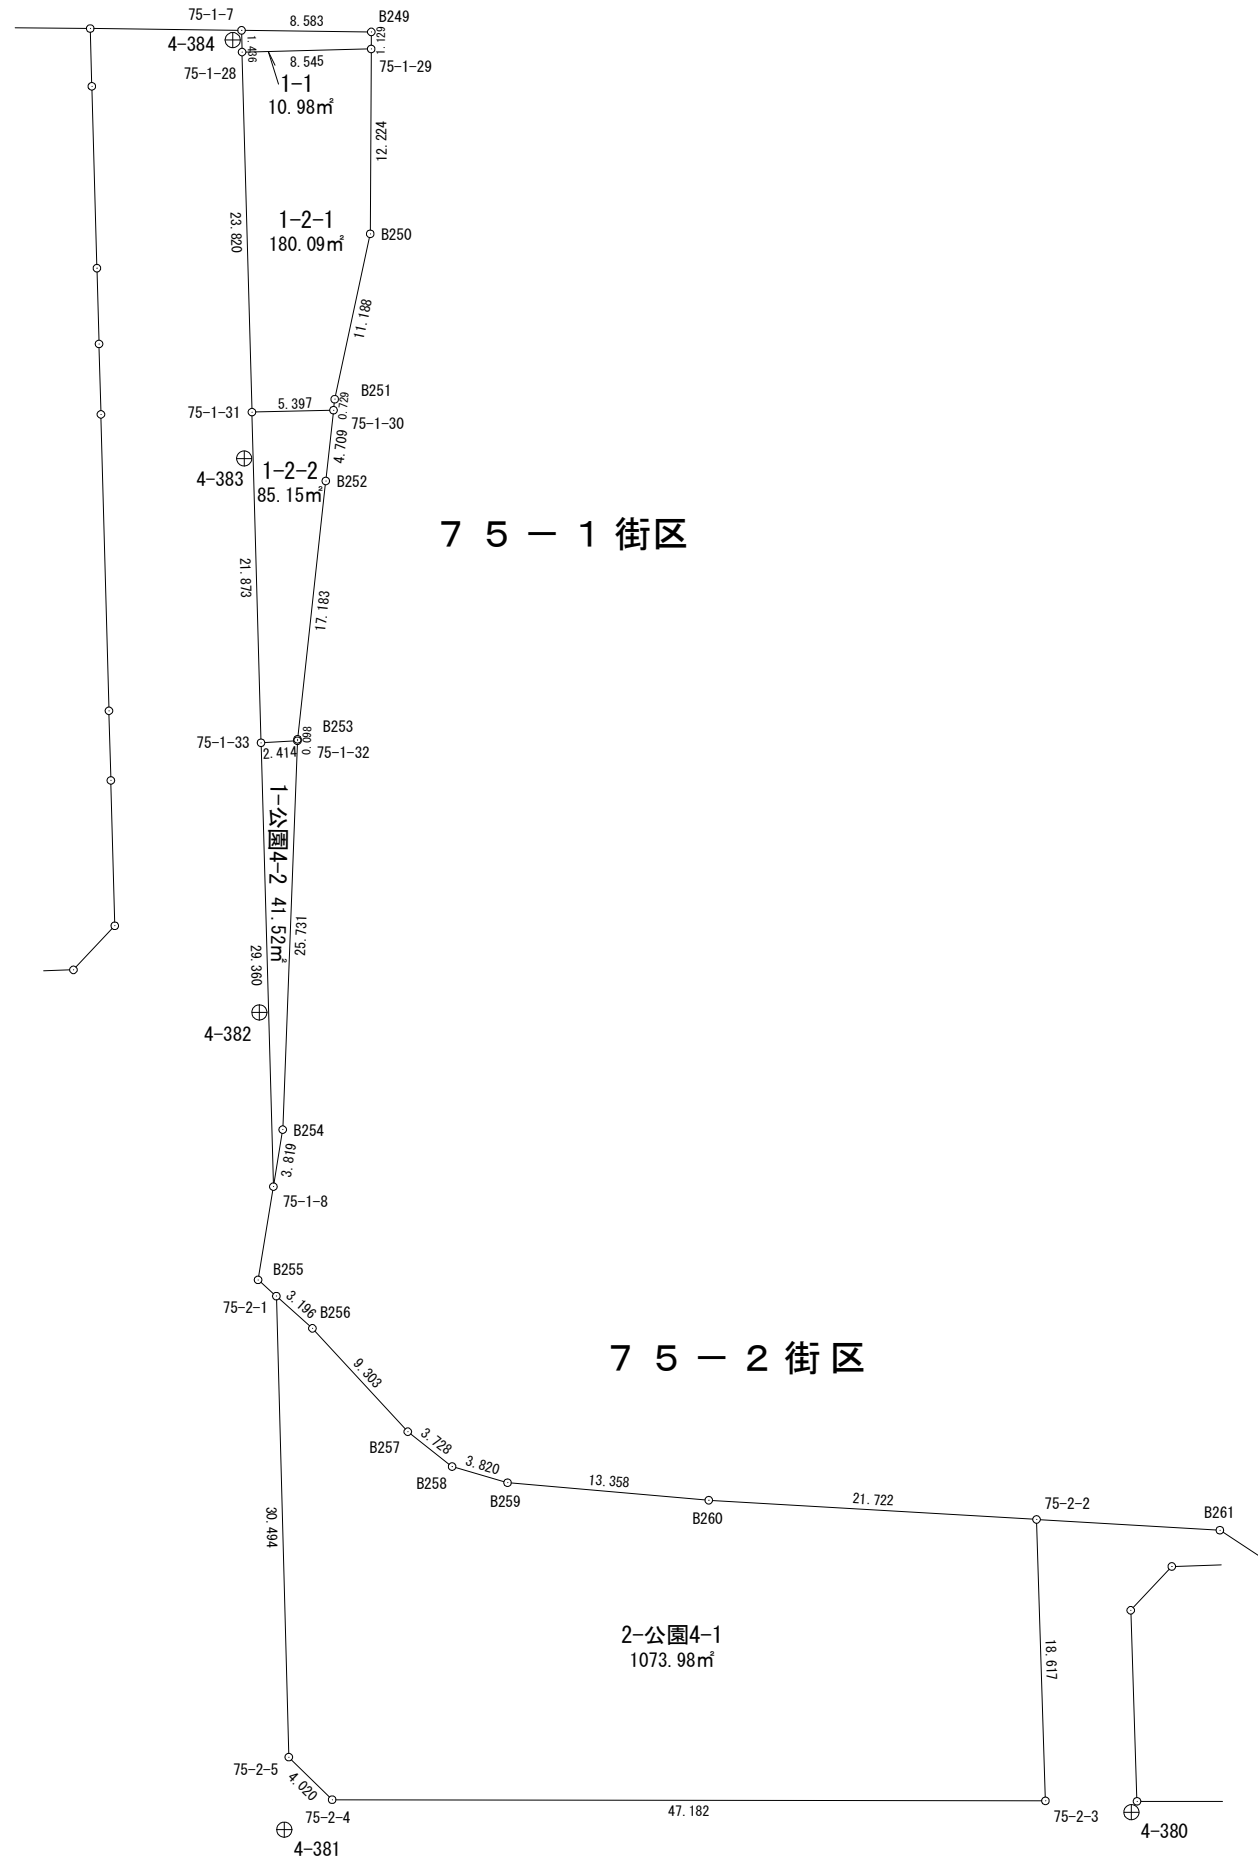

75-1 街区

75-2 街区

2-公園4-1  
1073.98 m<sup>2</sup>

3. 5. 6 5 川生六線







