９３街区　画地出来形確認図 (3348.19㎡)
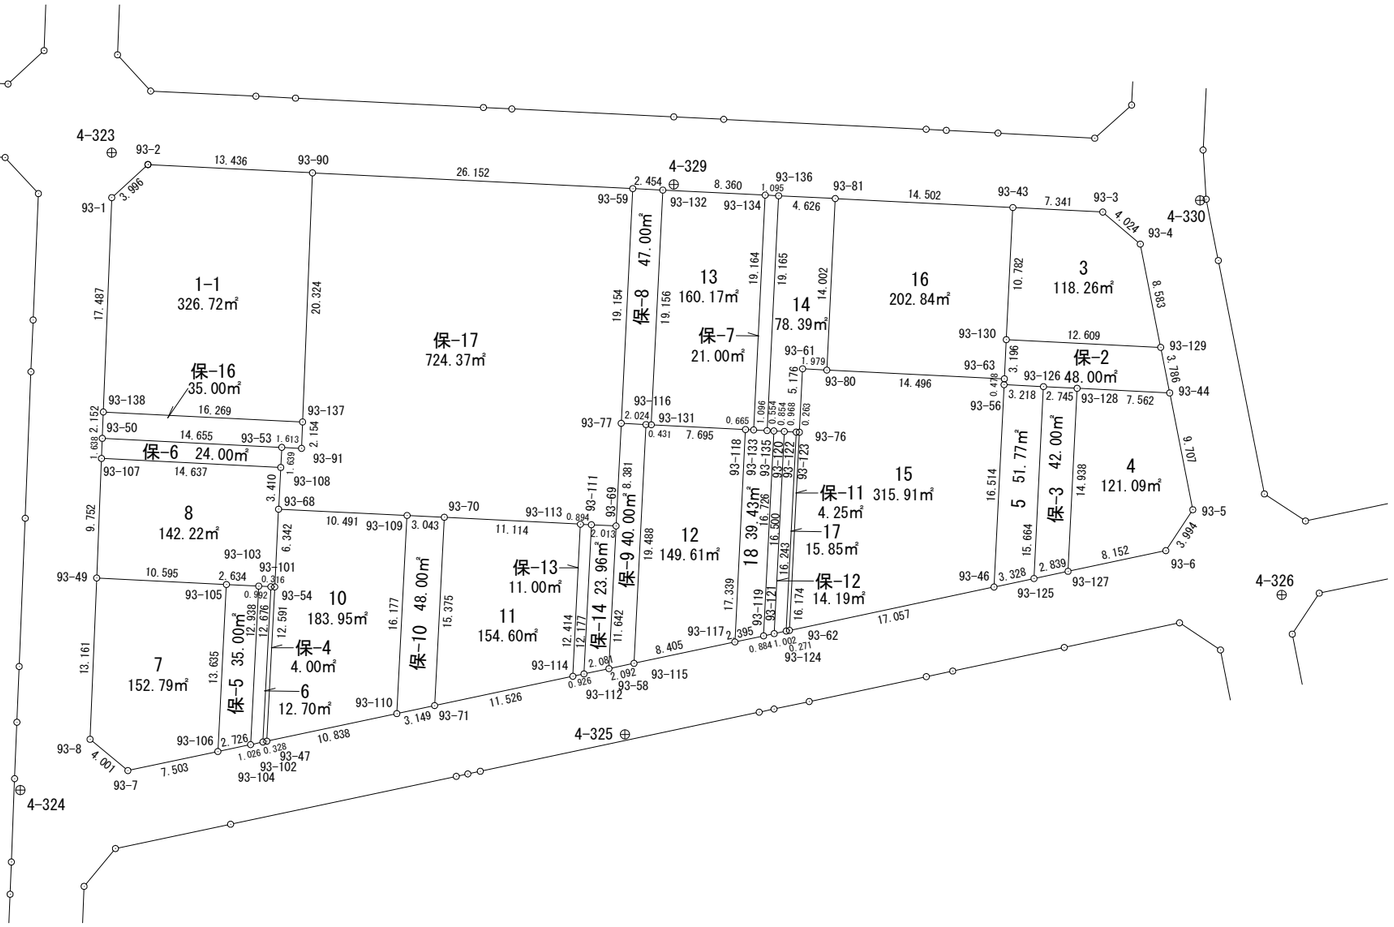
S=1/500