


改修前の写真

参考

① 廊下(寝室出入口)

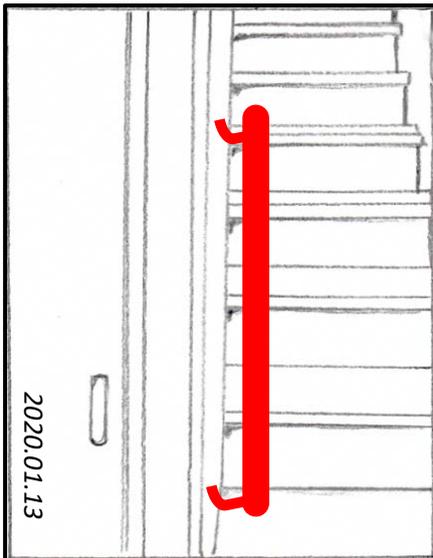


・撮影日の写し込みが必要です。
(カメラの日付機能又は工事看板等を使用します。コンピュータでの日付の加工はできません。)

・施工後のイメージがわかるように線などを記入します。

・段差解消の場合はスケールを当てて撮影します。

② トイレ

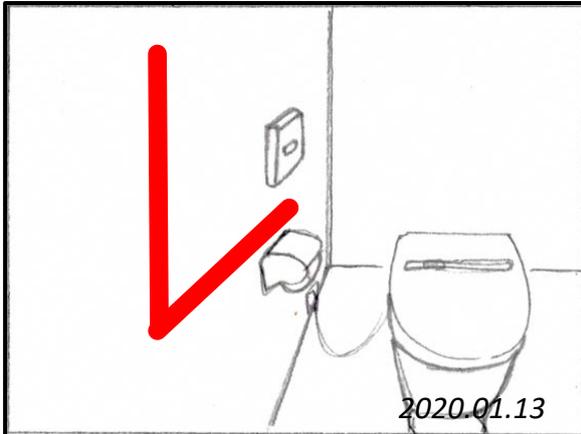

③ 玄関

