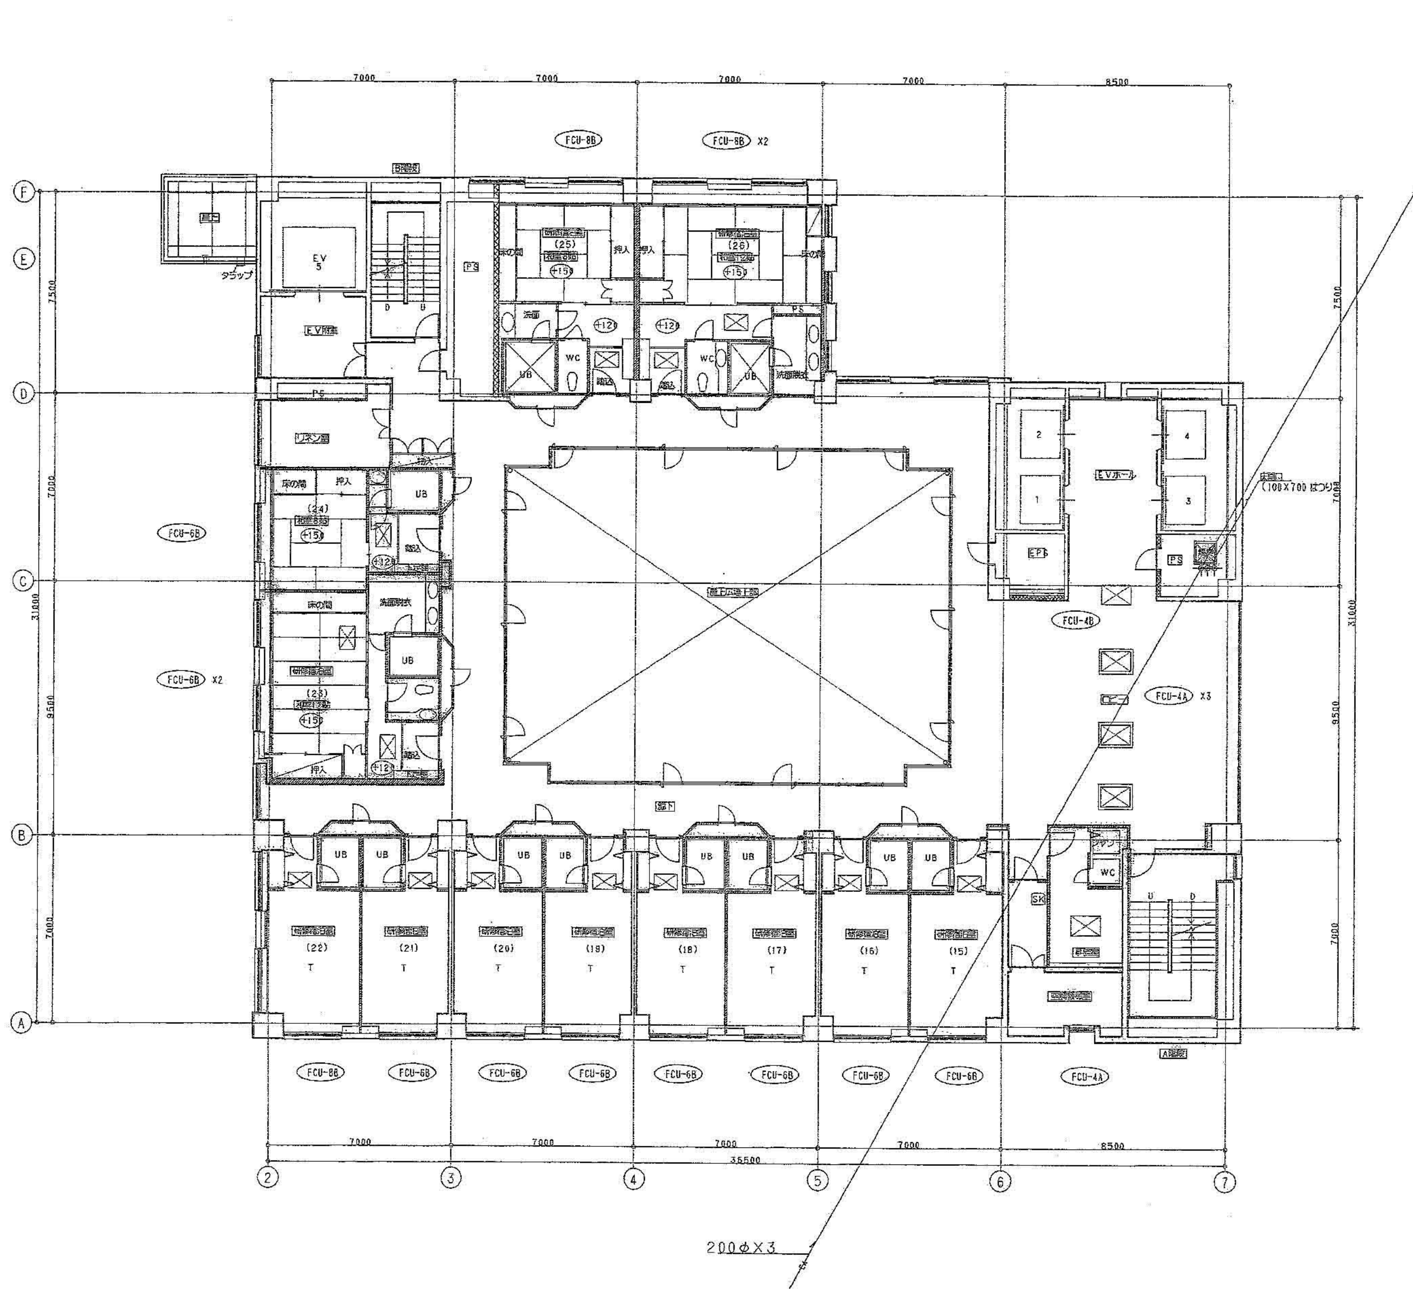
200φX3
200φX3
7000
7000
7000
7000
8500
35500
7500
7000
9500
7000
31000
F
E
D
C
B
A
2
3
4
5
6
7
FCU-8B
FCU-8B X2
FCU-6B
FCU-6B X2
FCU-4B
FCU-4A X3
FCU-8B
FCU-6B
FCU-6B
FCU-6B
FCU-6B
FCU-6B
FCU-6B
FCU-6B
FCU-4A
EV 5
タラップ
EV前室
PS
リネン室
床の間
押入
(24)
(25)
(26)
(23)
(22)
(21)
(20)
(19)
(18)
(17)
(16)
(15)
UB
WC
洗面脱衣
EVホール
EPS
床開口（100X700 はつり）
SK
廊下
T

ファンコイルユニットフィルター新設

機器番号	室名	型式		台数
		タイプ	大きさ	
FCU-4A	ロビー	天井カセット	#400	3
FCU-4B	ロビー	天井埋込ダクト	#400	1
FCU-4A	事務室	天井カセット	#400	1
FCU-6B	研修宿泊室（15）	天井埋込ダクト	#600	1
FCU-6B	研修宿泊室（16）	天井埋込ダクト	#600	1
FCU-6B	研修宿泊室（17）	天井埋込ダクト	#600	1
FCU-6B	研修宿泊室（18）	天井埋込ダクト	#600	1
FCU-6B	研修宿泊室（19）	天井埋込ダクト	#600	1
FCU-6B	研修宿泊室（20）	天井埋込ダクト	#600	1
FCU-6B	研修宿泊室（21）	天井埋込ダクト	#600	1
FCU-8B	研修宿泊室（22）	天井埋込ダクト	#800	1
FCU-6B	研修宿泊室（23）	天井埋込ダクト	#600	2
FCU-6B	研修宿泊室（24）	天井埋込ダクト	#600	1
FCU-8B	研修宿泊室（25）	天井埋込ダクト	#800	1
FCU-8B	研修宿泊室（26）	天井埋込ダクト	#800	2

revisions

株式会社　ヤマト

松田平田設計

project no.
前橋テルサ空調設備機器等改修設備工事 完成図・財産図

date
designed by
drawn by
checked by

空気調和設備
11F 平面図

scale 1:100

機械
115