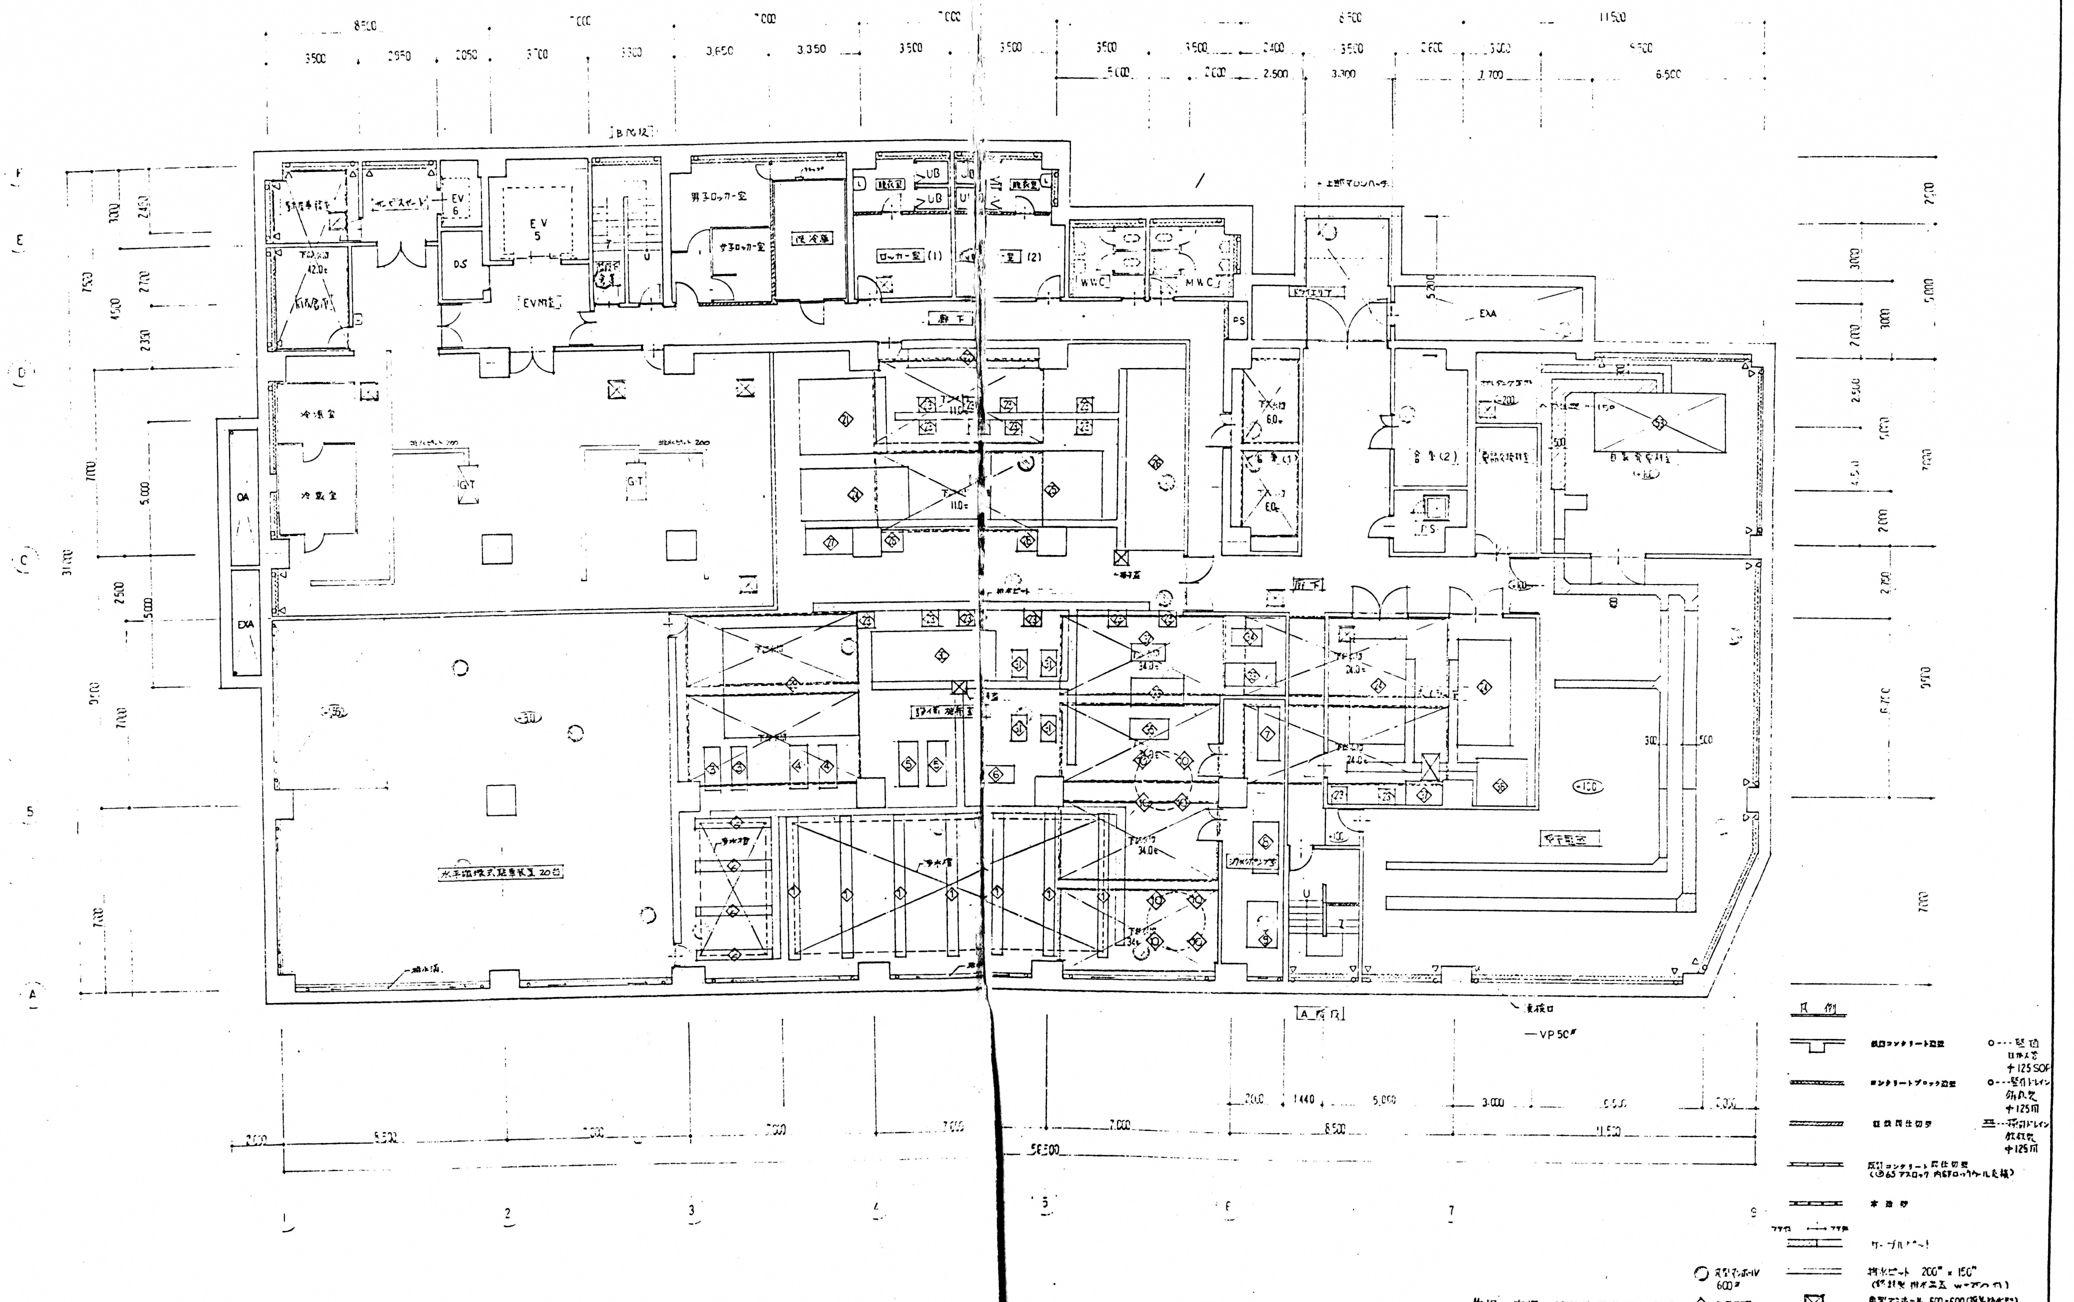
8500
7000
7000
7000
6500
11500
3500
2950
2050
3700
3300
3650
3350
3500
3500
3500
3500
2400
3500
2600
3000
5700
5000
2000
2500
3300
2700
6500
B階段
EV 6
EV 5
DS
EV前
男子ロッカー室
女子ロッカー室
UB
ロッカー室(1)
ロッカー室(2)
WC
MWC
PS
EXA
OA
冷凍室
冷蔵室
G.T
倉庫(2)
廊下
水平循環式駐車装置 20台
A階段
VP 50φ
2000
1440
5000
3000
6500
2600
5500
7000
8500
11500
56300
1
2
3
4
5
6
7
9
A
5
C
D
E
F
凡例
鉄筋コンクリート造壁
コンクリートブロック造壁
軽鉄間仕切壁
ALCコンクリート間仕切壁
(⑦65 アスロック 内部ロックウール充填)
木造壁
ケーブルラック
排水ピット 200" × 150"
角型マンホール 600×600(簡易防水型)
○---竪樋
○---竪樋ドレイン
丸型マンホール 600φ
600φ
125φ
125φ

佐田・宮澤・橋詰建設共同企業体

~~松田平田坂本設計事務所~~
~~梓山建築設計事務所~~
~~設計・監理共同企業体~~

revisions

project no.
前橋勤労者総合福祉センターB型
建築工事完成図

date
元 3.

drawn by

checked by

BF 平面図

scale
1/100

建築
014