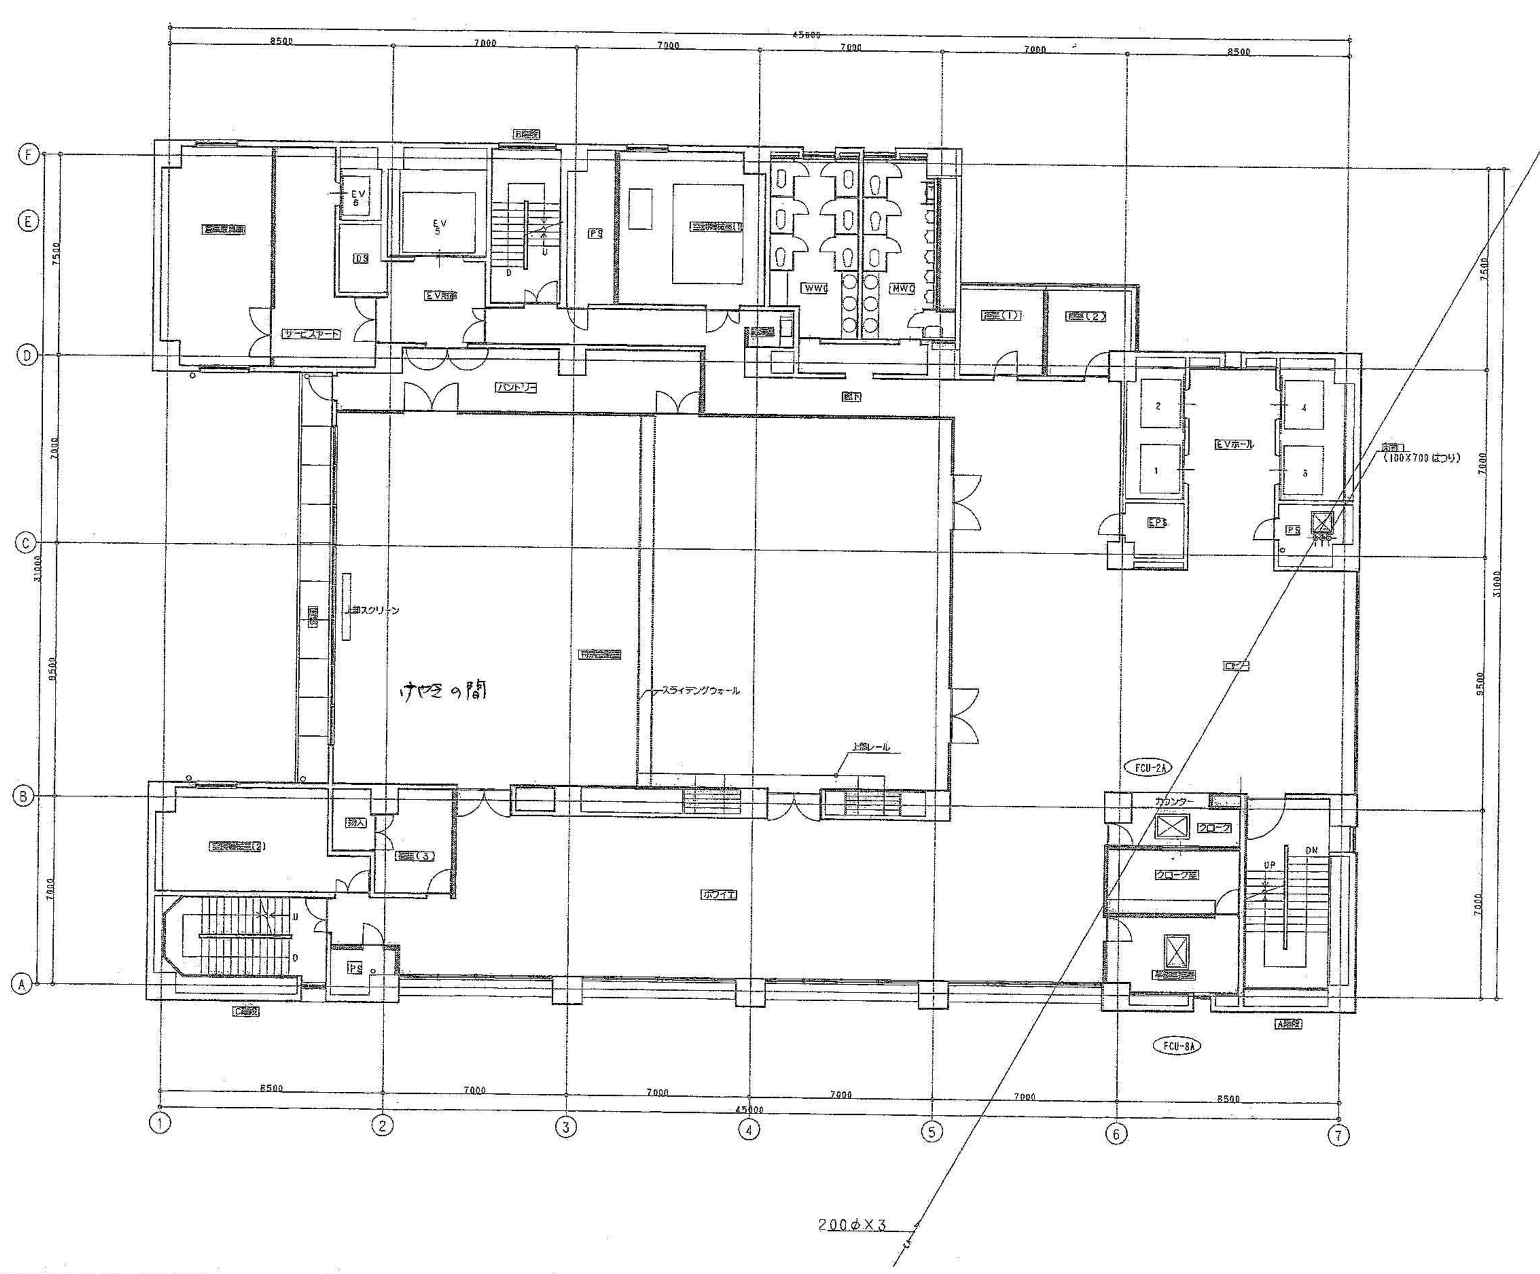
200φ×3
8500
7000
7000
7000
7000
8500
45000
F
E
D
C
B
A
7500
7000
9500
7000
31000
B階段
EV 6
EV 5
DS
PS
EV附室
サービスヤード
パントリー
WWC
MWC
廊下
控室（1）
控室（2）
EVホール
1
2
3
4
EPS
PS
床開口
（100×700 はつり）
上部スクリーン
けやきの間
スライディングウォール
ロビー
上部レール
FCU-2A
カウンター
クローク
クローク室
UP
DN
物入
控室（3）
ホワイエ
U
D
PS
C階段
A階段
FCU-8A
1
2
3
4
5
6
7
200φ×3

ファンコイルユニットフィルター新設

機器番号	室名	型式		台数
		タイプ	大きさ	
FCU-2A	クローク	天井カセット	#200	1
FCU-8A	事務室控室	天井カセット	#800	1

revisions

株式会社　ヤマト

松田平田設計

project no.

date

designed by

drawn by

checked by

空気調和設備
8F 平面図

scale
1:100

機械
112