



計 画 図 (亀里北地区)

図 2

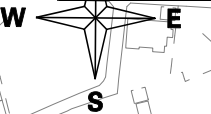

測点	境界
1-2	筆界
2-(3)-4	旧市街化区域界
4-1	道路端(東側)
5-6	筆界
6-7	水路端(南側)
7-8	水路端(西側)
8-9	道路を横断
9-(10)-5	旧市街化区域界

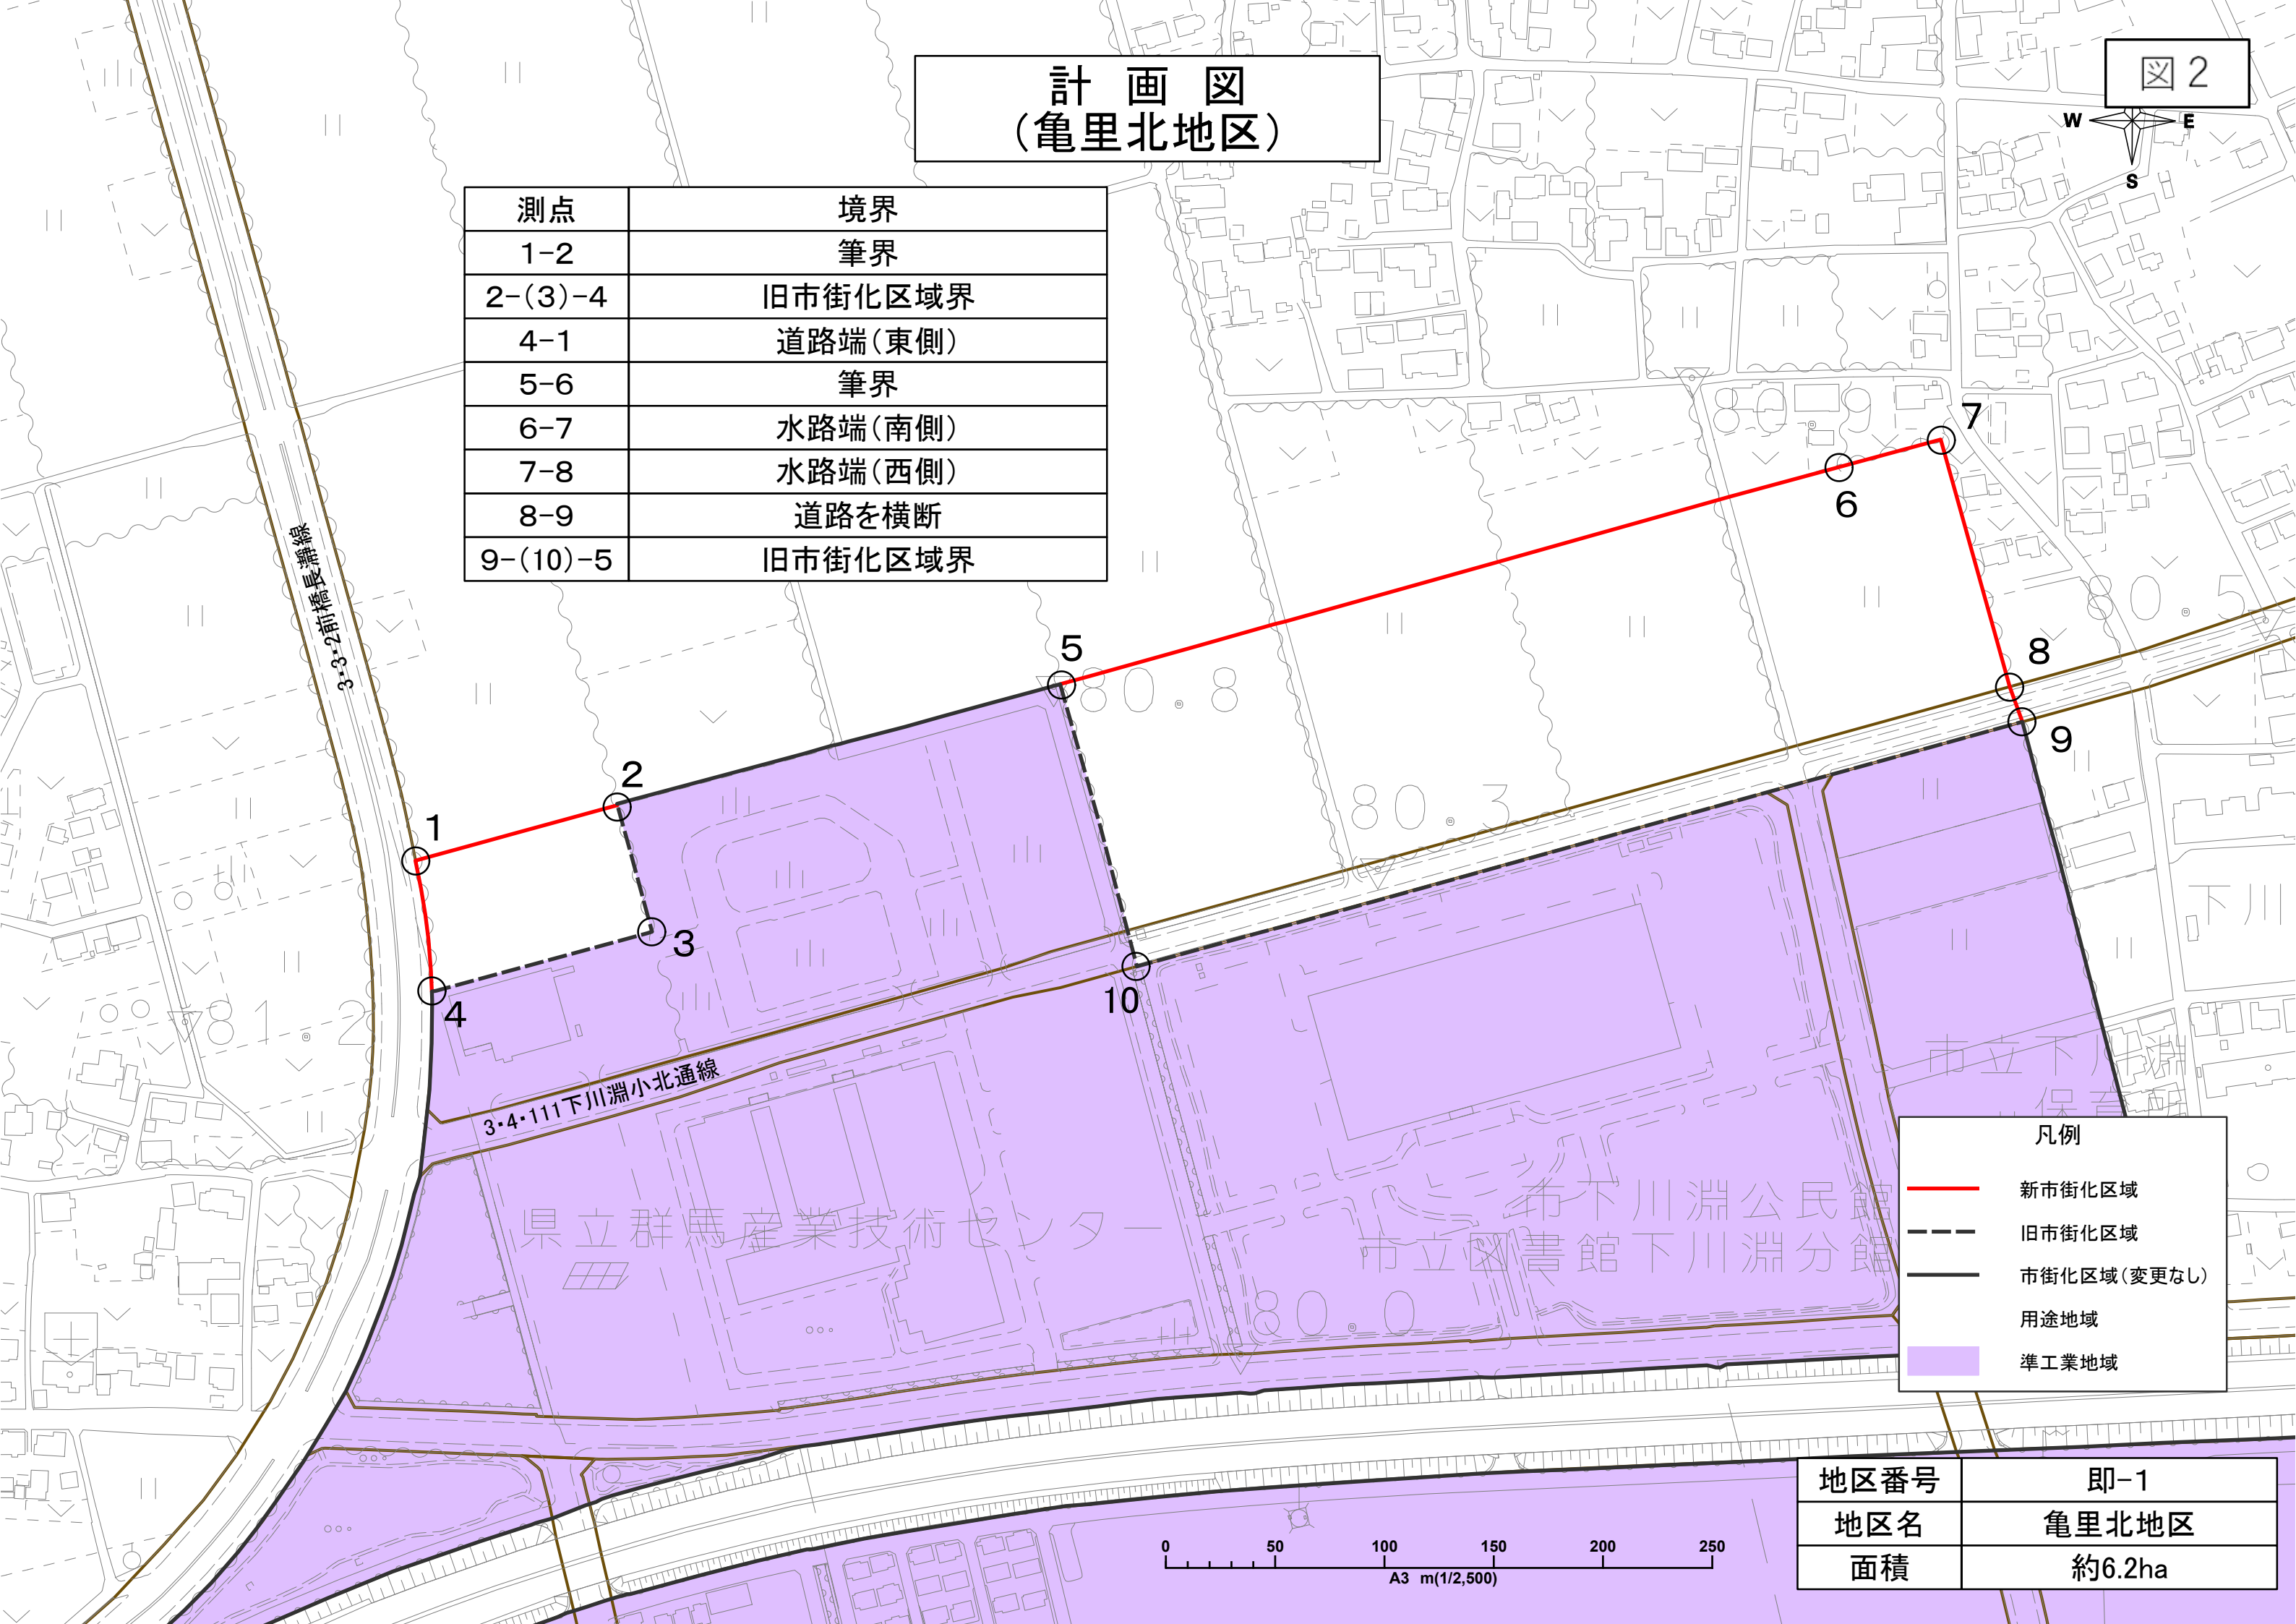

凡例	
—	新市街化区域
---	旧市街化区域
—	市街化区域(変更なし)
	用途地域
	準工業地域

地区番号	即-1
地区名	亀里北地区
面積	約6.2ha

