総括図

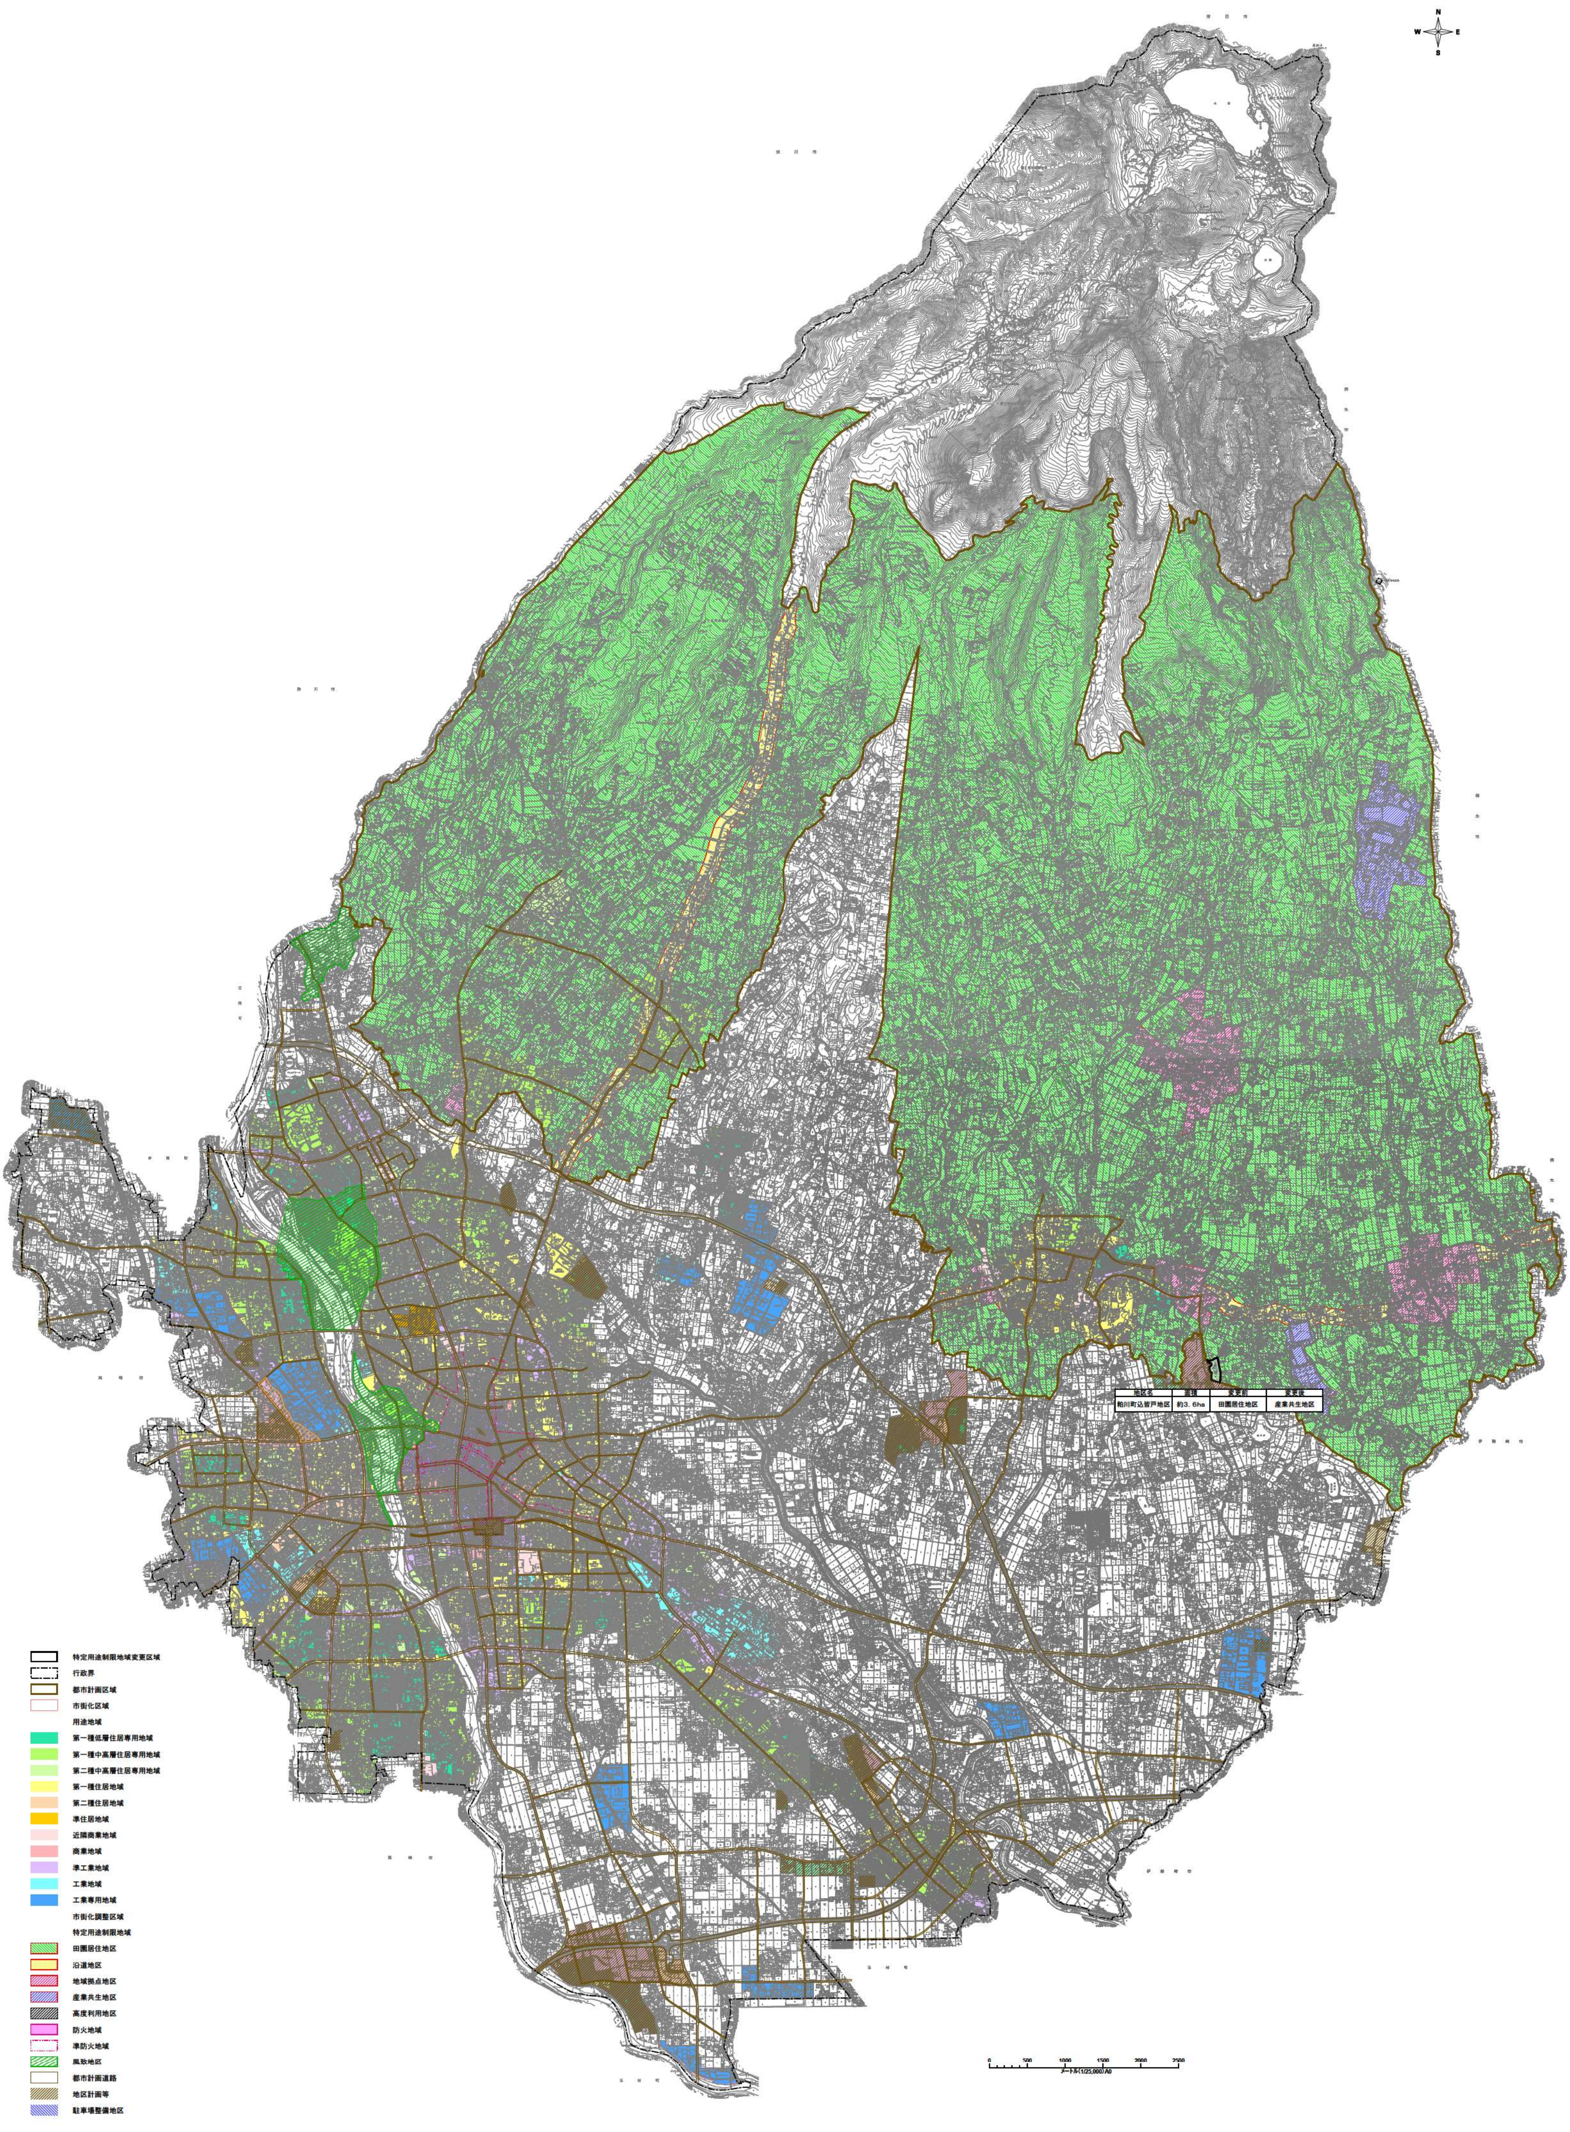
N
E
S
W
特定用途制限地域変更区域
行政界
都市計画区域
市街化区域
用途地域
第一種低層住居専用地域
第一種中高層住居専用地域
第二種中高層住居専用地域
第一種住居地域
第二種住居地域
準住居地域
近隣商業地域
商業地域
準工業地域
工業地域
工業専用地域
市街化調整区域
特定用途制限地域
田園居住地区
沿道地区
地域拠点地区
産業共生地区
高度利用地区
防火地域
準防火地域
風致地区
都市計画道路
地区計画等
駐車場整備地区
0
500
1000
1500
2000
2500
メートル（1/25,000）A0

地区名	面積	変更前	変更後
粕川町込皆戸地区	約3．6ha	田園居住地区	産業共生地区