
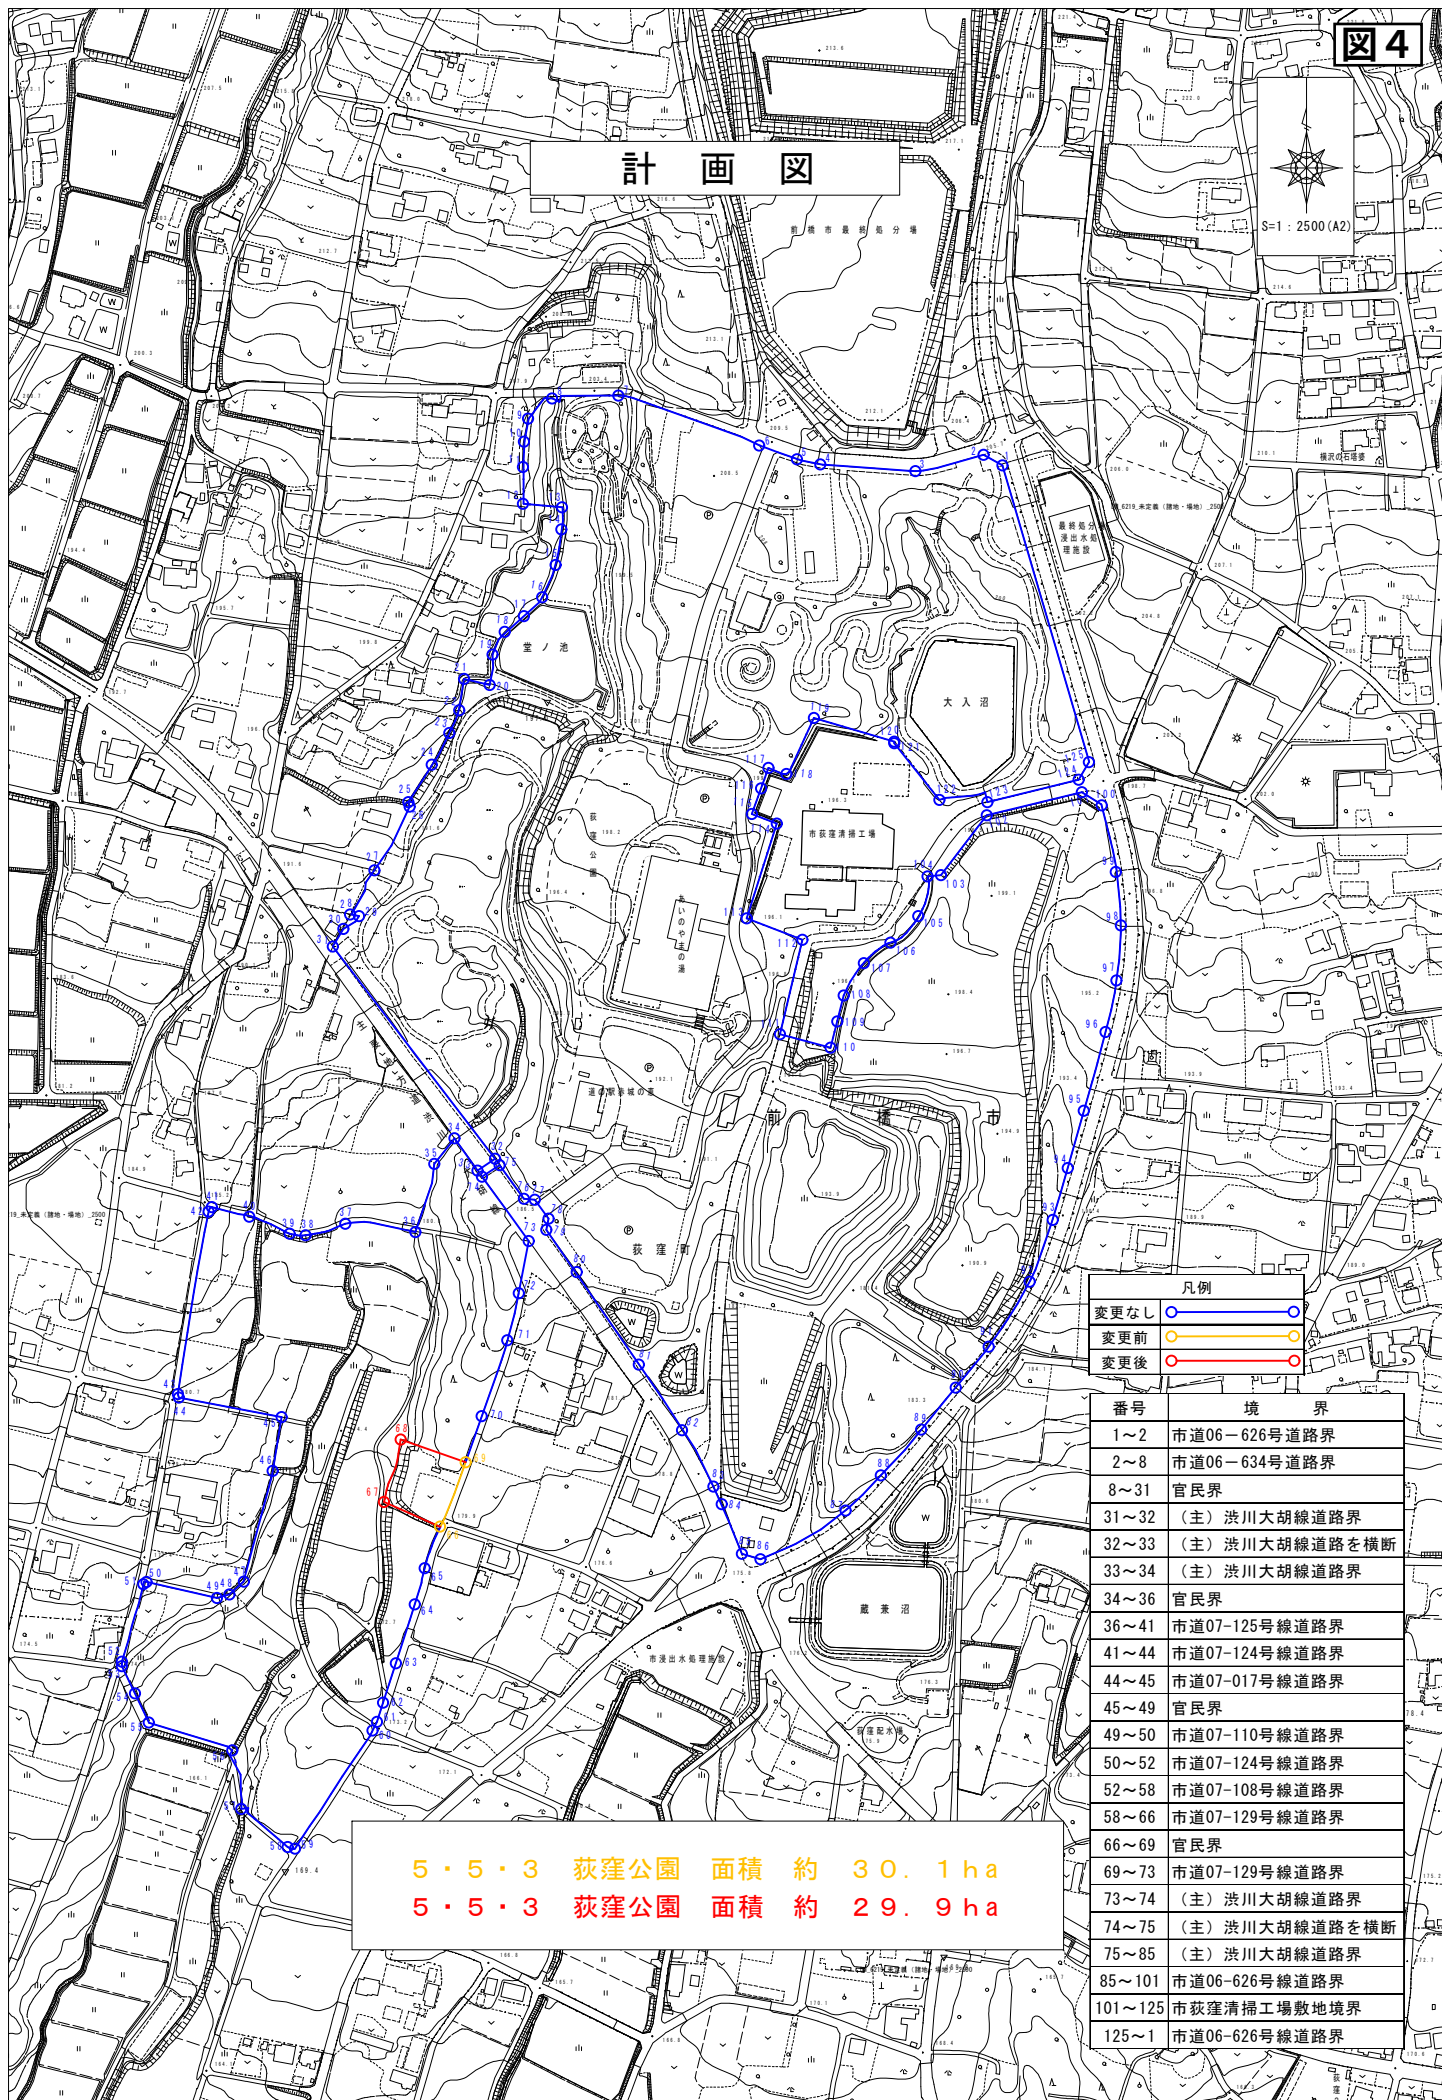


計 画 図

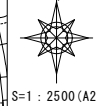

凡例

変更なし	○
変更前	○
変更後	○

番号	境 界
1～2	市道06-626号道路界
2～8	市道06-634号道路界
8～31	官民界
31～32	(主) 洪川大胡線道路界
32～33	(主) 洪川大胡線道路を横断
33～34	(主) 洪川大胡線道路界
34～36	官民界
36～41	市道07-125号線道路界
41～44	市道07-124号線道路界
44～45	市道07-017号線道路界
45～49	官民界
49～50	市道07-110号線道路界
50～52	市道07-124号線道路界
52～58	市道07-108号線道路界
58～66	市道07-129号線道路界
66～69	官民界
69～73	市道07-129号線道路界
73～74	(主) 洪川大胡線道路界
74～75	(主) 洪川大胡線道路を横断
75～85	(主) 洪川大胡線道路界
85～101	市道06-626号線道路界
101～125	市荻窪清掃工場敷地境界
125～1	市道06-626号線道路界

5・5・3 荻窪公園 面積 約 30.1ha
 5・5・3 荻窪公園 面積 約 29.9ha