


# 計画図(都市計画下水道)

図6

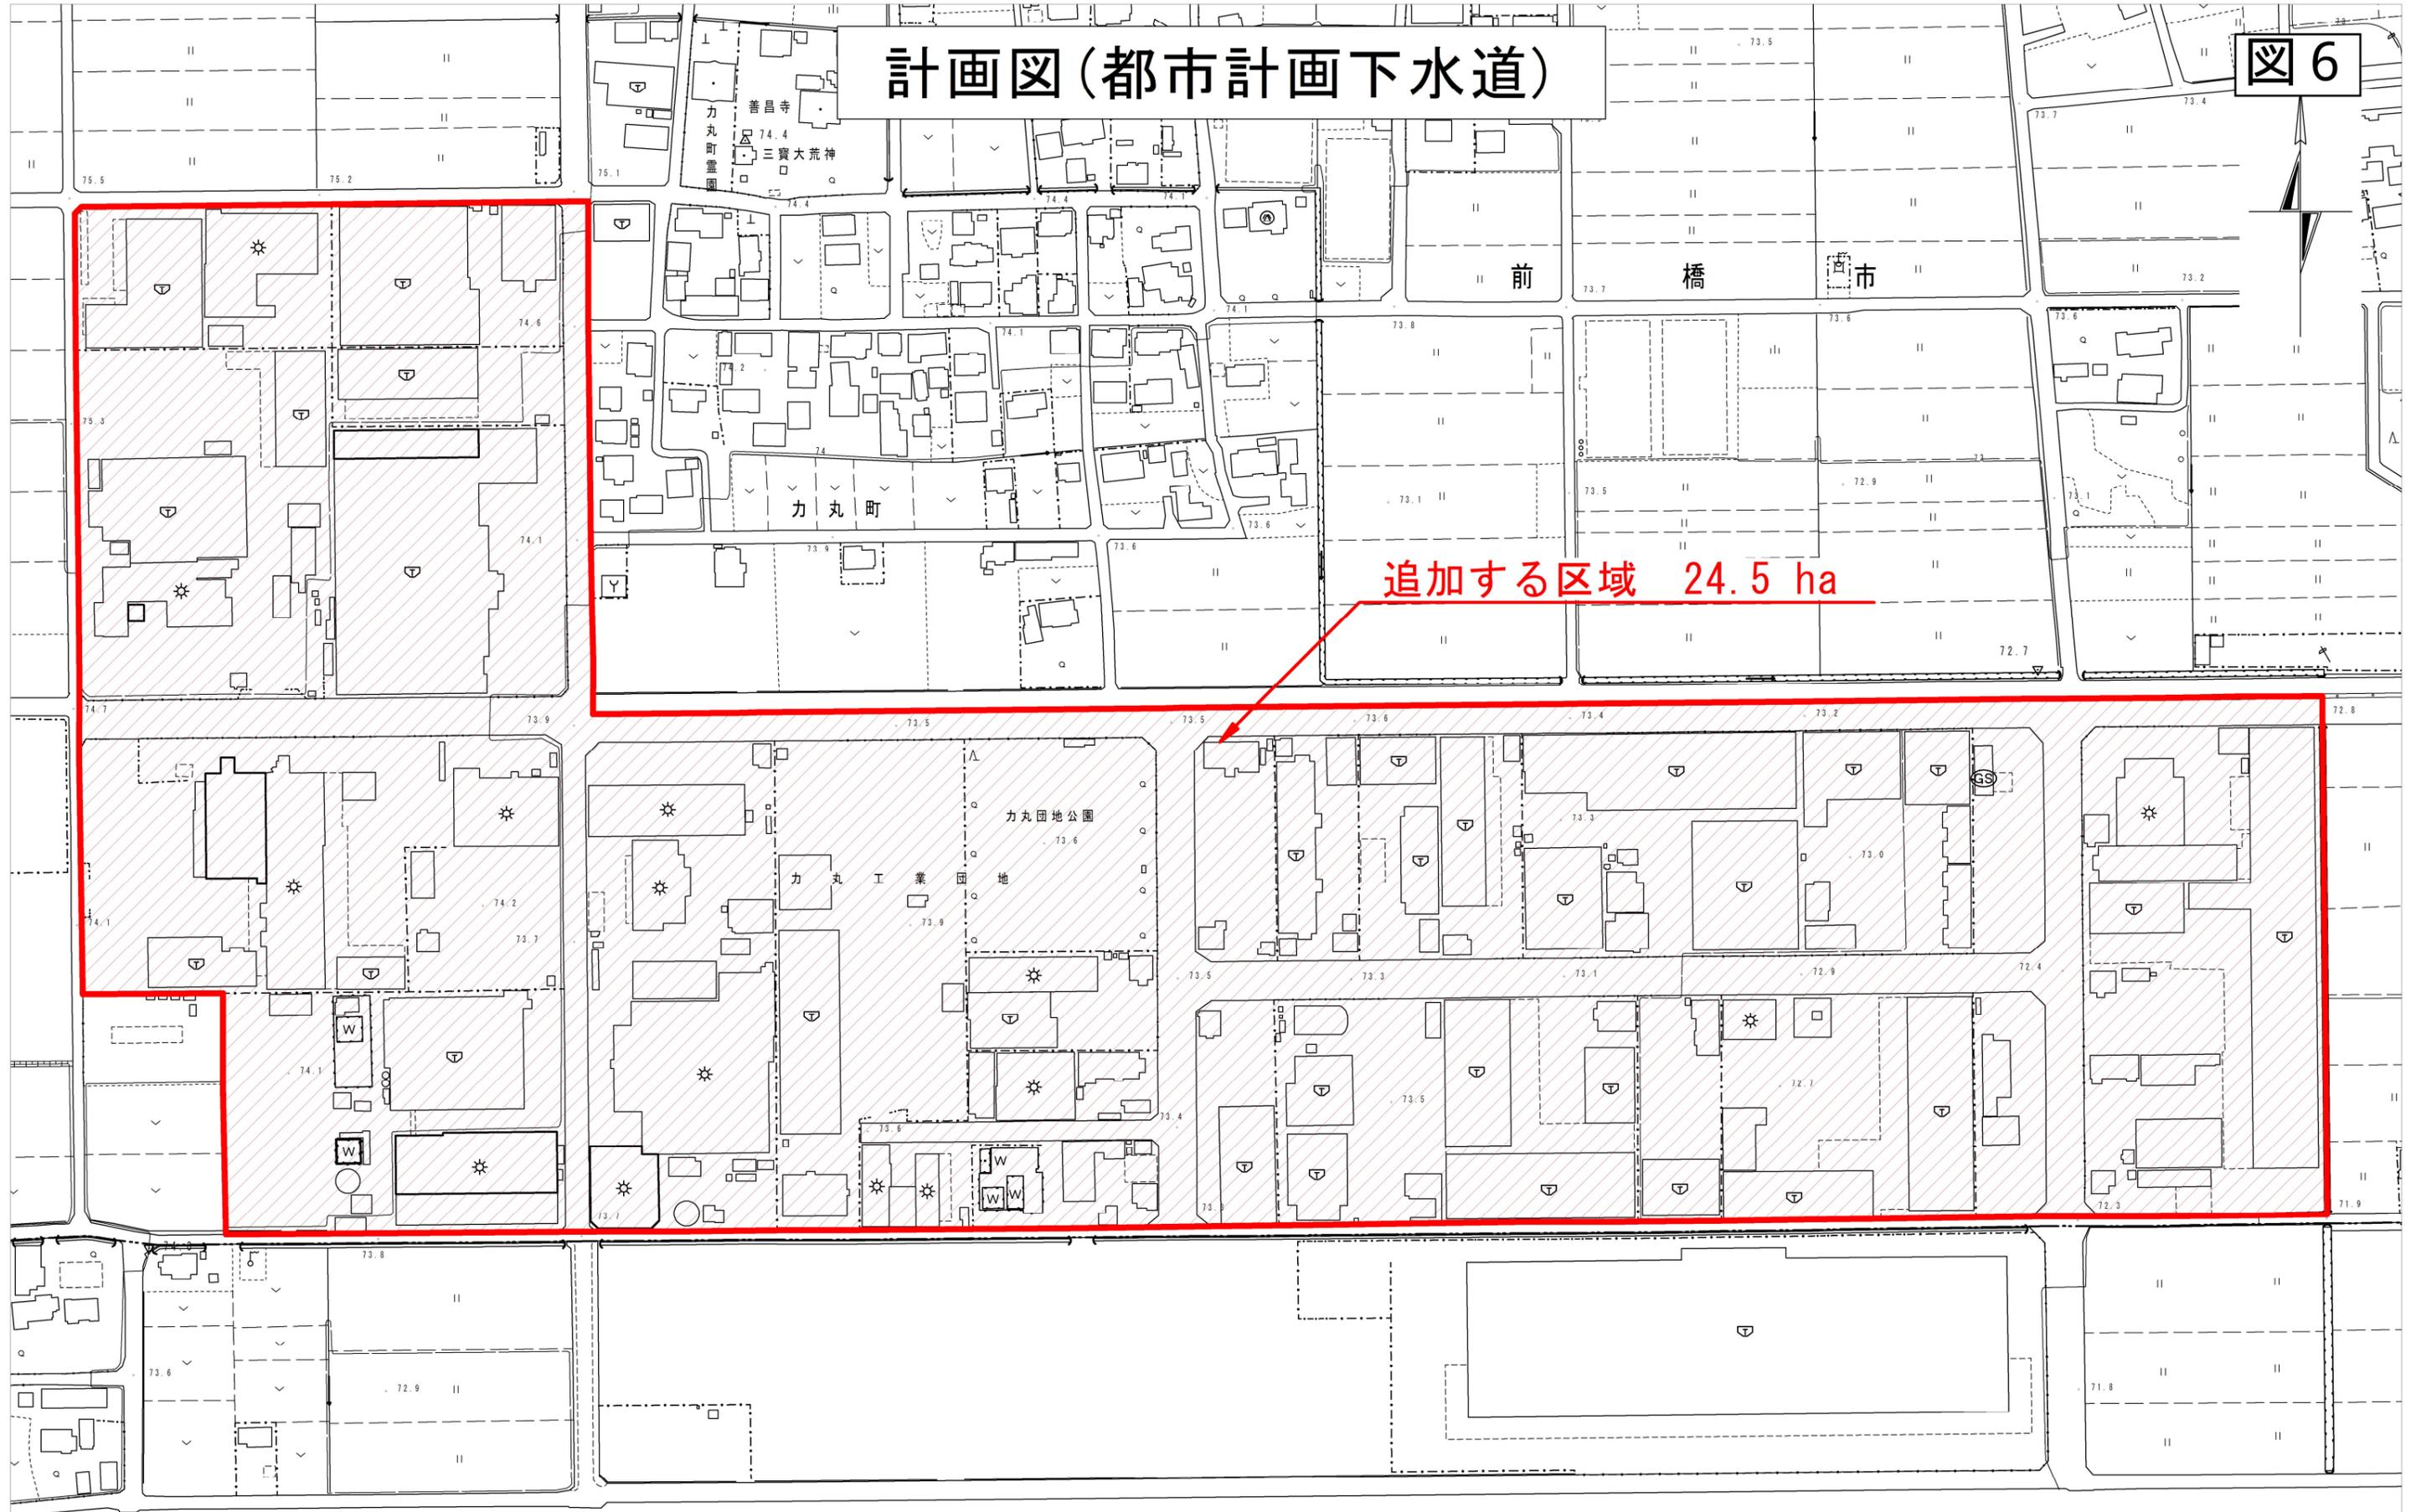

追加する区域 24.5 ha



