


総括図


図1

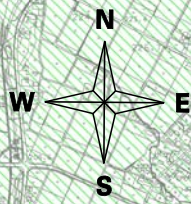

番号	地区名	面積	変更前	変更後
②	北代田町東地区	約1.9ha	第一種住居地域 (200/60)	準工業地域 (200/60)


番号	地区名	面積	変更前	変更後
①	富田地区	約5.6ha	第一種住居地域 (200/60)	準工業地域 (200/60)

- 市街化区域
- 第一種低層住居専用地域
- 第一種中高層住居専用地域
- 第二種中高層住居専用地域
- 第一種住居地域
- 第二種住居地域
- 準住居地域
- 近隣商業地域
- 商業地域
- 準工業地域
- 工業地域
- 工業専用地域
- 〈特定用途制限地域〉
- 田園居住地区
- 沿道地区
- 地域拠点地区
- 産業共生地区
- 用途地域変更区域
- 都市計画区域
- 都市計画道路
- 特別用途地区
- 高度利用地区
- 防火地域
- 地区計画
- 準防火地域
- 風致地区
- 駐車場整備地区

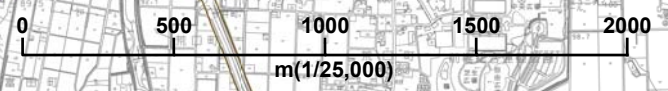


計画図①
(富田地区)

図2

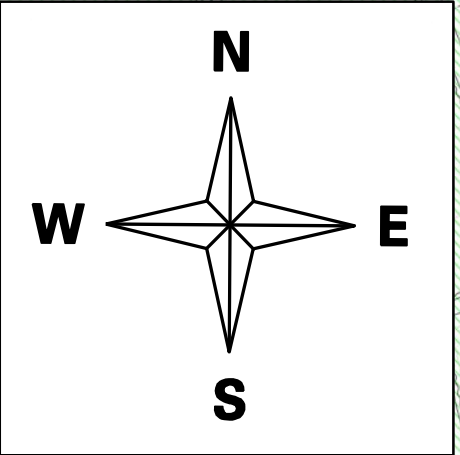


- 用途地域変更区域
地区計画(富田地区)区域
都市計画道路
- 用途地域
- 第一種低層住居専用地域
 - 第一種中高層住居専用地域
 - 第二種中高層住居専用地域
 - 第一種住居地域
 - 第二種住居地域
 - 準住居地域
 - 近隣商業地域
 - 商業地域
 - 準工業地域
 - 工業地域
 - 工業専用地域
 - 近隣商業地域
- 特定用途制限地域
- 地域拠点地区
 - 沿道地区
 - 産業共生地区
 - 田園居住地区

凡 例	
番 号	区 域 界 名 称
1 - 2	旧道路端
2 - 3	道路端
3 - 4	道路を横断
4 - 8	筆界
8 - 10	道路端
10 - 11	道路を横断
11 - 14	道路端
14 - 16	旧水路端
16 - 1	都市計画道路3・2・73上武道路中央界

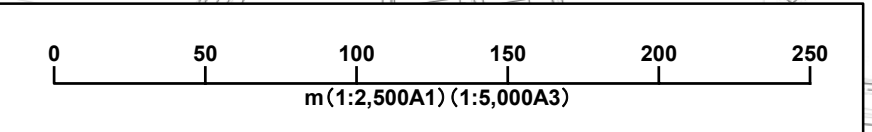


新旧対照図① (富田地区)

図3

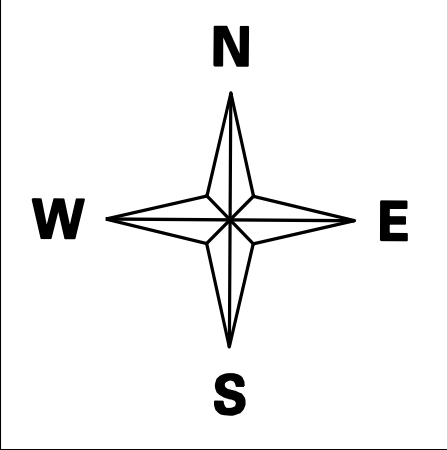


変更前

- 用途地域変更区域
- 地区計画(富田地区)区域
- 都市計画道路
- 用途地域
- 第一種低層住居専用地域
- 第一種中高層住居専用地域
- 第二種中高層住居専用地域
- 第一種住居地域
- 第二種住居地域
- 準住居地域
- 近隣商業地域
- 商業地域
- 準工業地域
- 工業地域
- 工業専用地域
- 近隣商業地域
- 特定用途制限地域
- 地域拠点地区
- 沿道地区
- 産業共生地区
- 田園居住地区

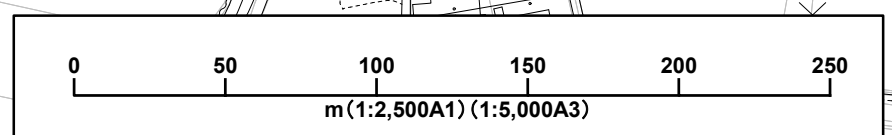


新旧対照図① (富田地区)

図 4

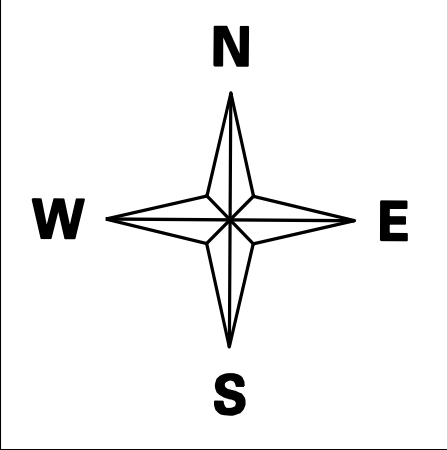

変更後

- 用途地域変更区域
- 地区計画(富田地区)区域
- 都市計画道路
- 用途地域
- 第一種低層住居専用地域
- 第一種中高層住居専用地域
- 第二種中高層住居専用地域
- 第一種住居地域
- 第二種住居地域
- 準住居地域
- 近隣商業地域
- 商業地域
- 準工業地域
- 工業地域
- 工業専用地域
- 近隣商業地域
- 特定用途制限地域
- 地域拠点地区
- 沿道地区
- 産業共生地区
- 田園居住地区

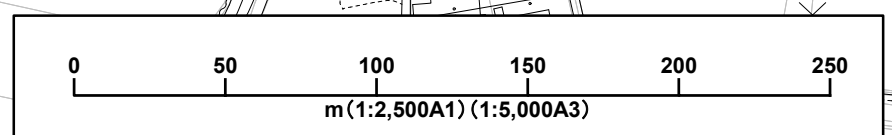


計画図②
(北代田町東地区)

図5



- 用途地域変更区域
都市計画道路
用途地域
- 第一種低層住居専用地域
 - 第一種中高層住居専用地域
 - 第二種中高層住居専用地域
 - 第一種住居地域
 - 第二種住居地域
 - 準住居地域
 - 近隣商業地域
 - 商業地域
 - 準工業地域
 - 工業地域
 - 工業専用地域

凡例	
番号	区 域 界 名 称
1 ～ 2	都市計画道路3・4・46赤城山線から50m
2 ～ 3	道路中央界
3 ～ 1	河川中央界

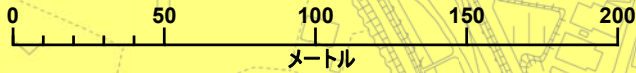



変更前

新旧対照図 ②

(北代田町東地区)

変更後

図 6

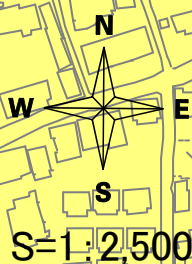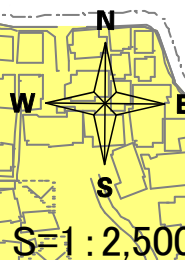

50M

50M

都市計画道路3・4・46赤城山線

都市計画道路3・4・46赤城山線

都市計画道路3・4・31三俣下小出線

都市計画道路3・4・31三俣下小出線

- 用途地域変更区域
- 都市計画道路
- 用途地域
- 第一種中高層住居専用地域
- 第二種中高層住居専用地域
- 第一種住居地域
- 準工業地域

- 用途地域変更区域
- 都市計画道路
- 用途地域
- 第一種中高層住居専用地域
- 第二種中高層住居専用地域
- 第一種住居地域
- 準工業地域

0 50 100 150 200
メートル

0 50 100 150 200
メートル