
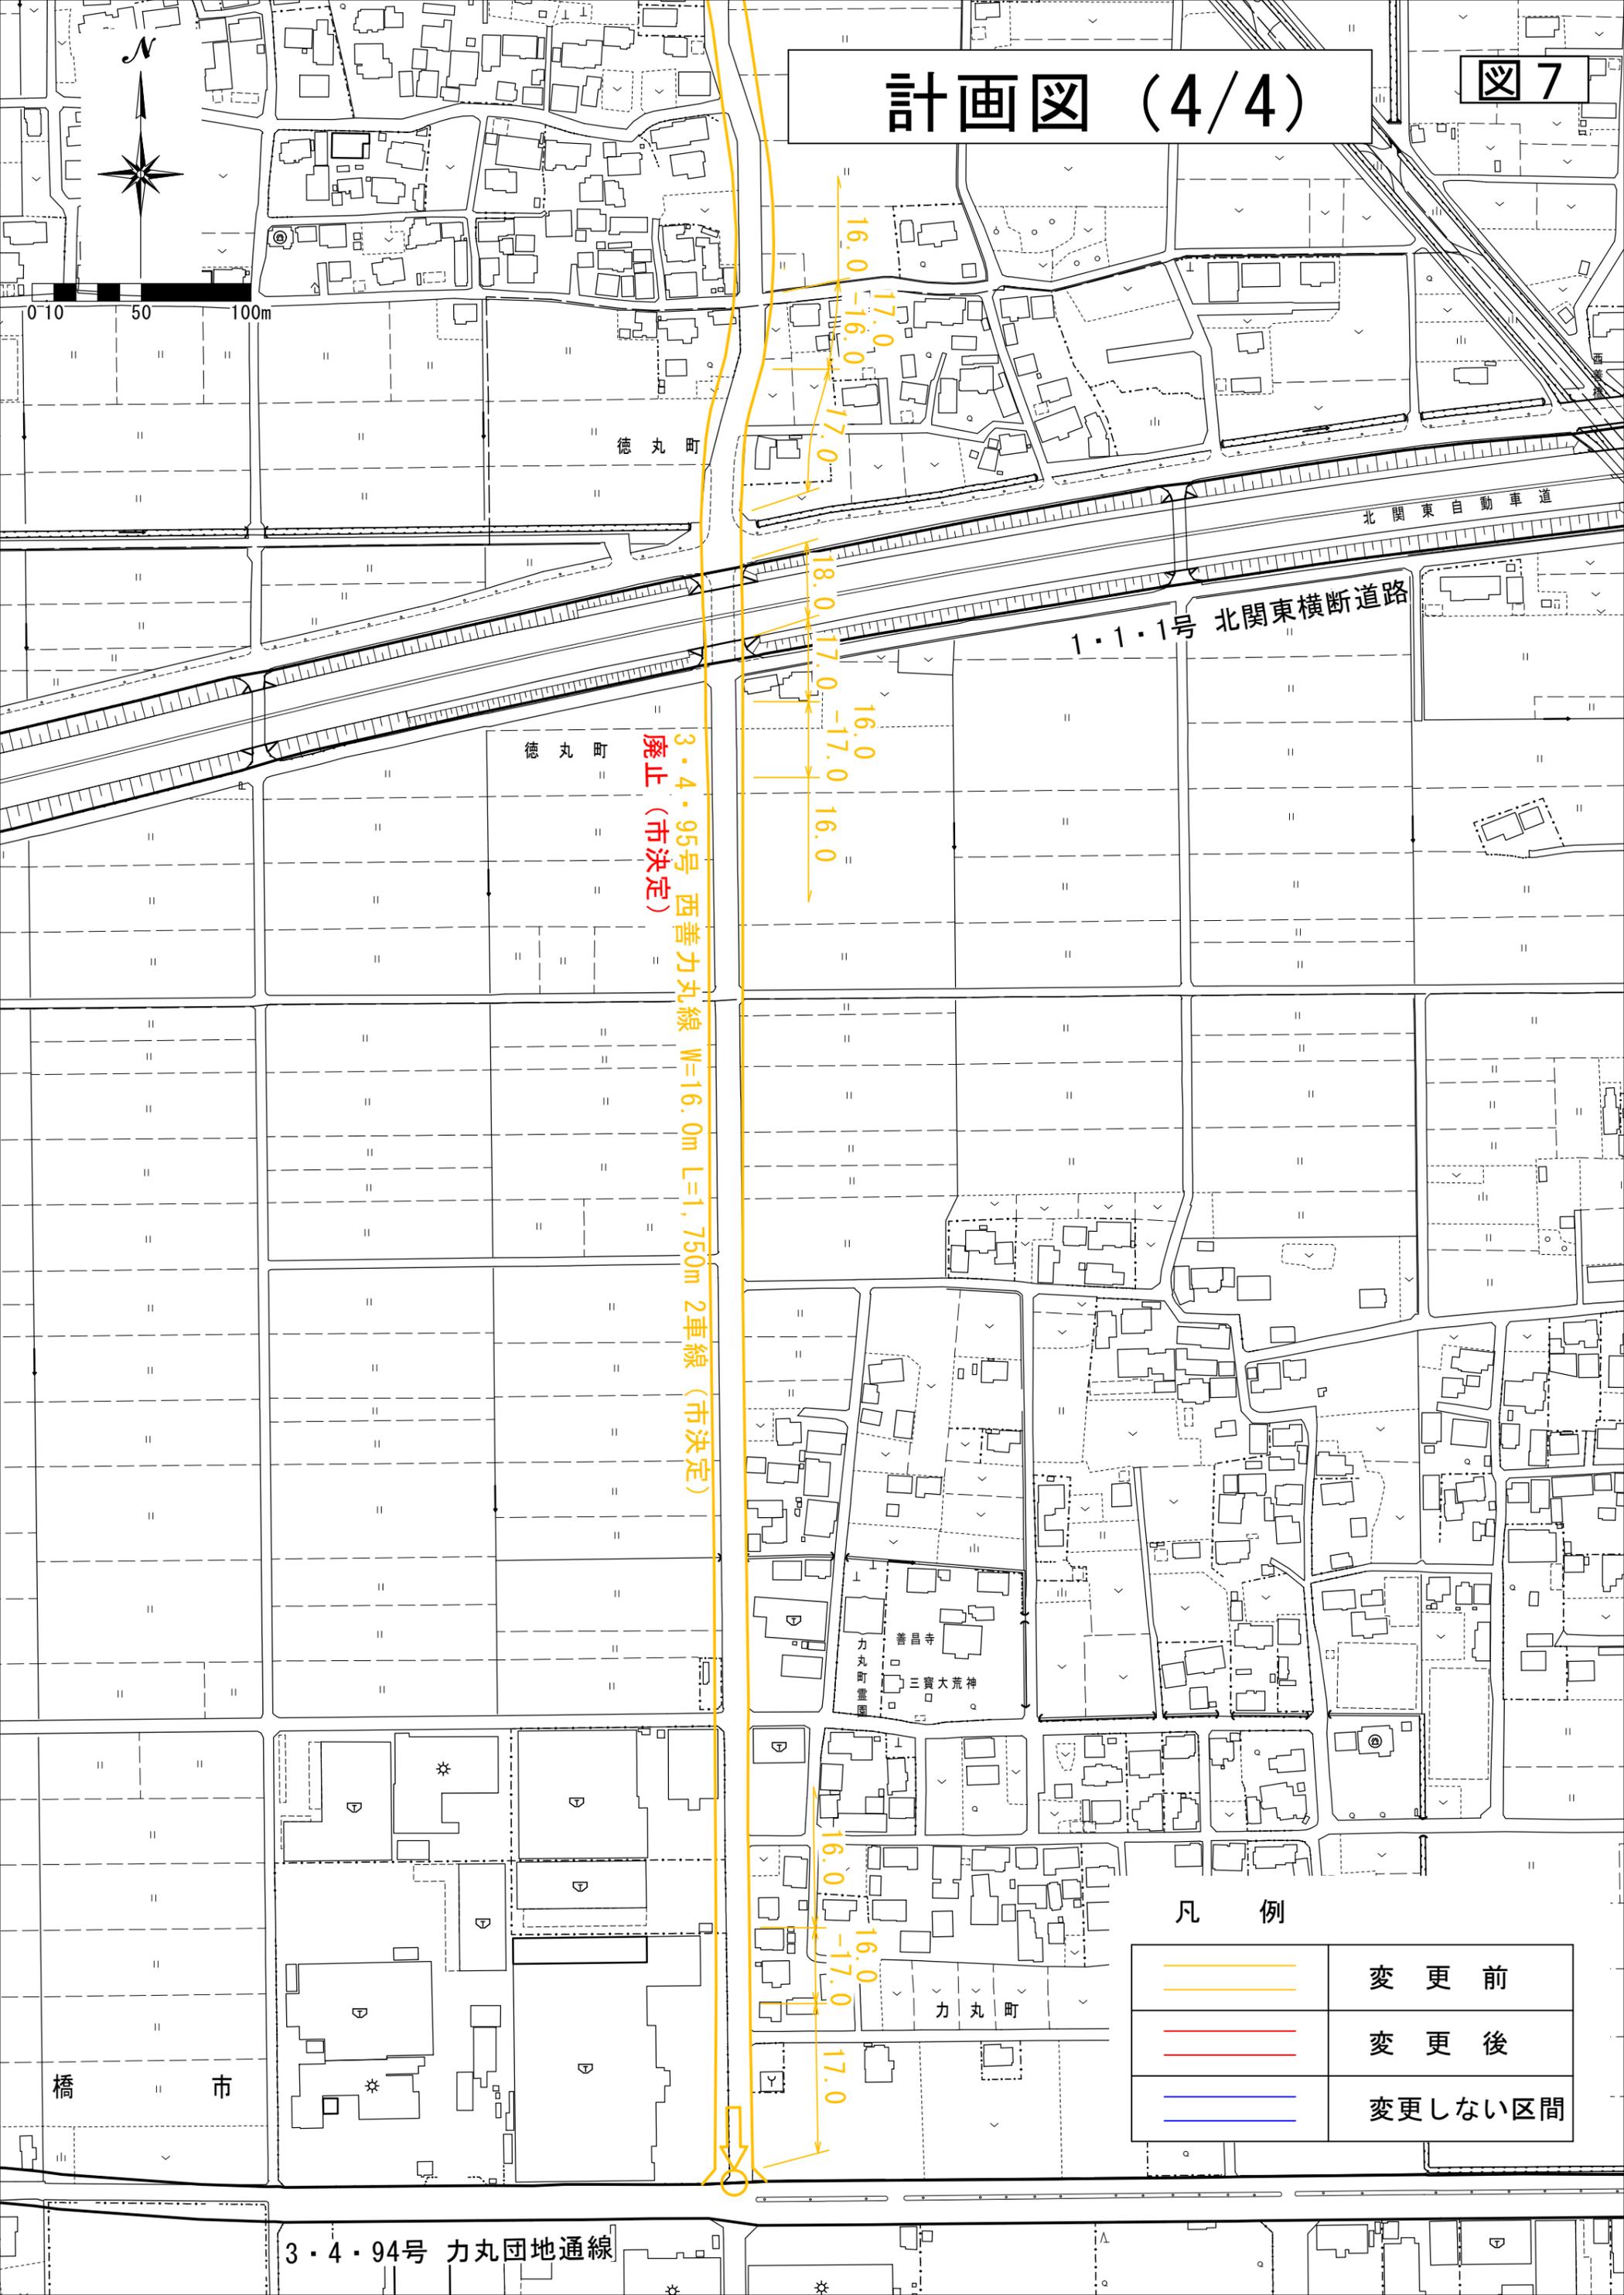


計画図 (4/4)

図7

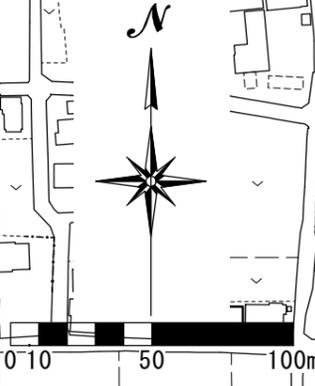

3・4・95号 西善力丸線 W=16.0m L=1,750m 2車線 (市決定)
廃止 (市決定)

1・1・1号 北関東横断道路

北関東自動車道

徳丸町

善昌寺
三寶大荒神
力丸町堂

力丸町

橋市

3・4・94号 力丸団地通線

凡例

	変更前
	変更後
	変更しない区間