


計 画 図


S=1 : 2500 (A2)

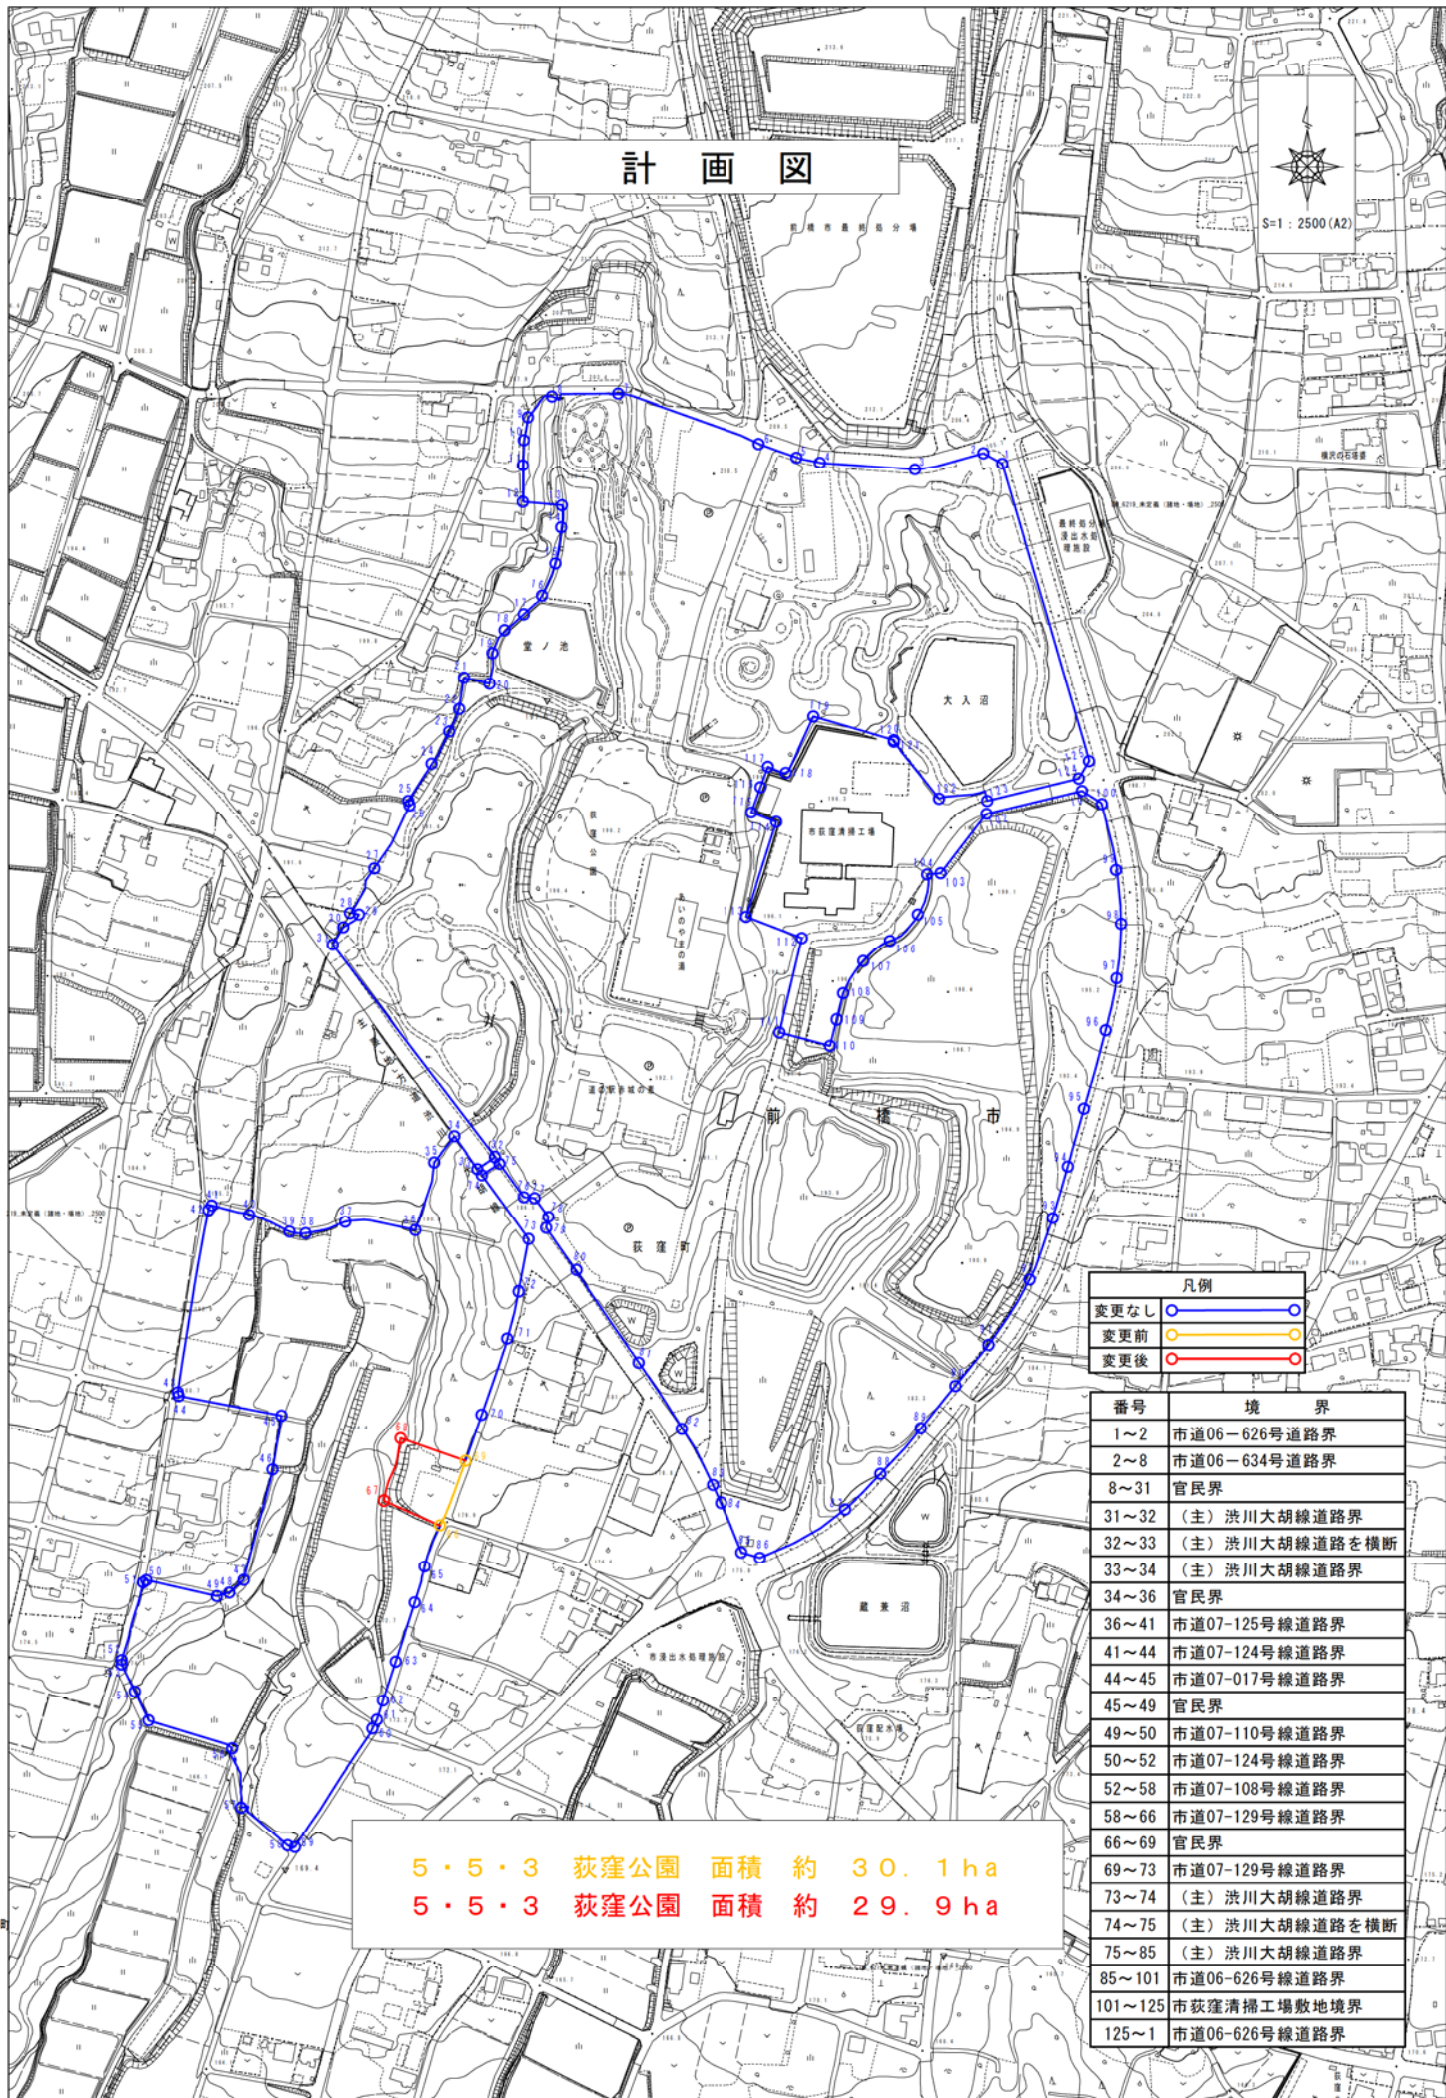

凡例	
変更なし	○—○
変更前	○—○
変更後	○—○

番号	境 界
1~2	市道06-626号道路界
2~8	市道06-634号道路界
8~31	官民界
31~32	(主) 洪川大胡線道路界
32~33	(主) 洪川大胡線道路を横断
33~34	(主) 洪川大胡線道路界
34~36	官民界
36~41	市道07-125号線道路界
41~44	市道07-124号線道路界
44~45	市道07-017号線道路界
45~49	官民界
49~50	市道07-110号線道路界
50~52	市道07-124号線道路界
52~58	市道07-108号線道路界
58~66	市道07-129号線道路界
66~69	官民界
69~73	市道07-129号線道路界
73~74	(主) 洪川大胡線道路界
74~75	(主) 洪川大胡線道路を横断
75~85	(主) 洪川大胡線道路界
85~101	市道06-626号線道路界
101~125	市荻窪清掃工場敷地境界
125~1	市道06-626号線道路界

5・5・3 荻窪公園 面積 約 30.1ha
 5・5・3 荻窪公園 面積 約 29.9ha