
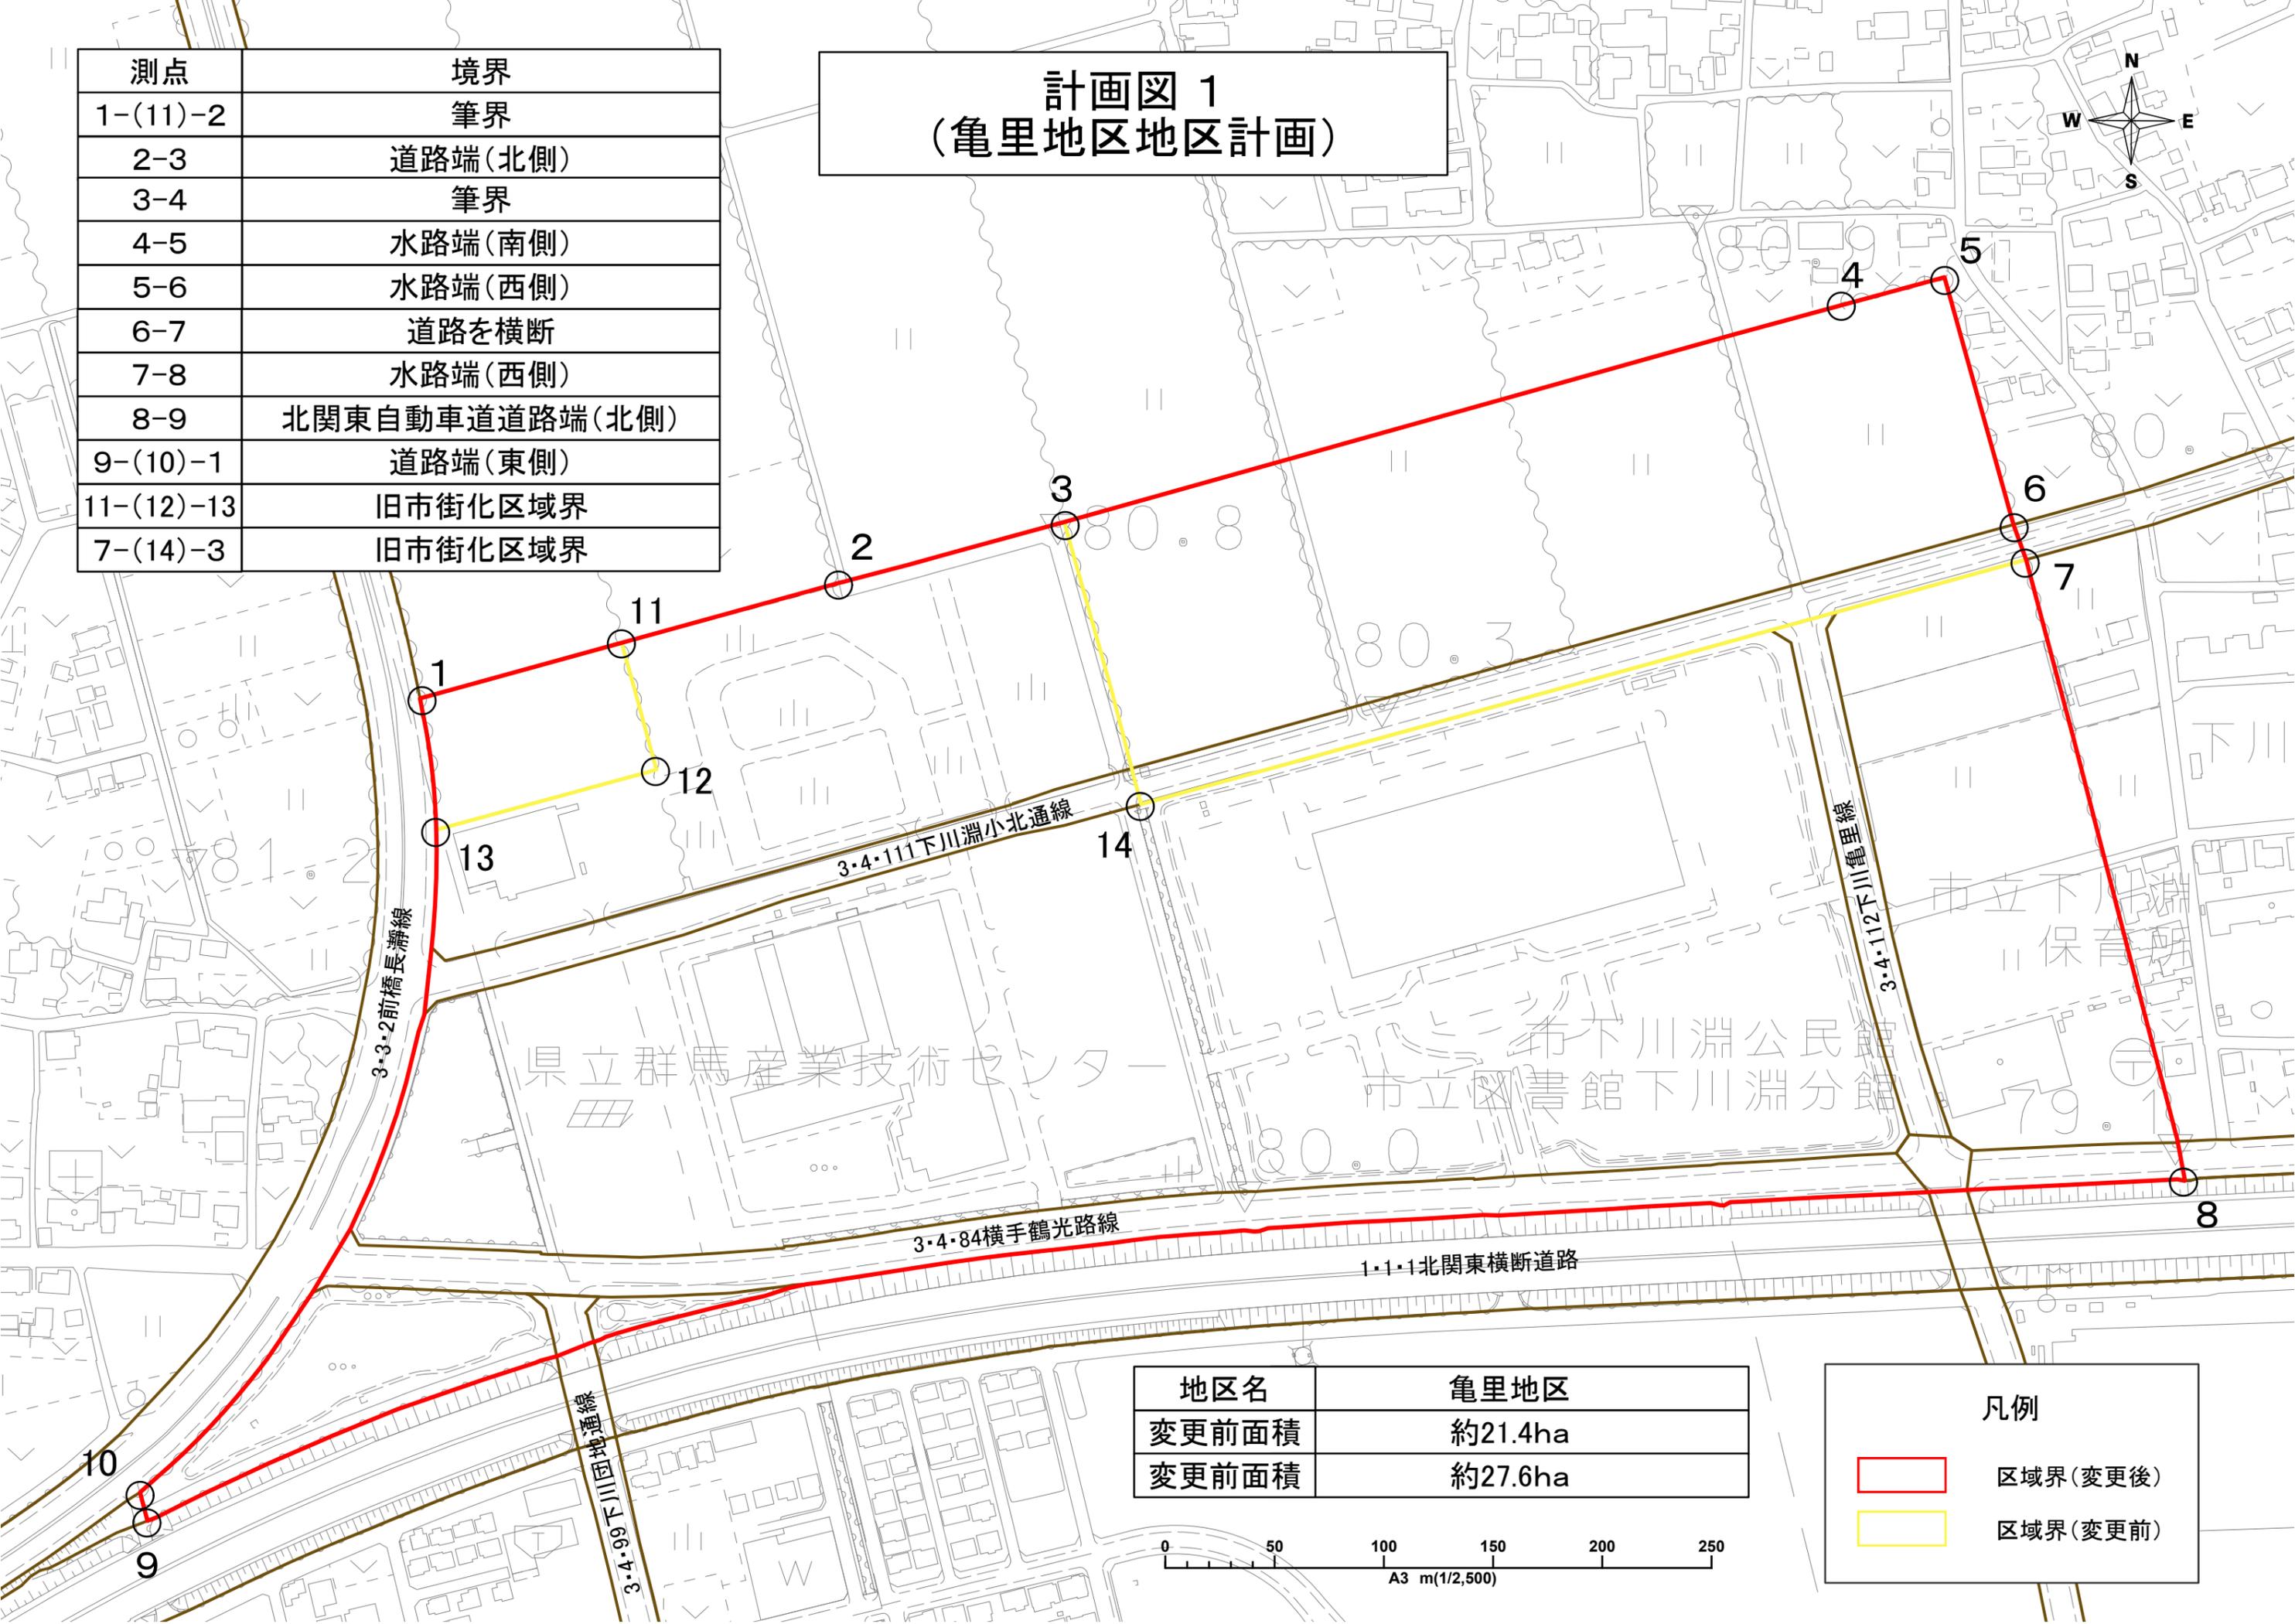


測点	境界
1-(11)-2	筆界
2-3	道路端(北側)
3-4	筆界
4-5	水路端(南側)
5-6	水路端(西側)
6-7	道路を横断
7-8	水路端(西側)
8-9	北関東自動車道道路端(北側)
9-(10)-1	道路端(東側)
11-(12)-13	旧市街化区域界
7-(14)-3	旧市街化区域界

計画図 1
(亀里地区地区計画)

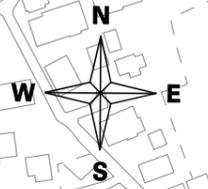

地区名	亀里地区
変更前面積	約21.4ha
変更前面積	約27.6ha

凡例	
	区域界(変更後)
	区域界(変更前)

