計　画　図

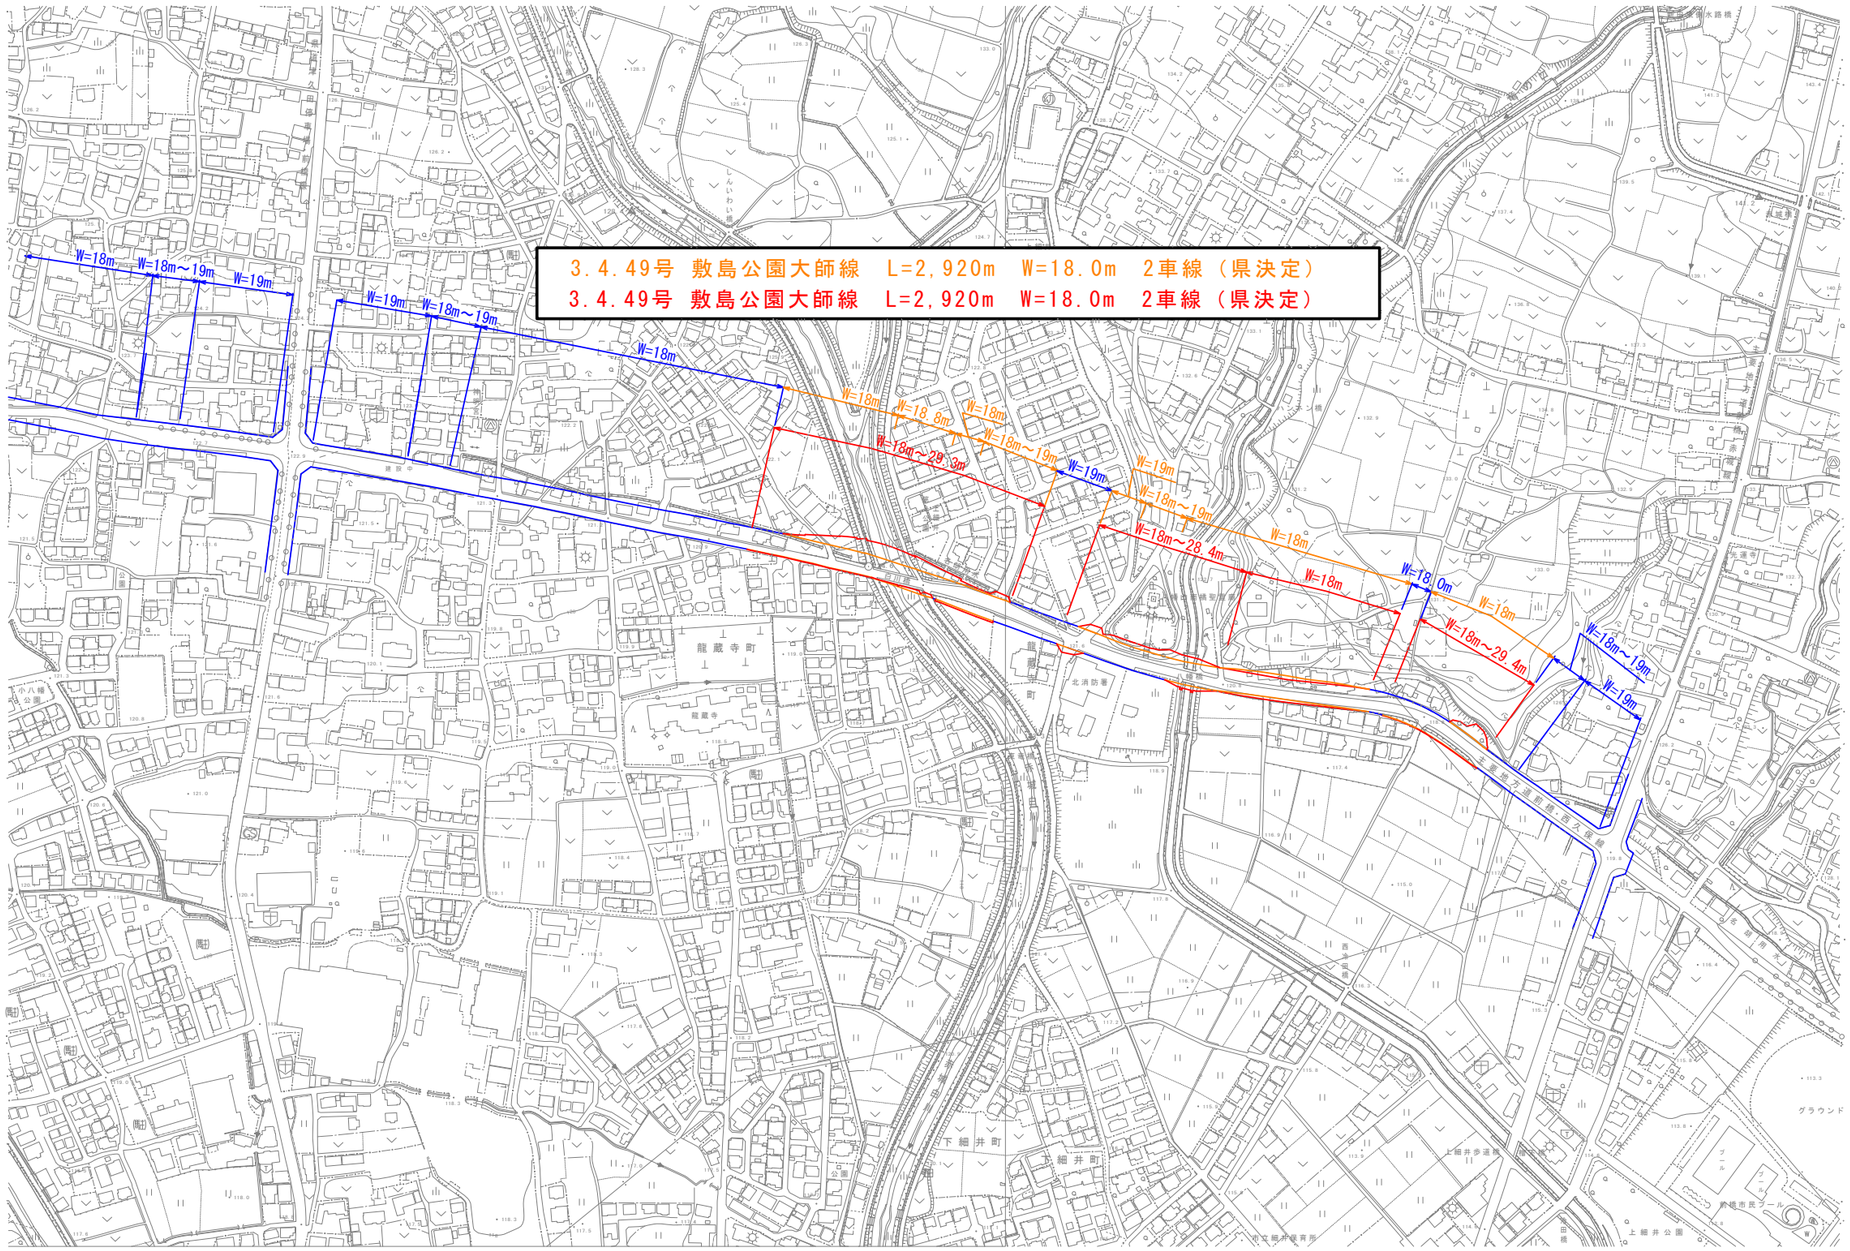

S=1:2,500(A1)
S=1:5,000(A3)

0　25　50　100　150　200m

凡　例	
変更前	
変更後	
変更しない	