


計画図 (2/4)

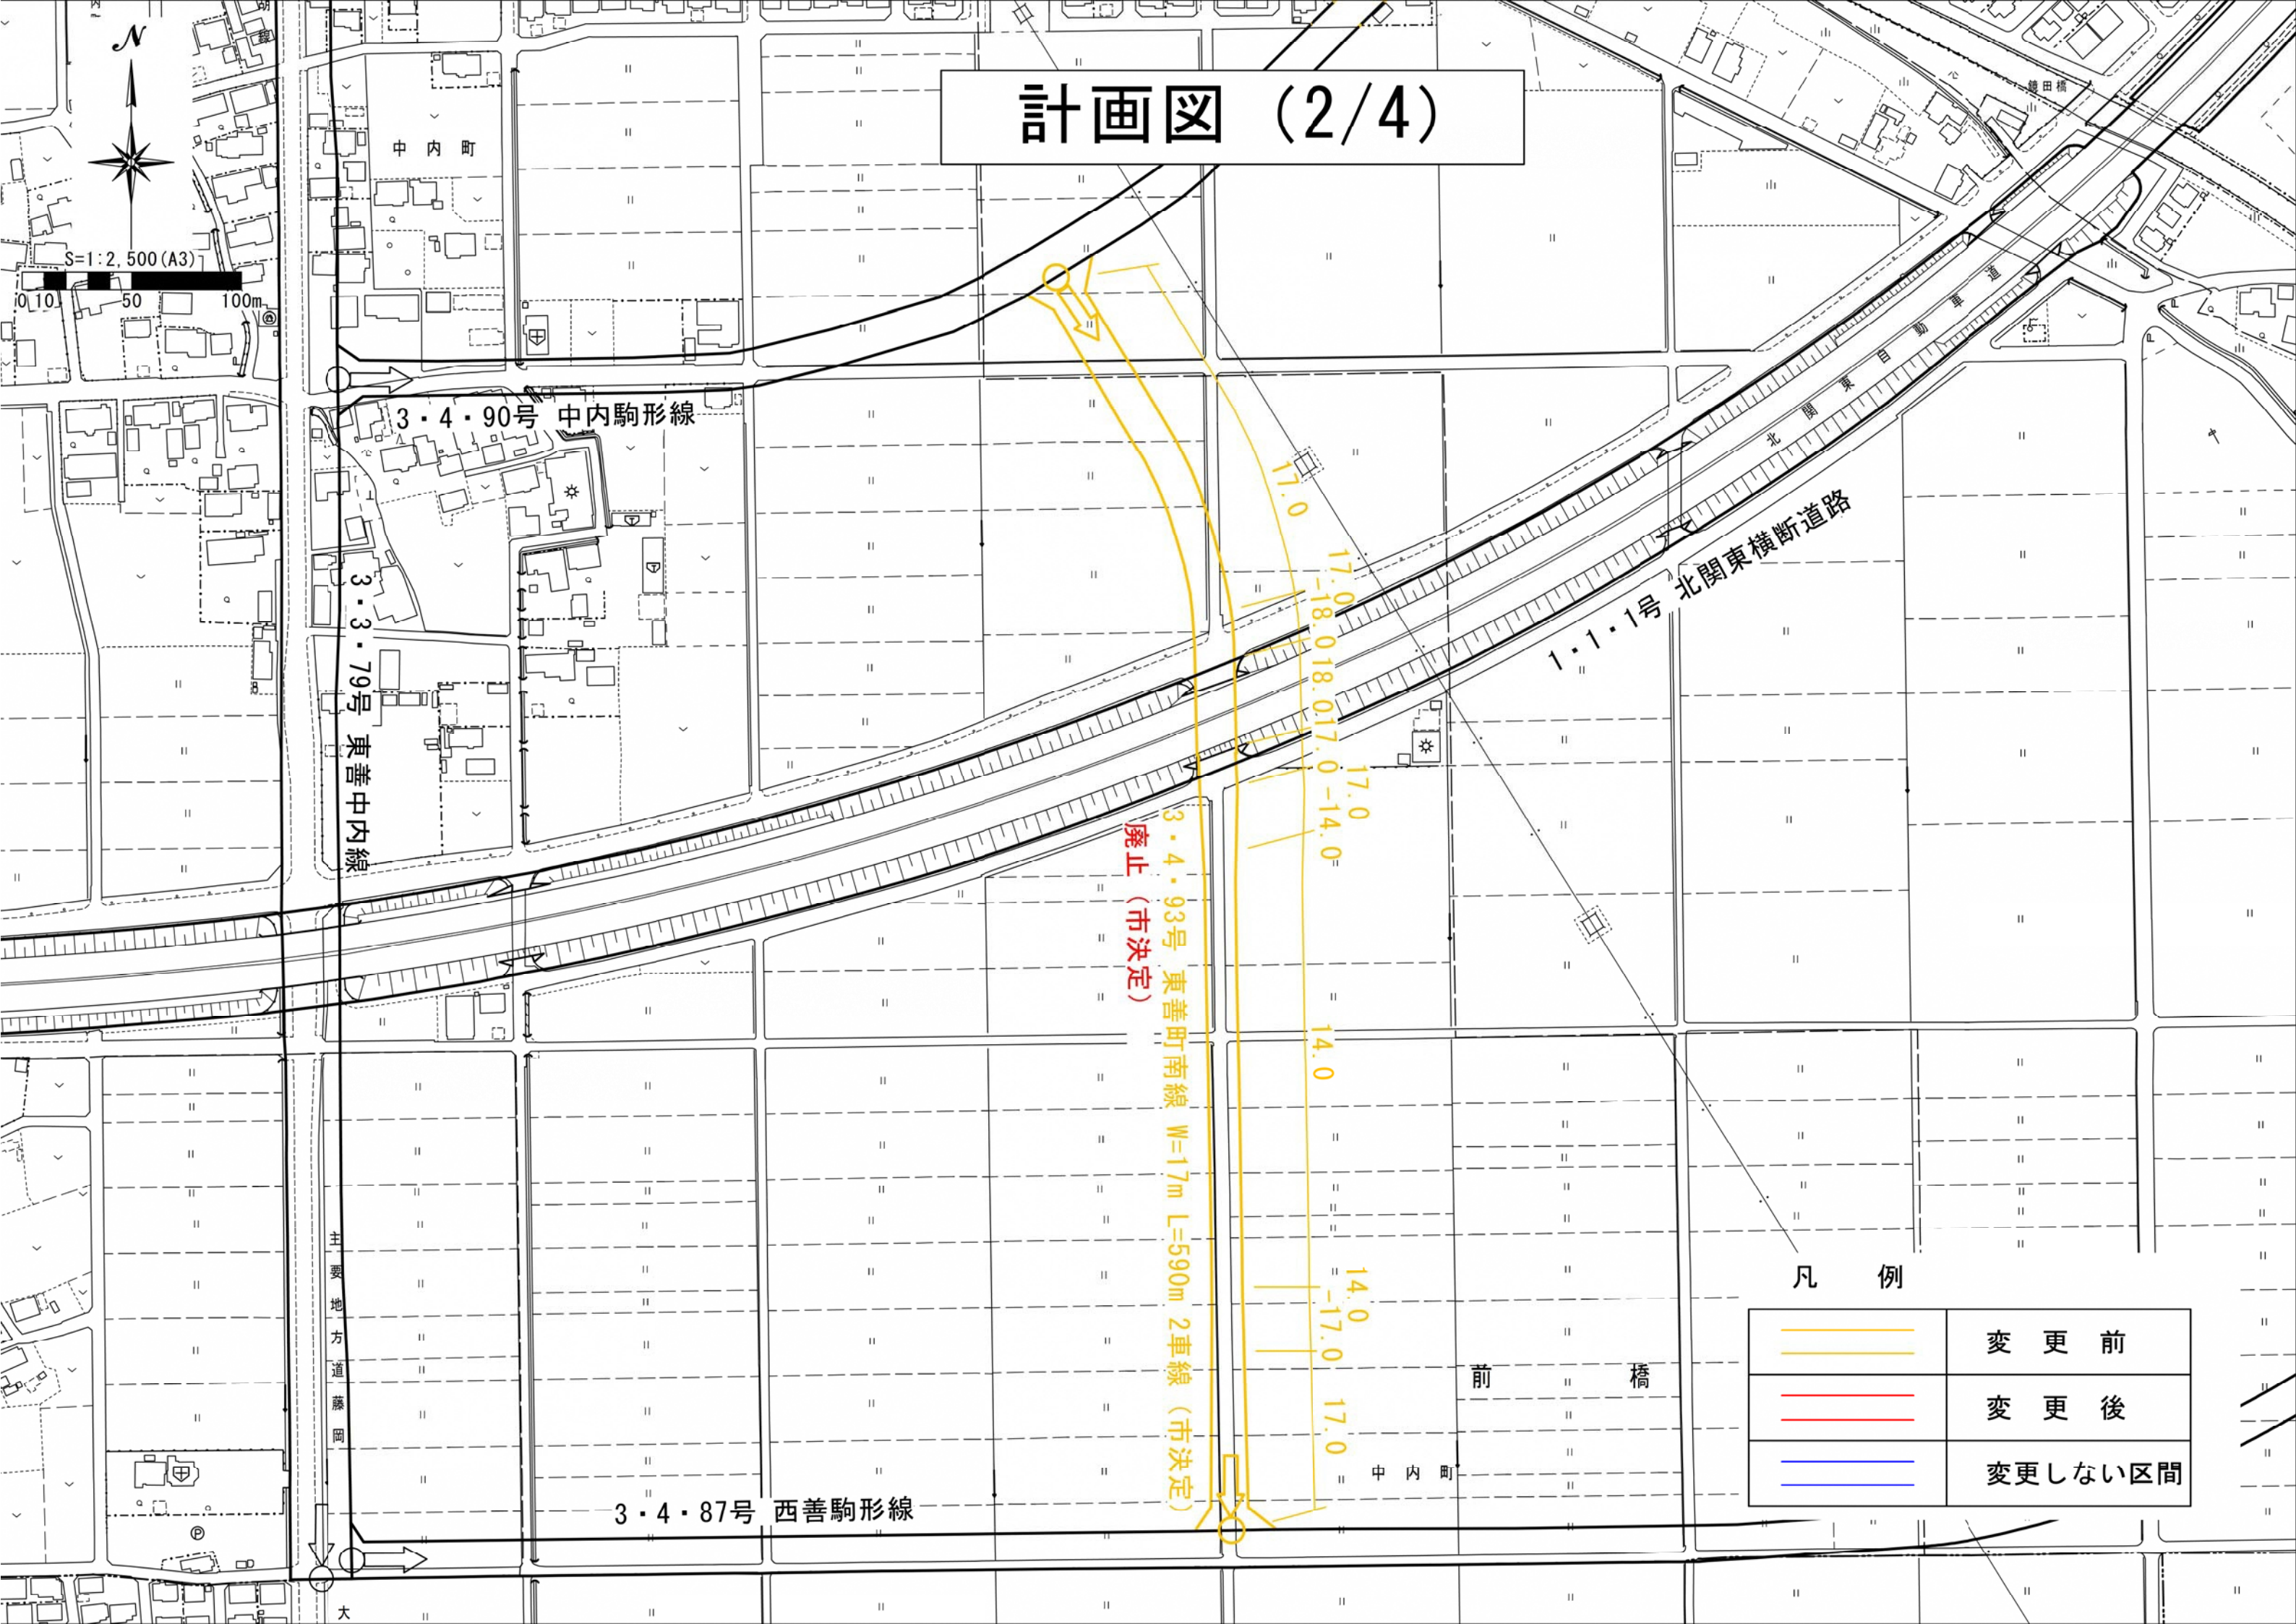

中内町

3・4・90号 中内駒形線

3・3・79号 東善中内線

1・1・1号 北関東横断道路

3・4・93号 東善町南線 W=17m L=590m 2車線 (市決定)
廃止 (市決定)

3・4・87号 西善駒形線

主要地方道藤岡

大

前橋

中内町

凡例

	変更前
	変更後
	変更しない区間